



LAGE M 1:500

[REDACTED]

[REDACTED]




4722 PEUERBACH

GRUNDSTÜCK




PARZ. NR.: 79/1, .91  
 EZ 219  
 KG 44211 PEUERBACH  
 GEMEINDE 4722 PEUERBACH  
 FLÄWI: KERNGEBIET

PLANINHALT


GRUNDRISS M 1:100  
 LAGE M 1:500  
 SCHNITT M 1:100  
 ANSICHT M 1:100

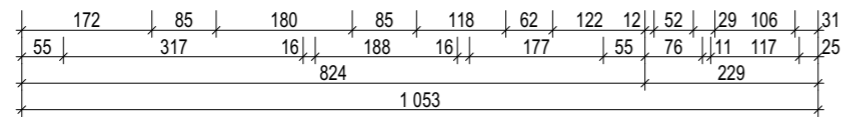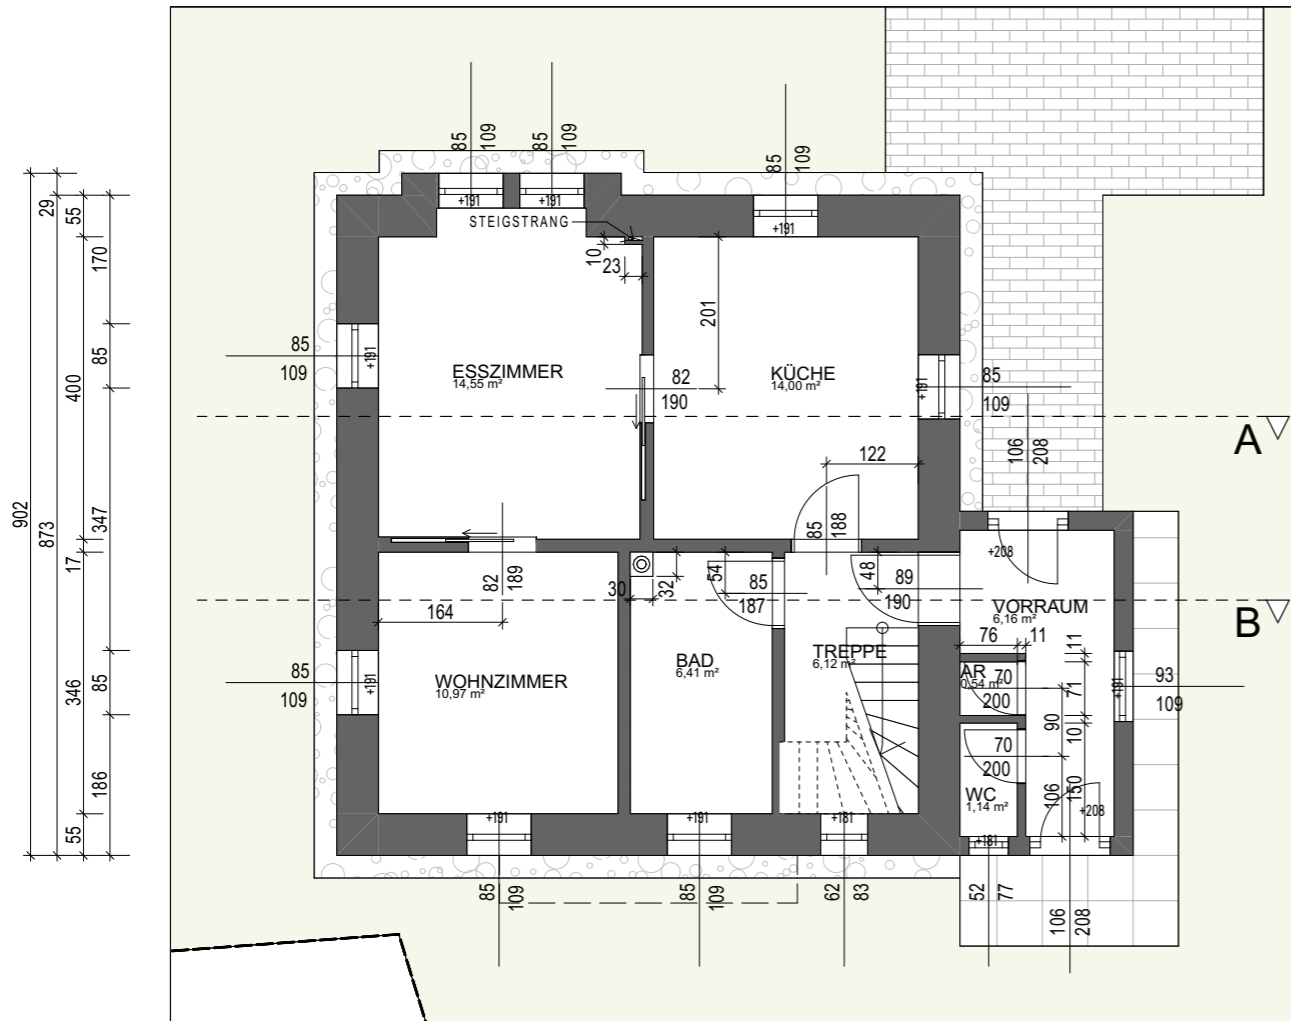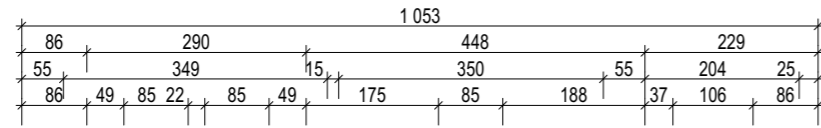


GRUNDRISS EG M 1:100

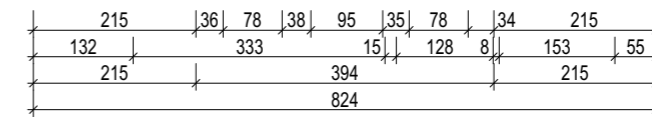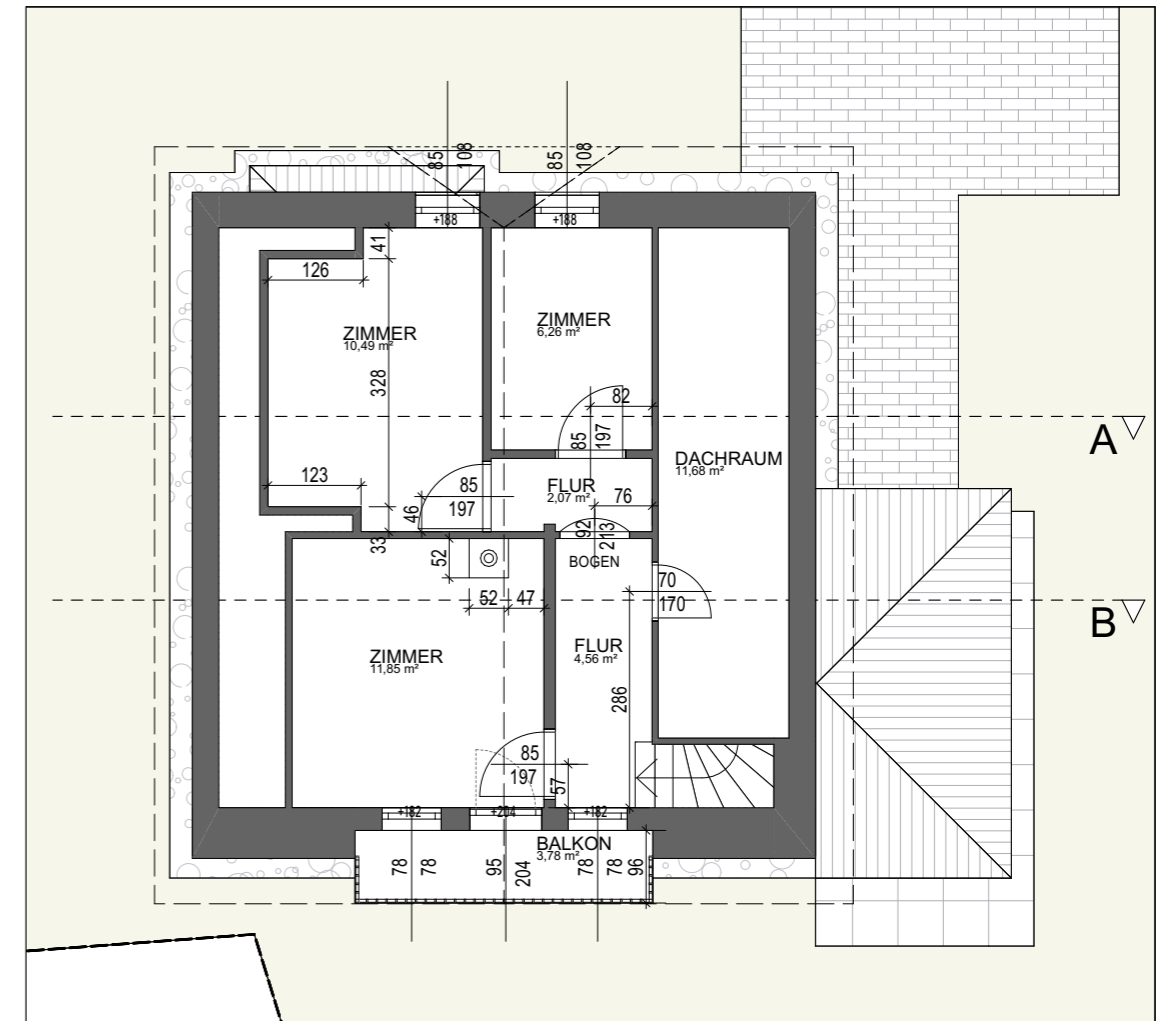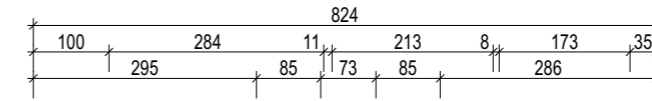


GRUNDRISS OG M 1:100

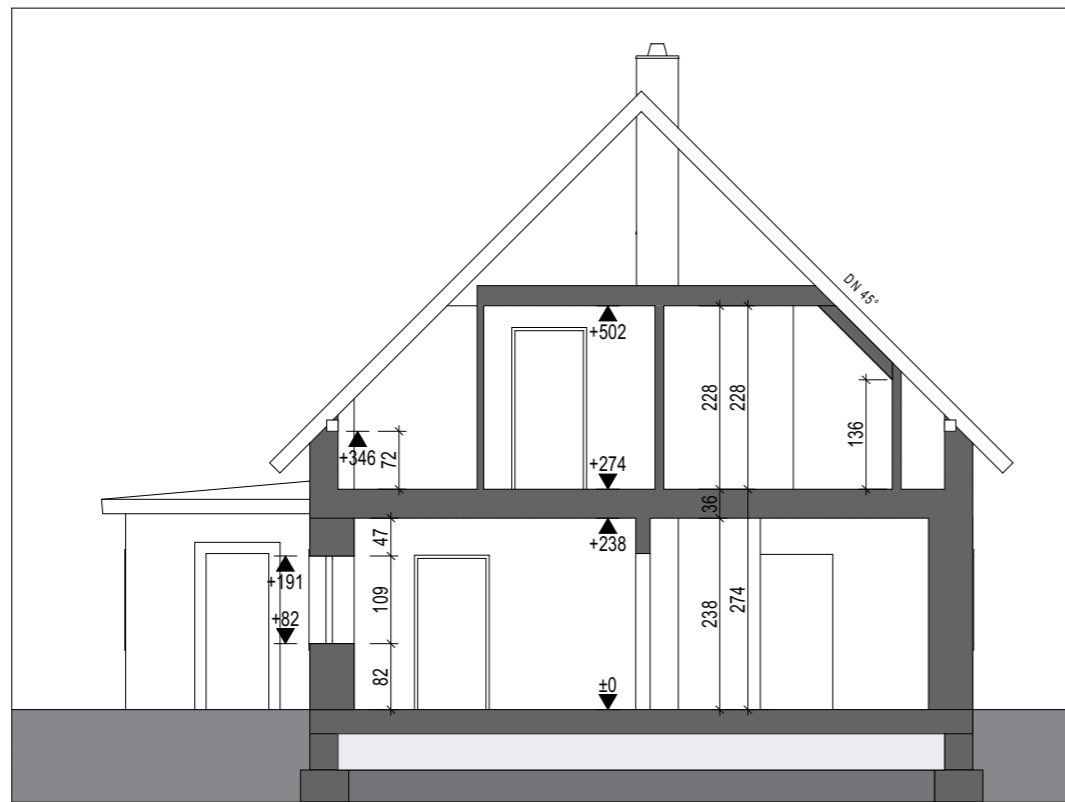

SCHNITT A M 1:100

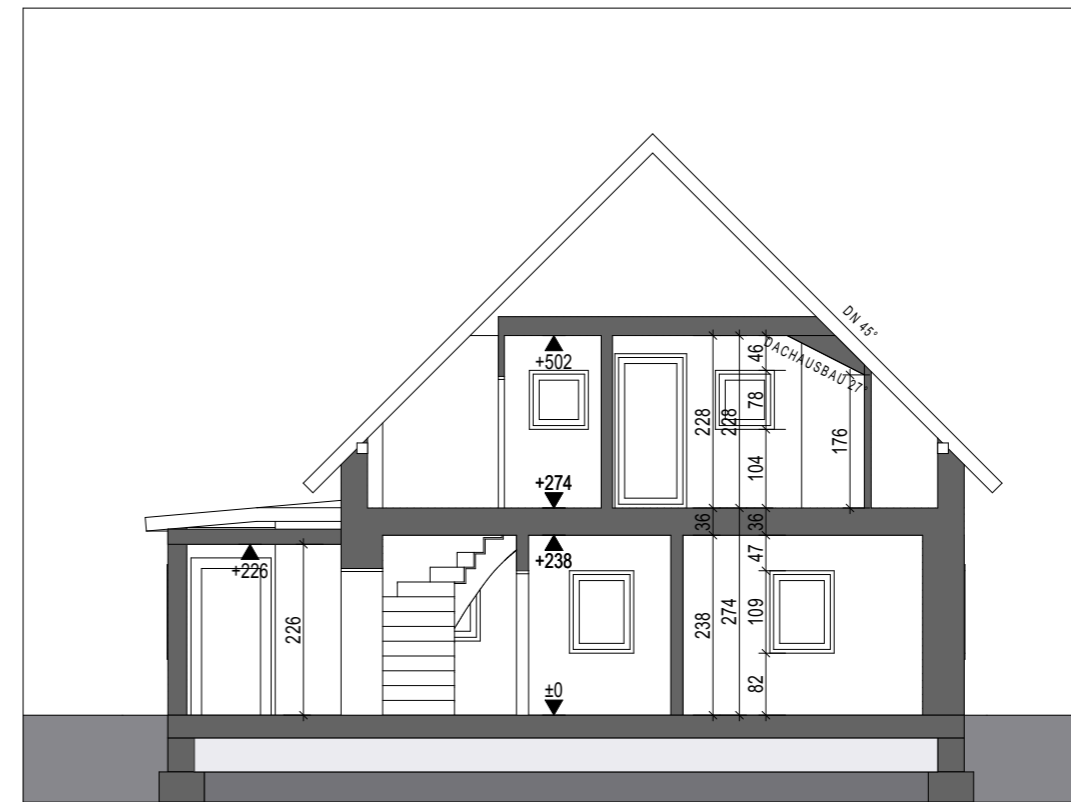


SCHNITT B M 1:100

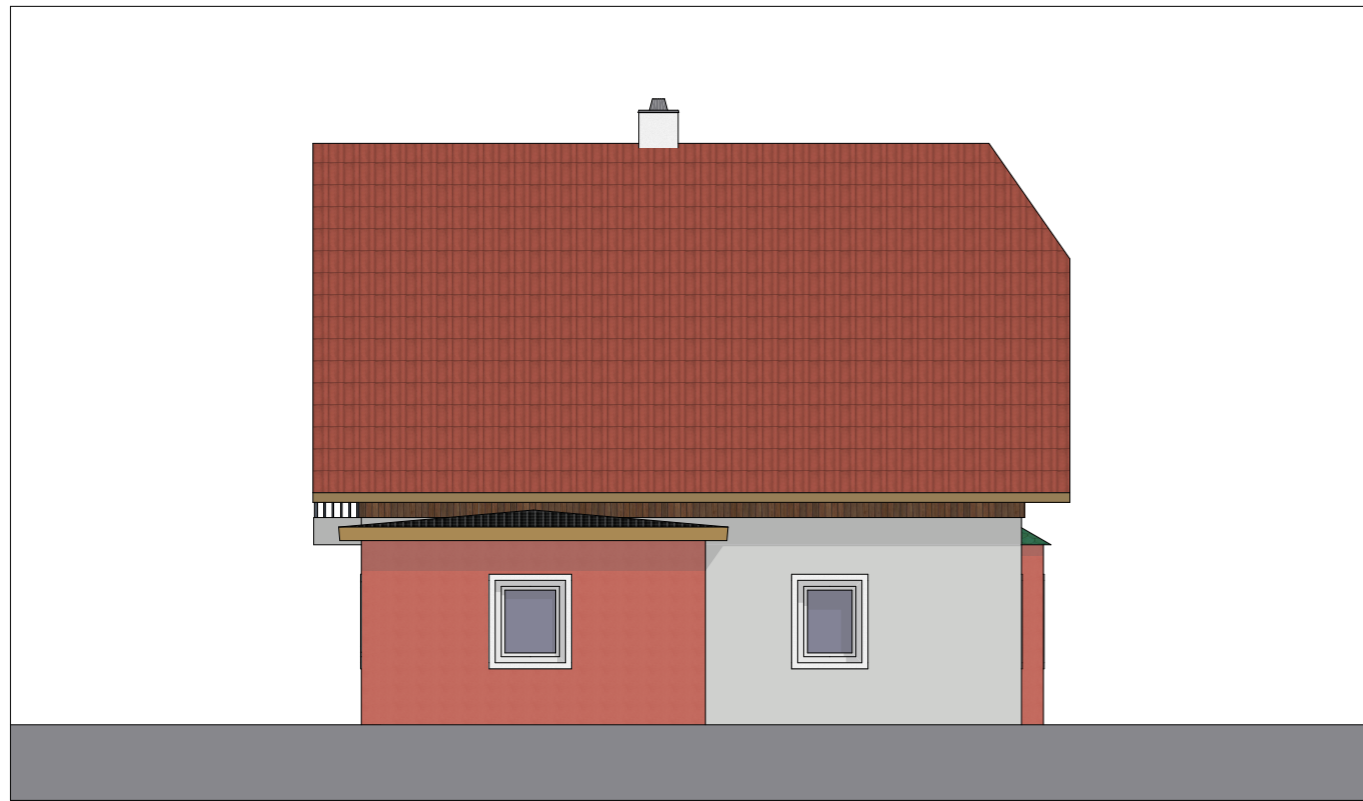

ANSICHT NORD M 1:100



ANSICHT OST M 1:100

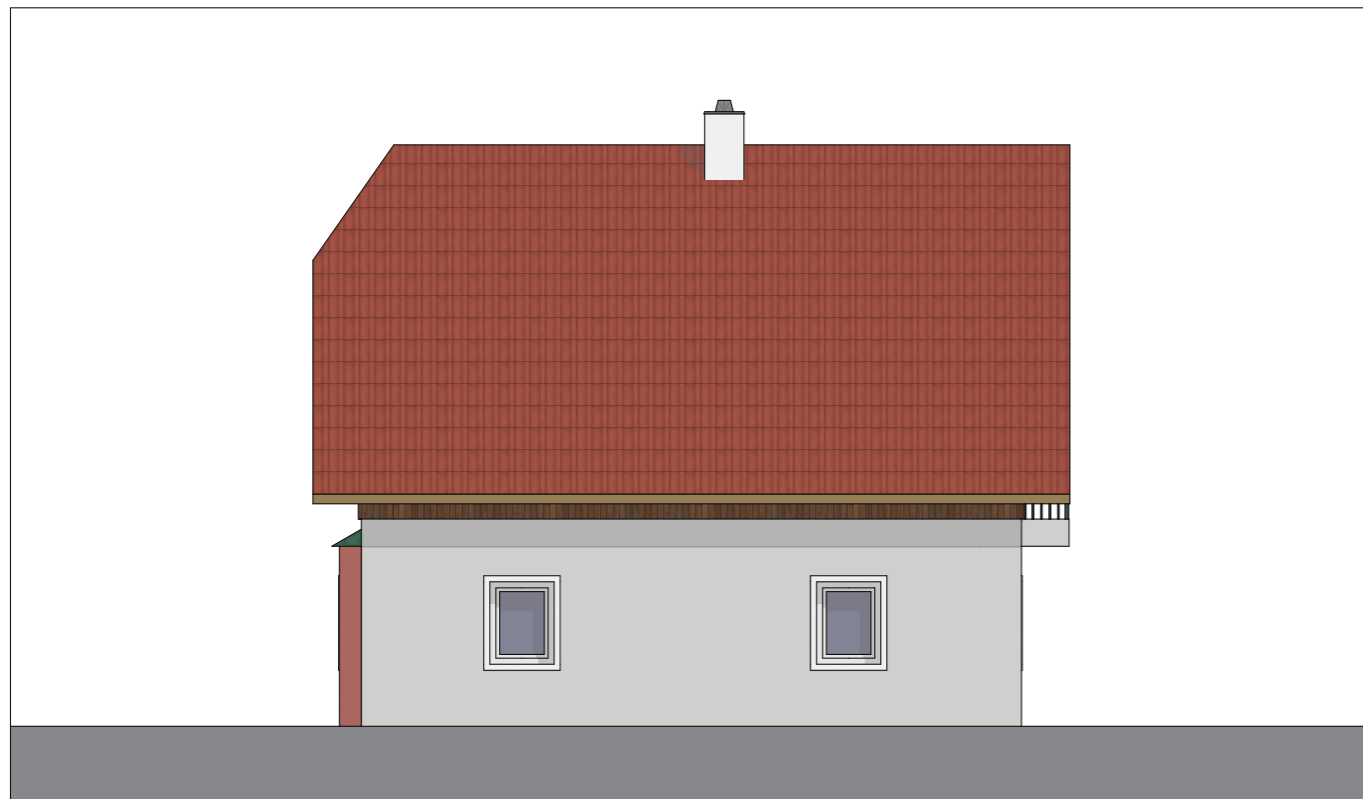

ANSICHT SÜD M 1:100



ANSICHT WEST M 1:100