

LEGENDE:

- BESTAND
- RAUMFLÄCHE—FUSSBODENFLÄCHE
- RAUMFLÄCHEN I.L.NÖ. Bauordnung:
- RAUMTEILE UNTER 1,50m HOHE
- WERDEN NICHT ZUR NUTZFLÄCHE GERECHNET

PARIE	A	D	B	E	C	F
-------	---	---	---	---	---	---

BESTANDSPLAN

GST.NR. 302/22; 361
E.Z.419
K.G. TULLNERBACH


IN 3013 TULLNERBACH,
HAUPTSTRASSE 21

GRUNDRISS 1.STOCK / DACHGESCHOSS


E.S.P.R.I.T.
Immobilienentwicklung G.M.B.H.
Haberlassgasse 71/3-4
1160 Wien
Tel/Fax: +43-1-908 16 59

GRUNDEIGENTUMER: DR. ERIK SCHÖLL
MAURER MARKOF STRASSE 9
2500 BAHEN

PLANNUMMER:	
-------------	--

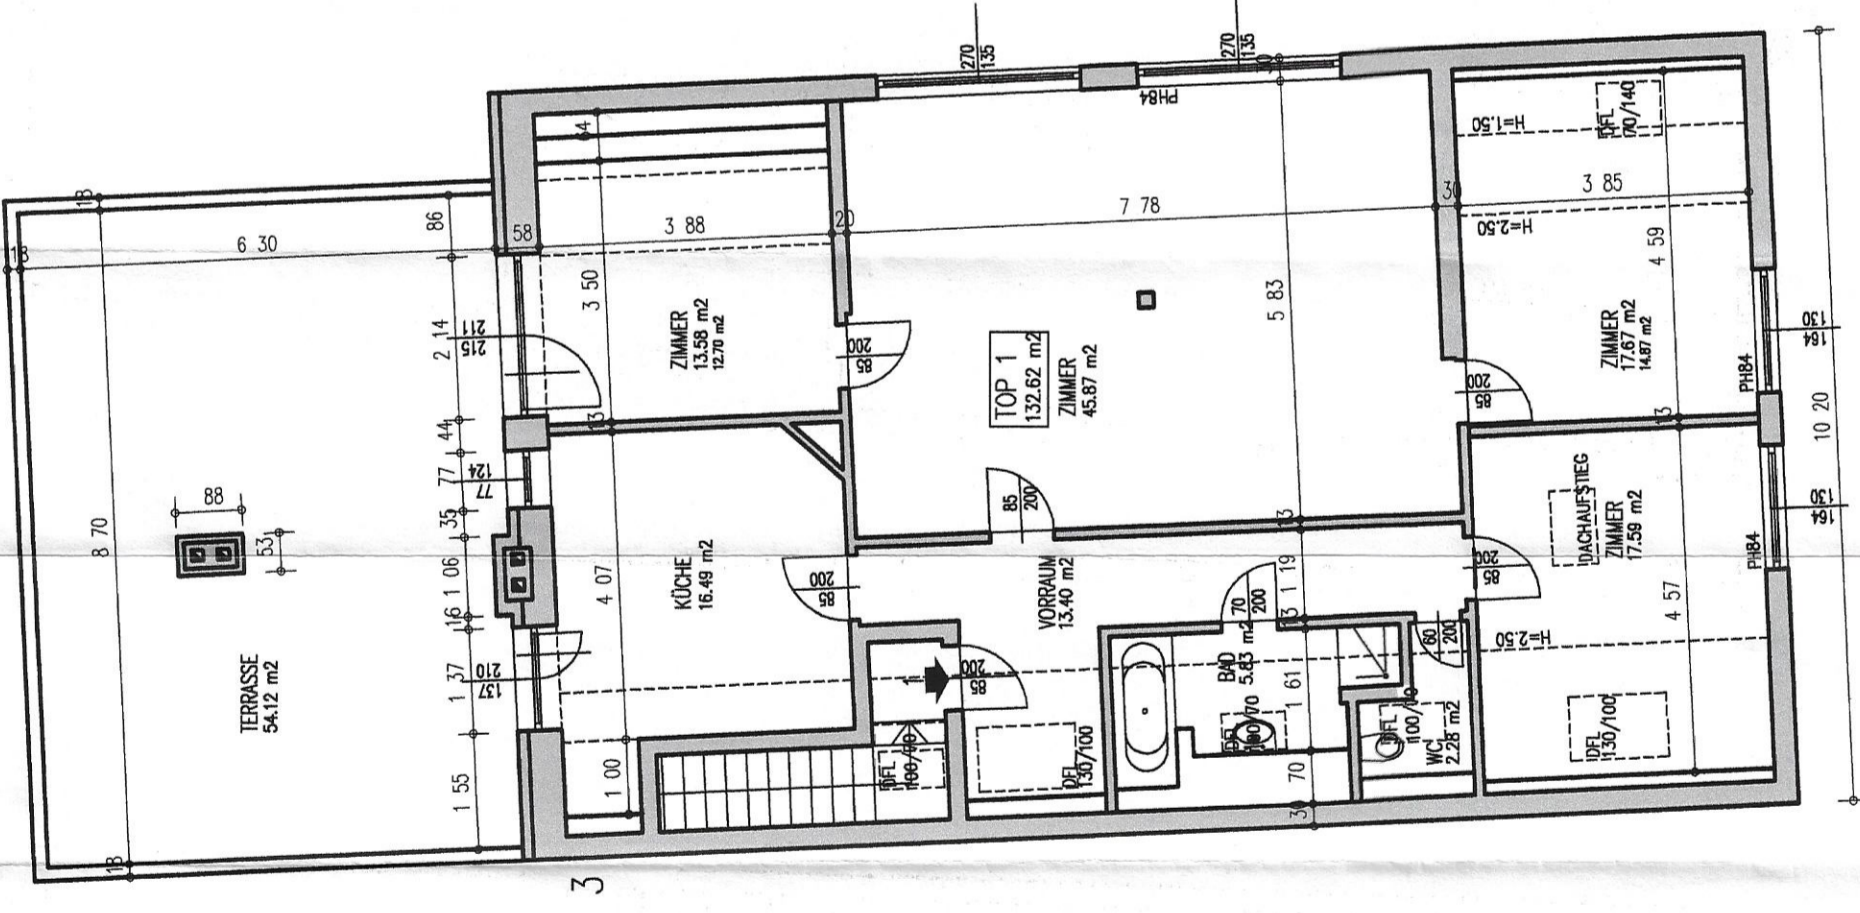

GRUNDRISS DACHGESCHOSS

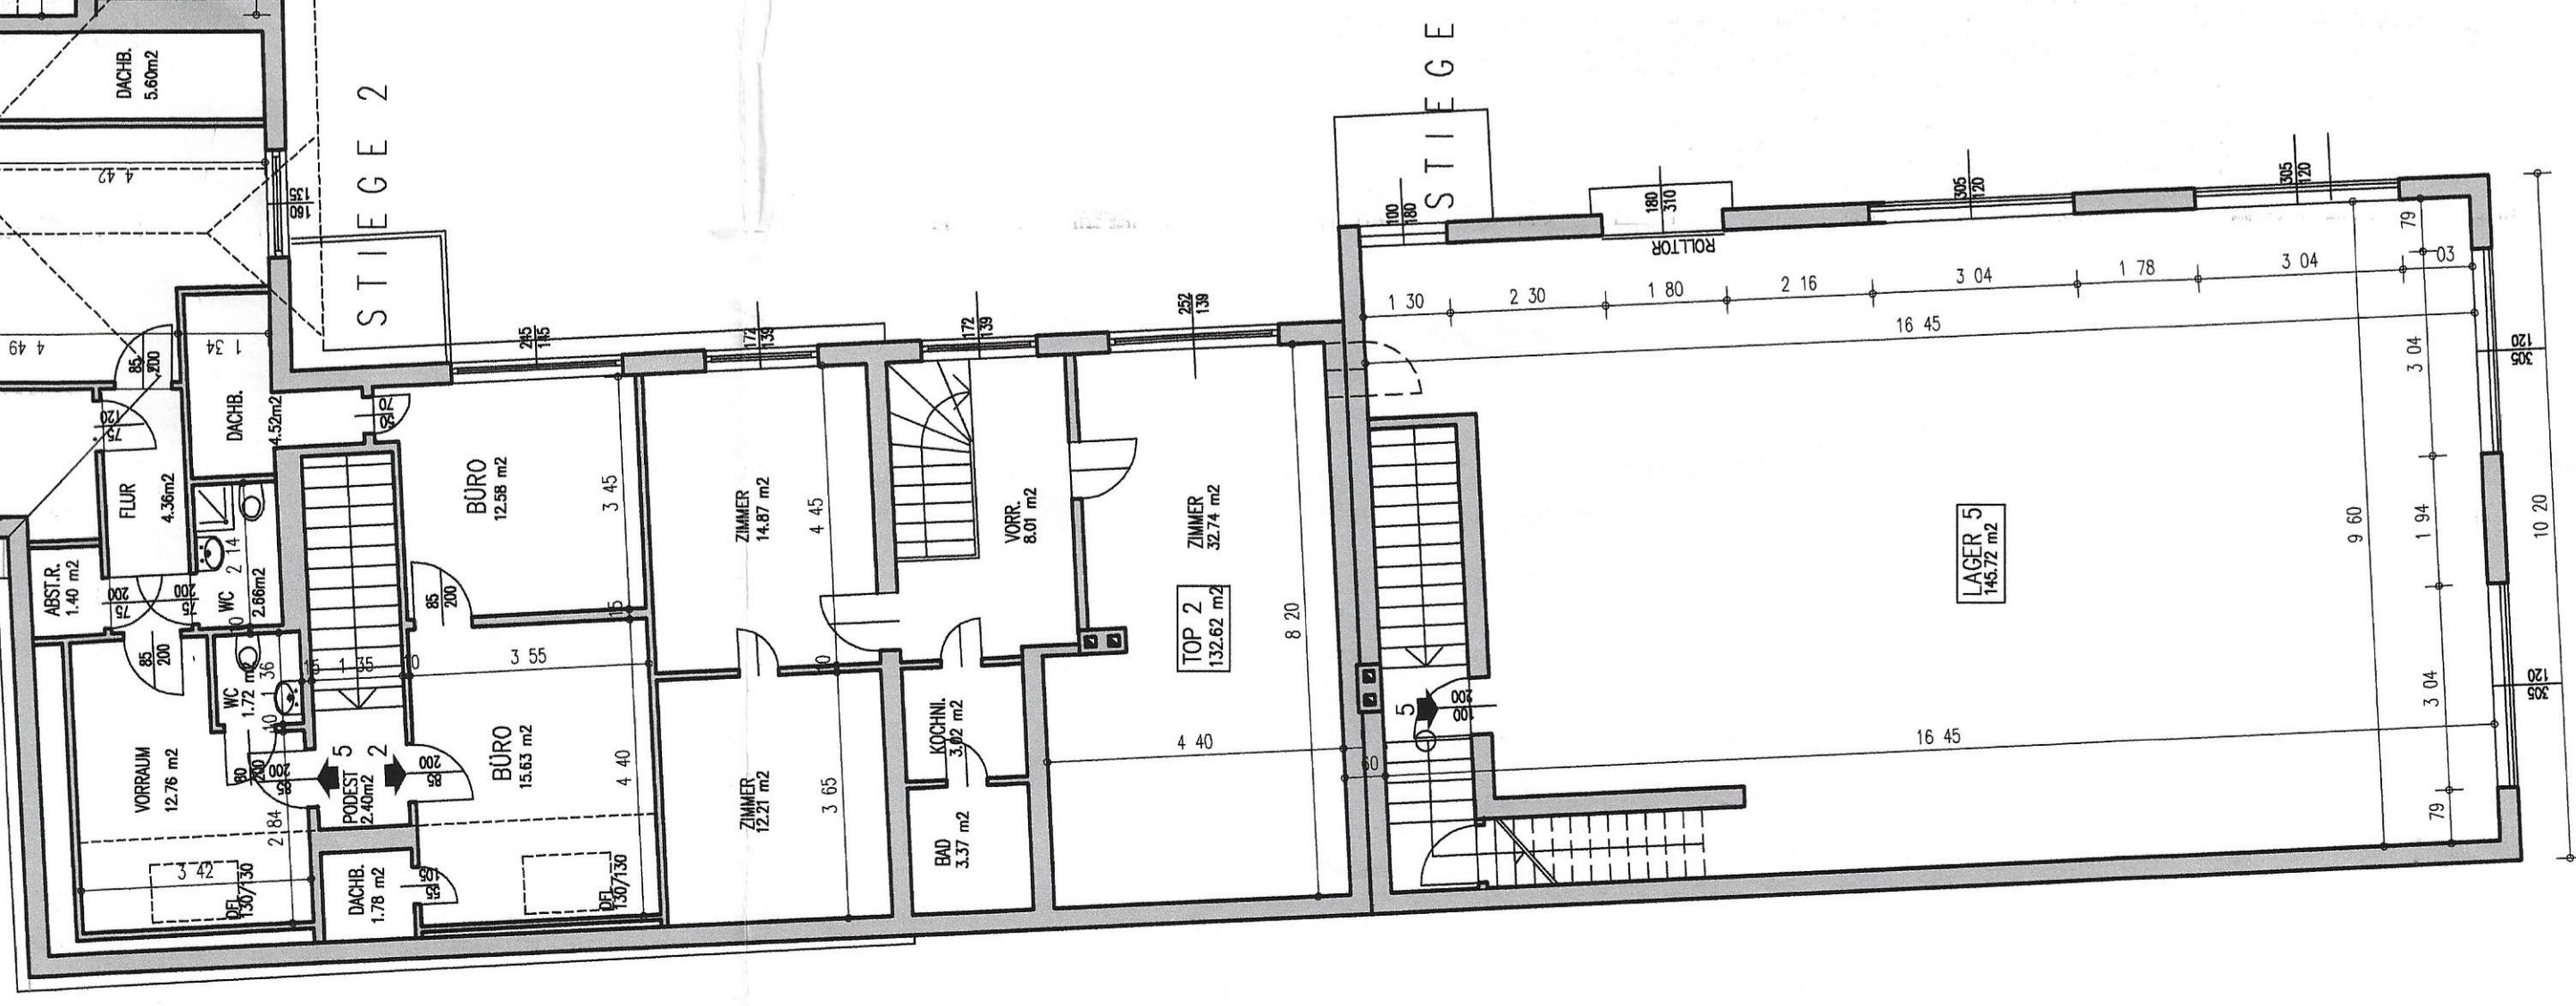

GRUNDRISS 1.STOCK