


ETW 2000 Stockerau, Weg zur Marienhöhe 4 – ObjNr. 2424/1825

Grundrisspläne (Bestandsplan) Wohnungen OG, Top 4 - 6

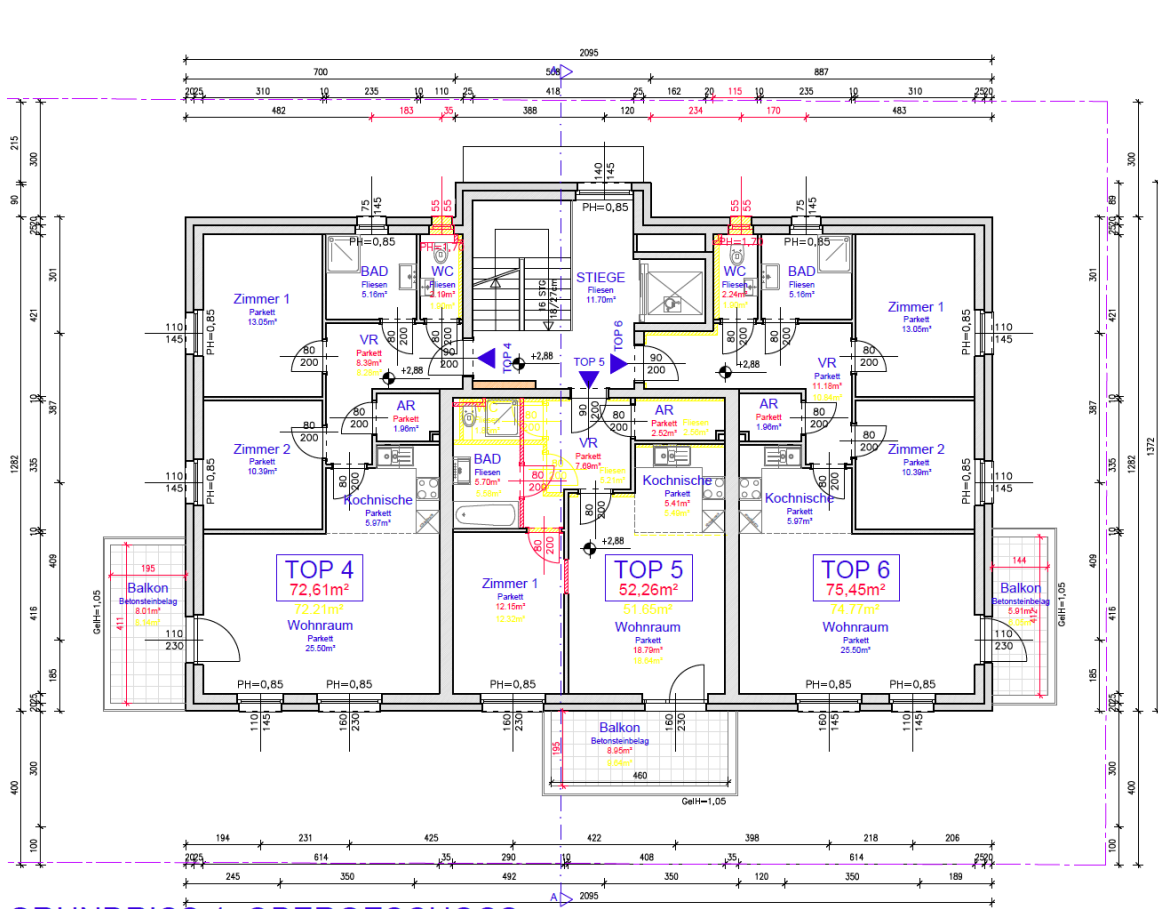

GRUNDRISS 1. OBERGESCHOSS