


UNTERHIMMLERSTRASSE 17
BOX 23+25



BESTANDSPLAN

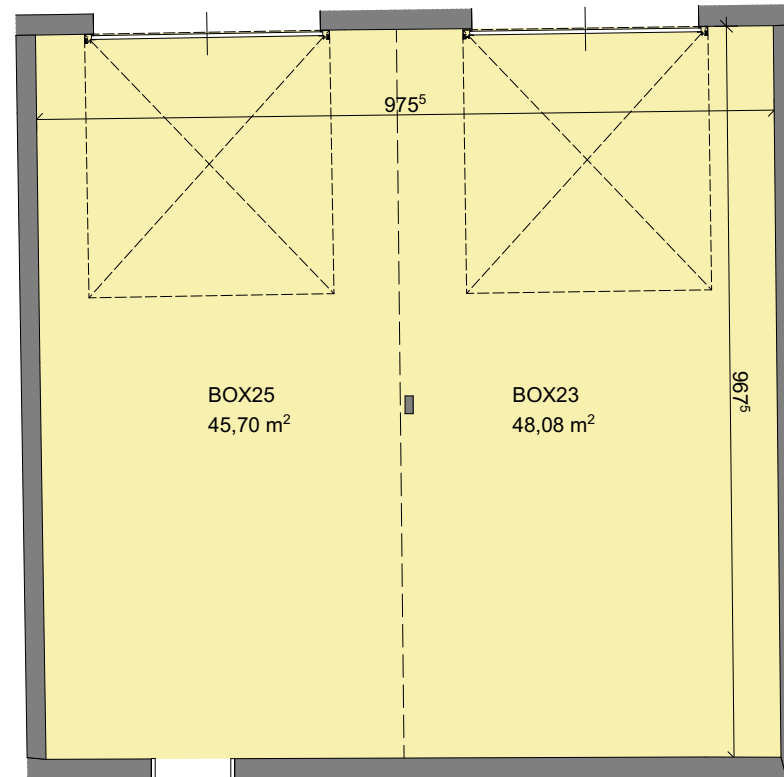

Baumeister Hebenstreit GmbH
Gleinker Hauptstraße 3a, 4407 Steyr
Tel.: 0650/5908883
E.mail: office@hebenstreit-bau.at