


Handgezeichnet



Gemeinde Bad Gleichenberg
 Der gegenseitige Bauplan hat der
 Bestandsplanung vom 15.11.1988
 zu Grunde gelegt und wird von der
 Baubehörde genehmigt.
 Hierauf bezieht sich der ha. Bescheid
 vom 24.11.1988, Zahl. 60514-51/877
 Der Bürgermeister:

88-11-11
 Othmar Kerletz

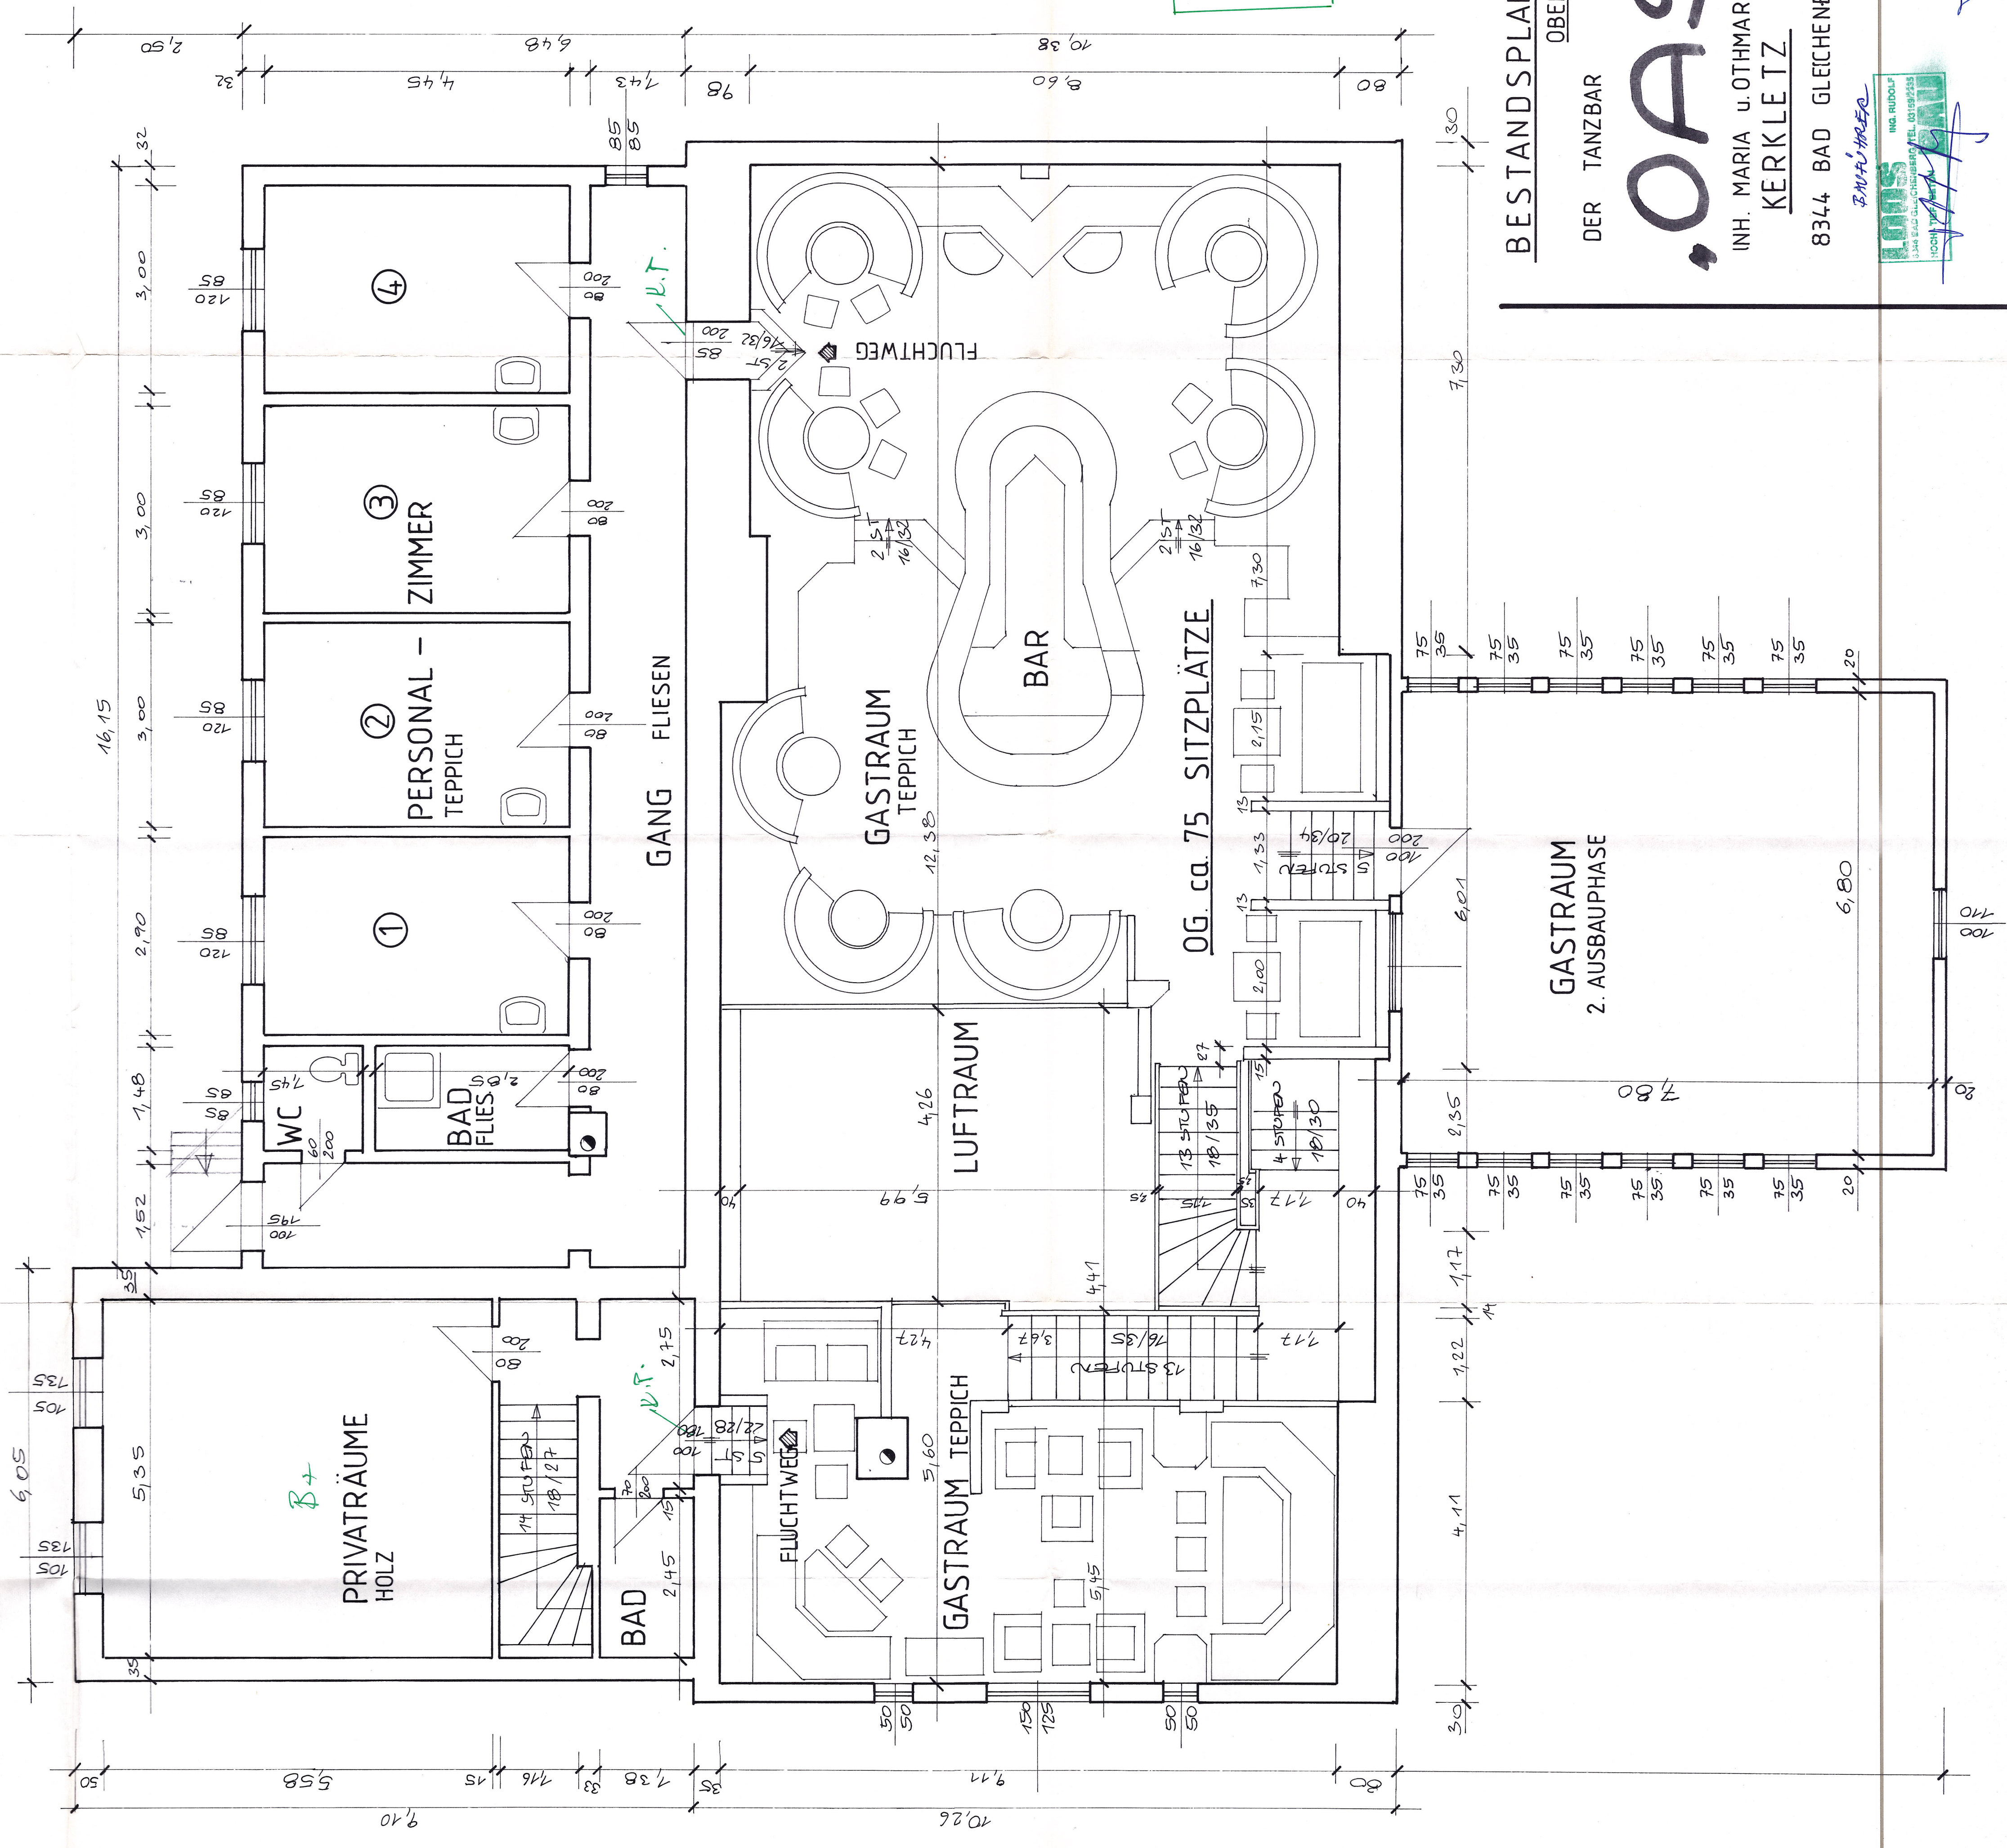

BESTANDSPLAN M.1:50

OBERGESCHOSS

DER TANZBAR

OASIS

INH. MARIA u. OTHMAR

KERKLETZ

8344 BAD GLEICHENBERG

VERFASSTER

Bauverleger

