

PARIE : D

PLAN NR: 5

NEUBAU


EINES

WOHNHAUSES

WIEN XXI., OSTMARKGASSE NR. 12-14

GRST. NR. 149 E.Z. 780 u. GRST. NR. 153 E.Z. 781 GB. DONAUFELD

BESTANDSPLAN 3. STOCK M-1-100

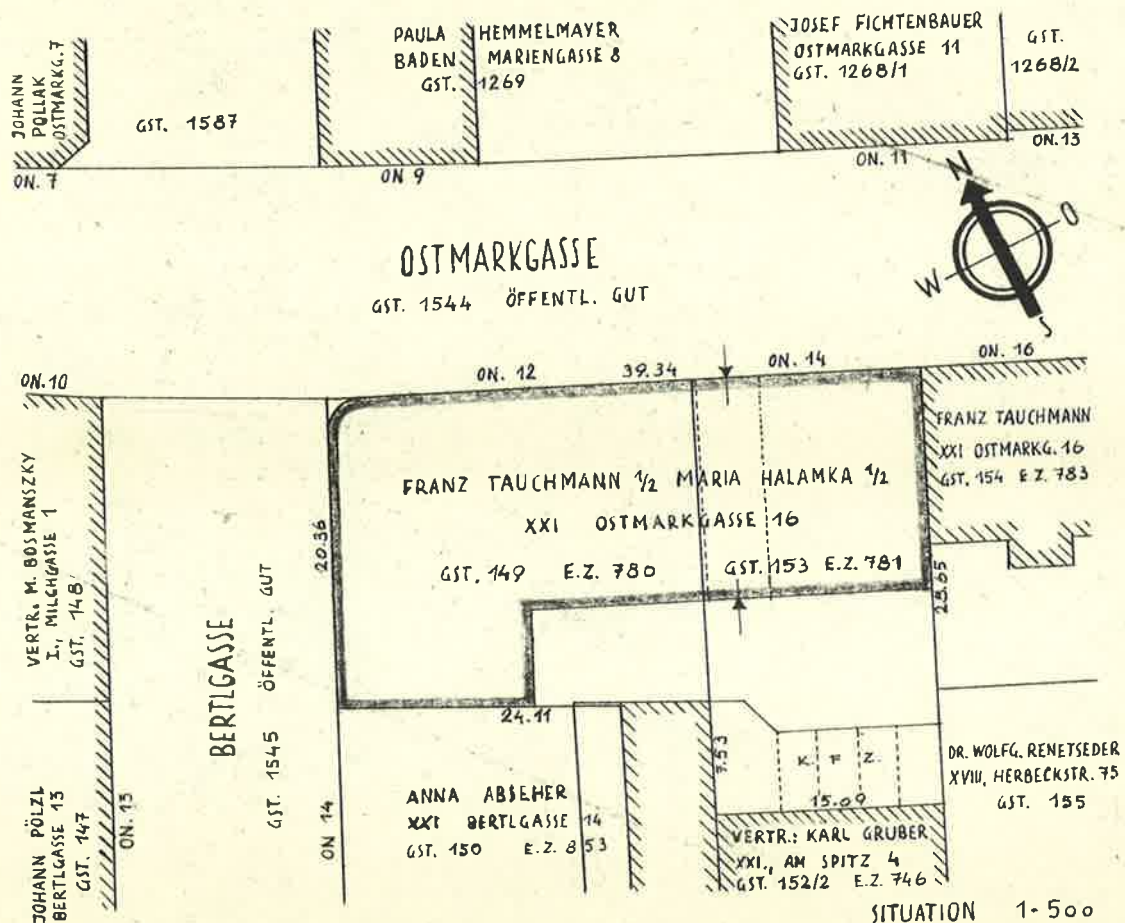

Mietervereinigung Österreichs

Landesorganisation Wien

Wien, I. Reichsratsstraße 15

Robert Hofmann

BAUWERBER

Mietervereinigung Österreichs

Landesorganisation Wien

Wien, I. Reichsratsstraße 15

Robert Hofmann

GRUNDEIGENTÜMER



ARCHITEKT
ING. FRIEDRICH BÖHM-BAUMANN
STAATL. BEFUGTER ARCHITECT
WIEN XXI., OSTMARKGASSE 2
TELEFON 37-51-52

PLANVERFASSER

LEOPOLD VITALA
i. d. R. BAUFÜHRER
Wien XXI., Ostmarkgasse 2
Tel. 87-23-84, 87-17-28

BAUFÜHRER

