

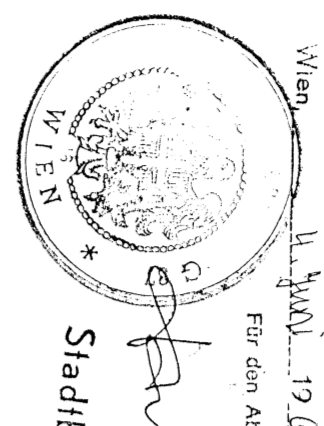


C5

BESTANDSPLAN
WOHNHAUS WIEN XI. BEZIRK
KAISER EBERSDORFER STR. 64
2. STUOCK

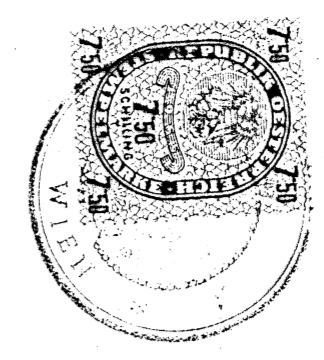

Magistrat der Stadt Wien
Magistratsbezirk XI 17
Für den Abteilungsleiter:
Stadtbaurat

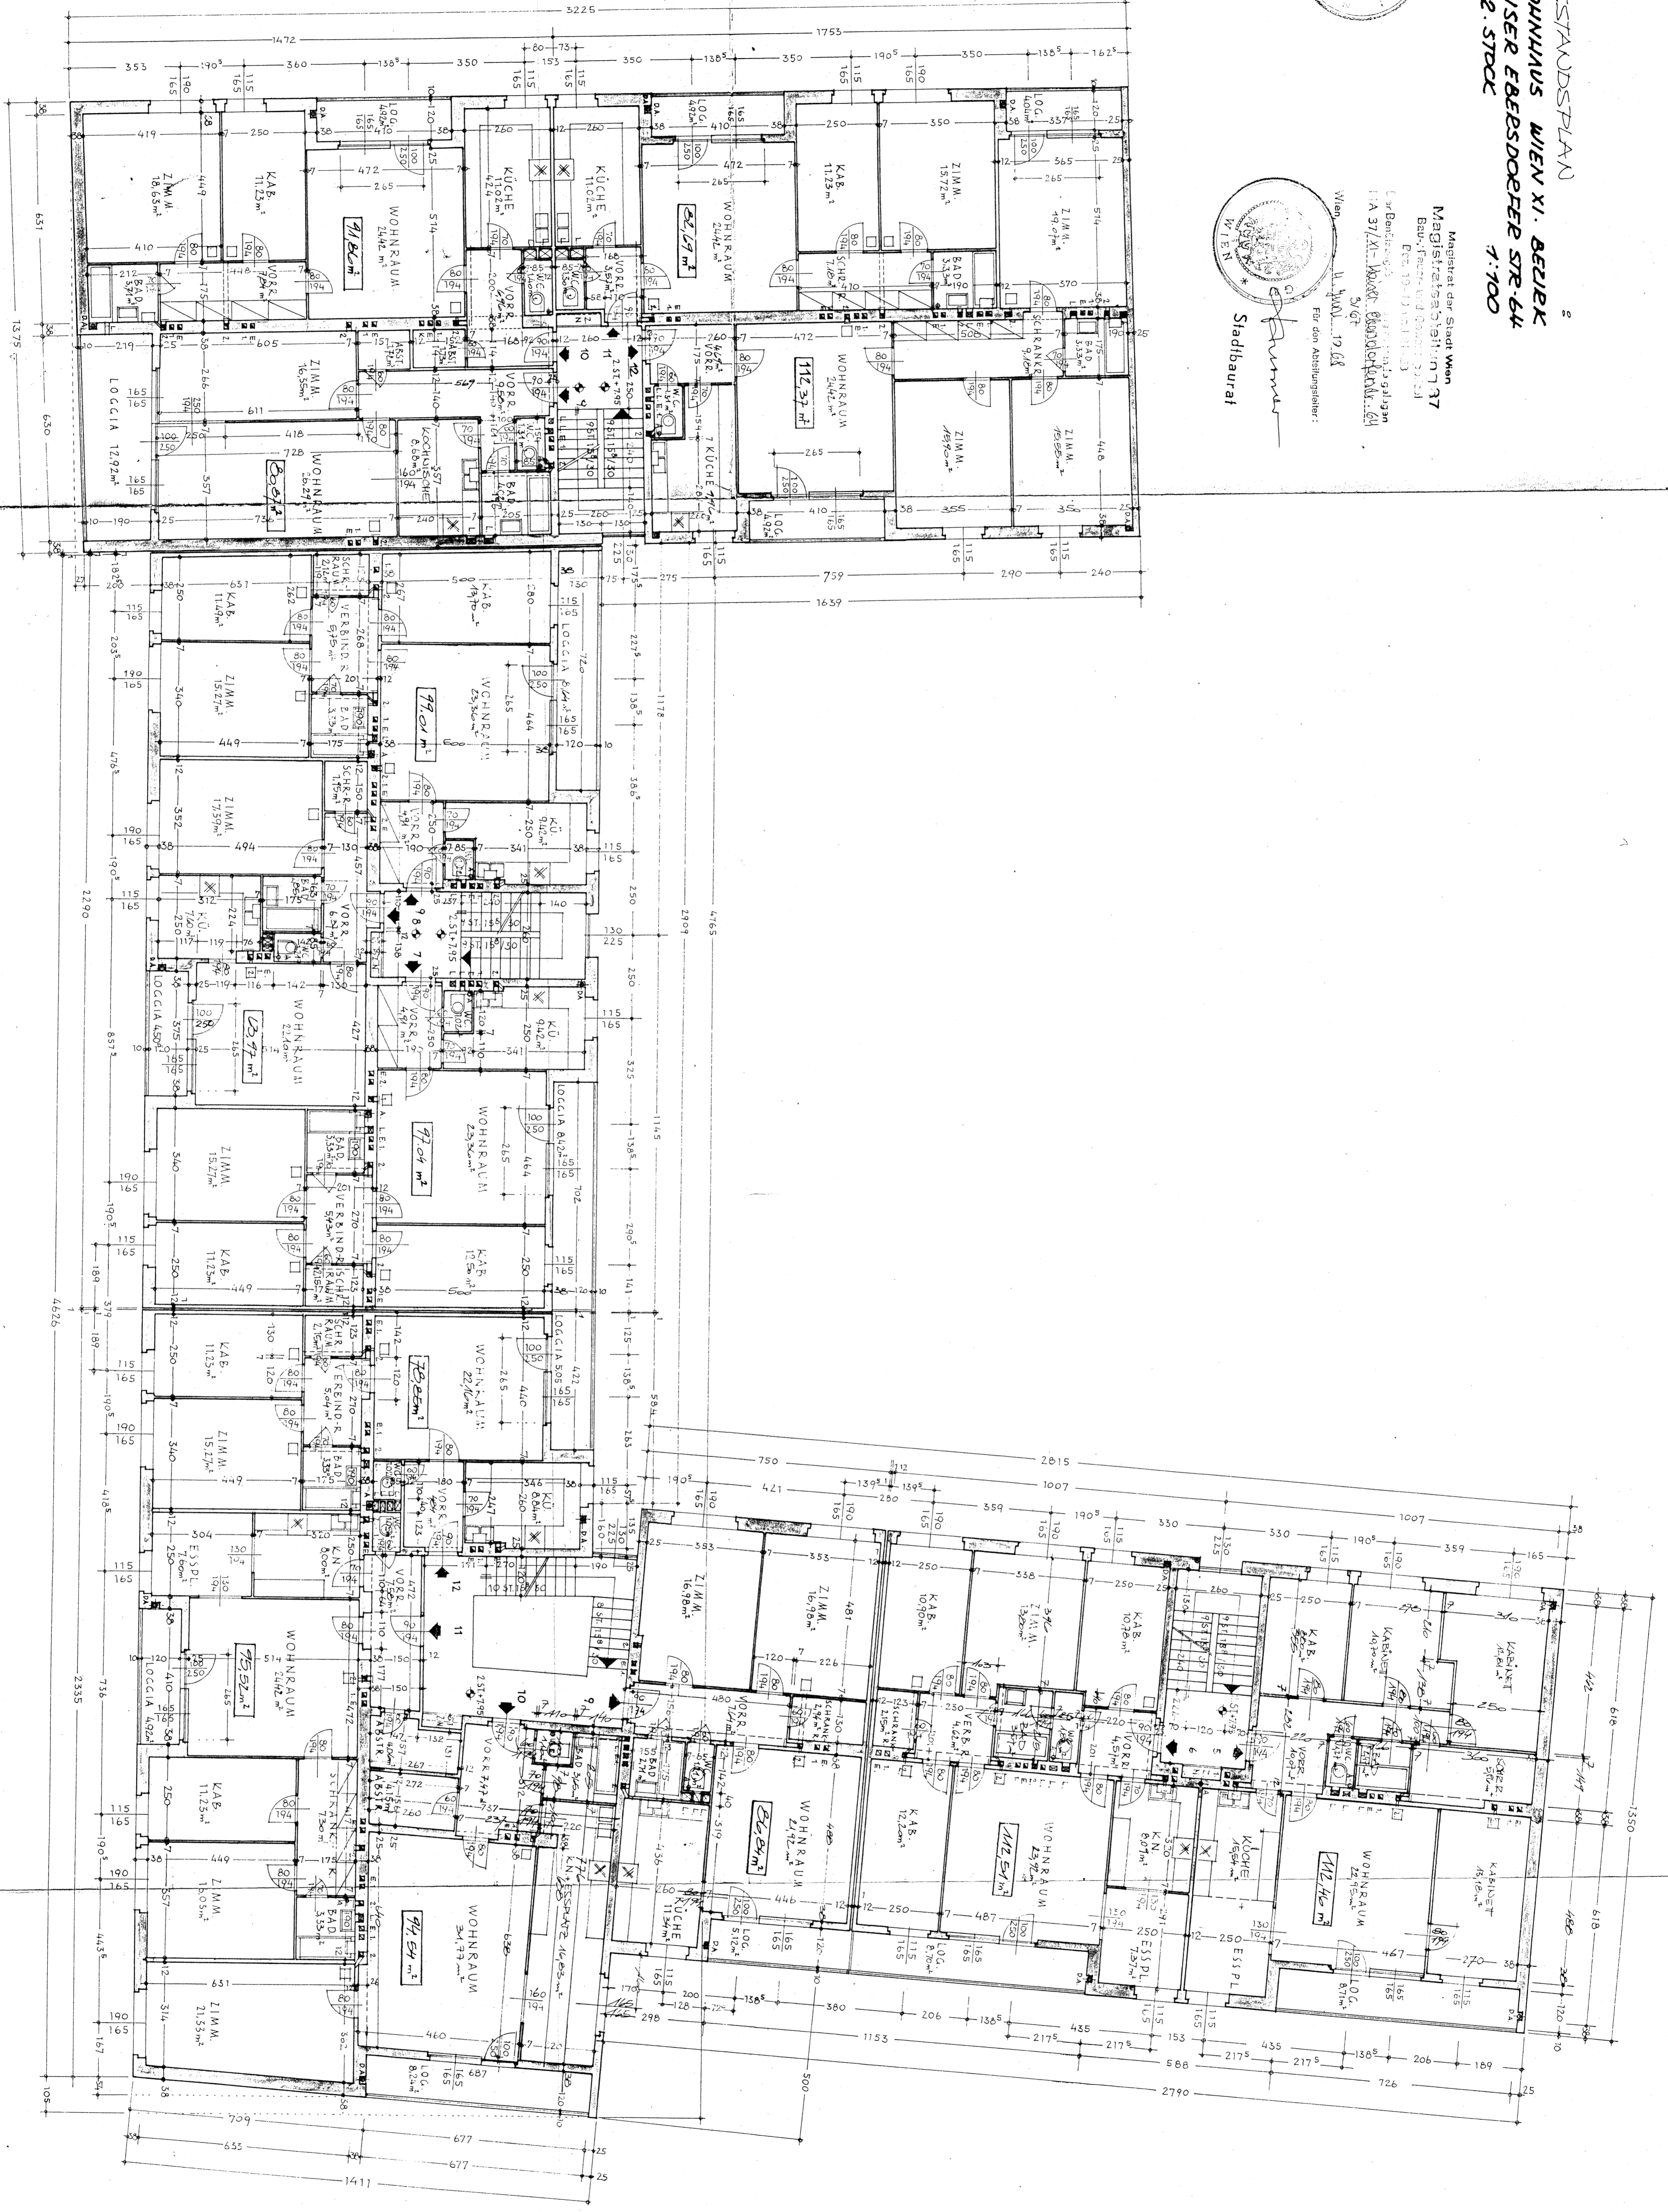

K. 1511 im M. 111 1959
K. 1511

BAUVERFASSER: ARCHITECT DPL.-ING. WOLFGANG HOEBAK



BAUFÜHRE:
Dipl. Ing. ...
Wien

BAUVERBEE:
VEREIN DER FREUNDEN DES
WOHNUNGSSTIFTENS
WIEN III, RENNVEG 25

Pl. N. 903 A