



Diese Zeichnung ist unser geistiges Eigentum. Nachdruck oder Vervielfältigung ist nur mit ausdrücklicher schriftlicher Zustimmung gestattet. Die gesetzswidrige Verwertung der Zeichnung wird gerichtlich nach dem Urheberrecht verfolgt.

Dachgeschoß

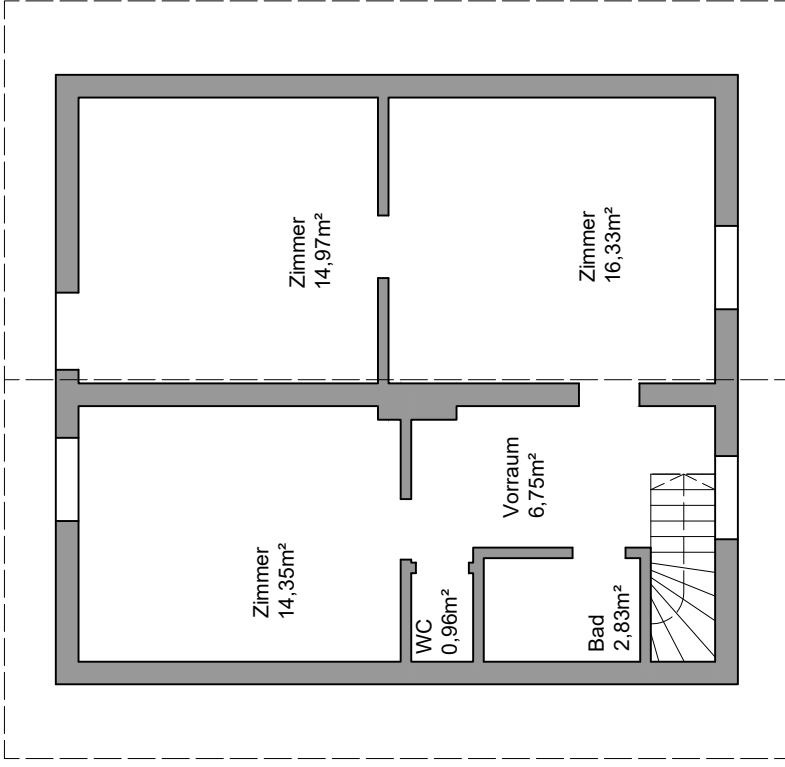

Erdgeschoß

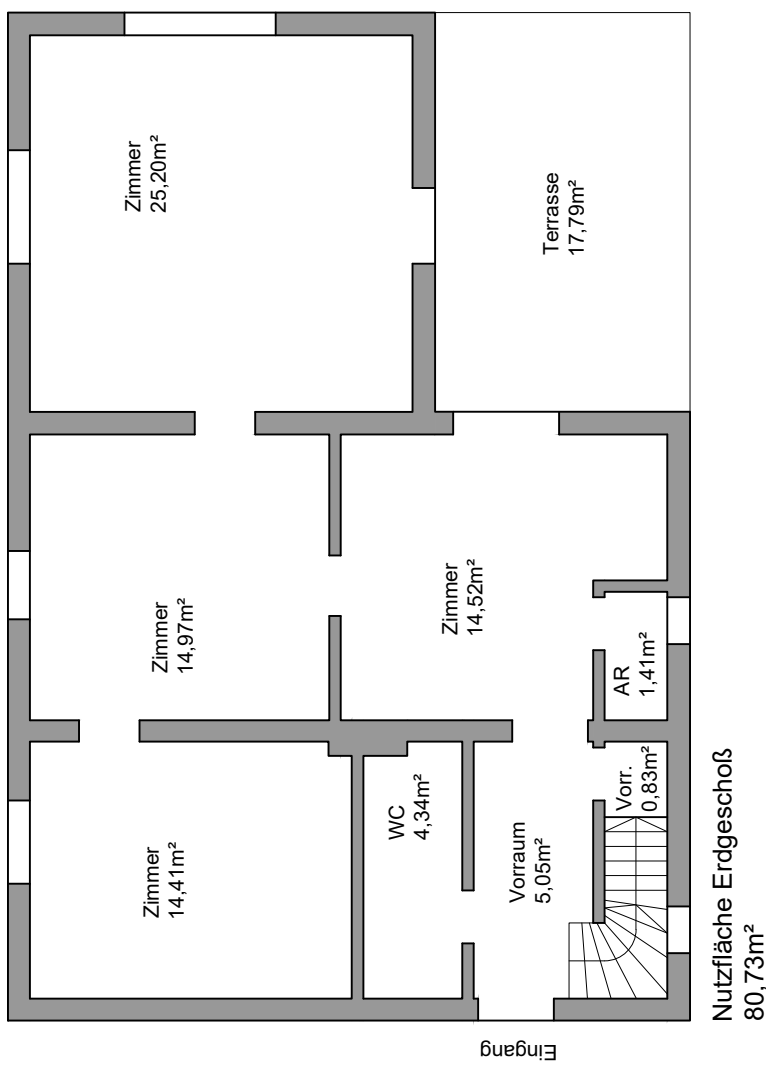

AUFTRAGGEBER:
Firma
DEWEnet GmbH
Föllingerstraße 25
8044 Graz

Verfasser: BAUMEISTER
PETER TREITLER
Büro Voitsberg
Grazer Vorstadt 86a
8570 Voitsberg

DIPLO.-ING.
PETER TREITLER
Mobil: 0664 / 4607634
office@treitler.eu
www.treitler.eu

PROJEKT:
Bestandsplan
Grubweg 20, 8580 Köflach

PLANINHALT:
Grundrisse
Erd- und Dachgeschoß

GEZEICHNET:
PT

DATUM: 16/07/24
M = 1:100

GEPRÜFT:
DATUM: 24/06/20
PLANNUMMER: 24060/EP/01
INDEX: 0