


05

Alexanderhofstr. 3

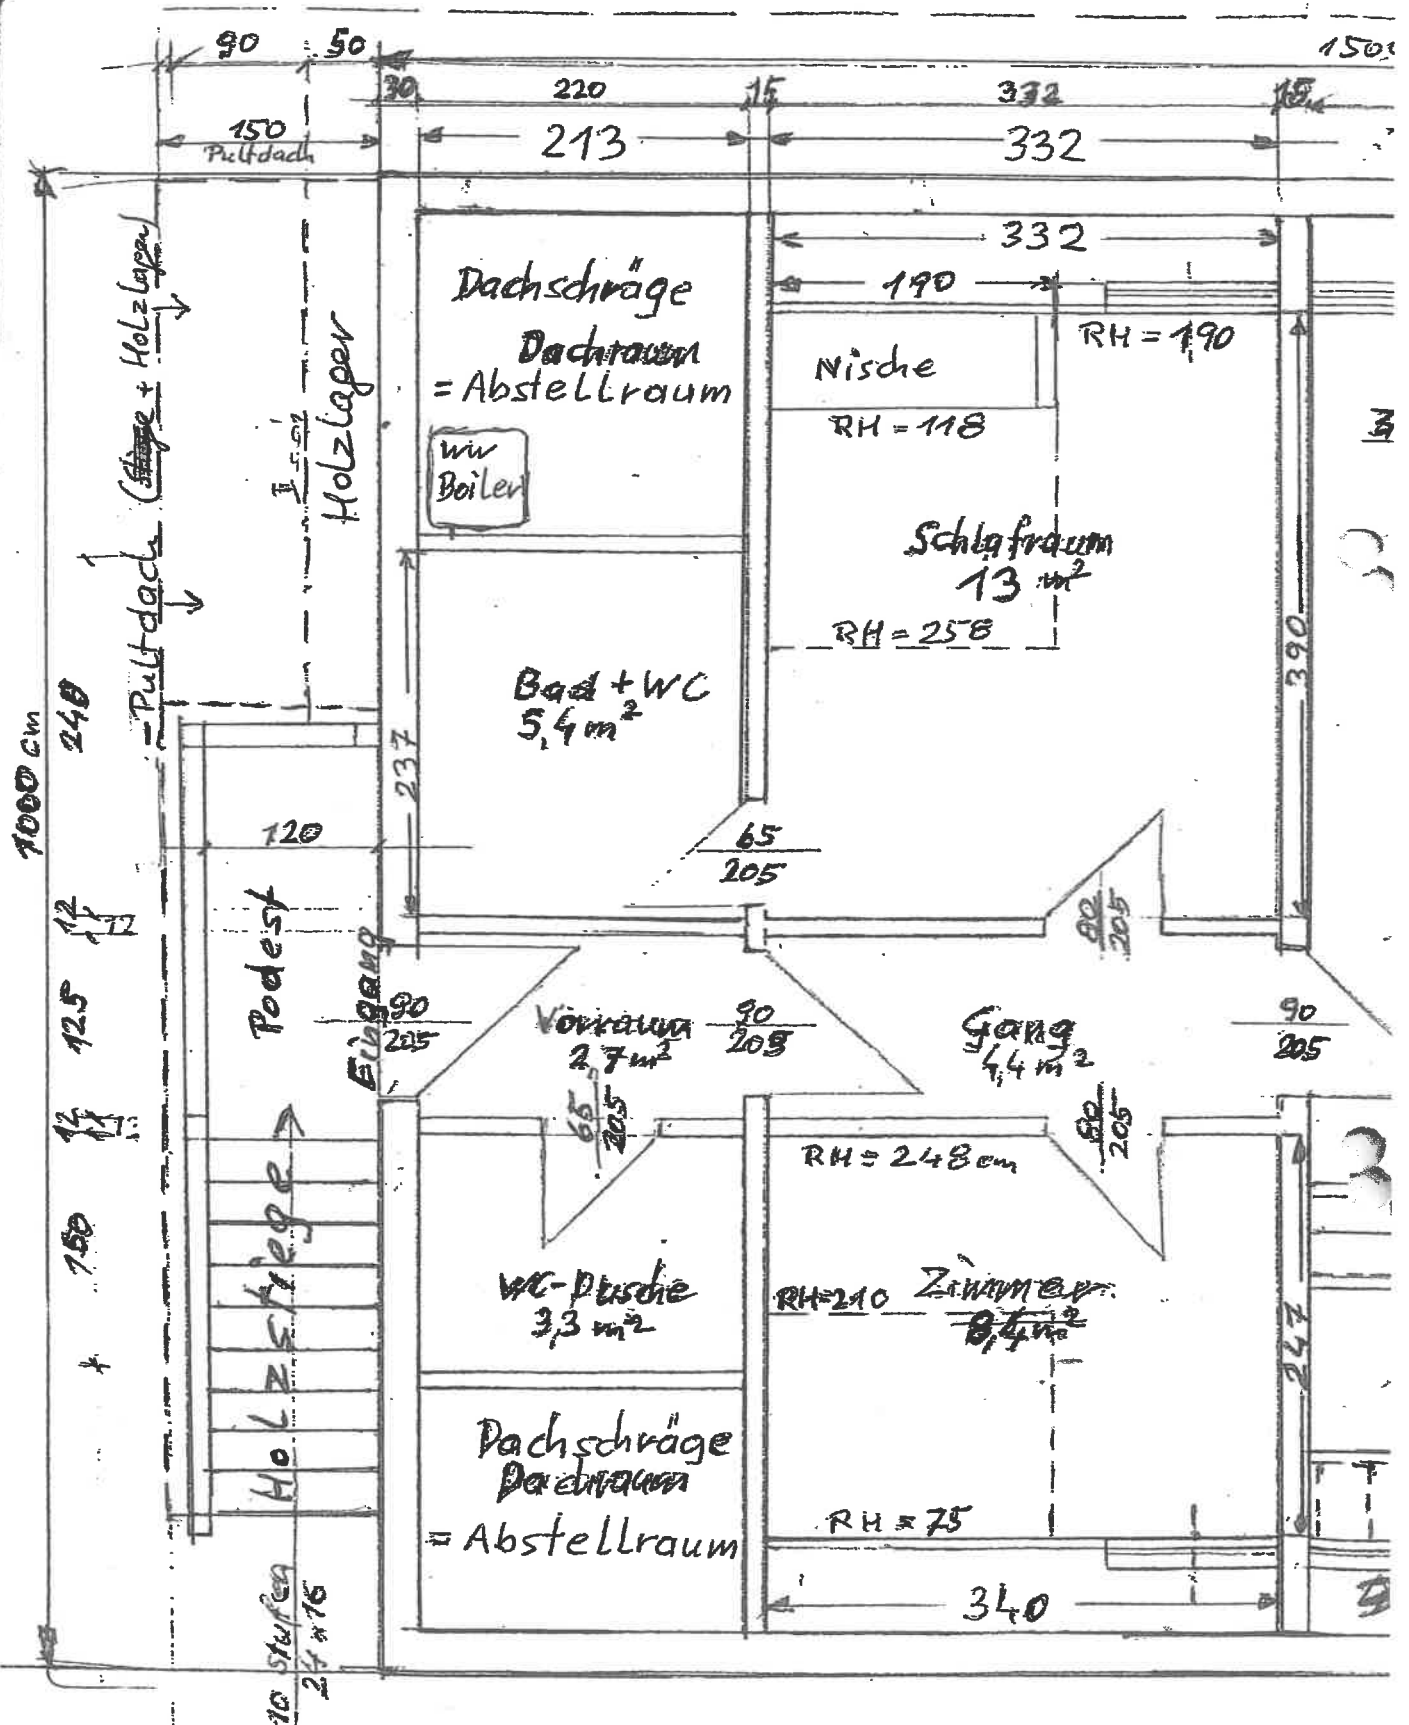

MARKTGEMEINDE MÜLLSTATT AM SEE

1. BERGESCHOSS


DIESER BESTANDSPLAN ENTSPRICHT DEN
TATSÄCHLICHEN GEGEBENHEITEN IM
WOHNHAUS ALEXANDERHOF STRASSE 3.

M 1:50

DER BÜRGERMEISTER:
JOSEF PLEIKNER E.H.



Folke Schum

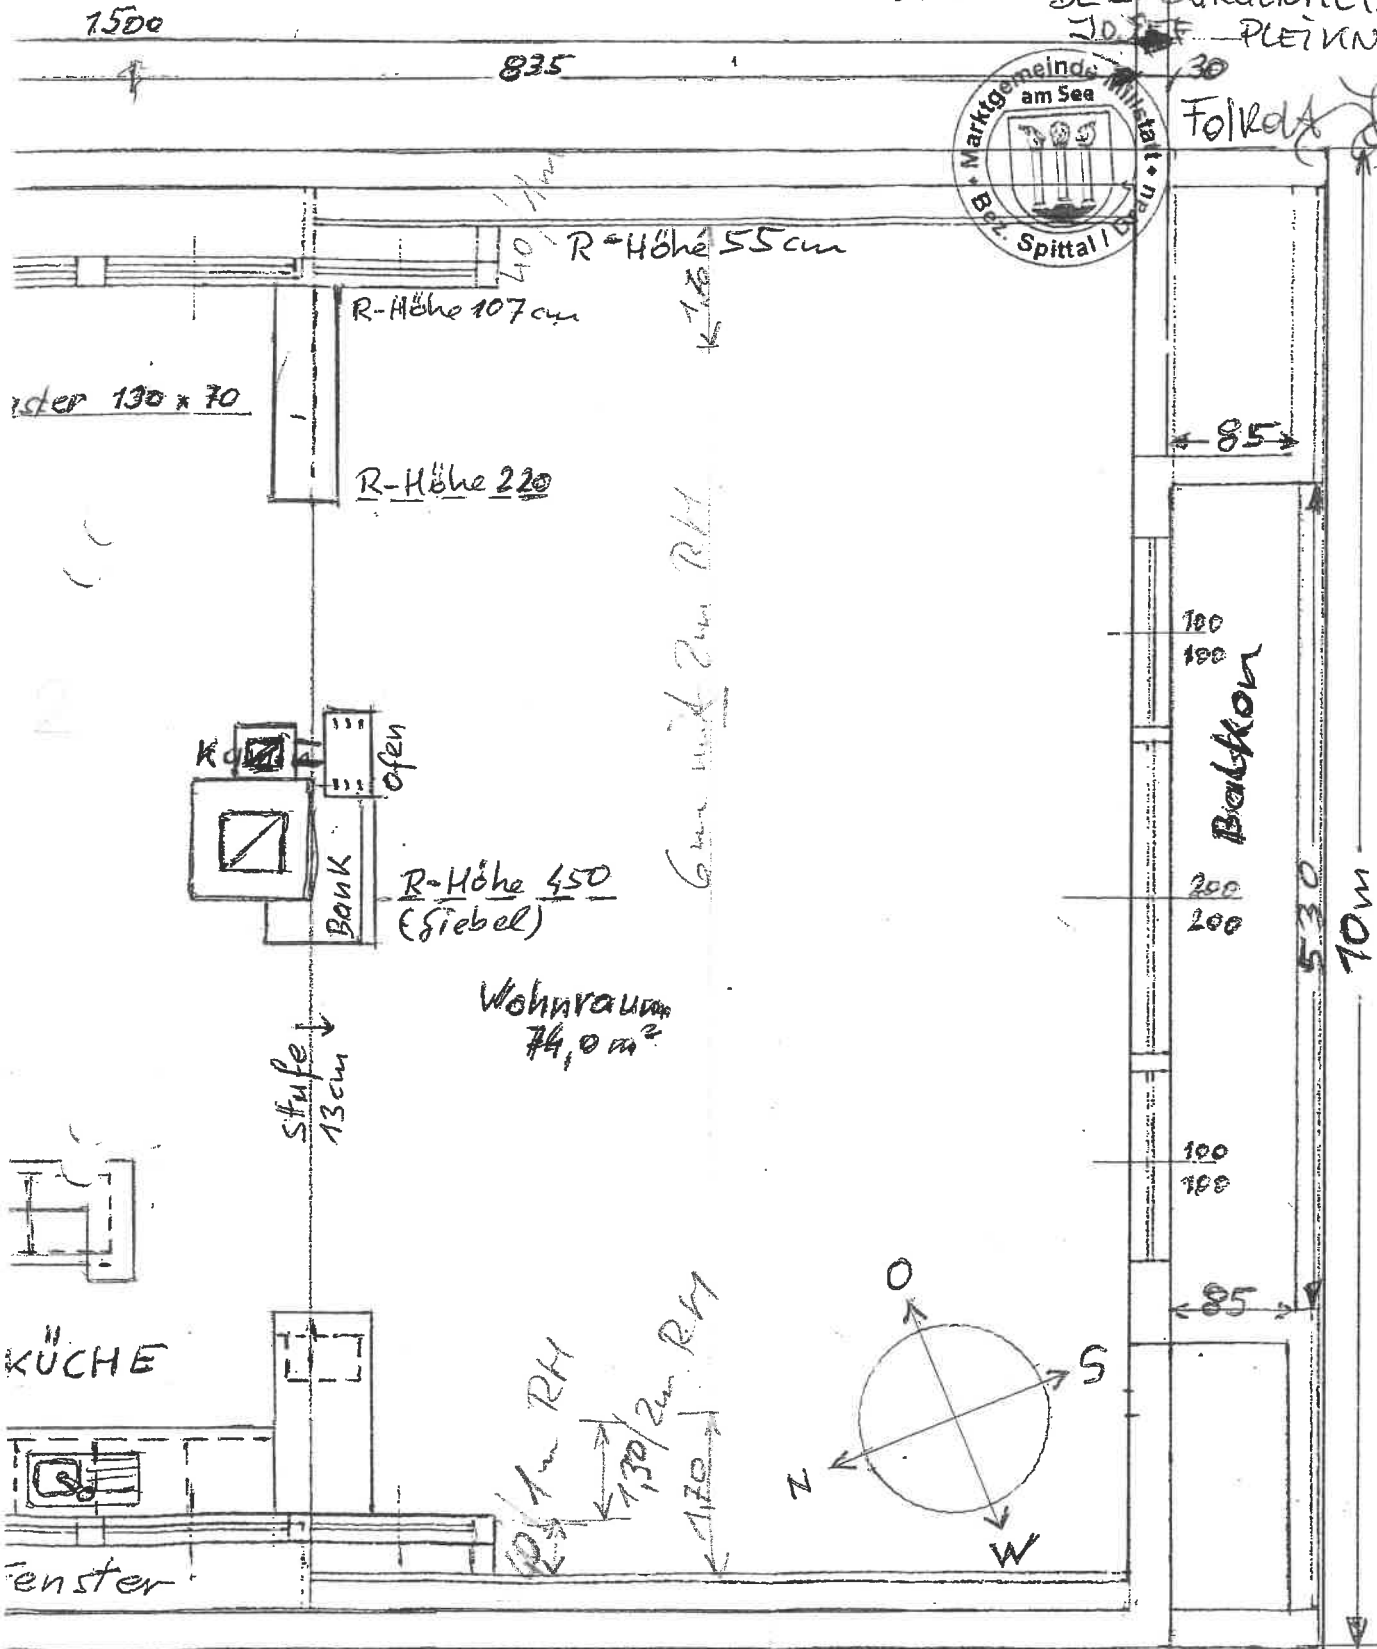

M 1:50