




**GRUNDRISS KELLERGESCHOSS**

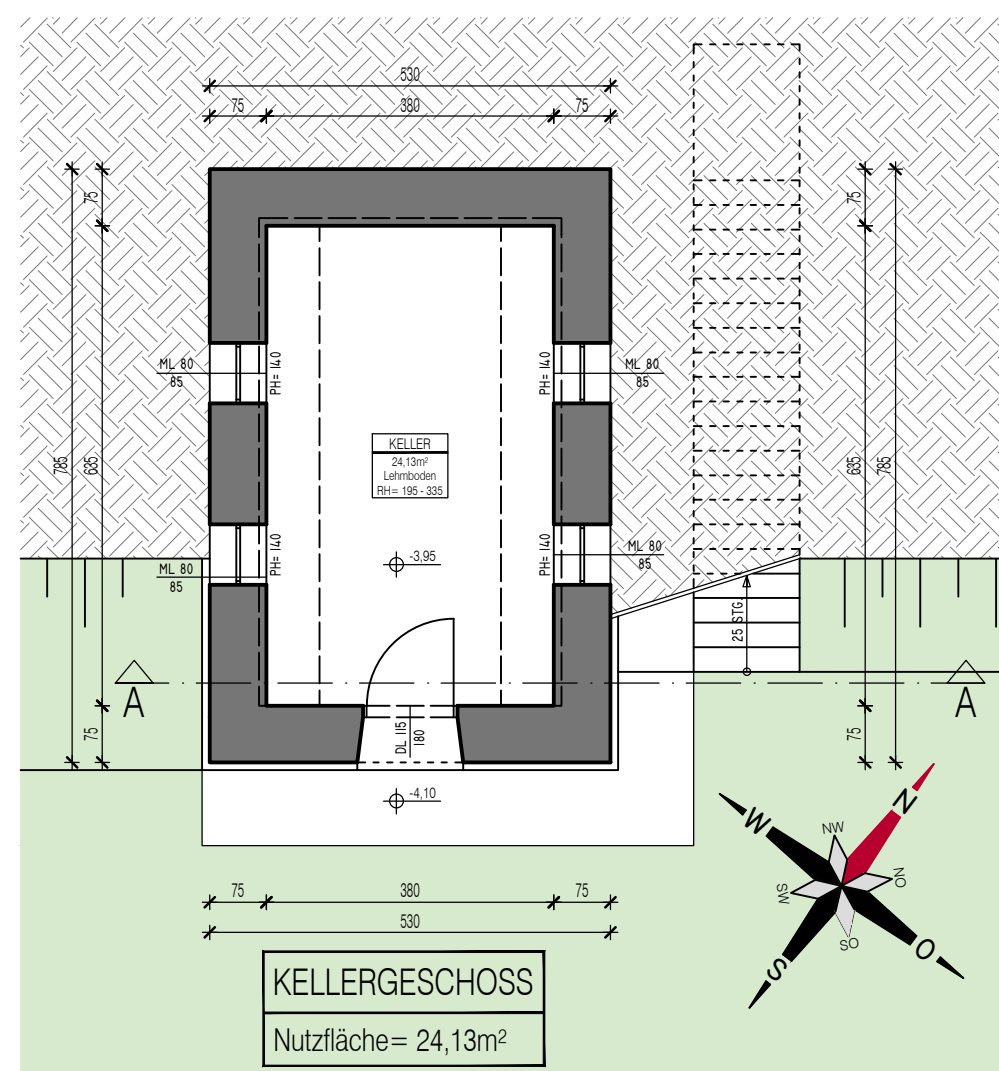


**SCHNITT A-A**

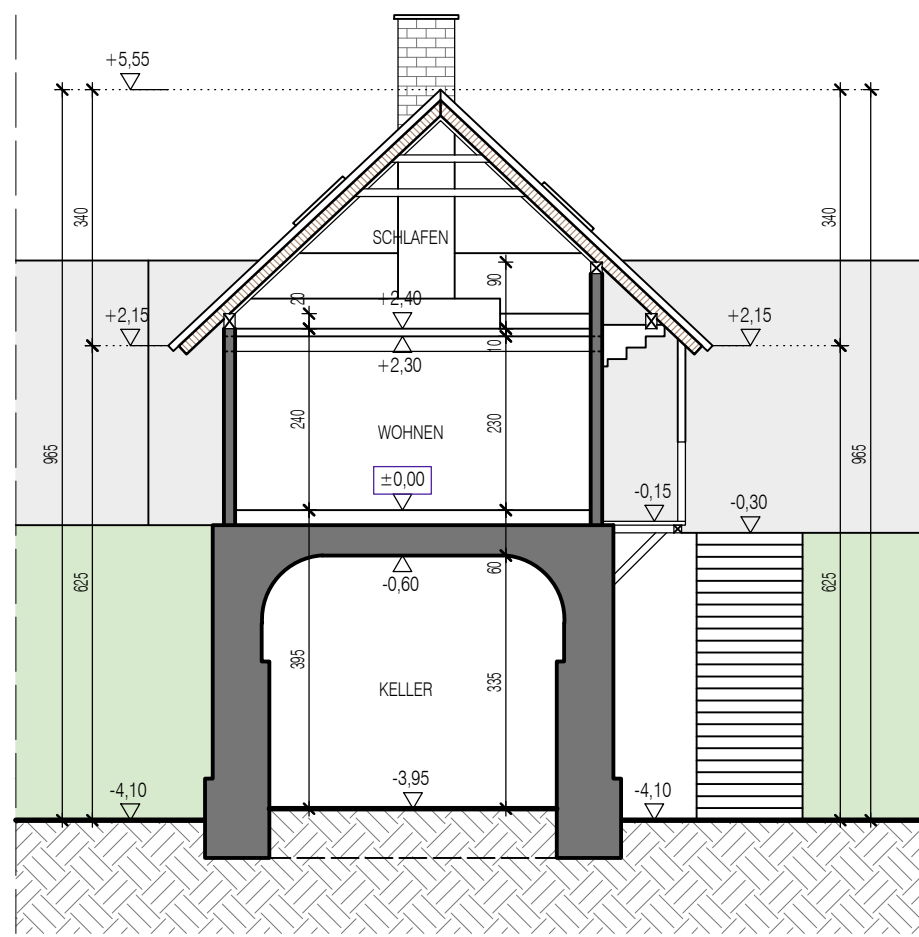


**ANSICHT NORD-WEST**

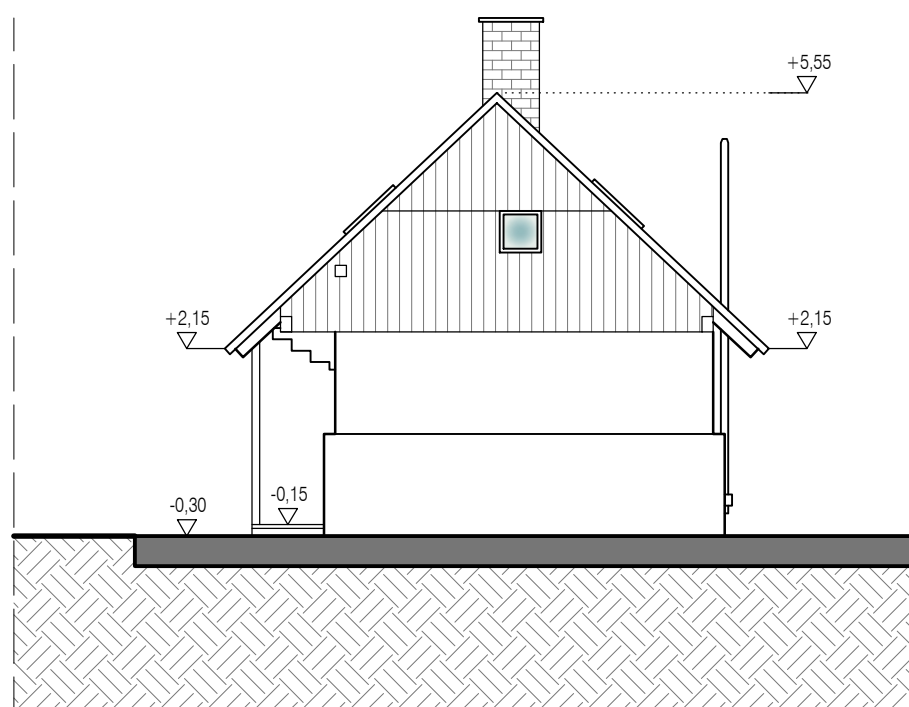


**ANSICHT SÜD-OST**

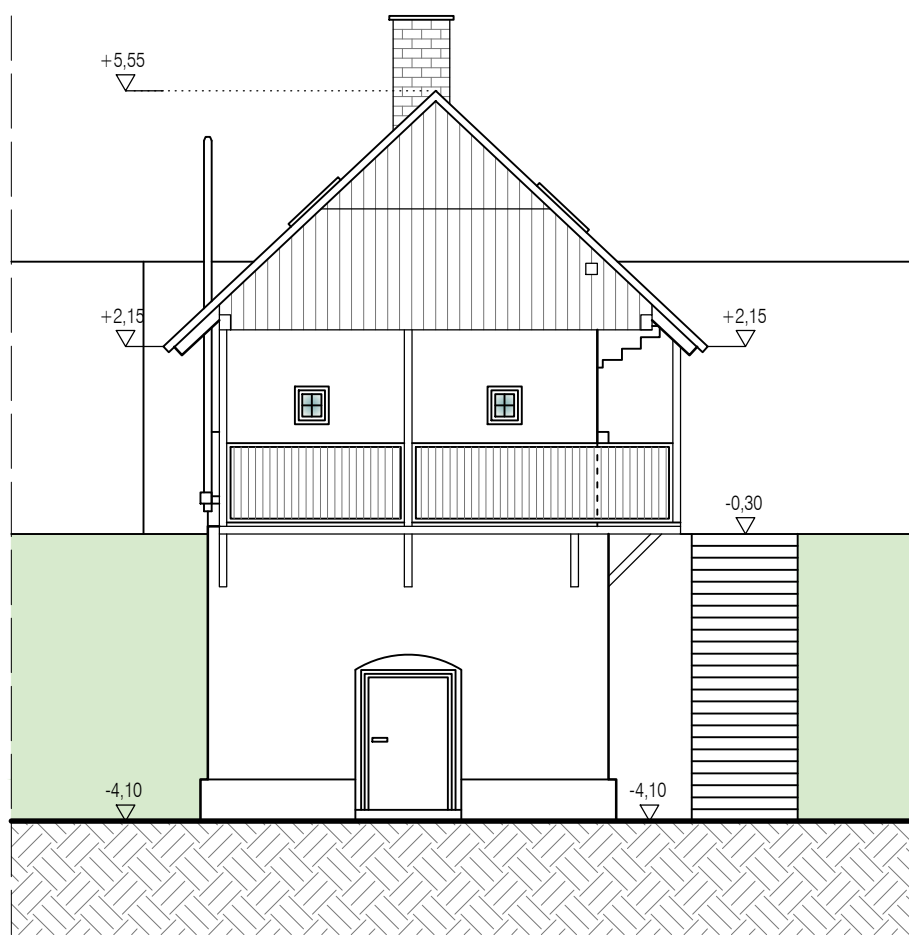


**GRUNDRISS ERDGESCHOSS**

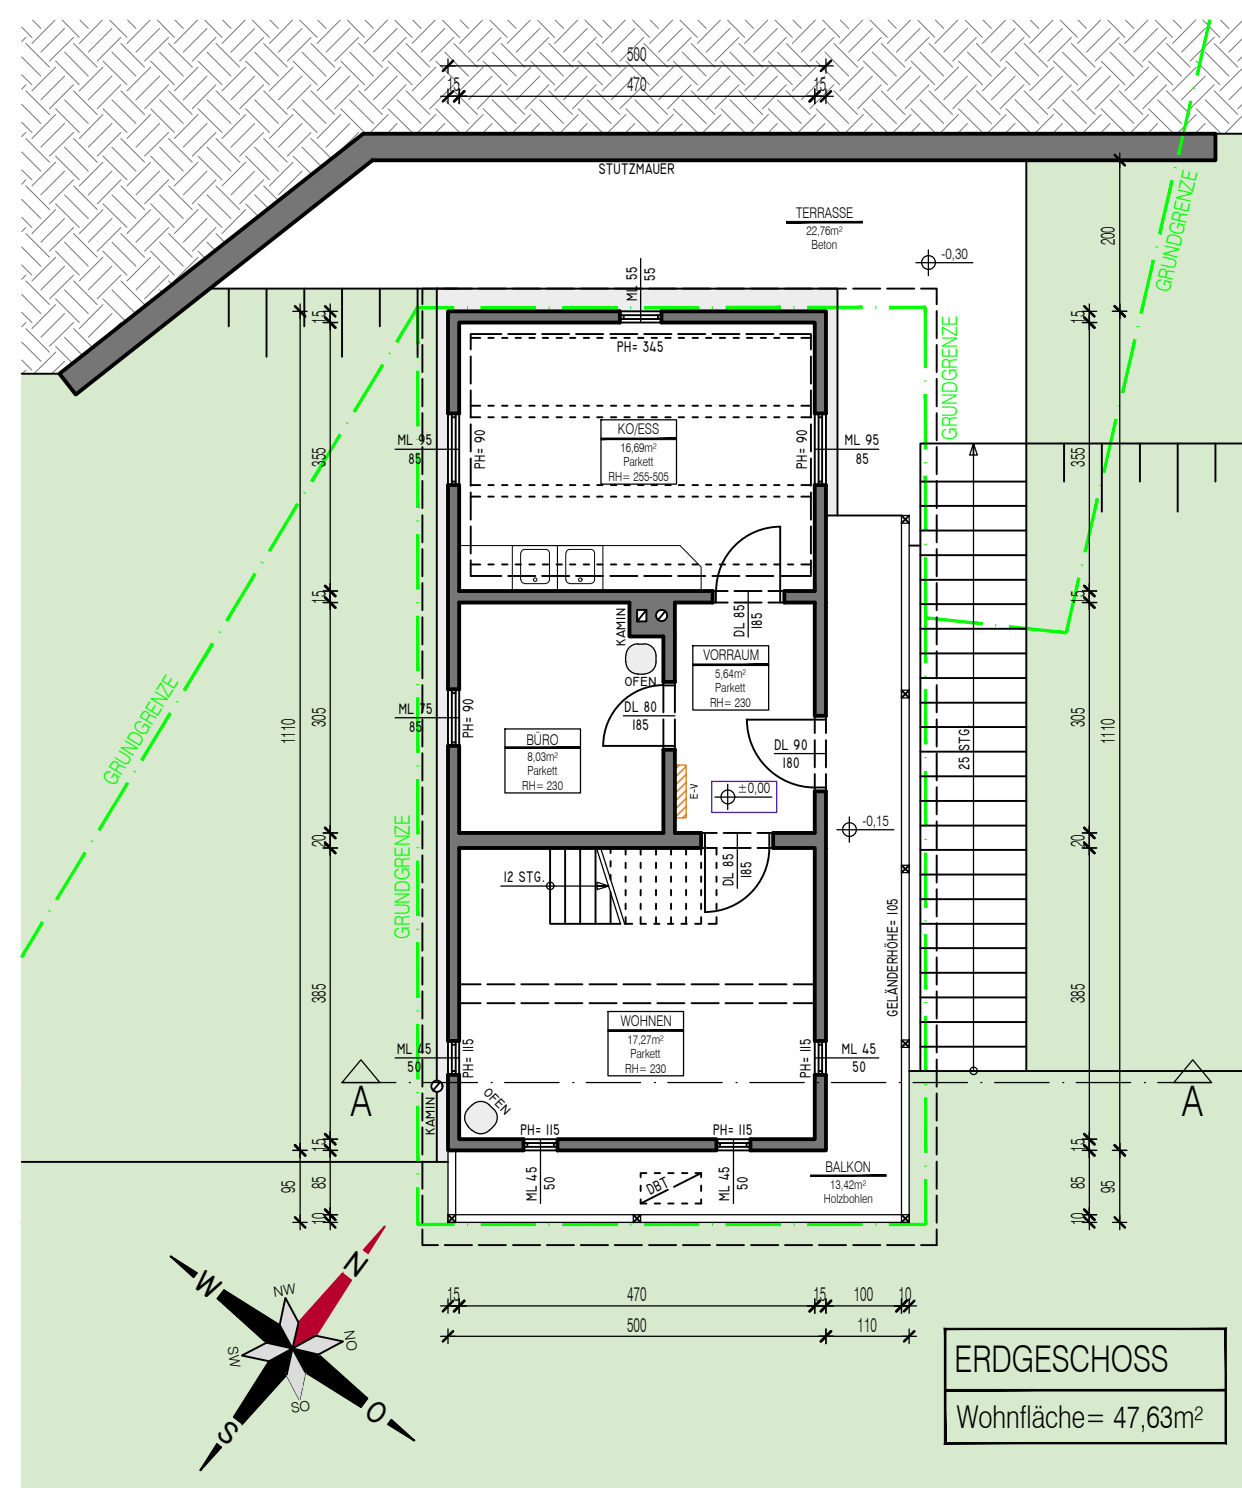


**ANSICHT SÜD-WEST**

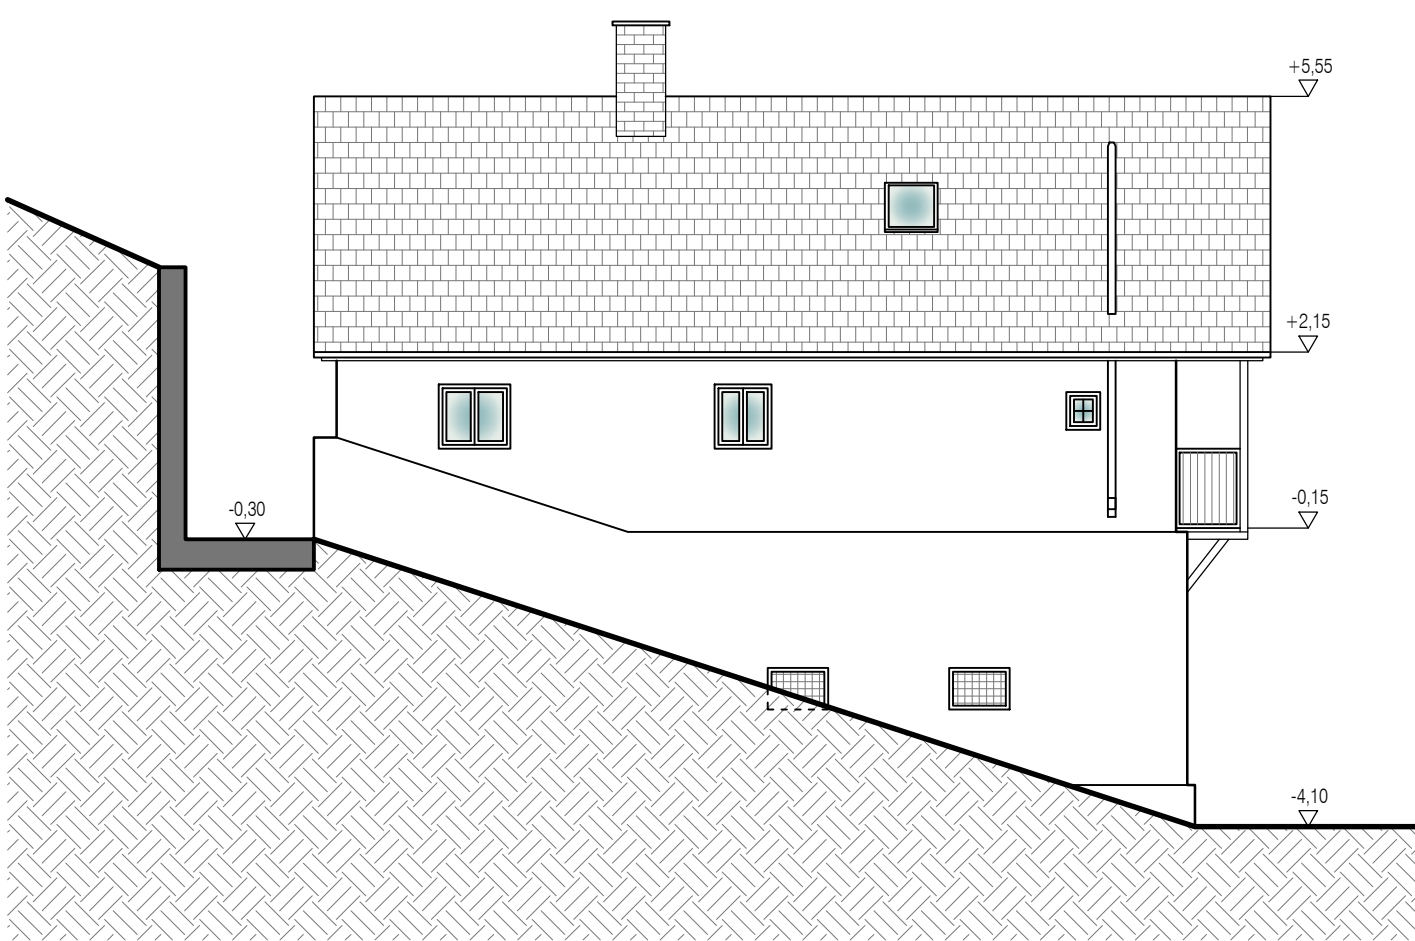

**ANSICHT NORD-OST**

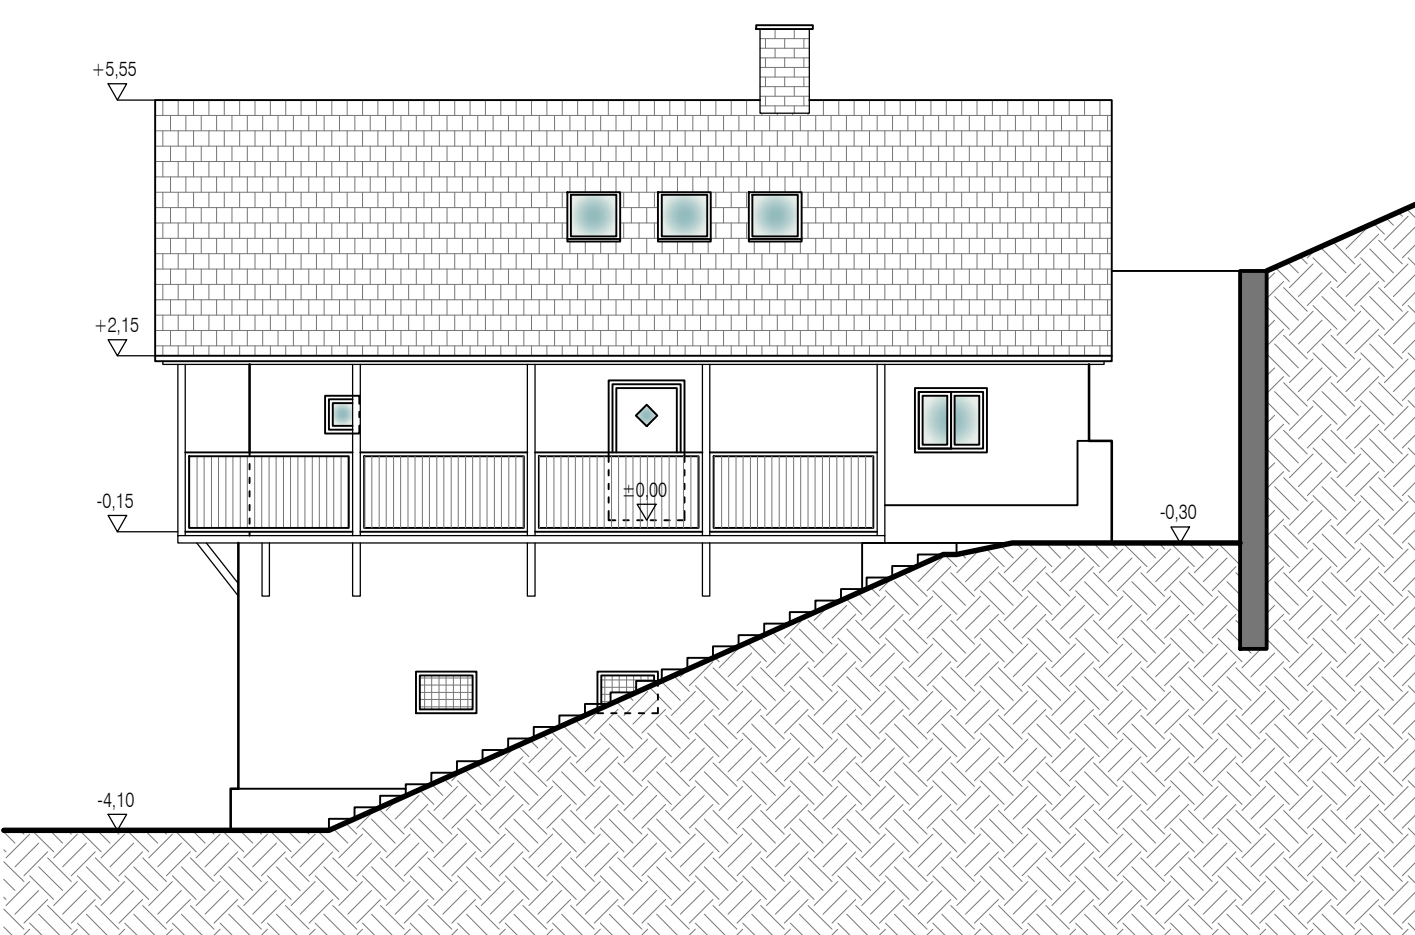

**GRUNDRISS DACHGESCHOSS**

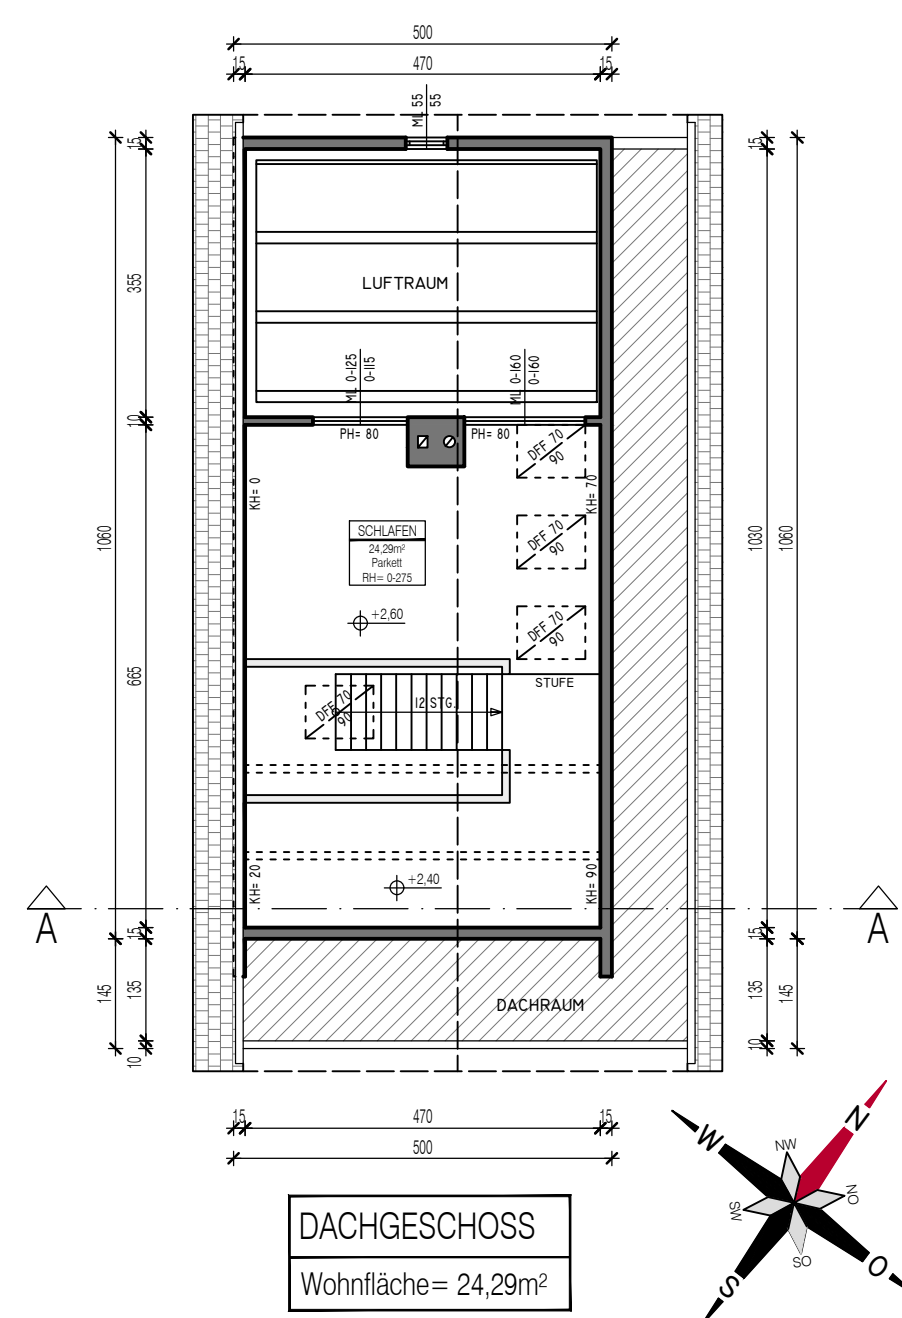

**LEGENDE**

SCHRAFFUREN:

■ BESTAND


— LINIEN:

--- GRUNDGRENZE

ALLGEMEINE ANMERKUNGEN:

- DER HÖHENFIXPUNKT ±0,00 AM PLAN ENTSpricht DER FUSSBODENoberKANTE IM ERDGESCHOSS DES BESTEHENDEN HAUSES.
- ALLE MASSANGABEN IN ZENTIMETER.

**LAGEPLAN M1:1000**

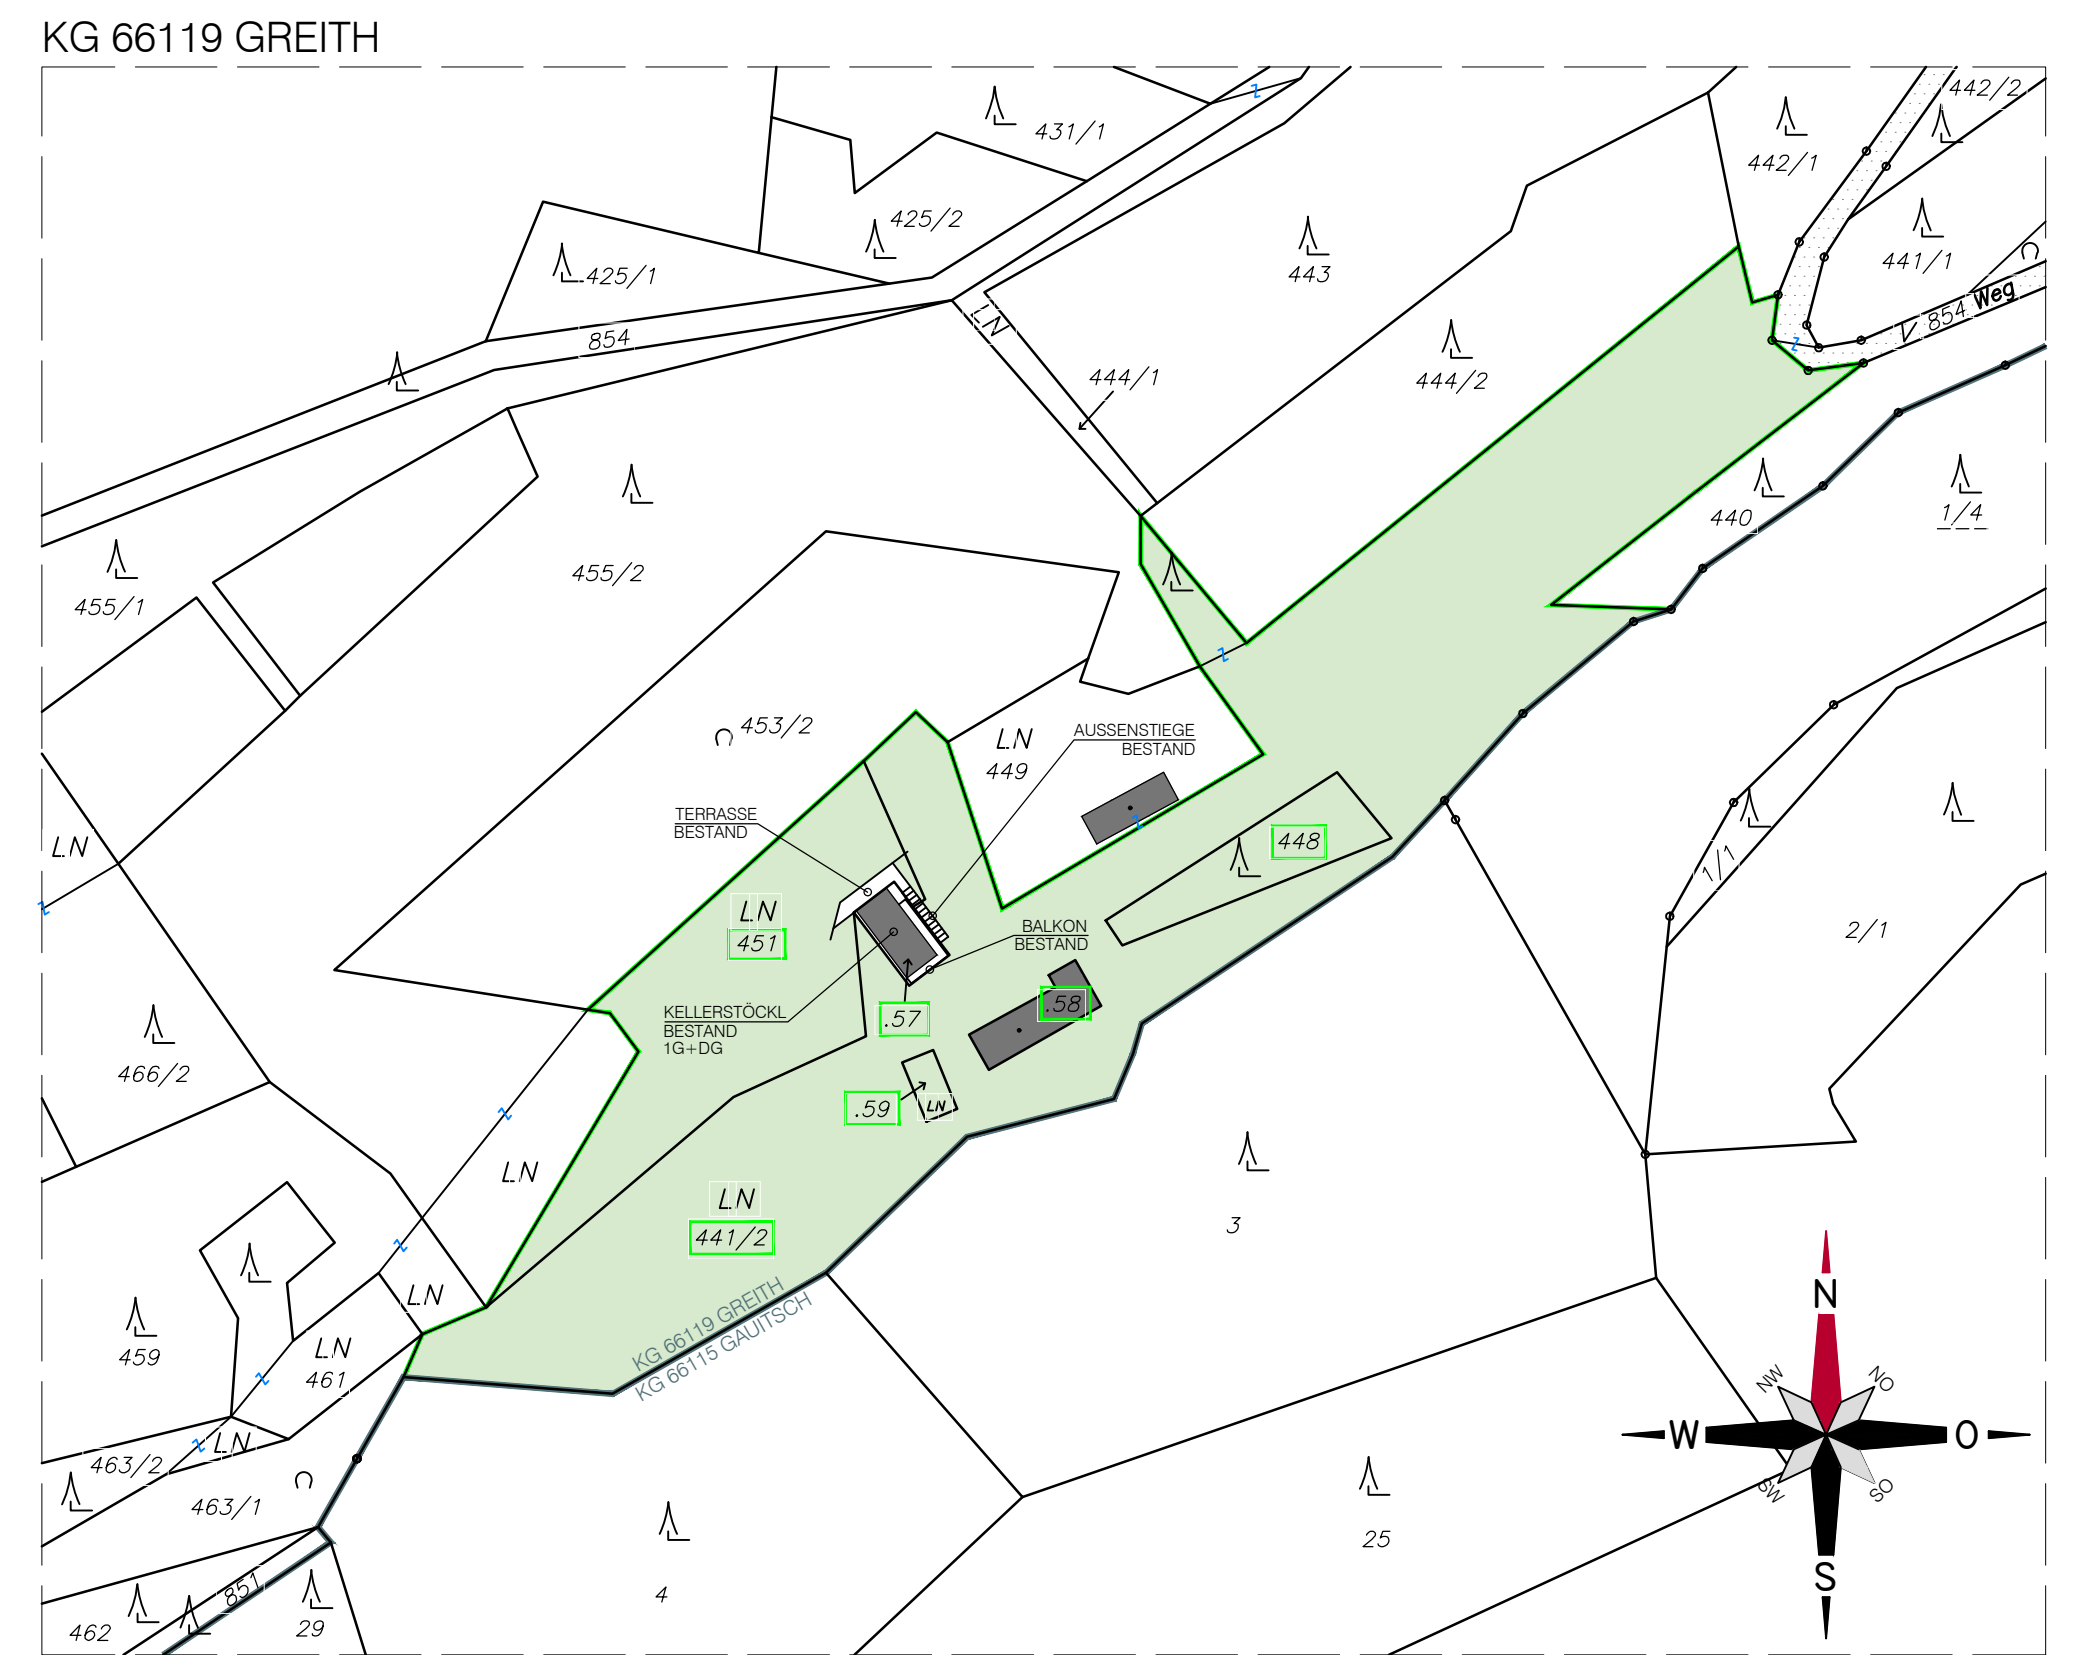

Projektentwicklung - Planung - Ausschreibung - Bauaufsicht

**EBE PLANUNGS GMBH**

Tel: +43 (0) 316/ 890 357  
 Fax: +43 (0) 316/ 890 357 - 15  
 office@ebe-planung.com  
 www.ebe-planung.com

Kärntnerstraße 532/2/04  
 A-8054 Seiersberg-Pirka

**BESTANDSPPLAN**  
 ING. HANSPETER RAUCH  
 GREITH 30, 8442 KITZECK IM SAUSAL  

BESTANDSSICHERUNG EINES KELLERSTÜCKELS

PLANNUMMER BP-06-24-088\_001  
 DATUM 08/2024

MASSTAB 1:100; 1:1000  
 GEZ: AHM