


Schnitt A-A  
M 1:100



Ansicht Nord  
M 1:100

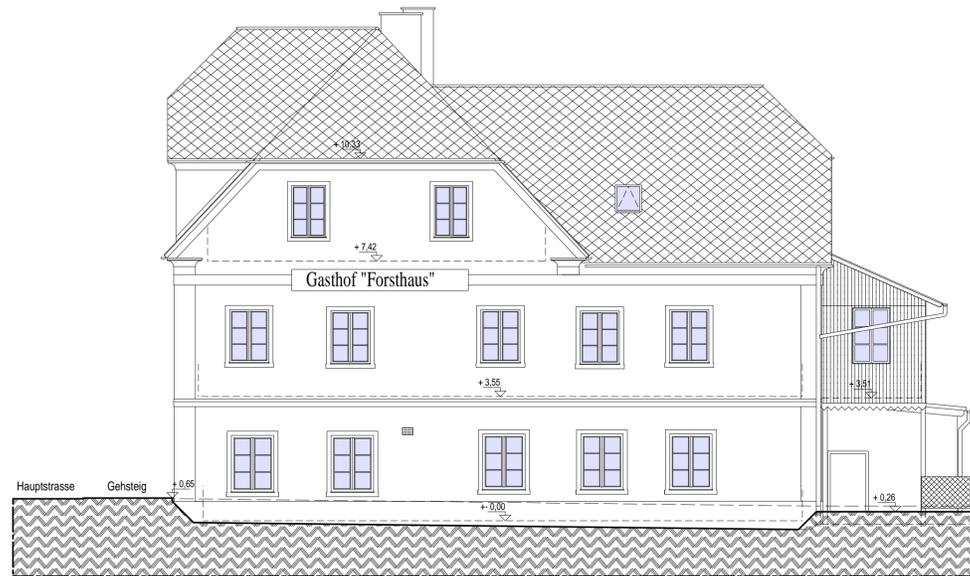

Ansicht Ost - Strassenseite  
M 1:100



Ansicht Süd  
M 1:100



Ansicht West  
M 1:100

Bestandsplan Gasthof Forsthaus - Fam. Übeleis

Ansichten, Schnitt A-A

Stand: 25.04.2006

M 1:100