




NORD OST ANSICHT

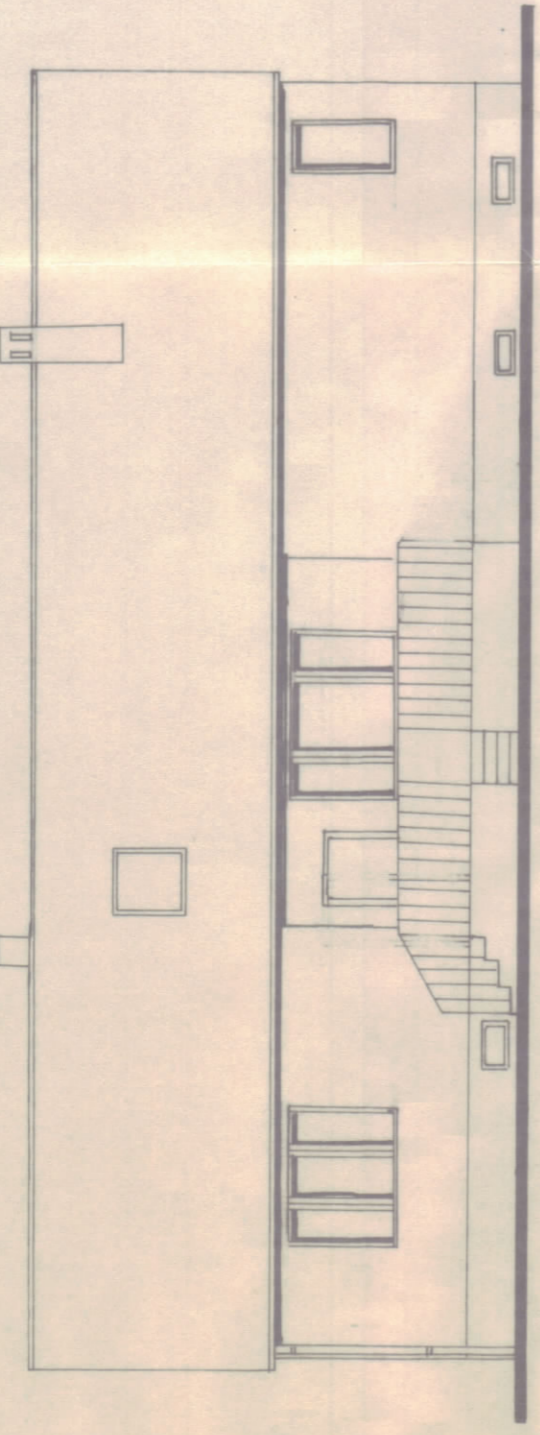


NORD WEST ANSICHT

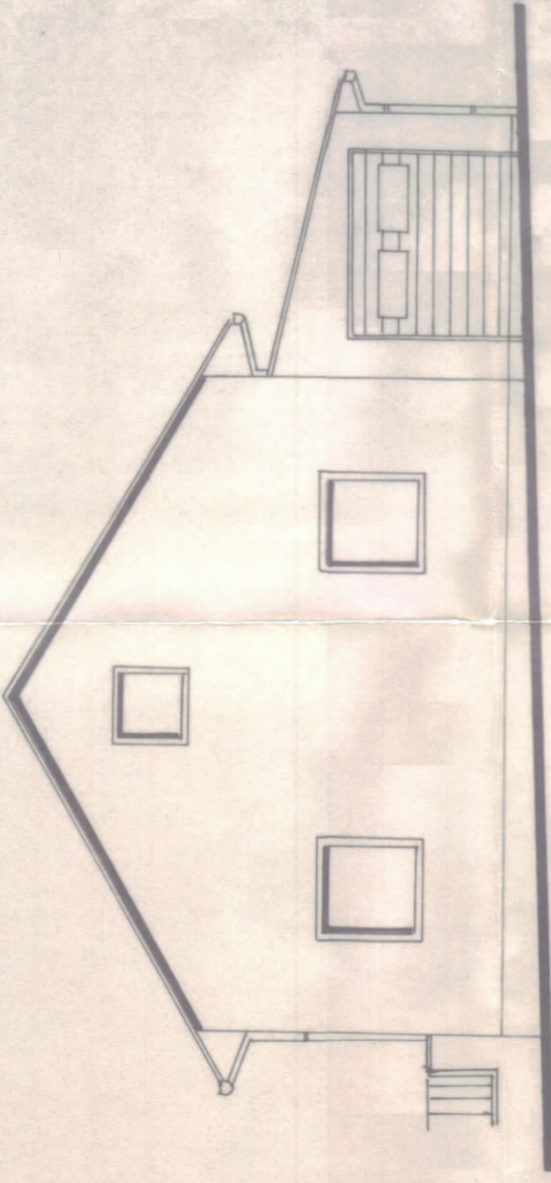

SUD WEST ANSICHT

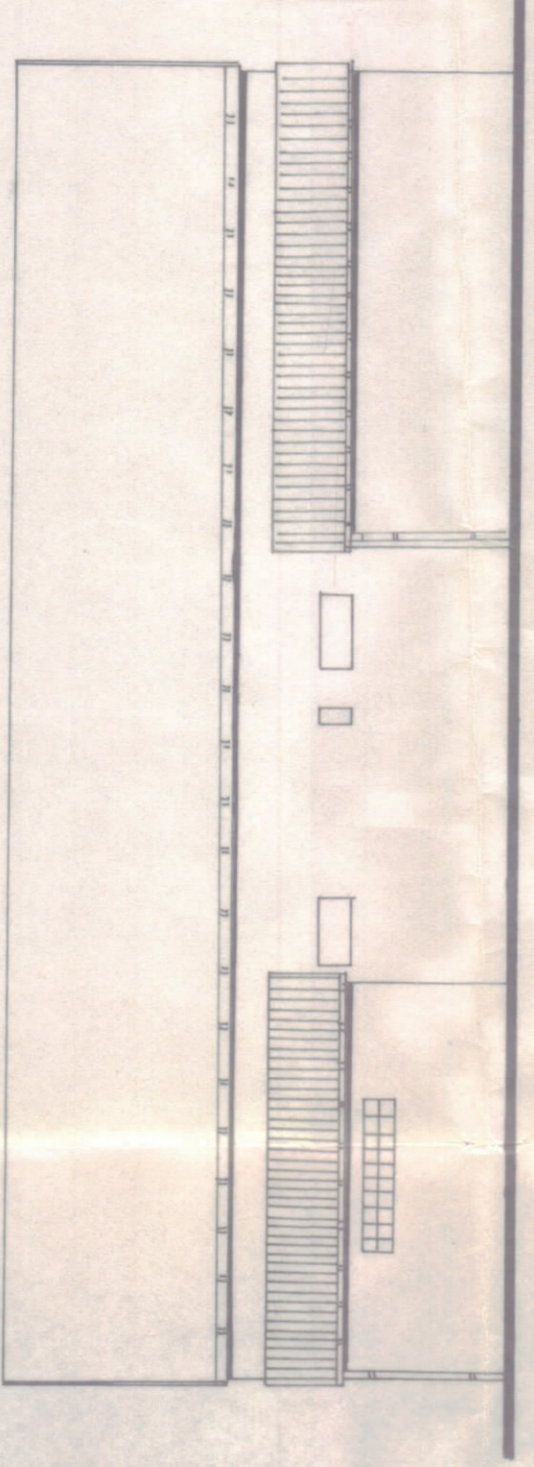

LAGEPLAN

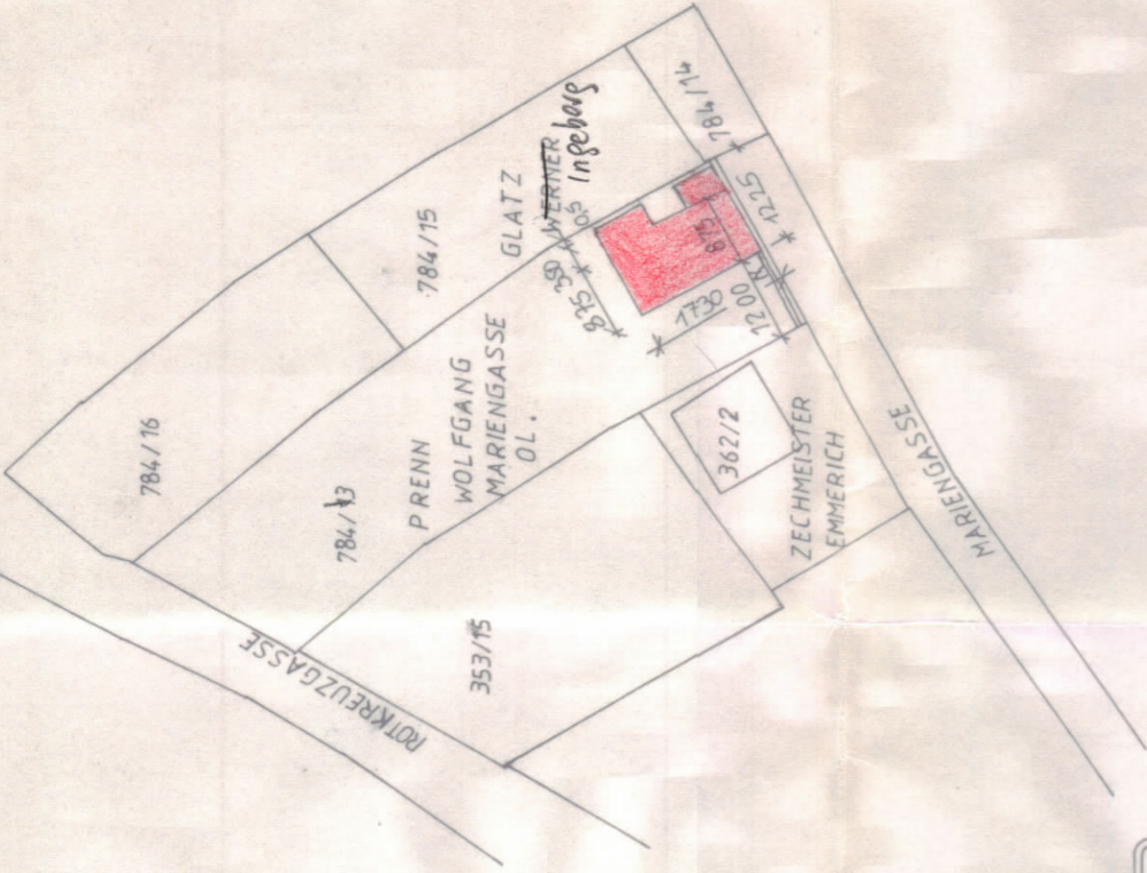


LEGENDE


- MWK
- BETON
- ABBRUCH
- BESTAND
- HOLZ

Hierauf bezieht sich der bei Besichtigung vom 24.11.1995 vorliegende Der Verhandlungsgegenstand ist: Der Bürgermeisterei...


KELLERGESCHOSZ

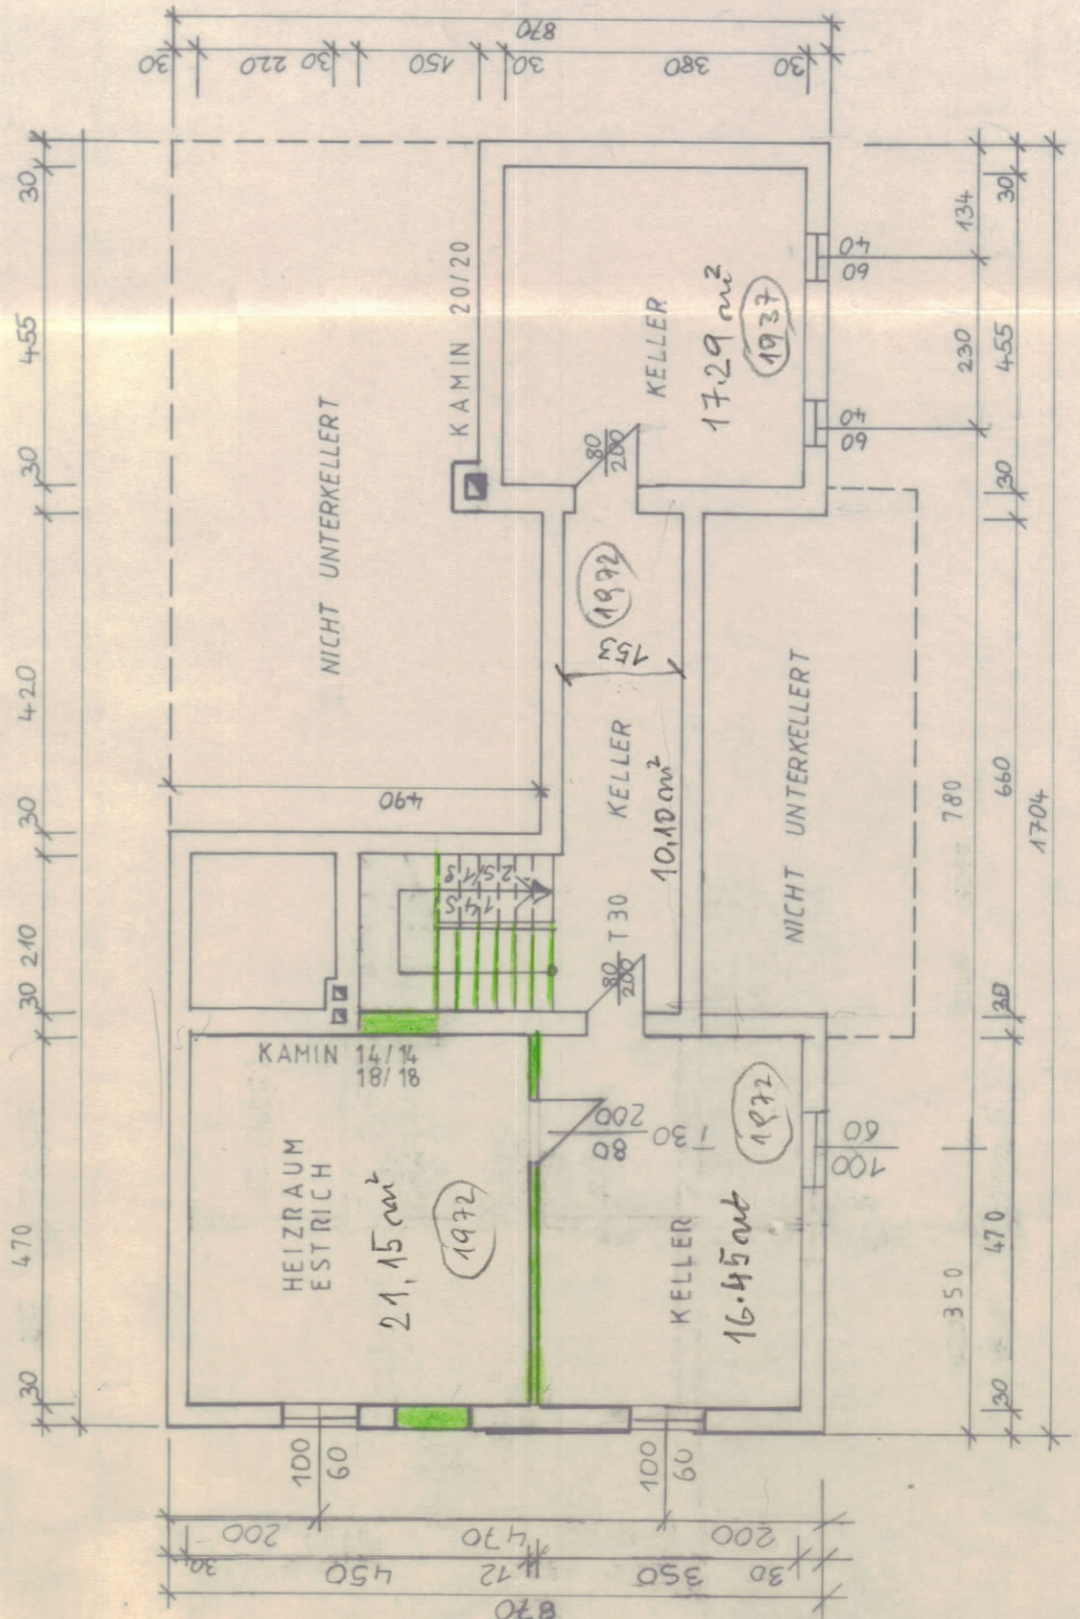


ERDGESCHOSZ

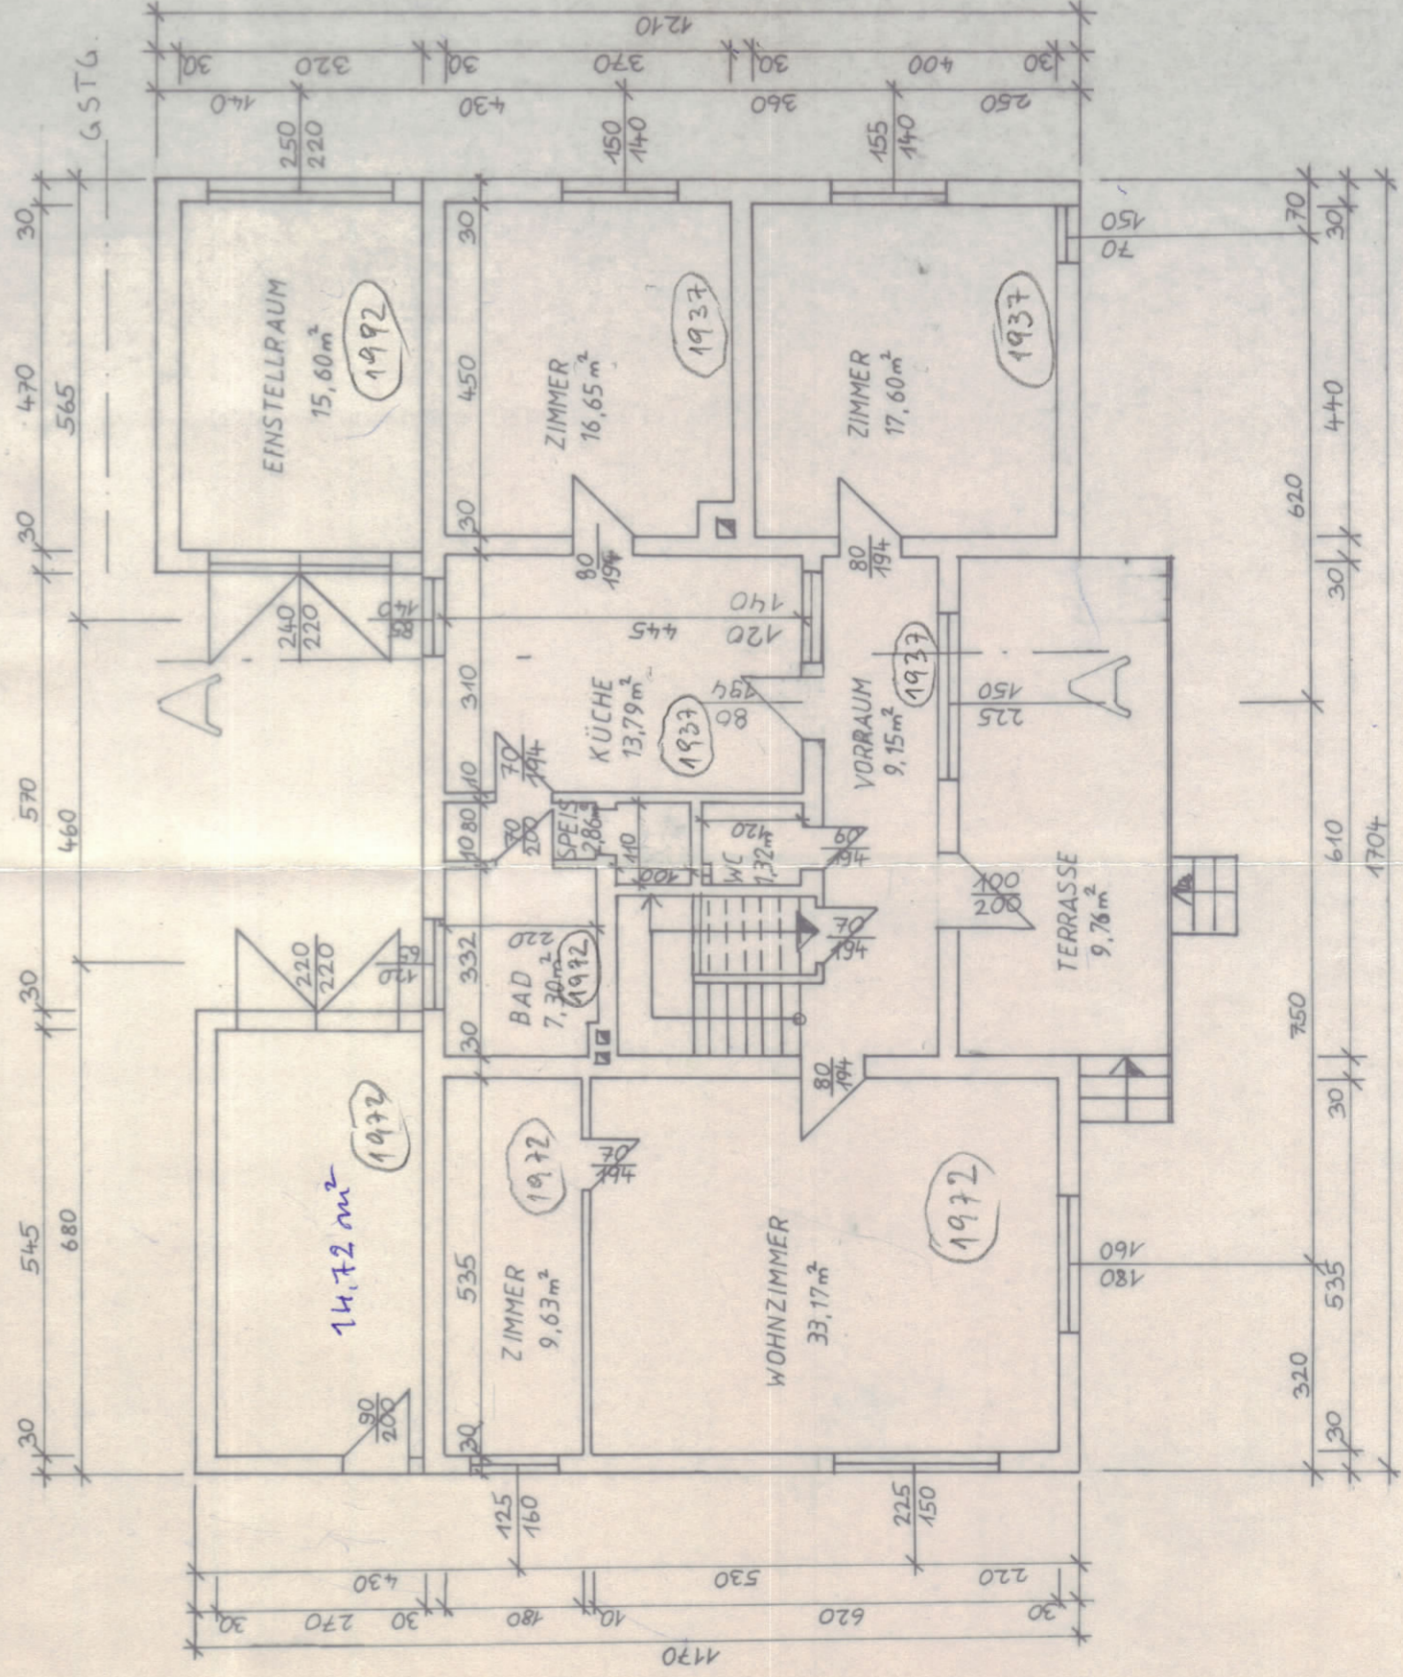


DACHGESCHOSZ

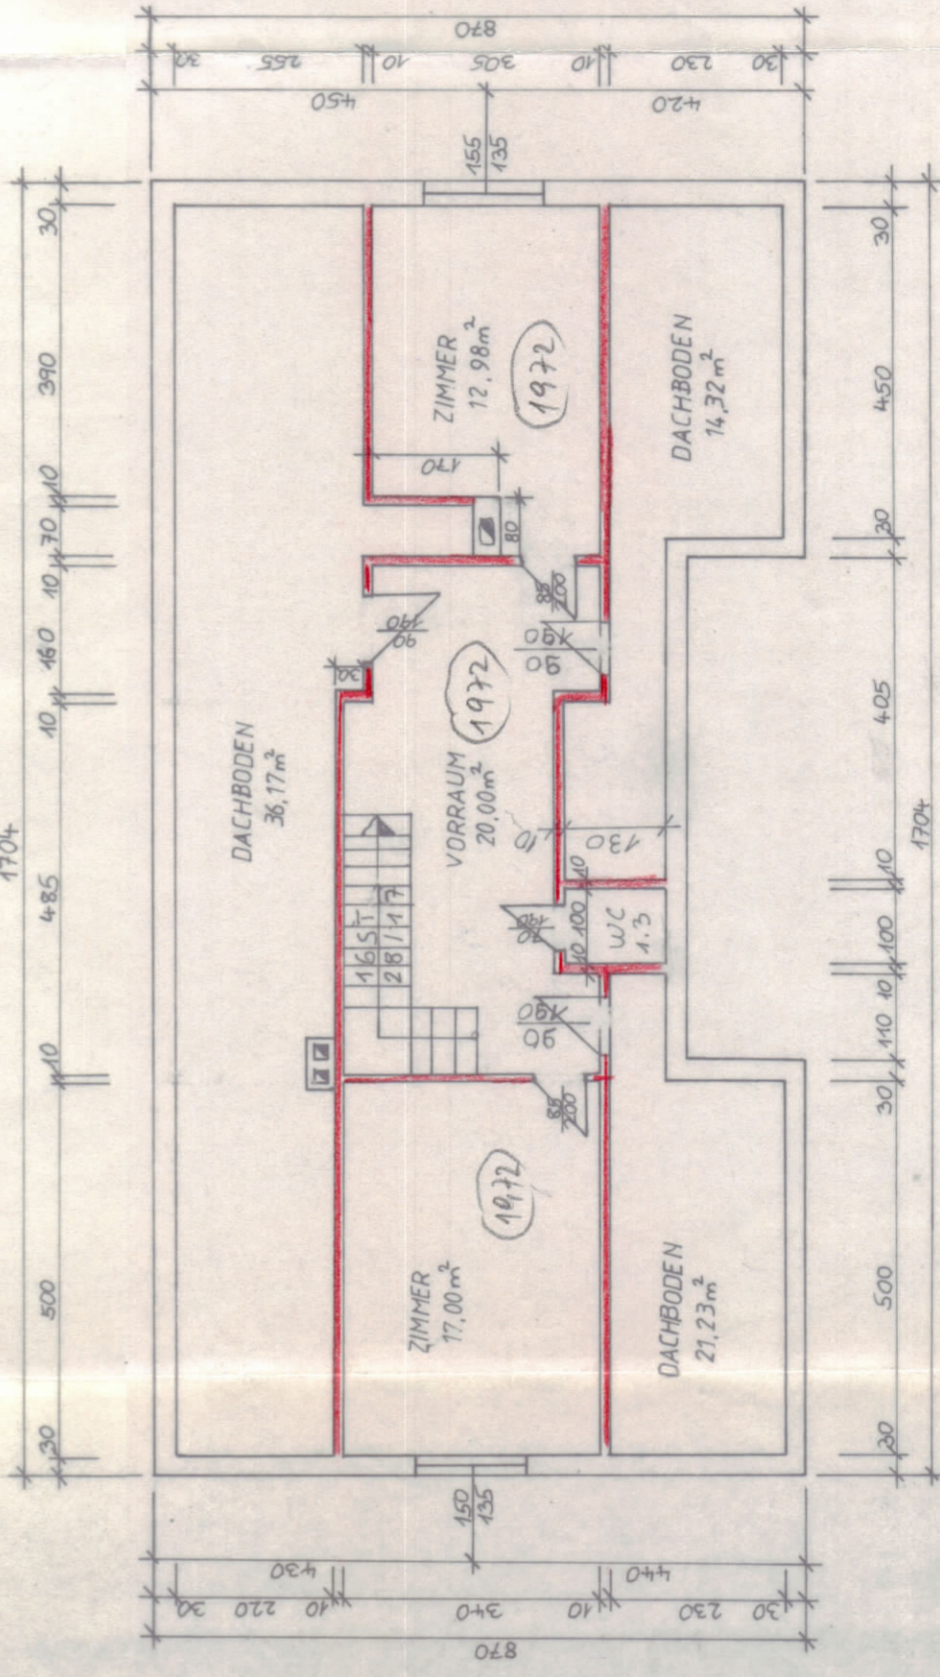


ANSICHT

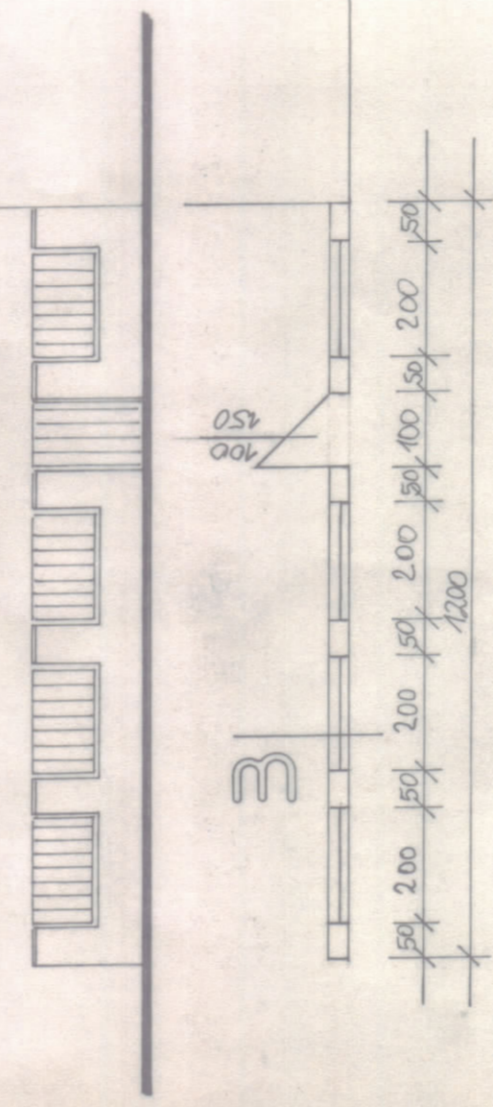

SCHNITT 3-3

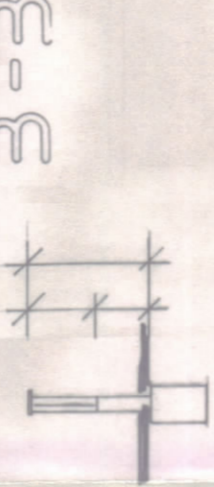

SCHNITT A A

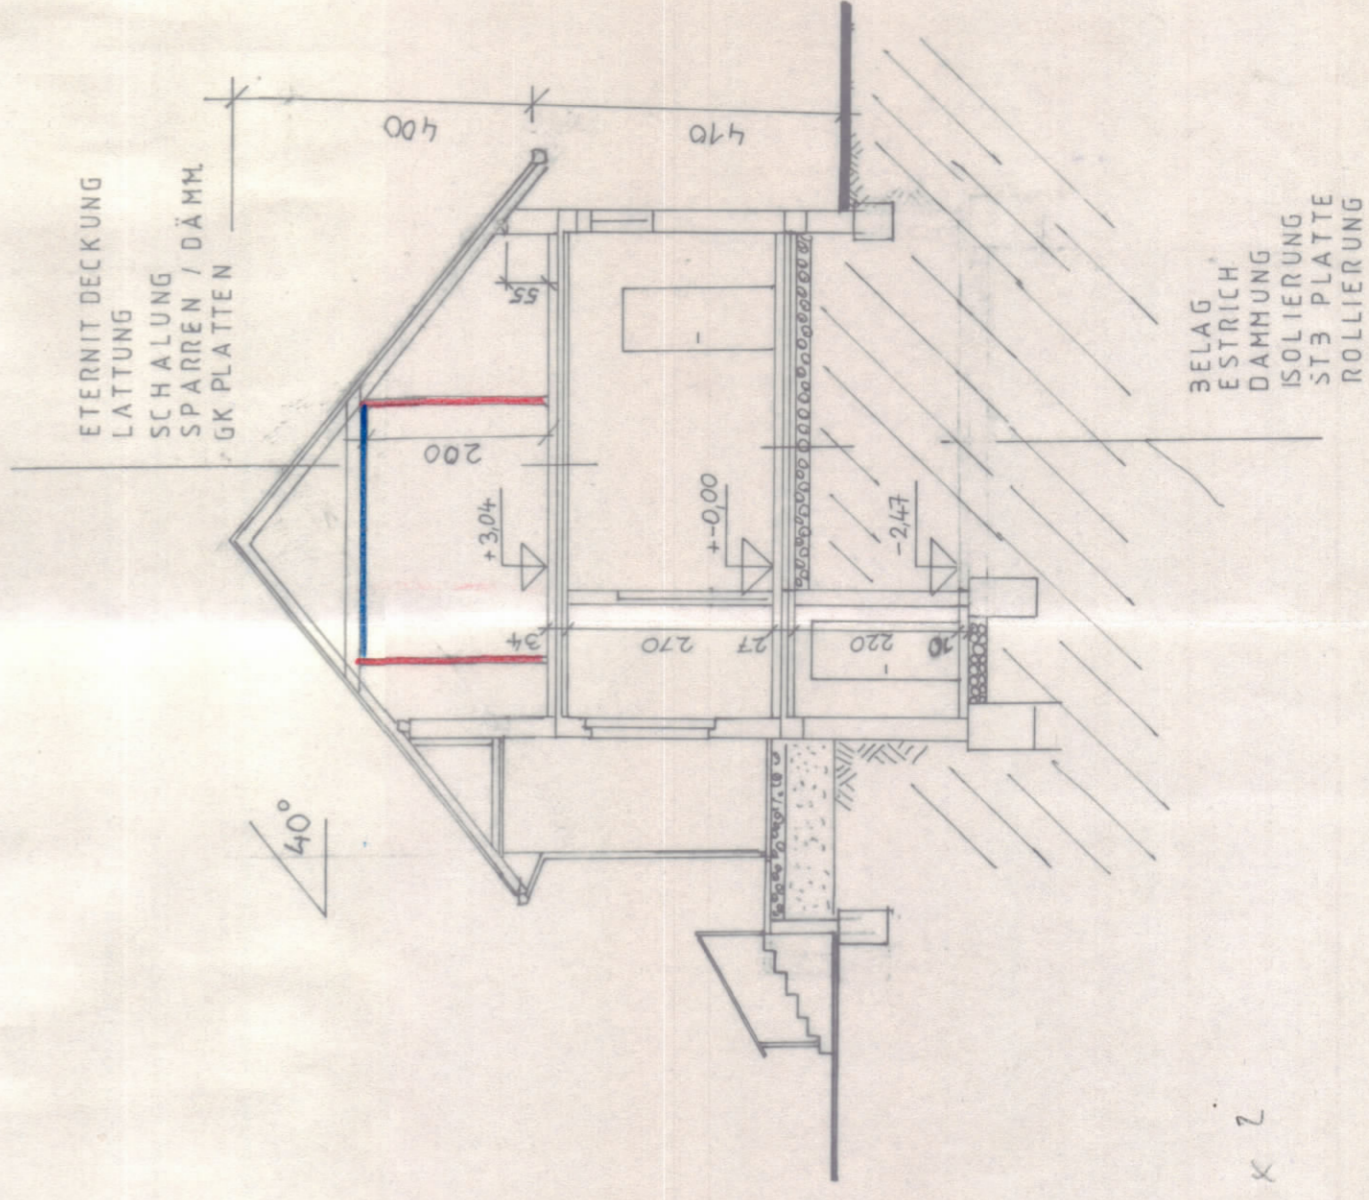

HERRN U. FRAU
PRENN WOLFGANG U. EDITH
 MARIENGASSE 23
 7451 OBERLOISDORF

EINREICHPLAN

FÜR DEN AUSBAU DES
 DACHBODEN UND ERRICHTUNG
 EINES HEIZRAUMES IM KELLER

KAT. GEM. OBERLOISDORF
 WOHNNUTZ FL. 51,28 m²
 WOHNNUTZ FL. 161,43 m²
 VERBAUTE FL. 187,97 m²
 UNBAUTE FL. 893,83 m²

PLANINHALT: GRUNDRISS ANSICHTEN SCHNITTE LAGEPLAN
 M 1:100 M 1:500

BAUHERR BAUFÜHRER

Johann PFNEISZL
 Hoch- u. Tiefbau-Zimmermeister
 7372 DRASSMART

PLANVERFASSER

Johann PFNEISZL
 Hoch- u. Tiefbau-Zimmermeister
 7372 DRASSMART
