

A

B

C

D

E

F

G

H

I

J

K

L

M

N

O

P

Q

R

BESTANDSPLAN

EINES WOHN- UND GESCHÄFTSHAUSES
IN 1190 WIEN, HEILIGENSTÄDTERSTR. 113

AUF DEM GRUNDSTÜCK

KG.: HEILIGENSTADT

EZ.: 171

GST. NR.: 312/1 u. 313



PLANINHALT:

2.- 4. OBERGESCHOSS
1.- 2. DACHGESCHOSS
DACHDRAUFSICHT

M 1:100

M 1:100

M 1:100

DR. ANTON BAUER

Rechtsanwalt
Verteidiger in Strafsachen

GRUNDSTÜCKSEIGENTÜMER: **Edith Platz 23**
Tel. 02243/15371 - Raika Klosterneuburg 11569



Planung und Projekt-
management Ges.m.b.H.
A-1190 Wien, Grinzinger Allee 16
Telefon 0222 / 320 95 50-0
Telefax 0222 / 320 95 50-20 DW

BAUWERBER:



Planung und Projekt-
management Ges.m.b.H.
A-1190 Wien, Grinzinger Allee 16
Telefon 0222 / 320 95 50-0
Telefax 0222 / 320 95 50-20 DW

PLANVERFASSER:



Planung und Projekt-
management Ges.m.b.H.
A-1190 Wien, Grinzinger Allee 16
Telefon 0222 / 320 95 50-0
Telefax 0222 / 320 95 50-20 DW

BAUFÜHRER:



PROJEKT NR.: HS 113


PLAN NR.: 103-B


DATUM: 1997-07-30

DATEI: W03-0100.DWG


GEZEICHNET: MG

BEHÖRDE:

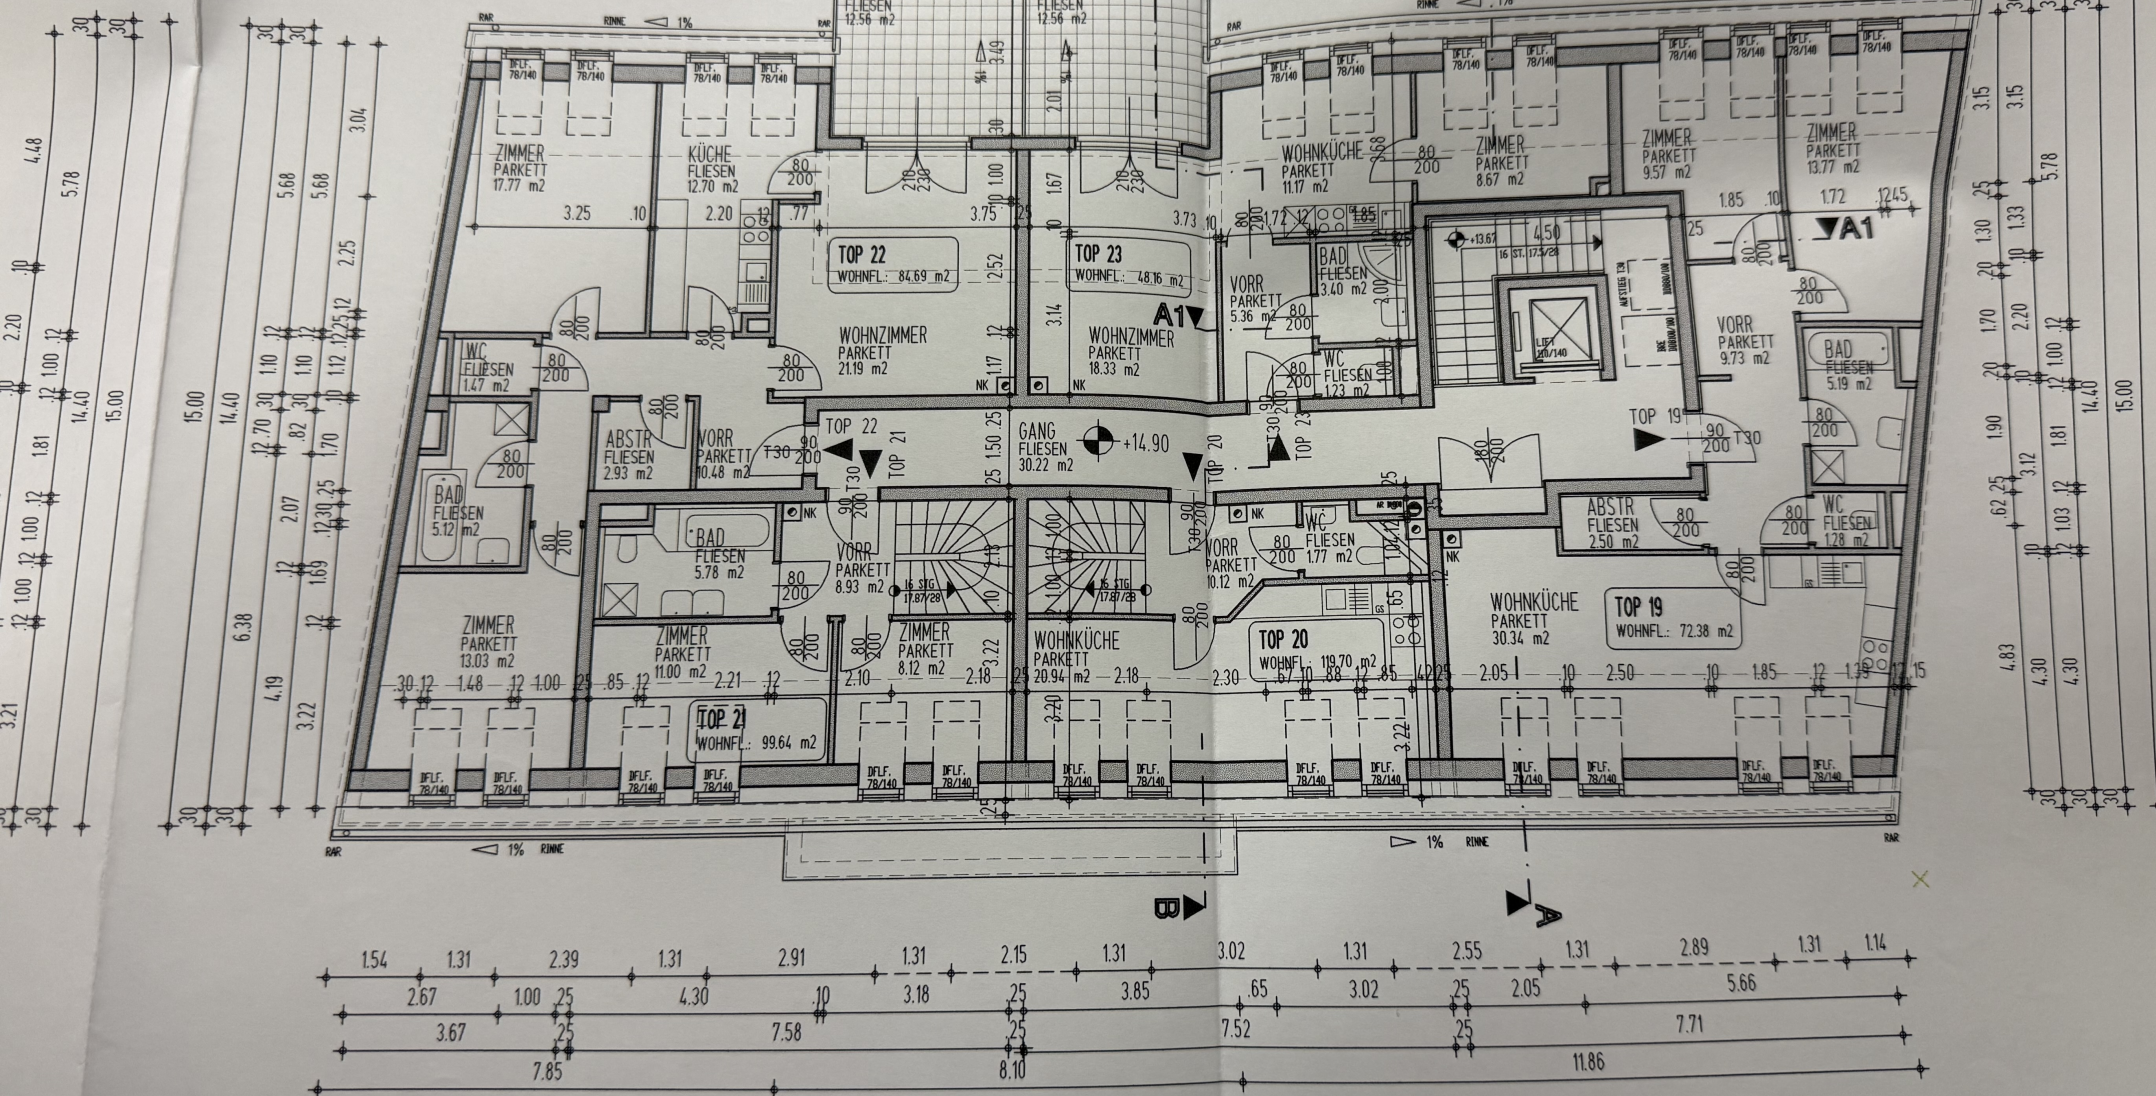

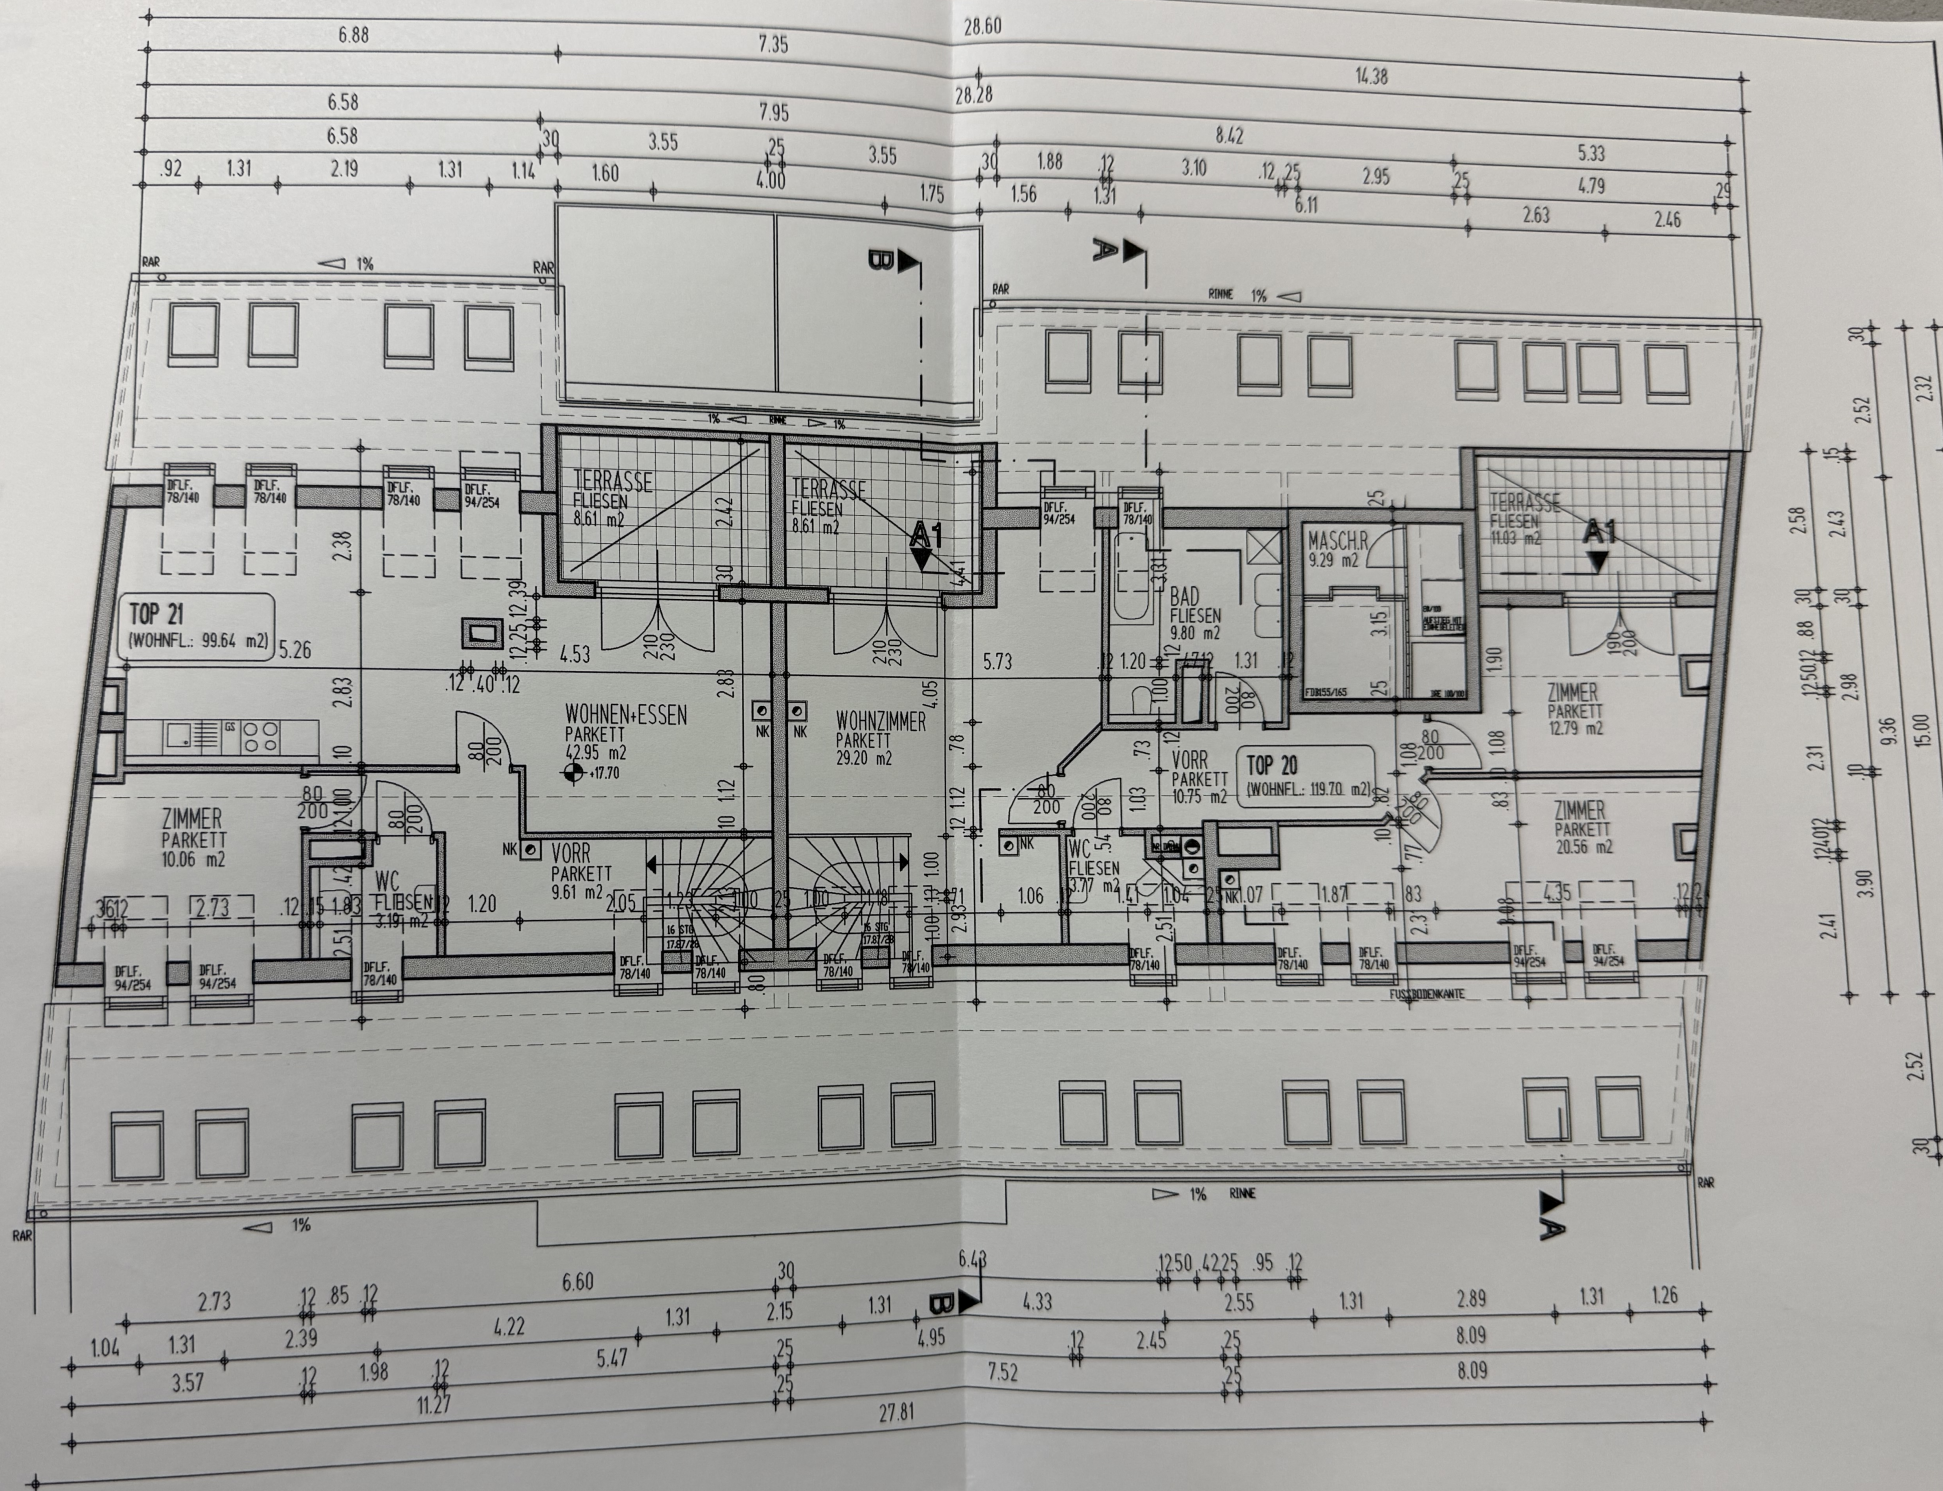

2. DACHGESCHOSS

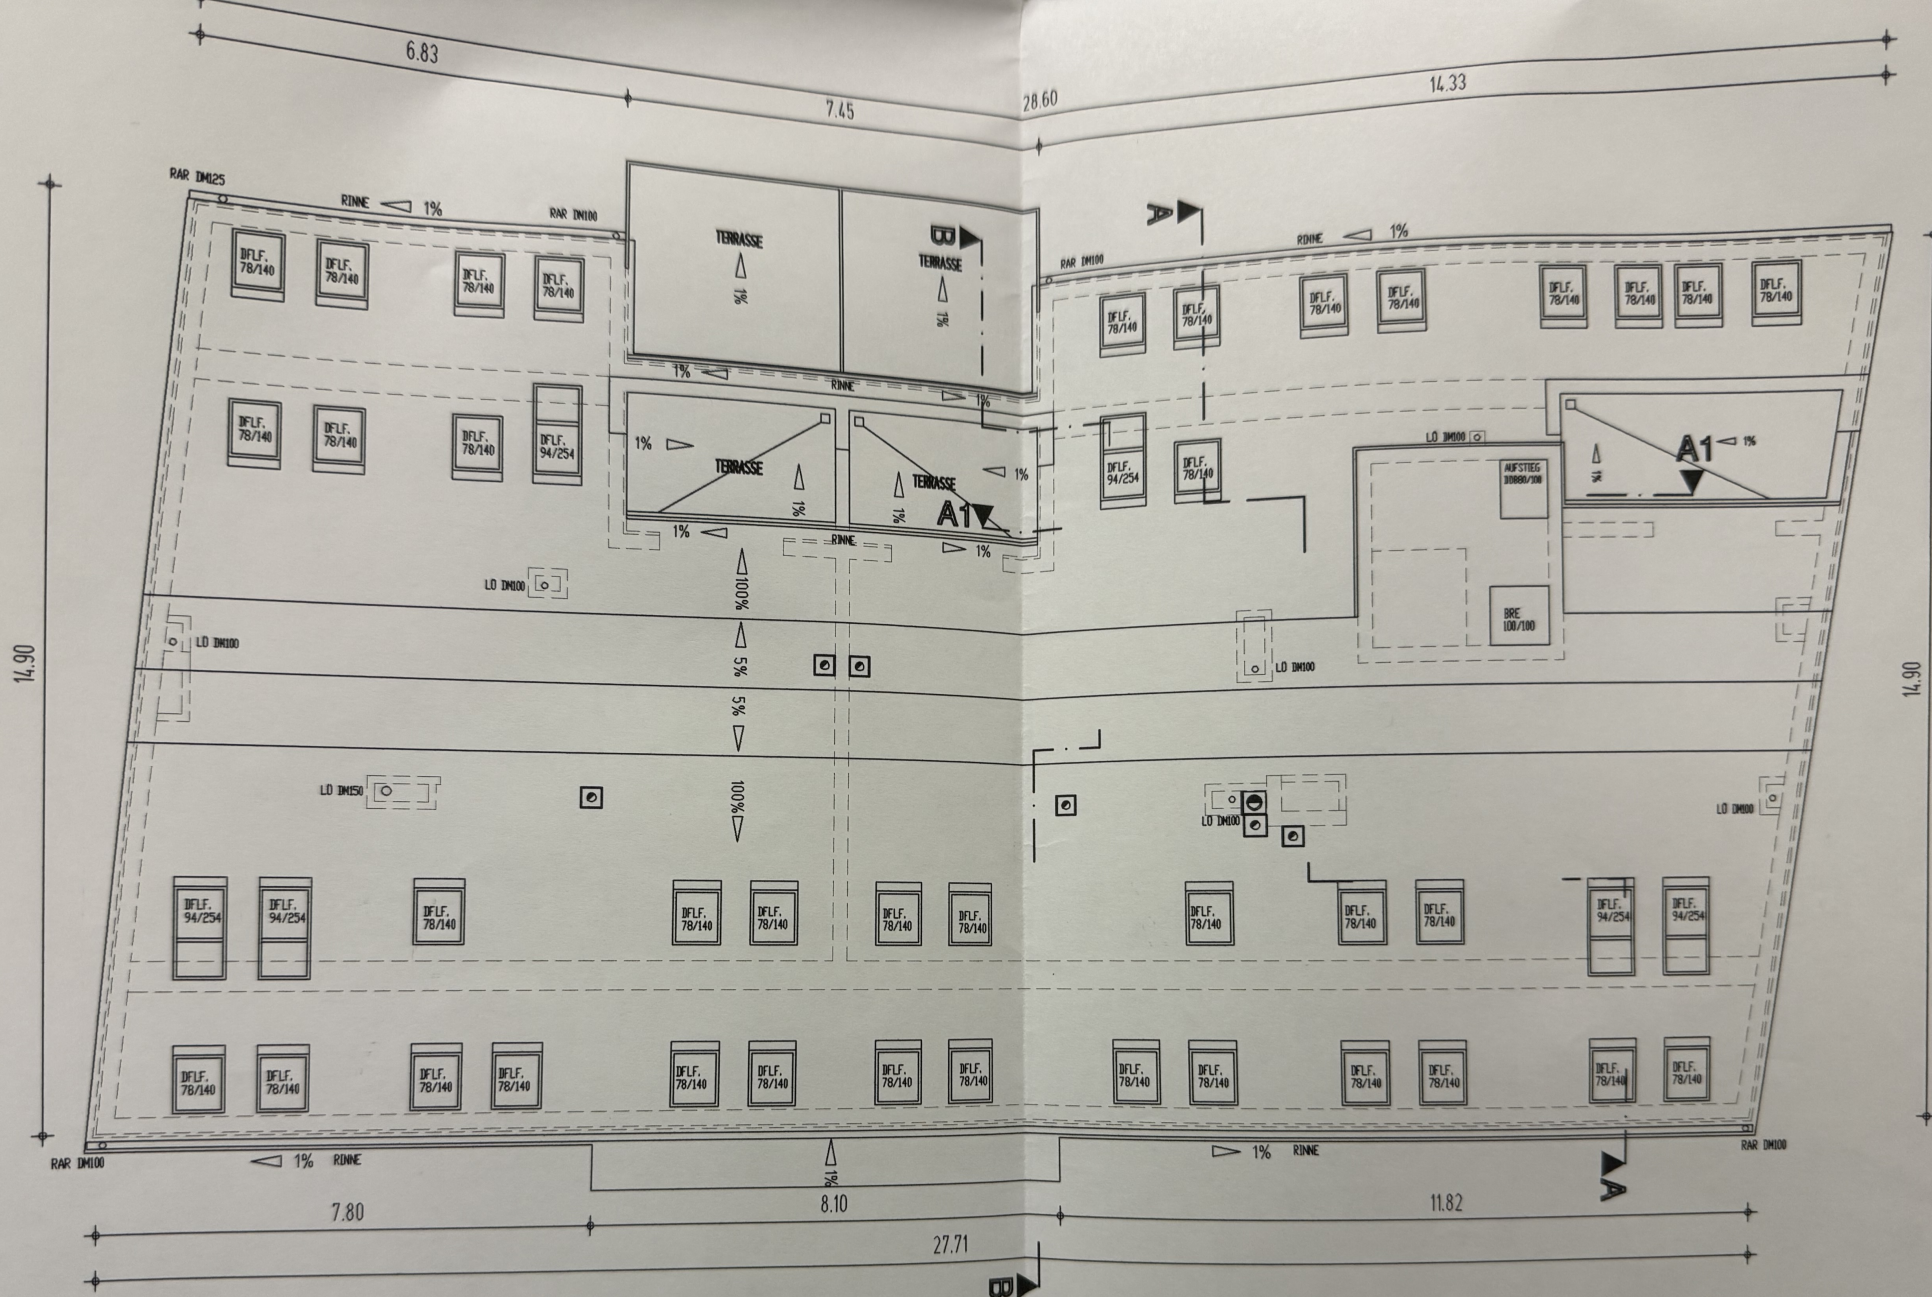

DACHDRAUFSICHT