




SIEDL MAURER PARTNER
ingenieure | architekten

VEREINSGASSE 4
2700 Wiener Neustadt

Datename: 20108_BEST_Vereinigungsgasse_220328.pln | Pfad: W:\20108 W\H Wiener Neustadt Vereinigungsgasse 4\04_Plan\05_5_Bestandplan\20108_BEST_Vereinigungsgasse_220328.pln

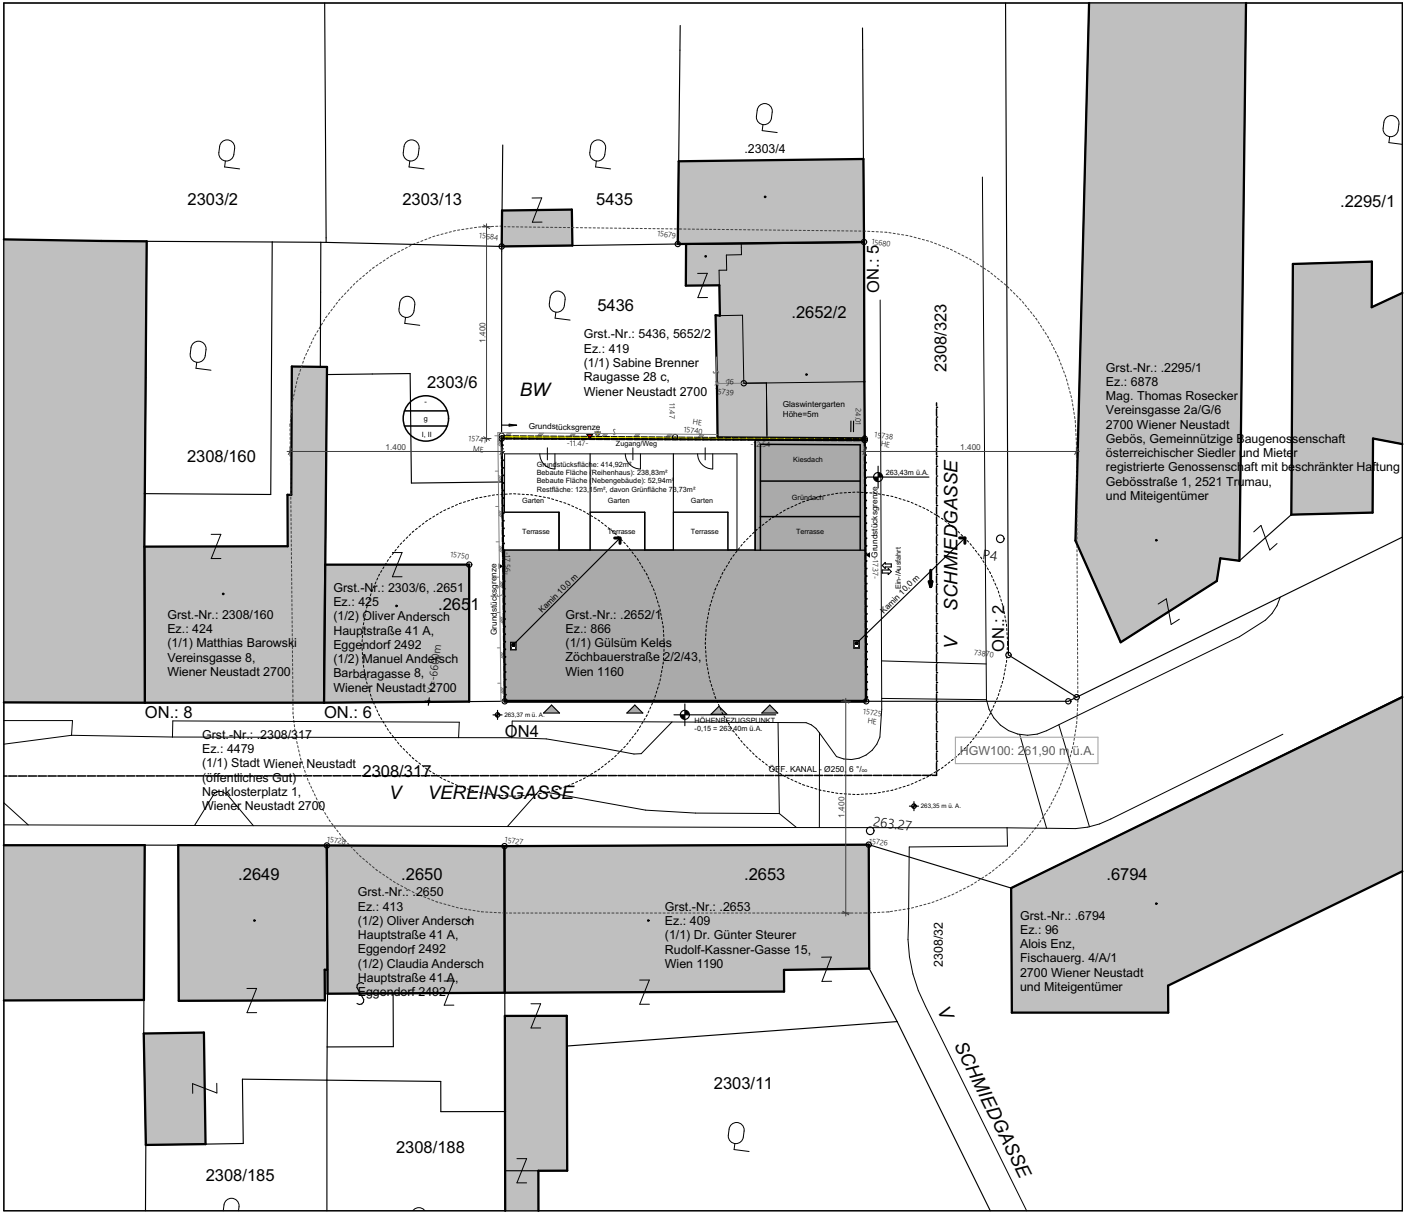

Bauvorhaben

SIEDL MAURER PARTNER

ingenieure | architekten

A-2700 Wr. Neustadt
Grazer Straße 56
Telefon: +43 2622/39570
mail: office@sm-p-zt.at




20108 - Reihenhausanlage
2700 Wiener Neustadt

BESTANDSPLAN
NACH FERTIGSTELLUNG

Lageplan

Index	Format	Planer	Maßstab	Datum	Seite
	A3 0,12 m²	GM MA	1:500	12.04.2022	1


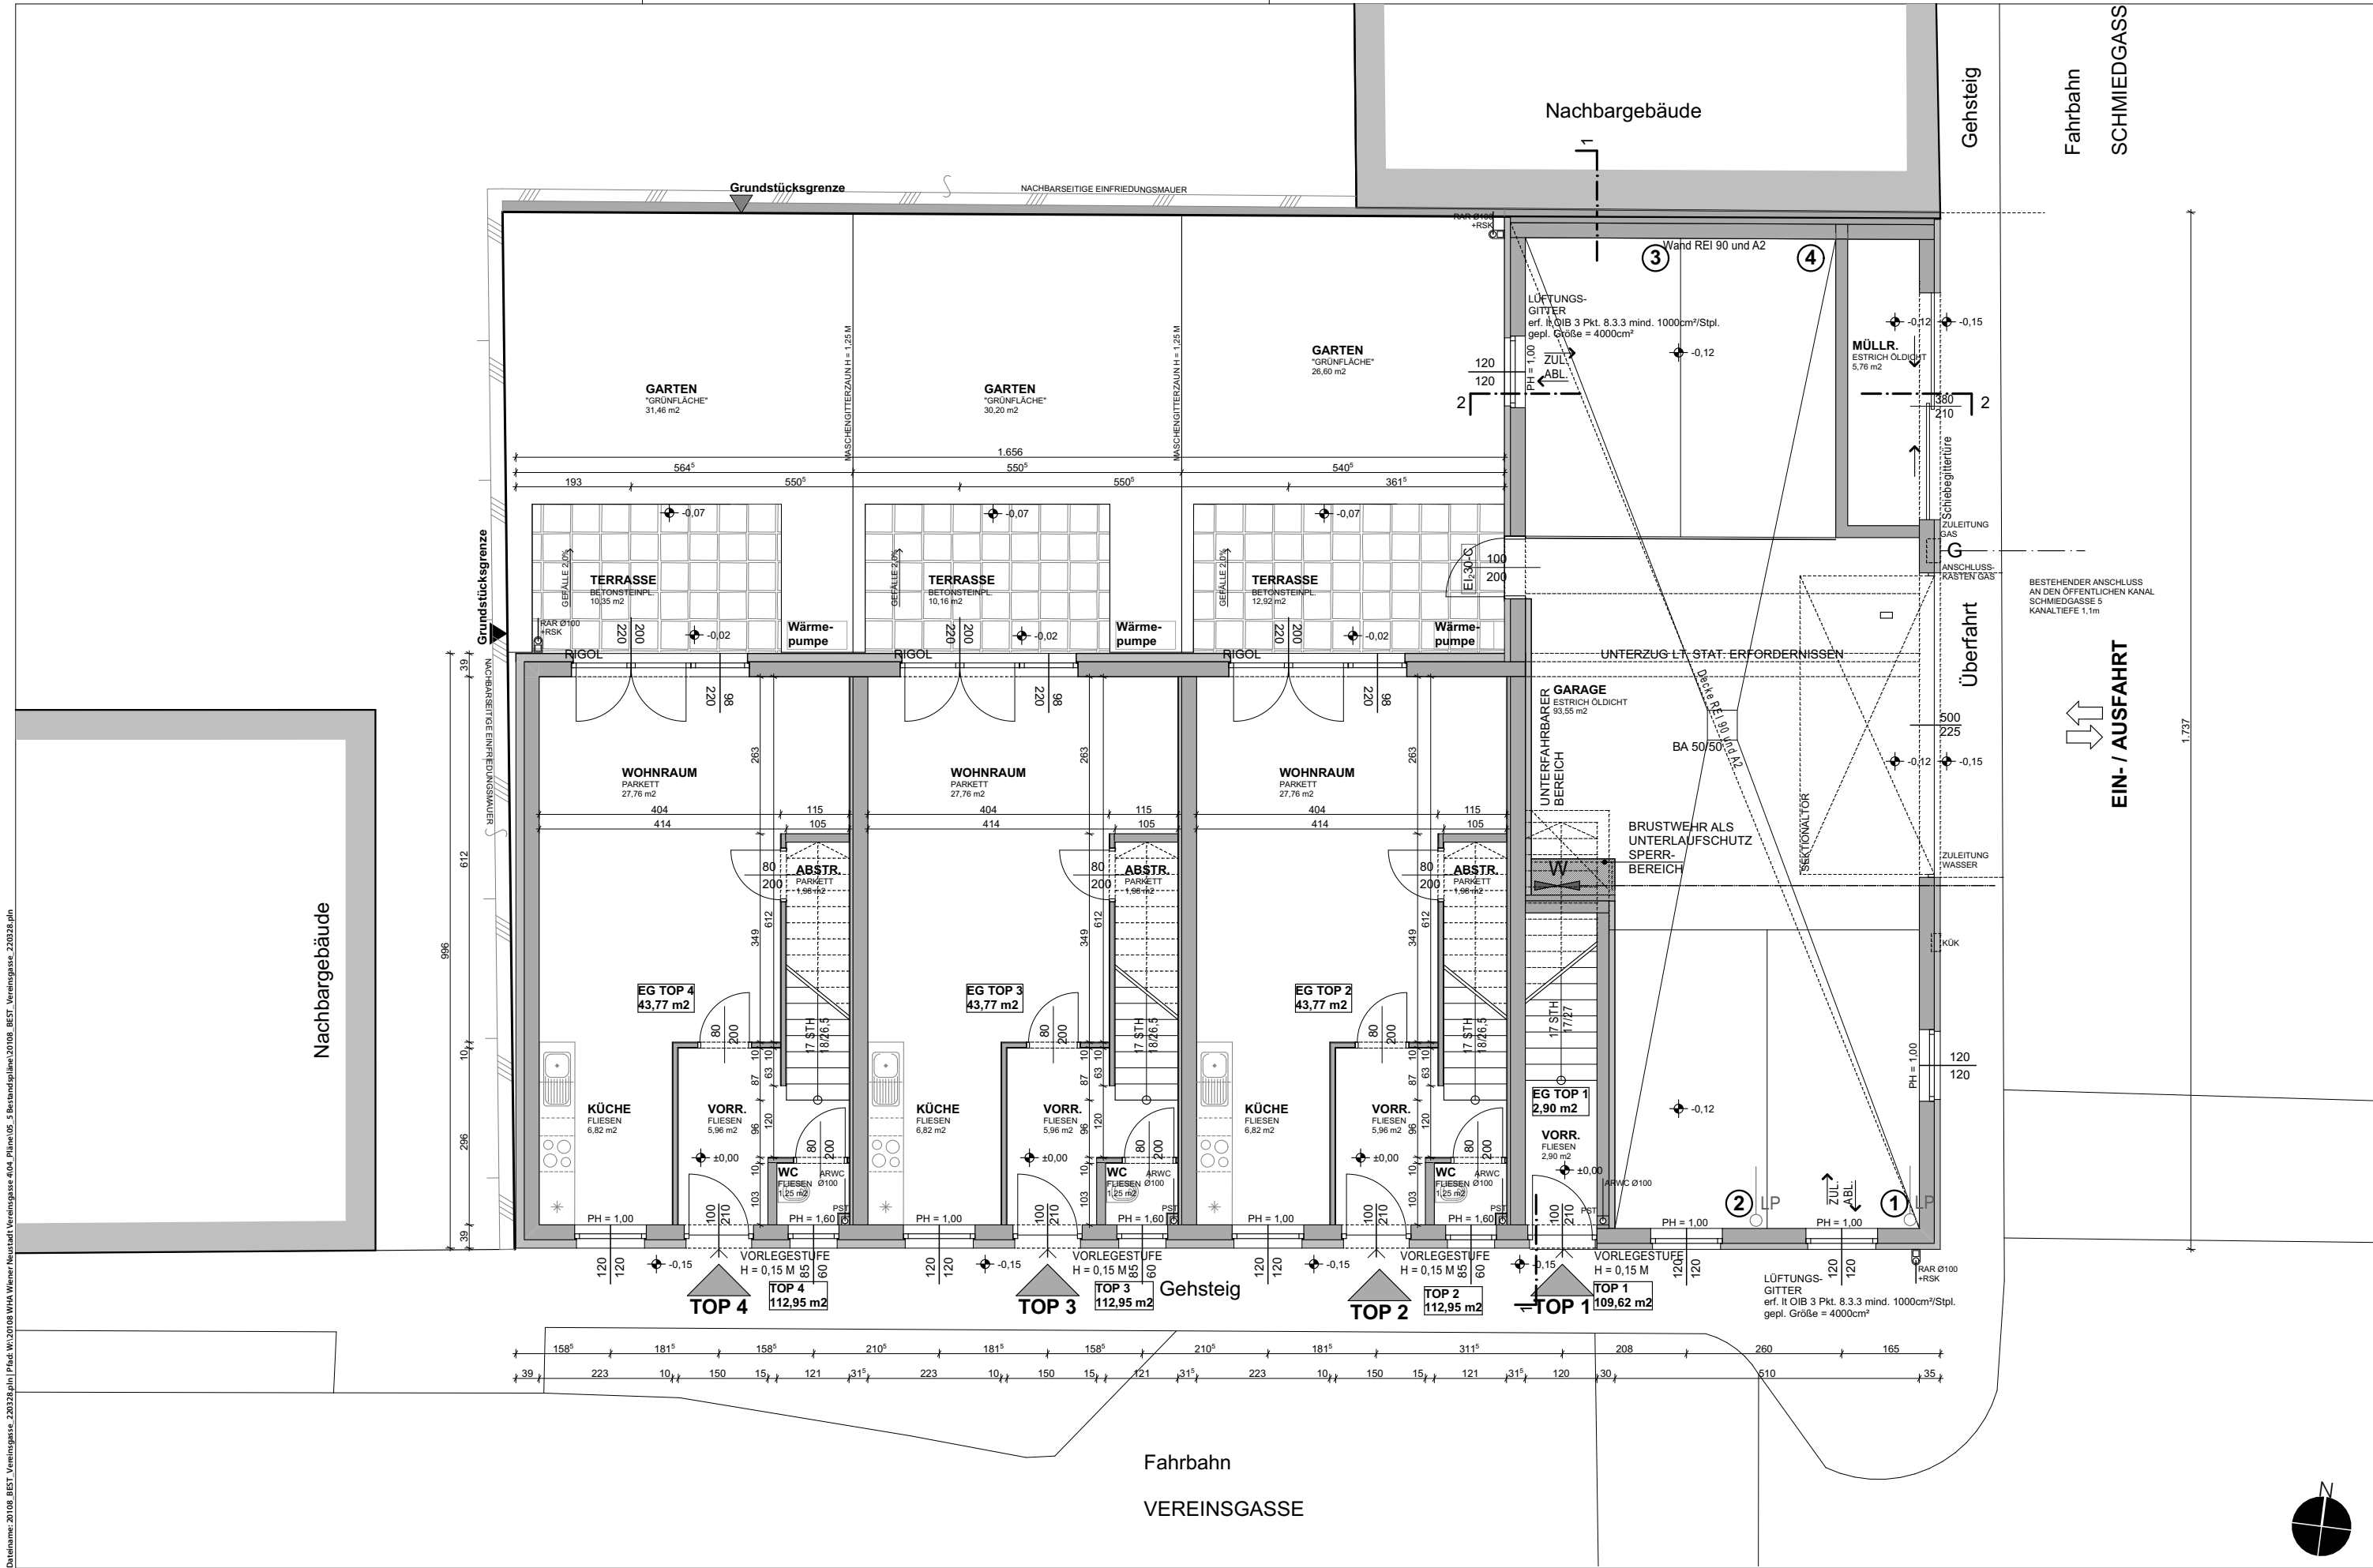

SIEDL MAURER PARTNER

ingenieure | architekten

A-2700 Wr. Neustadt
Grazer Straße 56
Telefon: +43 2622/39570
mail: office@smp-zt.at



Bauvorhaben


20108 - Reihenhausanlage
Vereinsgasse 4
2700 Wiener Neustadt

**BESTANDSPLAN
NACH FERTIGSTELLUNG**

Erdgeschoss

Index	Format	Planer	Maßstab	Datum	Seite
	A3 0,12 m ²	GM MA	1:100	12.04.2022	2


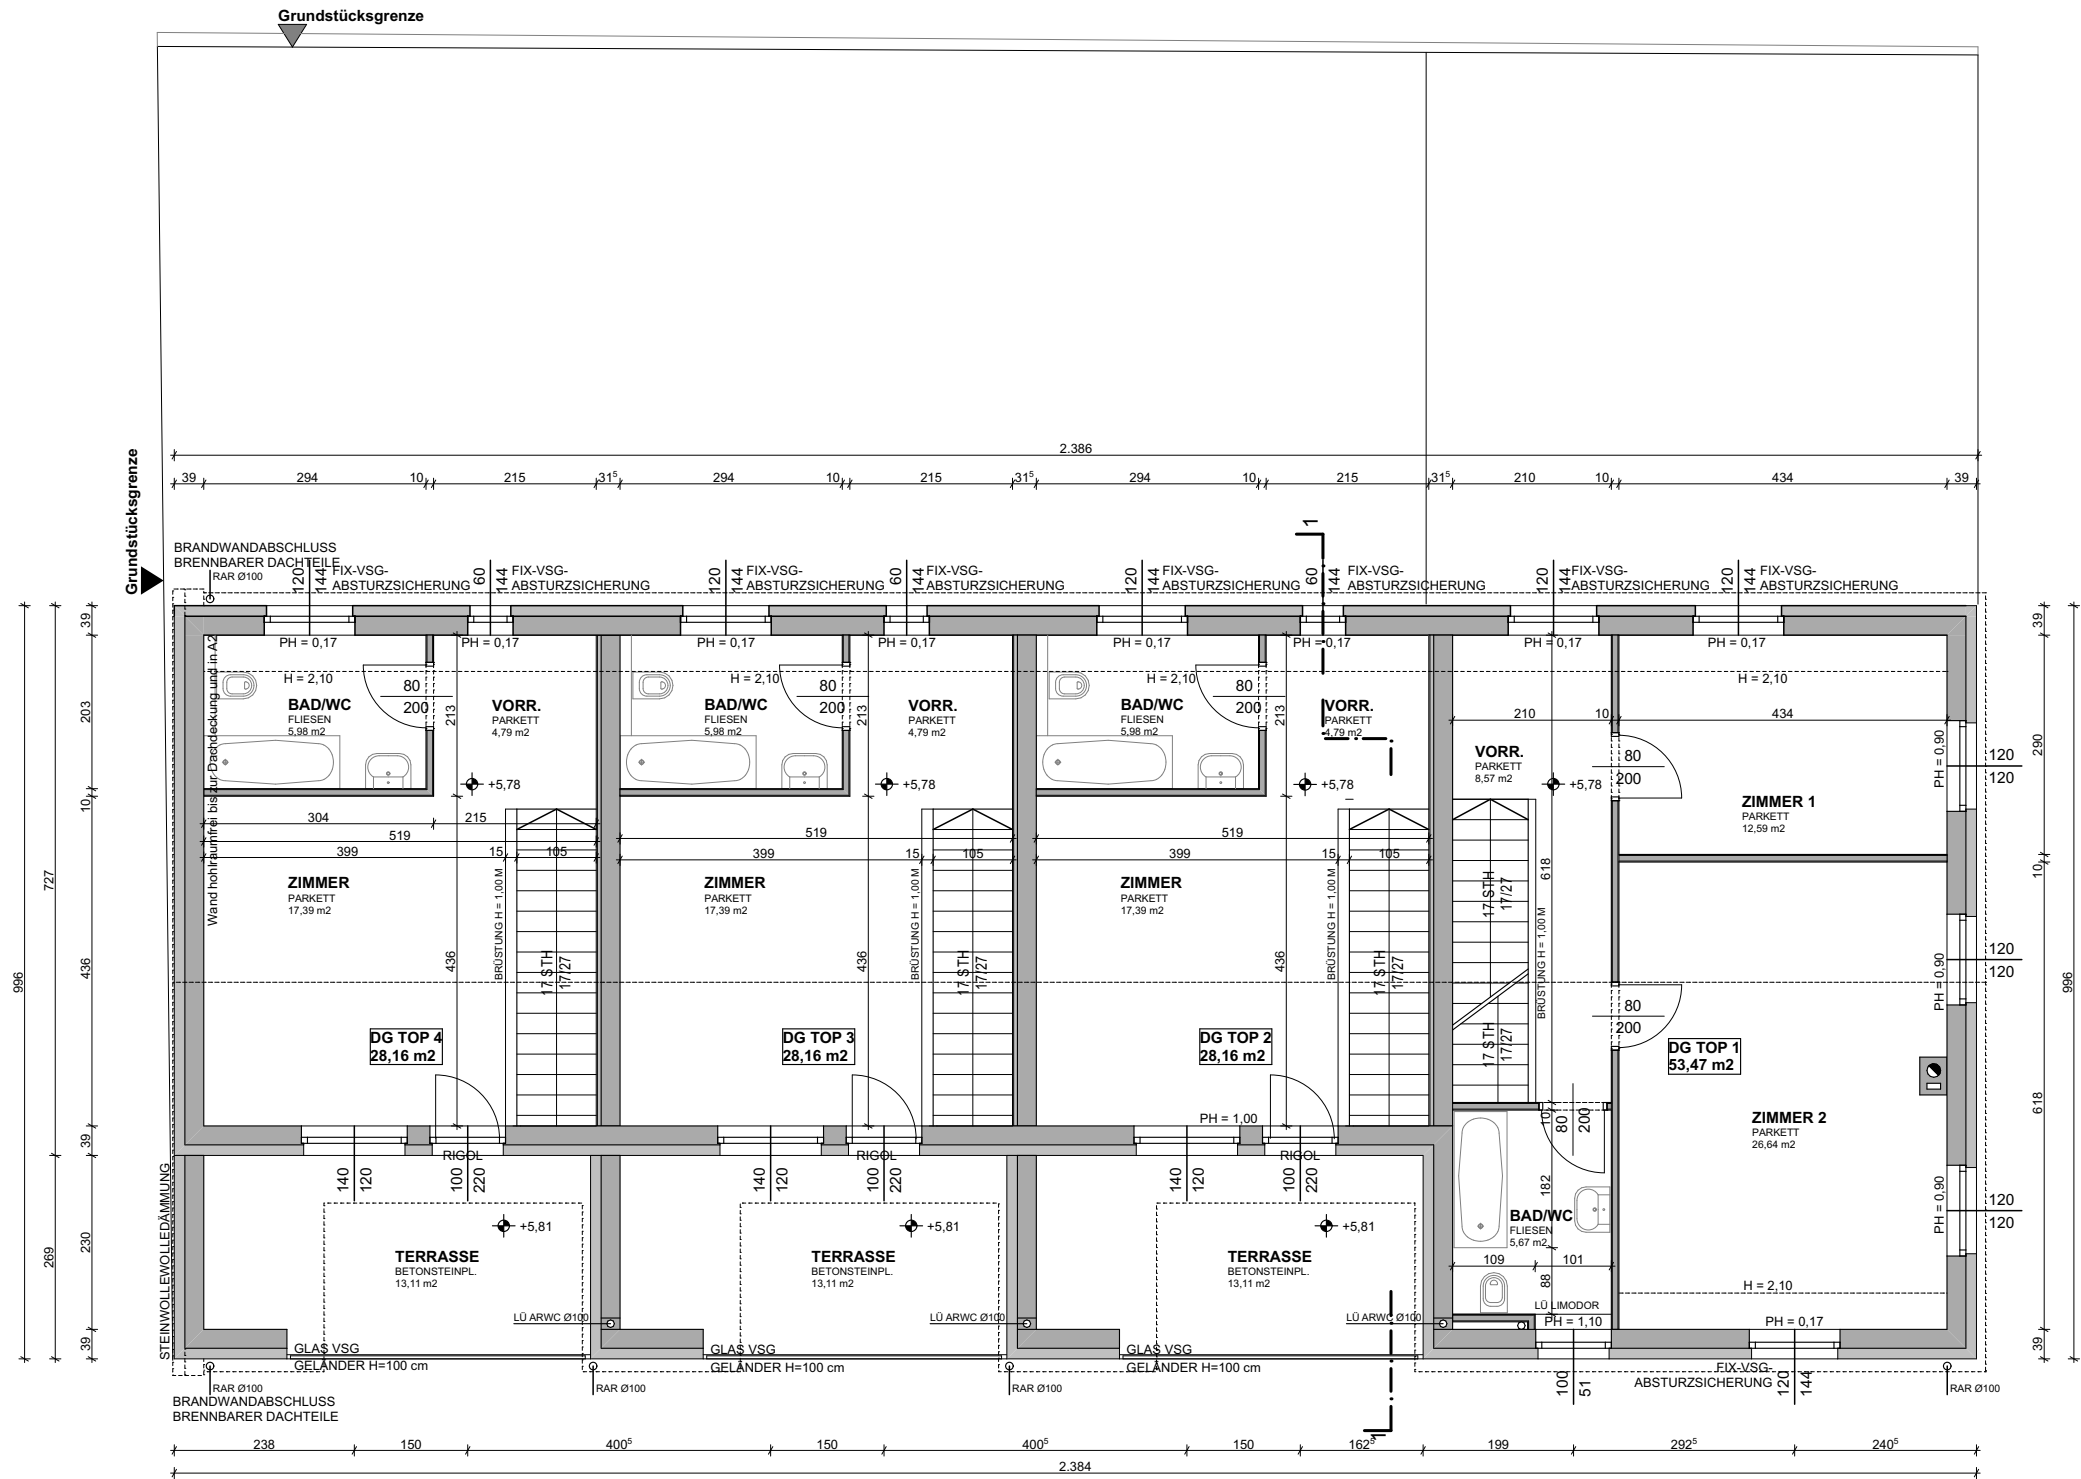

Bauvorhaben

SIEDL MAURER PARTNER

ingenieure | architekten

A-2700 Wr. Neustadt
Grazer Straße 56
Telefon: +43 2622/39570
mail: office@smp-zt.at



20108 - Reihenhausanlage
2700 Wiener Neustadt

**BESTANDSPLAN
NACH FERTIGSTELLUNG**

Dachgeschoss

Index	Format	Planer	Maßstab	Datum	Seite
	A3 0,12 m ²	GM MA	1:100	12.04.2022	4



Index	Format	Planer	Maßstab	Datum	Seite
	A3 0,12 m²	GM MA	1:100	12.04.2022	6

Dateiname: 20108_BEST_Vereinigungsgasse_220328.pln | Pfad: W:\20108 WfA Wiener Neustadt Vereinigungsgasse 4\04_Plan\05_5_Bestandplan\20108_BEST_Vereinigungsgasse_220328.pln

