


OBERGESCHOSS
TOP 01: 60,57m²

OBERGESCHOSS
TOP 02: 59,55m²

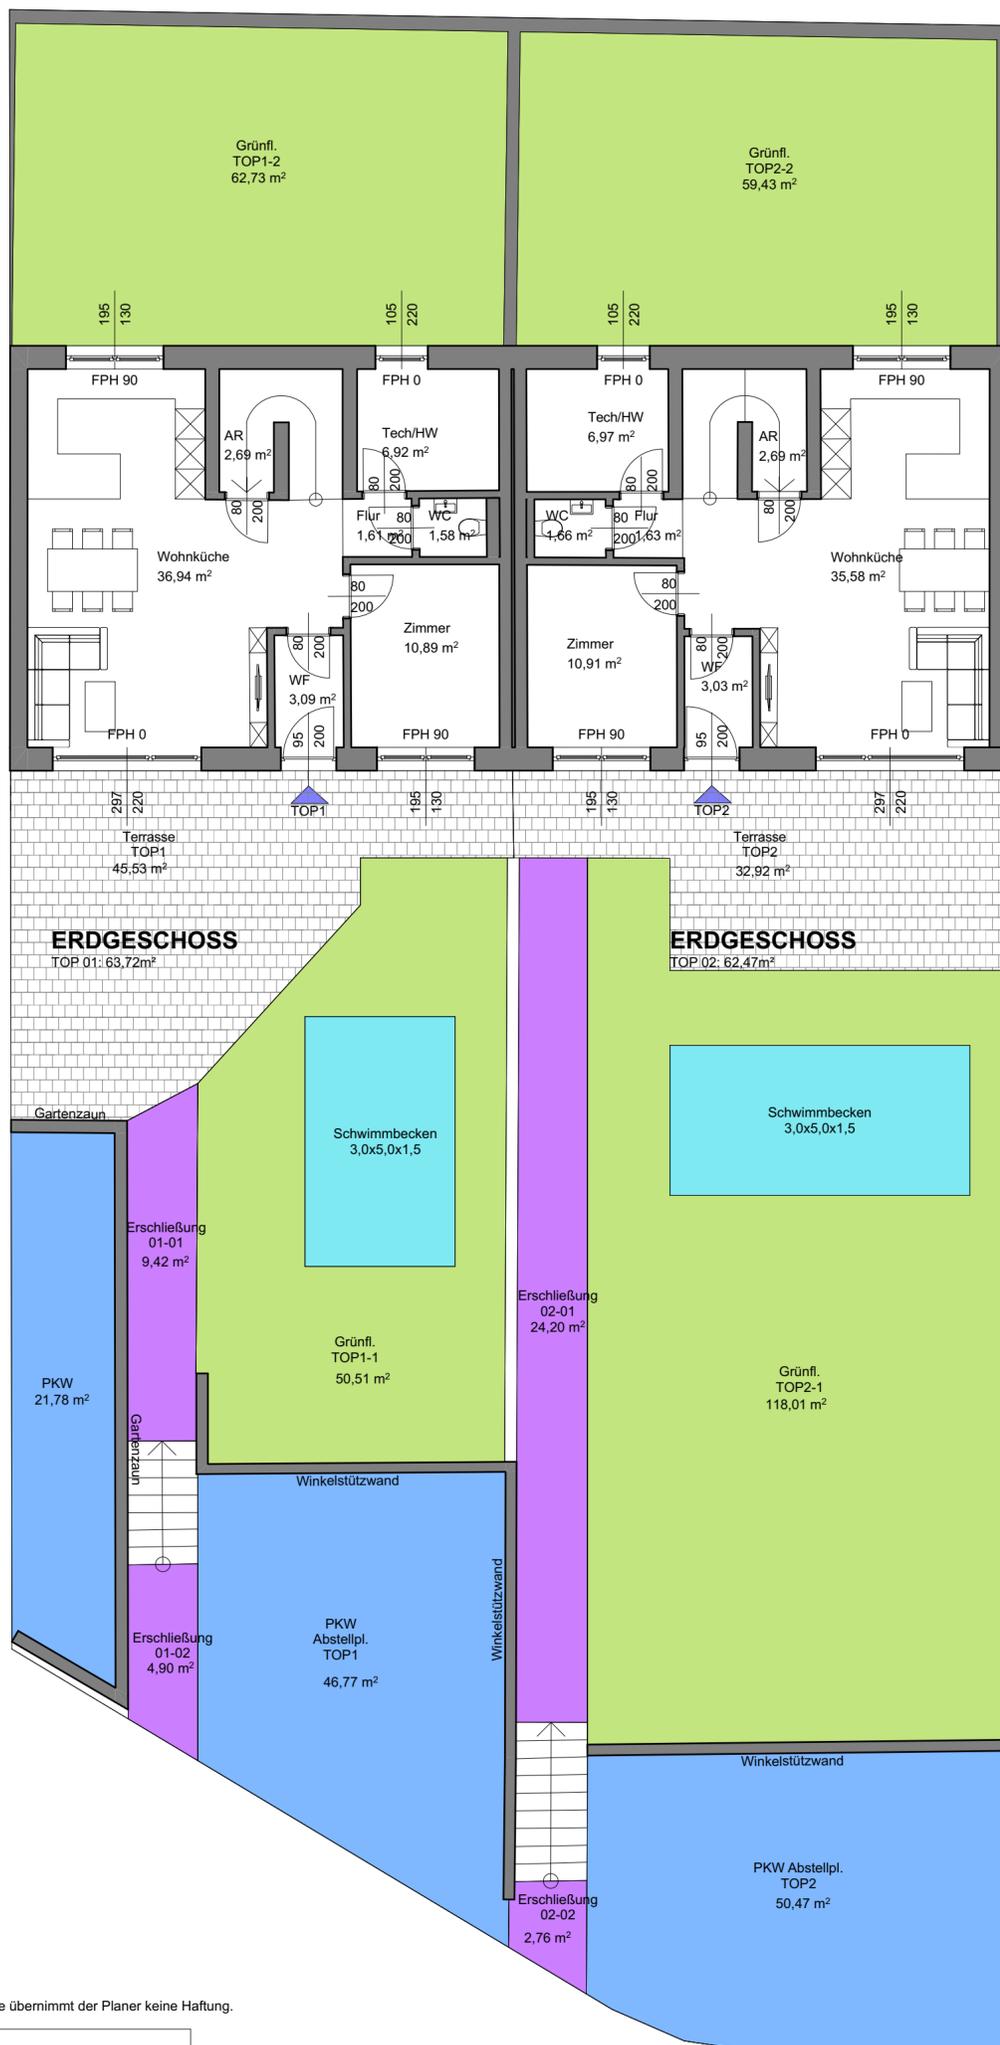

ERDGESCHOSS
TOP 01: 63,72m²

ERDGESCHOSS
TOP 02: 62,47m²

Die Position der Gebäude auf dem Grundstück ist eine Annahme auf Grund des Lageplanes (BEV) und der 3D Laserscan-Vermessung

Für durch Sichtbehinderungen wie zB.: Möblierung nicht korrekt dargestellte Räume übernimmt der Planer keine Haftung.

GRUNDEIGENTÜMER:

Szeles Laszlo
Kiernbergstraße 22
4400 St. Ulrich bei Steyr

OBJEKT:

GST. NR.: 662/3
EZ.: 526
KG.: 49240 Unterwald

Datum Bestandsaufnahme Garten: 16.05.2024

Datum Bestandsaufnahme Gebäude innen: 19.01.2021
Das Objekt ist zum Zeitpunkt der Vermessung innen verputzt, außen ohne WDVS, keine Wandverkleidung vorhanden, EPS-Schüttung für Estrich ist eingebaut noch kein Estrich.

Die Aussengestaltung wurde vom Einreichplan übernommen da diese noch nicht vorhanden ist!

BESTANDSPLAN



Baumeister Hebenstreit GmbH
Gleinker Hauptstraße 3a, 4407 Steyr
Tel.: 0650/5908883
E.mail: office@hebenstreit-bau.at