


■ BESTAND

BESTANDSPLAN		GRUNDRISS UNTERGESCHOSS			Blatt	Gez.	Stand von:
Görschacherstrasse 62, 9201 Klagenfurt		Plannummer			1		28.08.2023
		GM	00	248	B	01	Maßstab
					--		1:50
 EB KOOPERATION ARCHITEKTUR <small>www.e8-arch.at</small>		Dipl.Ing. Birgit Wadlegger Heuplatz 2/3.OG 9020 Klagenfurt <small>b.wadlegger@e8-arch.com +43(0)664 2321007</small>					
<small>Heuplatz 2/3.OG, 9020 Klagenfurt</small>							

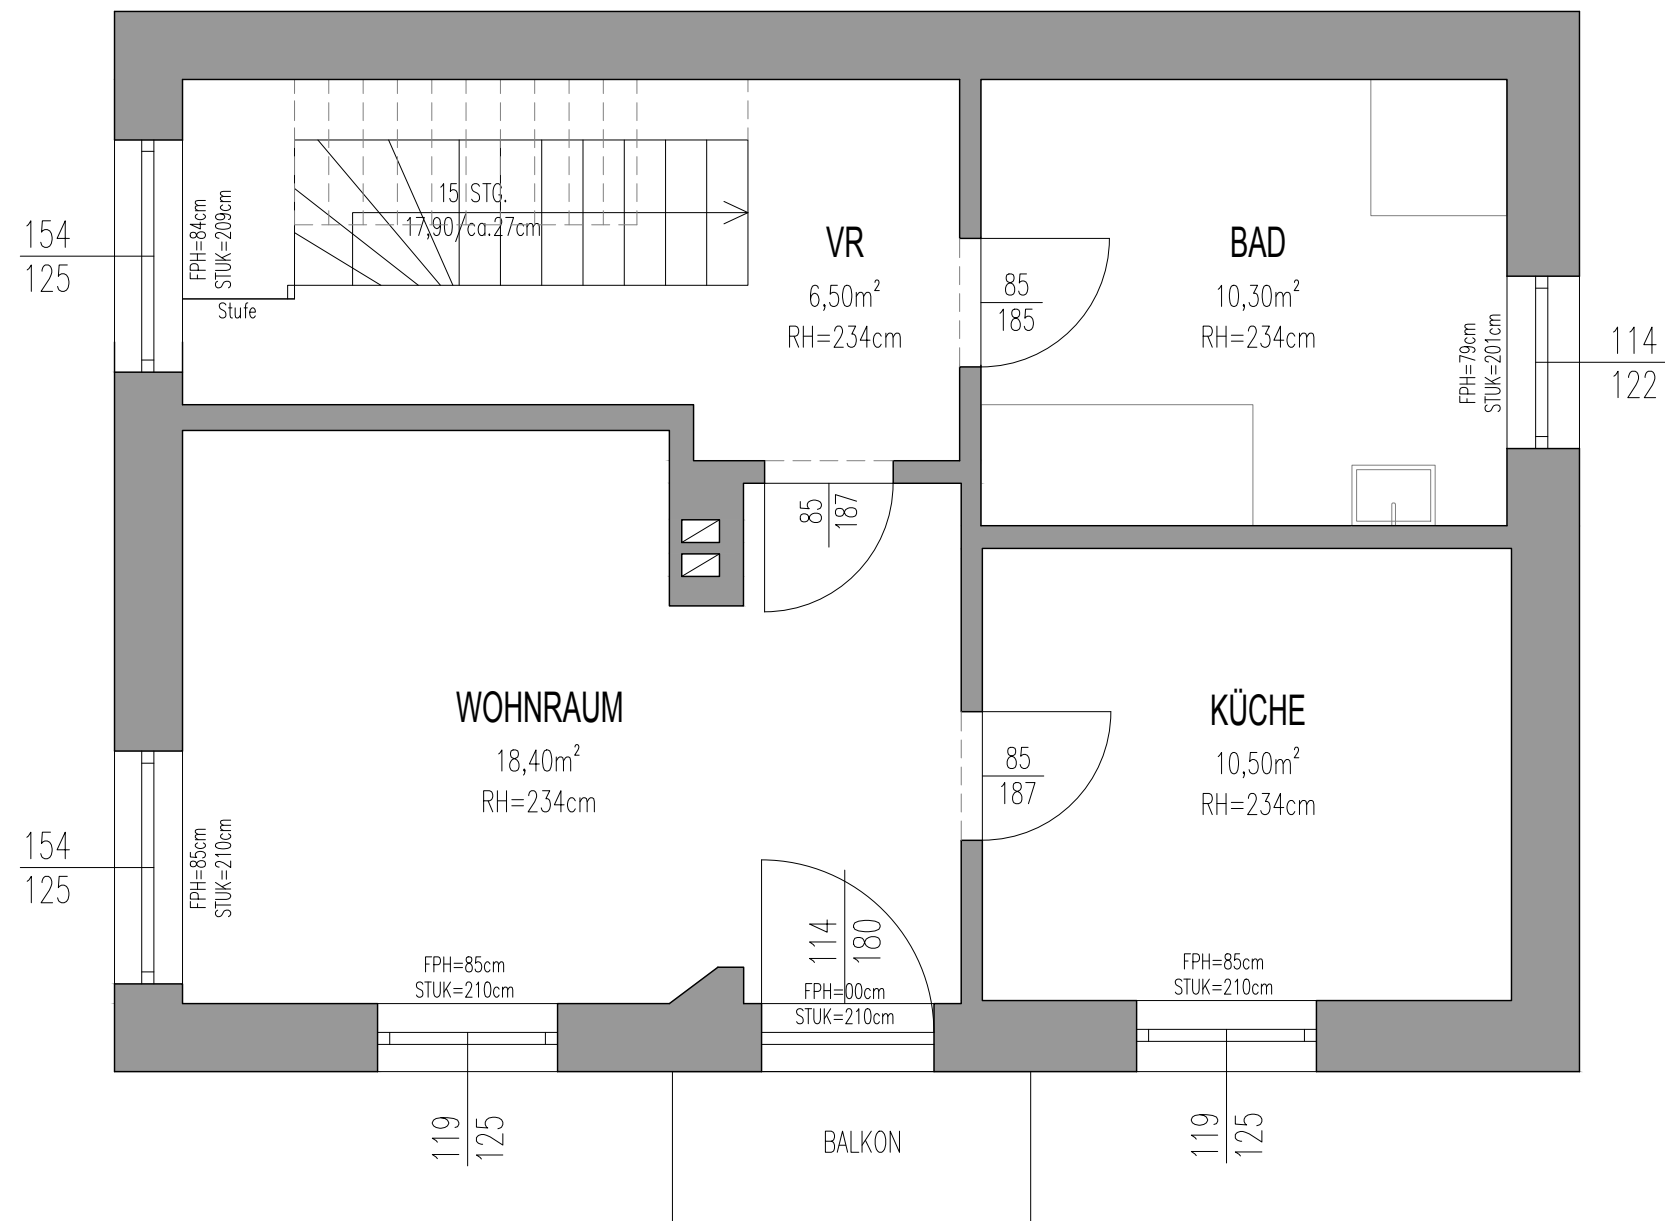

BESTAND

BESTANDSPLAN

GRUNDRISS
ERDGESCHOSS

Blatt	Gez.	Stand von:
1		28.08.2023

Görtschacherstrasse 62, 9201 Klagenfurt

Plannummer						Index	Maßstab
						--	1:50

GM	00	248	B	01
----	----	-----	---	----


EB
KOOPERATION
ARCHITEKTUR

Dipl.Ing. Birgit Wadlegger
Heuplatz 2/3 OG
9020 Klagenfurt

www.e8-arch.at

b.wadlegger@e8-arch.com +43(0)664 2321007

Heuplatz 2/3 OG, 9020 Klagenfurt

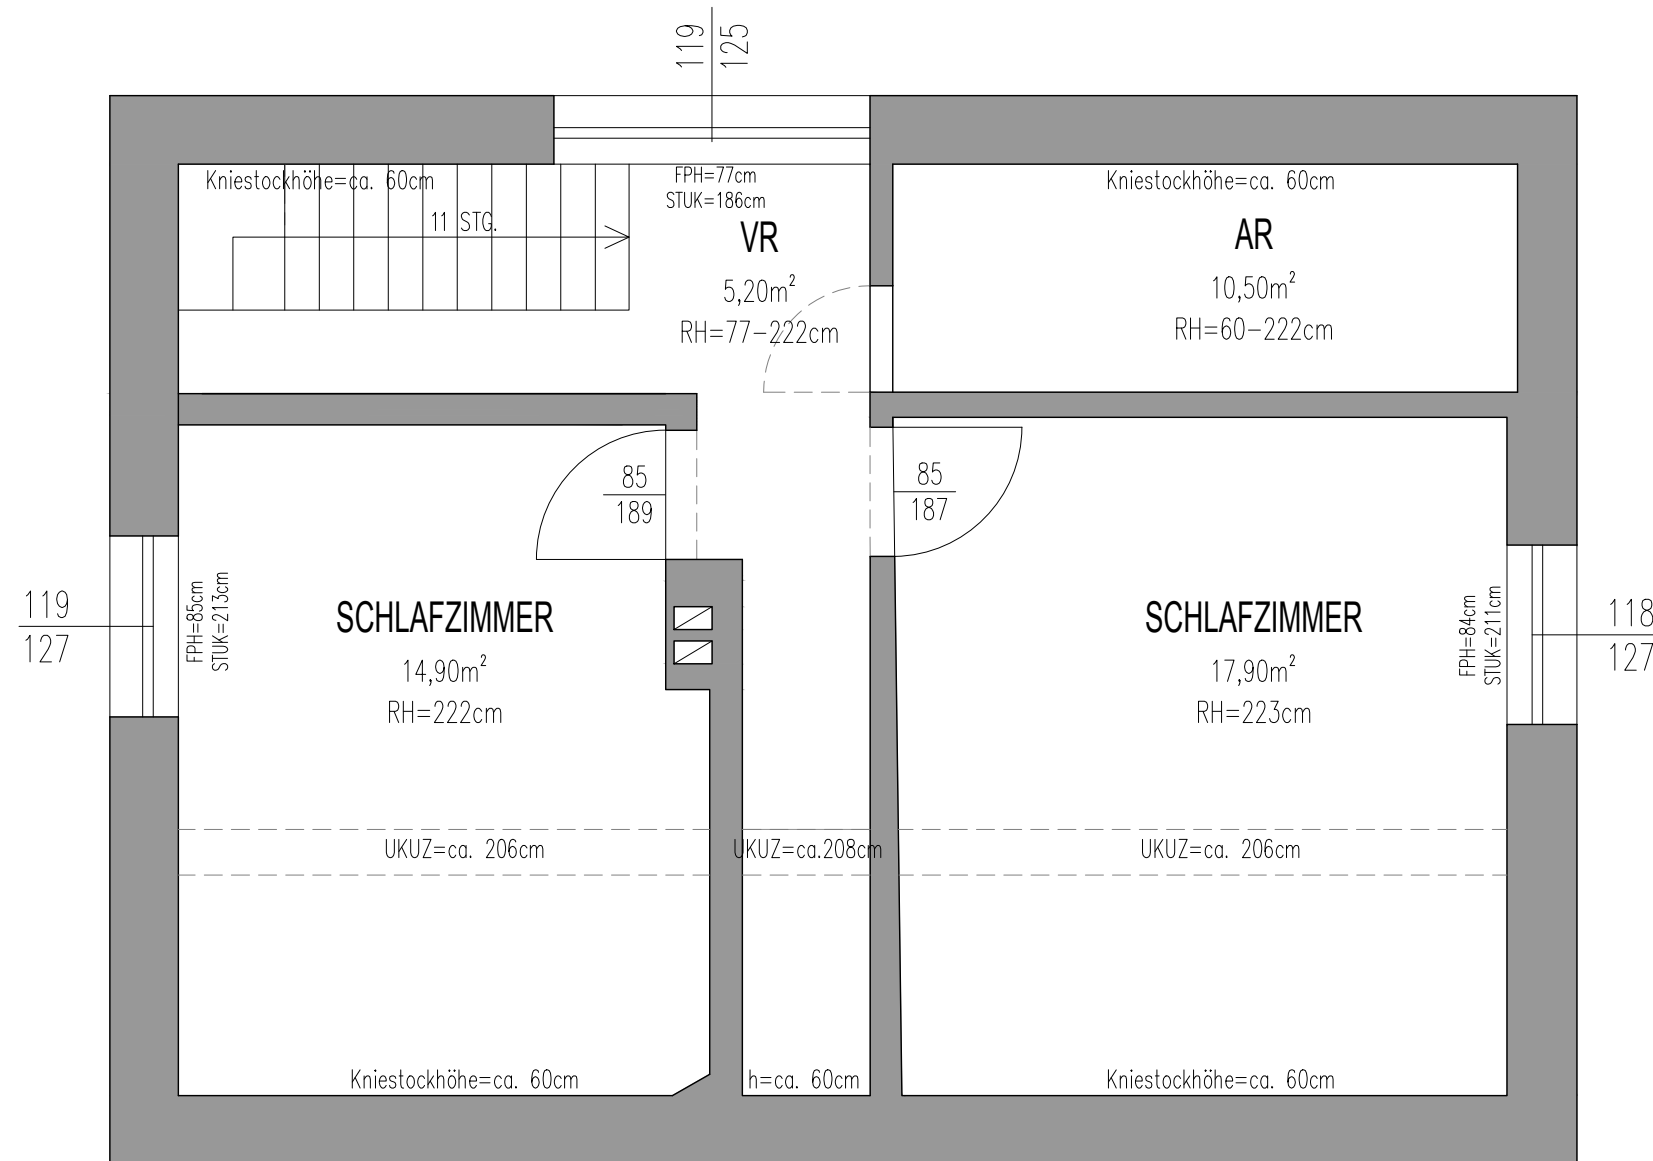

■ BESTAND

BESTANDSPLAN		GRUNDRISS DACHGESCHOSS			Blatt	Gez.	Stand von:
Görschacherstrasse 62, 9201 Klagenfurt		Plannummer			1		28.08.2023
		GM	00	248	B	01	Maßstab
					--		1:50
 <small>www.e8-arch.at</small>		<small>Dipl.Ing. Birgit Wadlegger</small> <small>Heuplatz 2/3.OG</small> <small>9020 Klagenfurt</small> <small>b.wadlegger@e8-arch.com +43(0)664 2321007</small>			<small>Heuplatz 2/3.OG, 9020 Klagenfurt</small>		