




NORDOST - ANSICHT

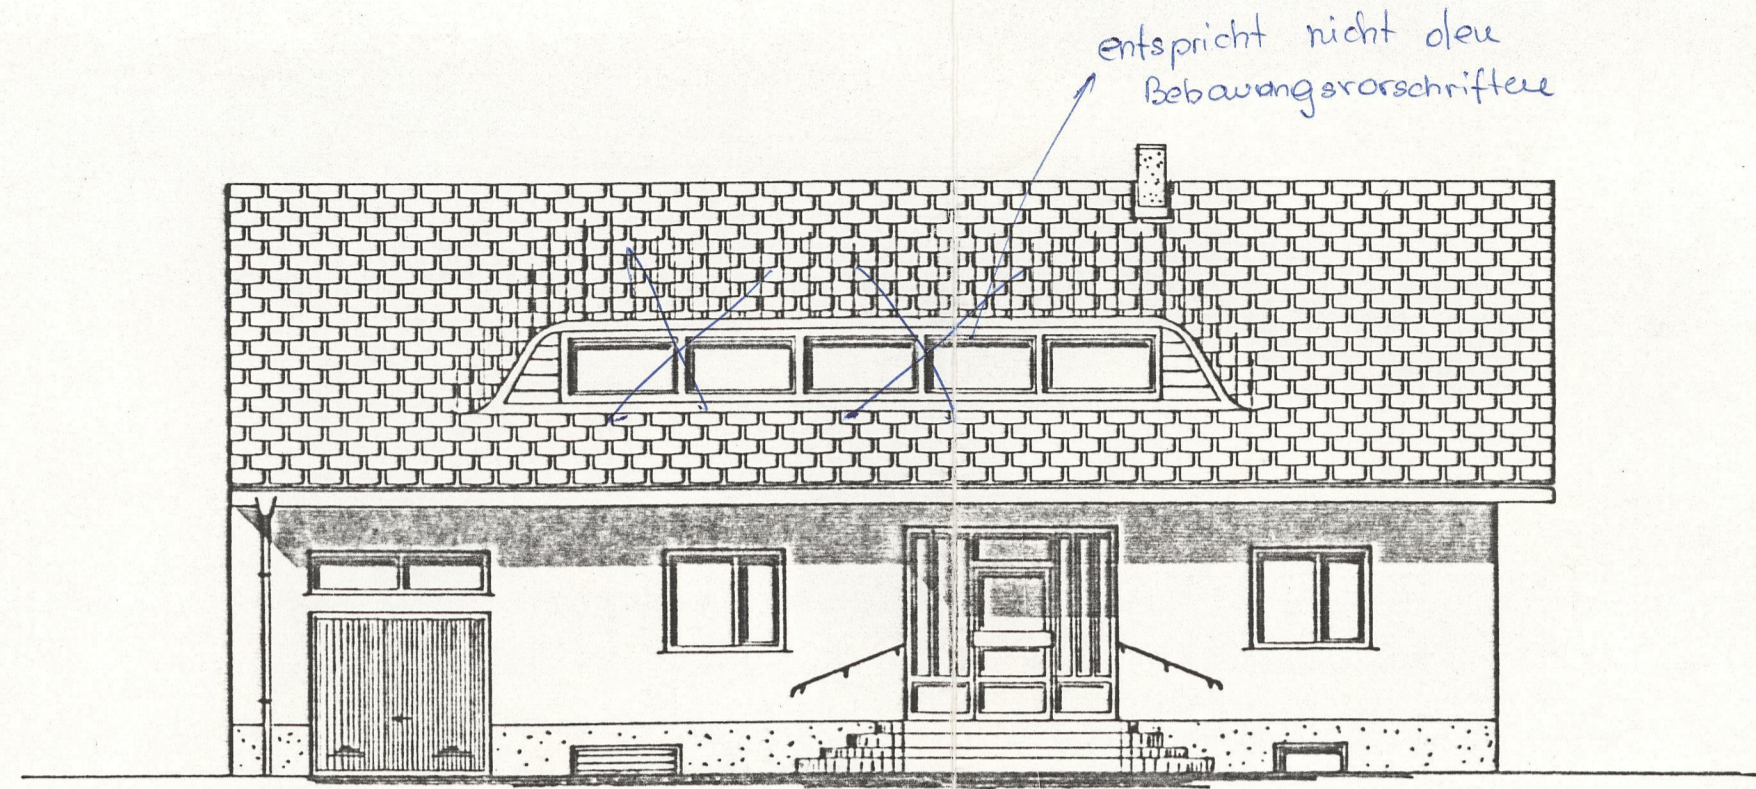


SÜDWEST - ANSICHT

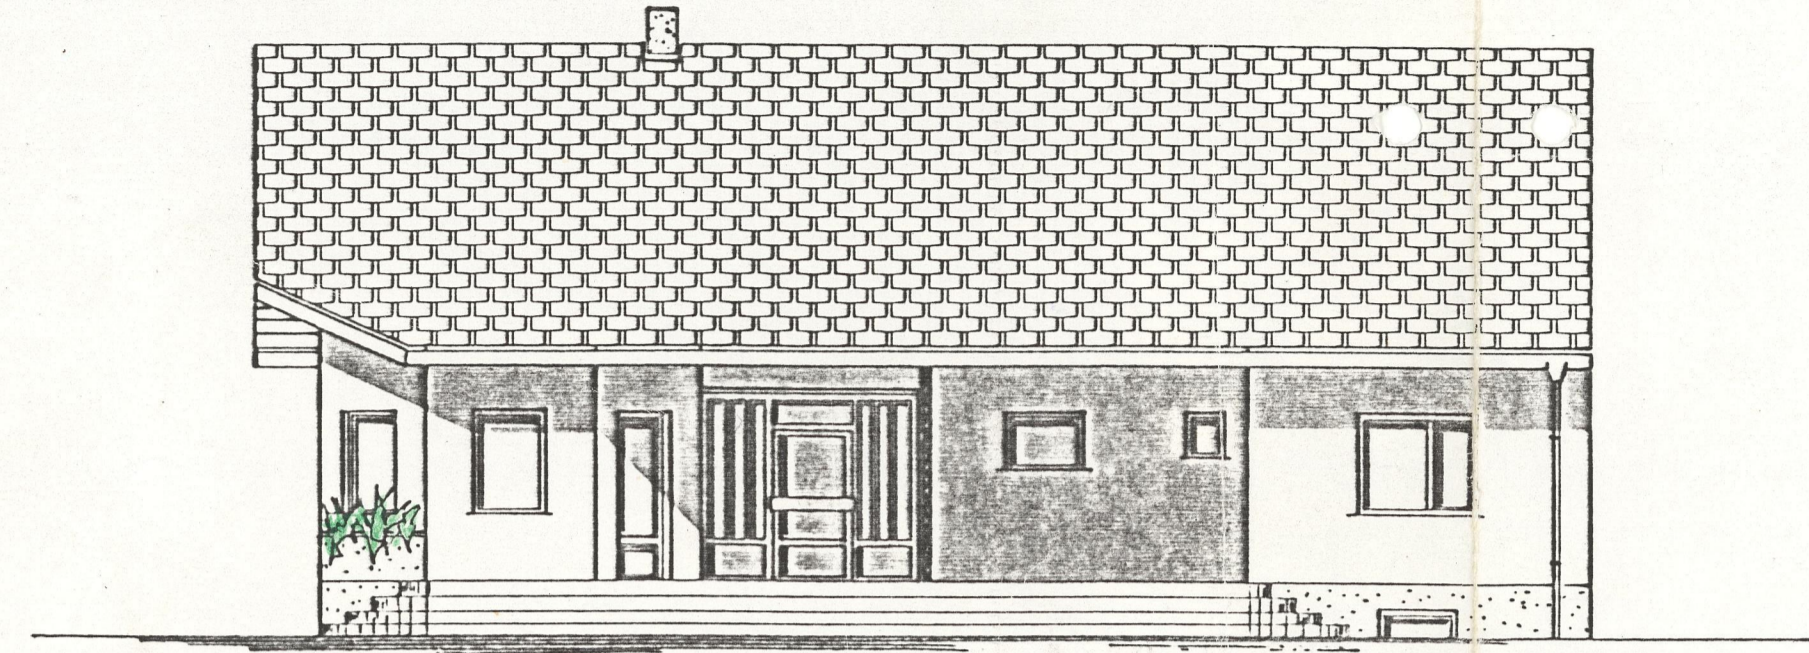


NORDWEST - ANSICHT

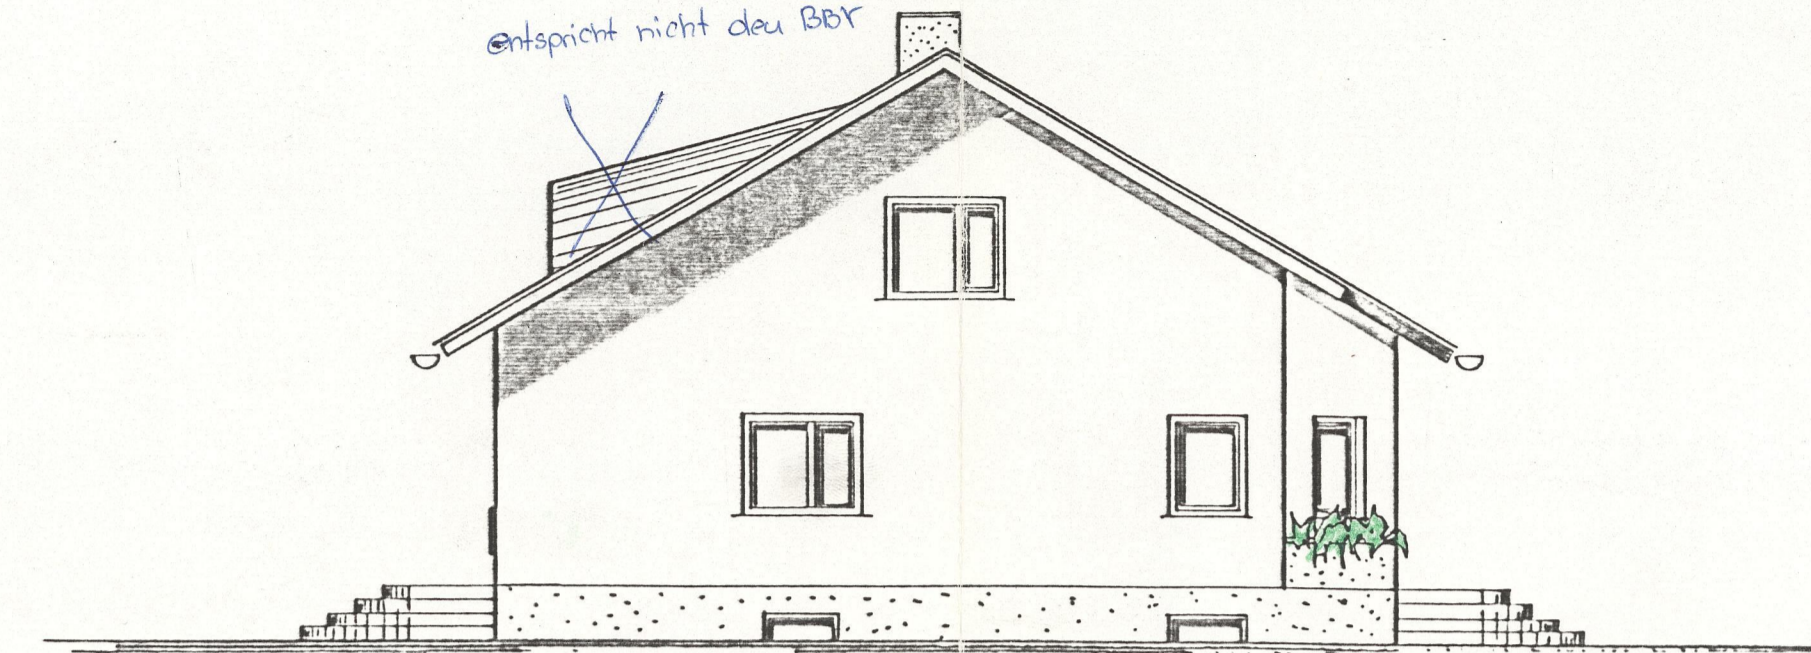


LAGEPLAN M 1:500

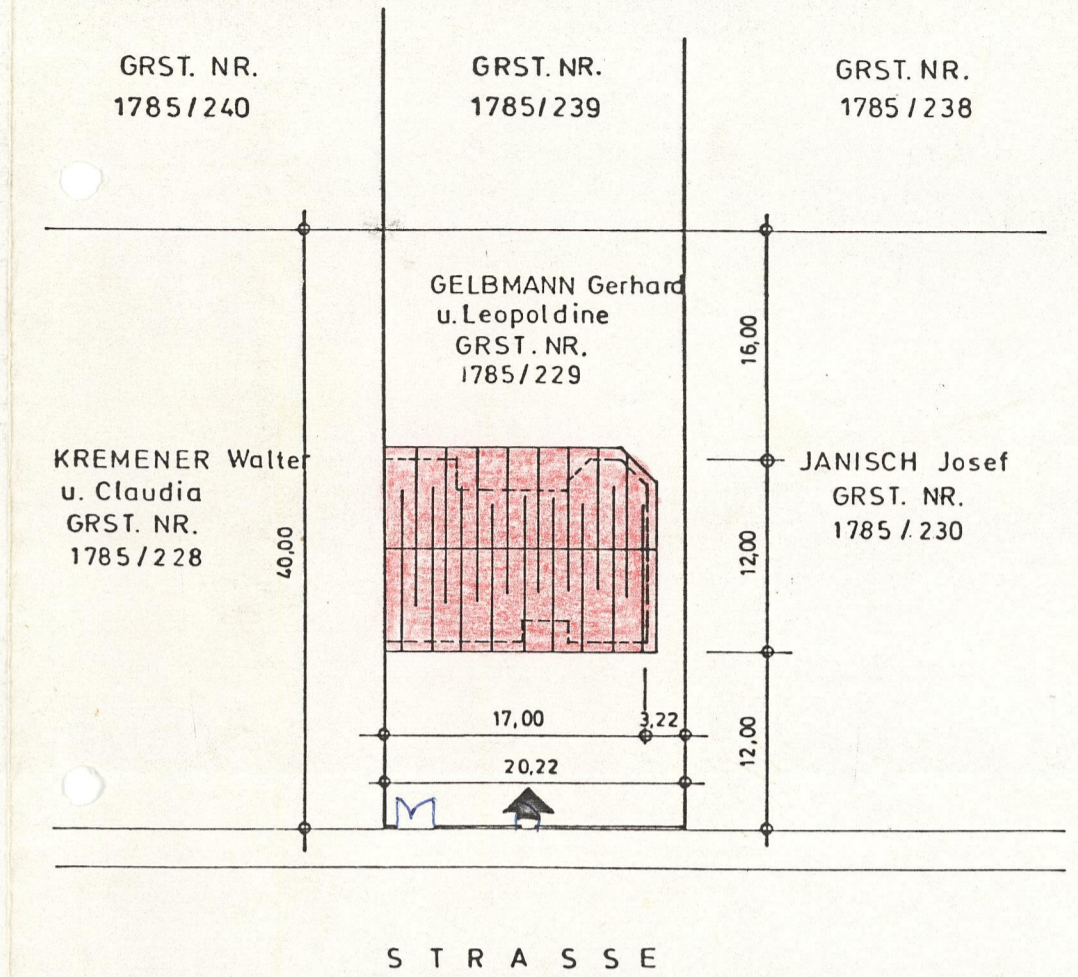


ERDGESCHOSS

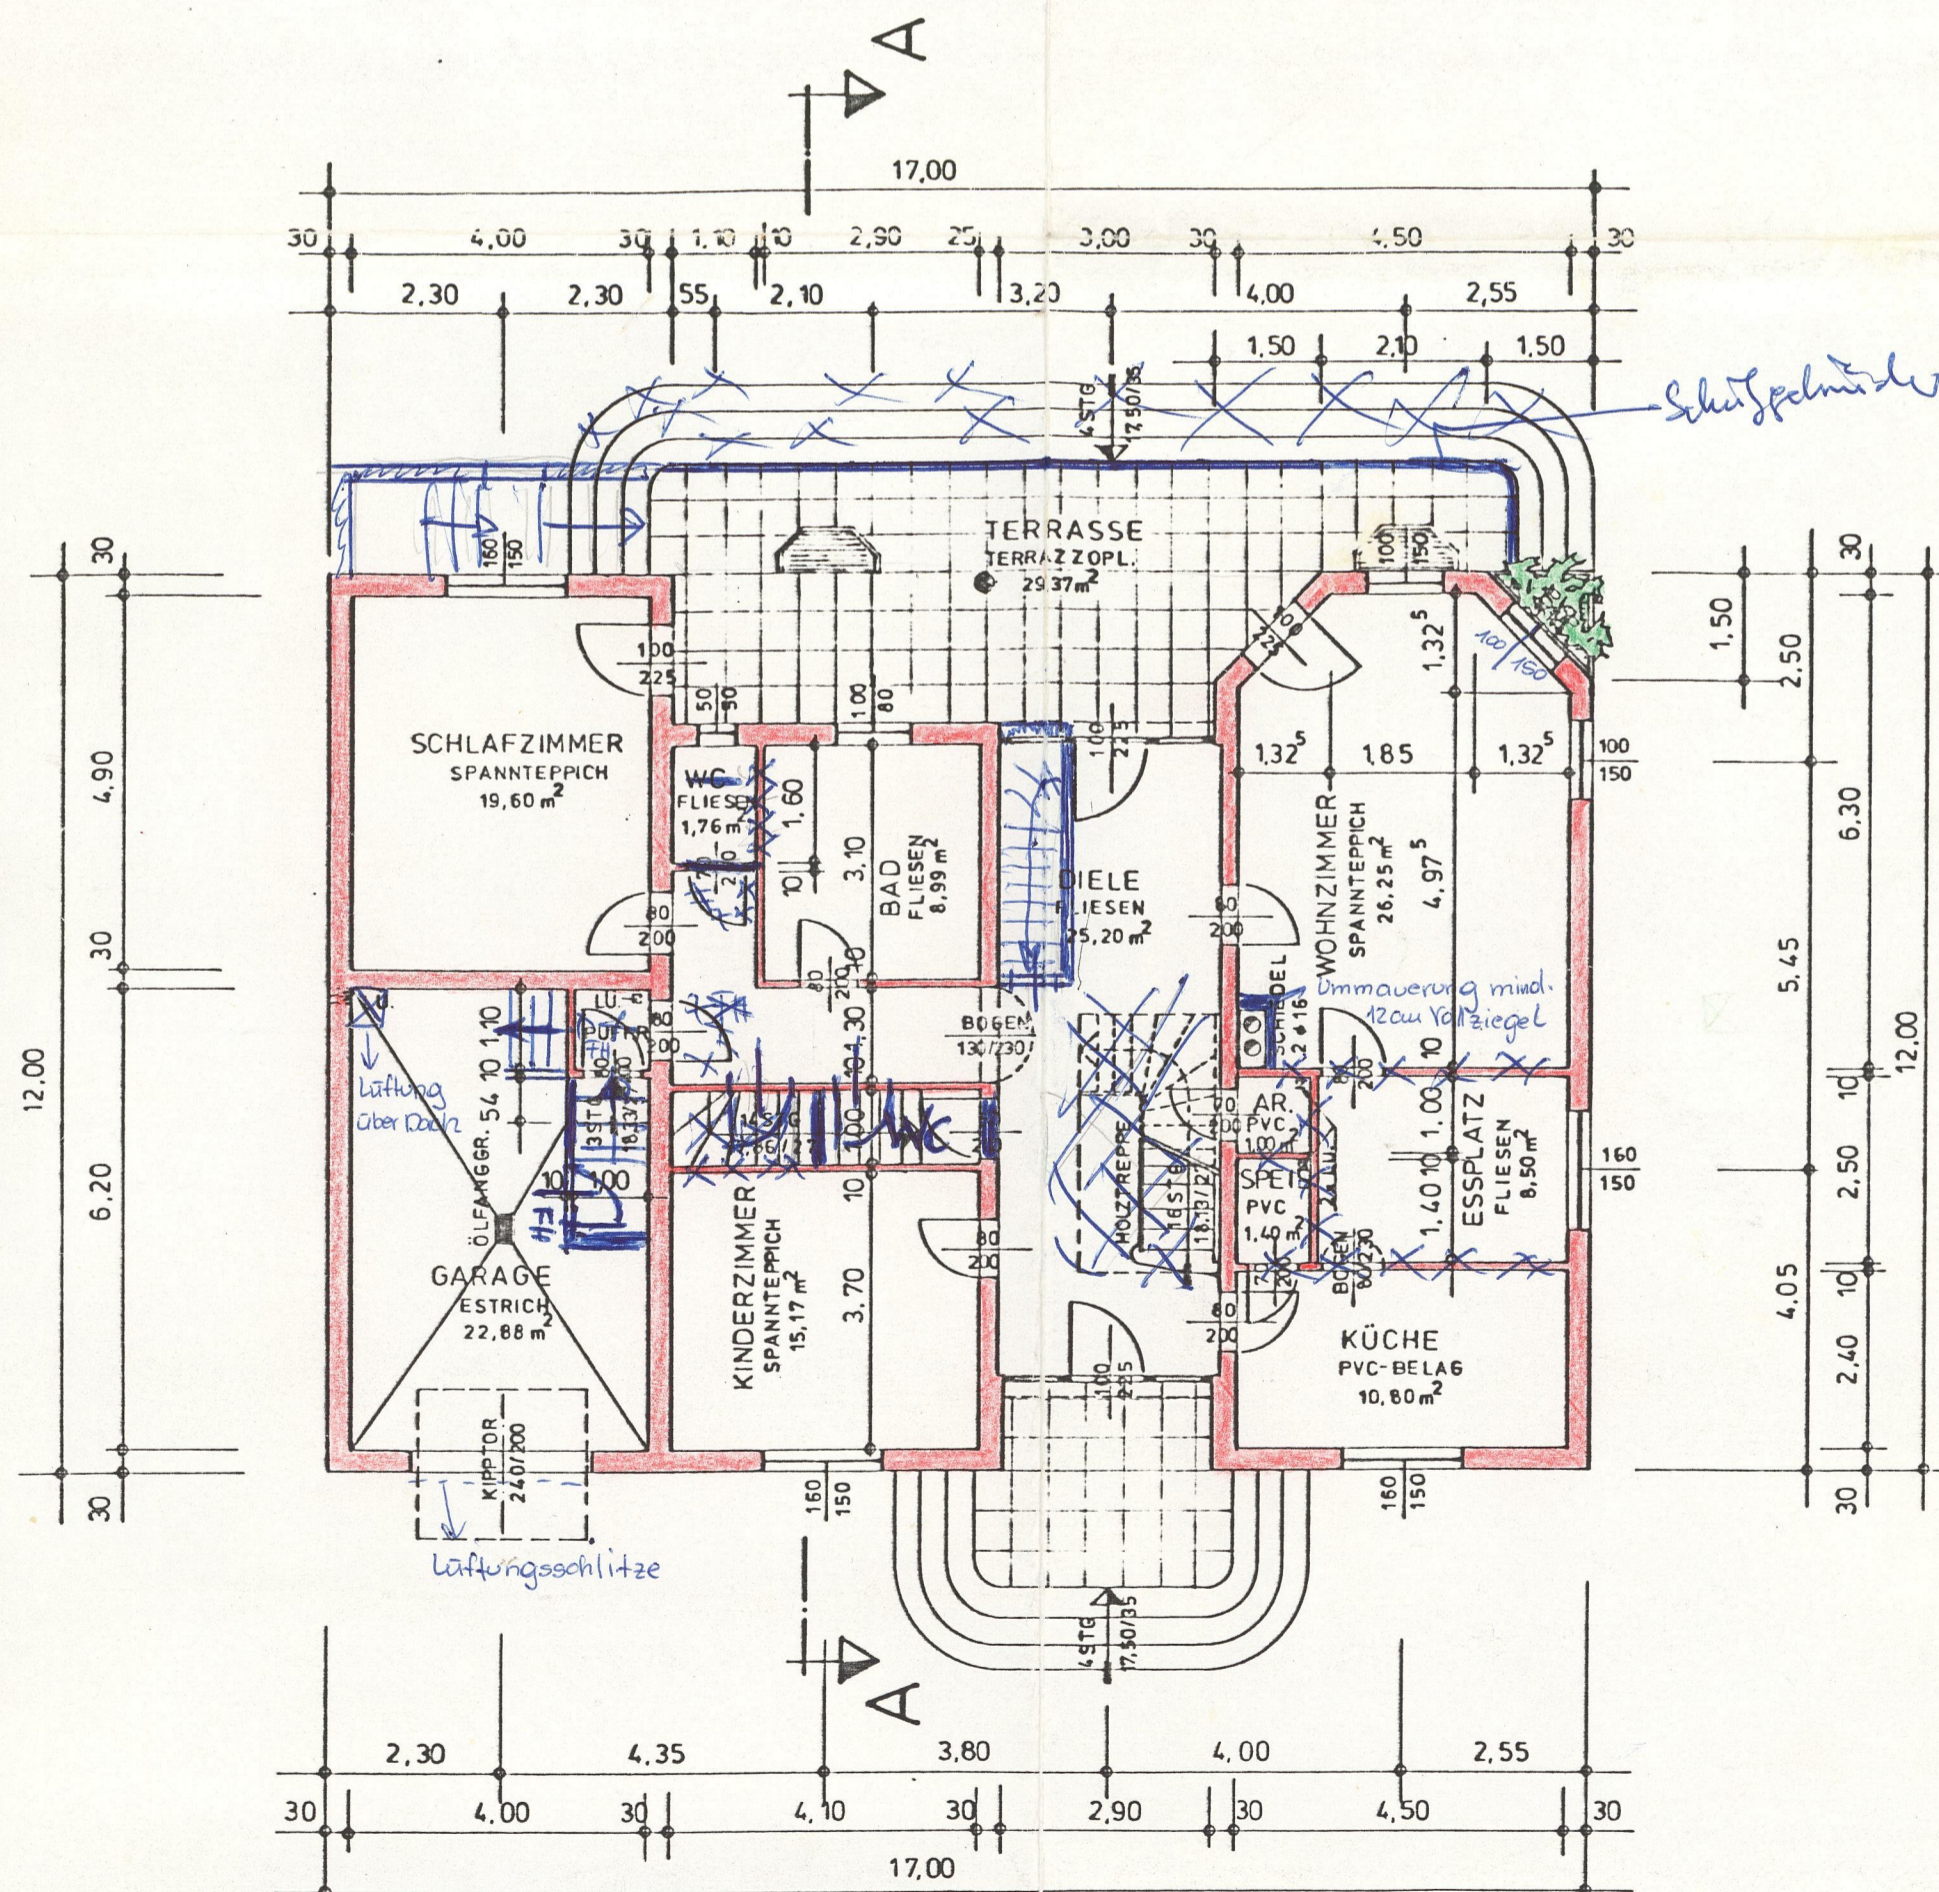

KELLERGESCHOSS

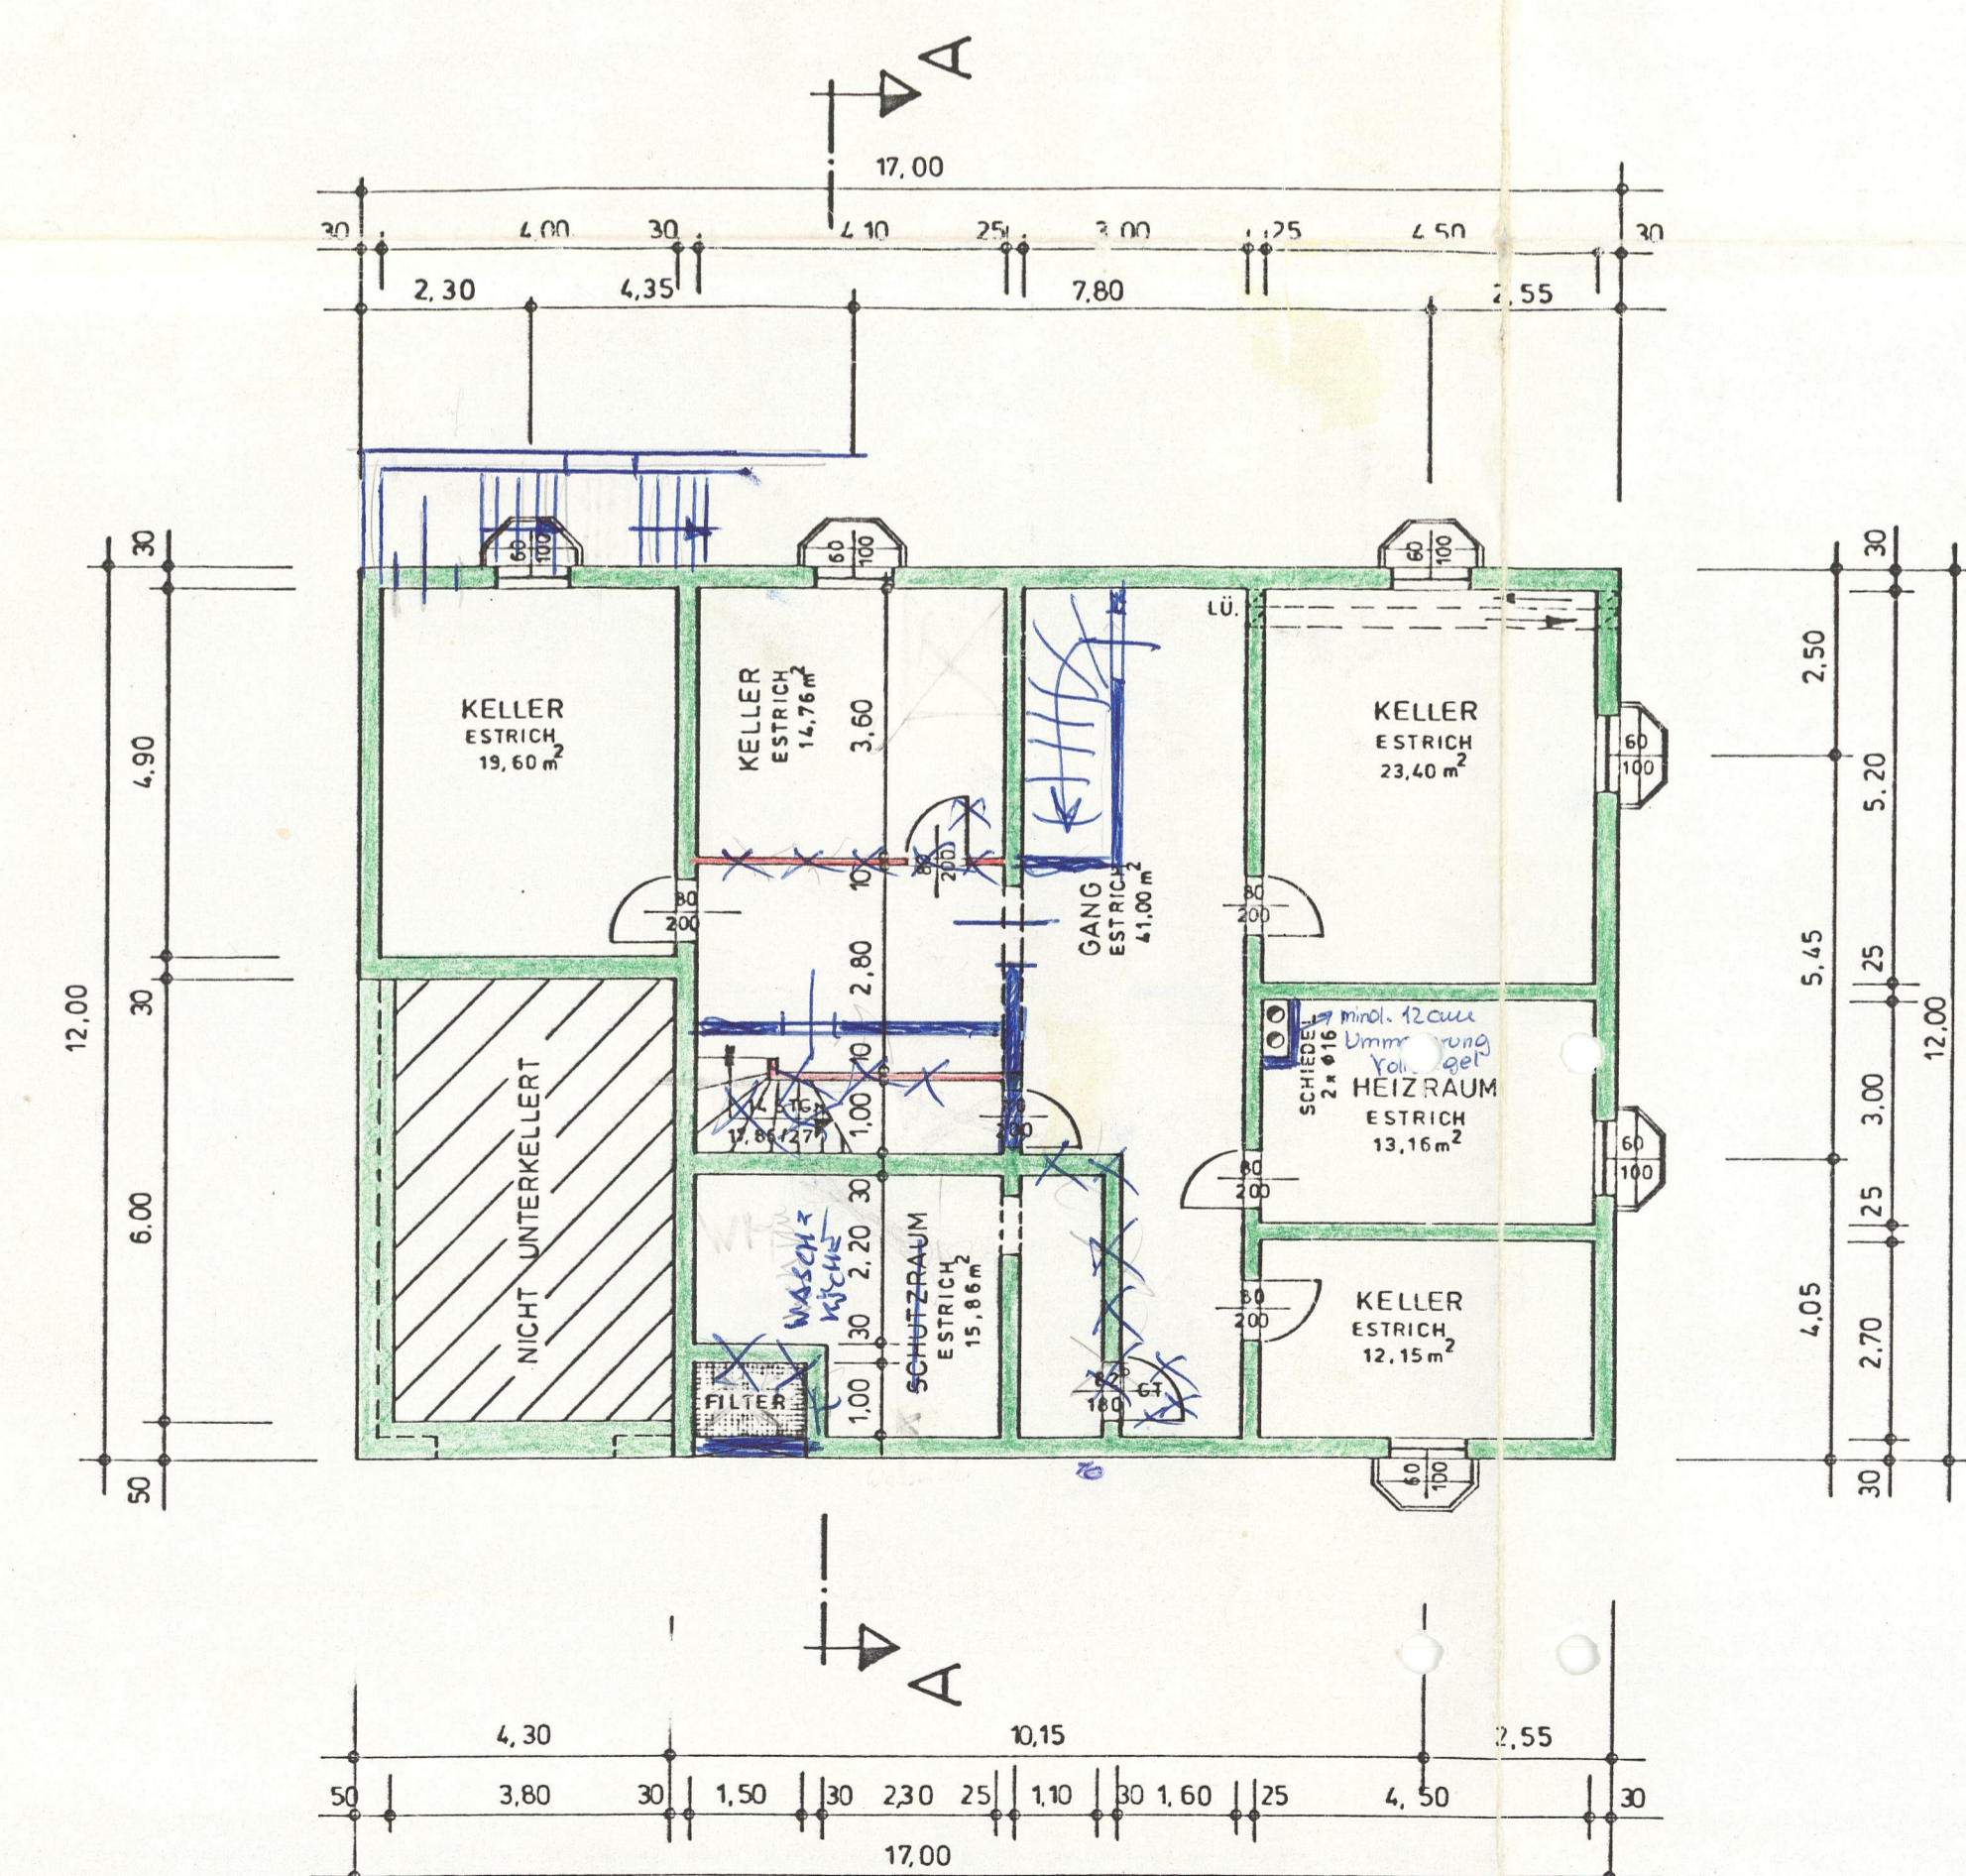

SNITT A-A

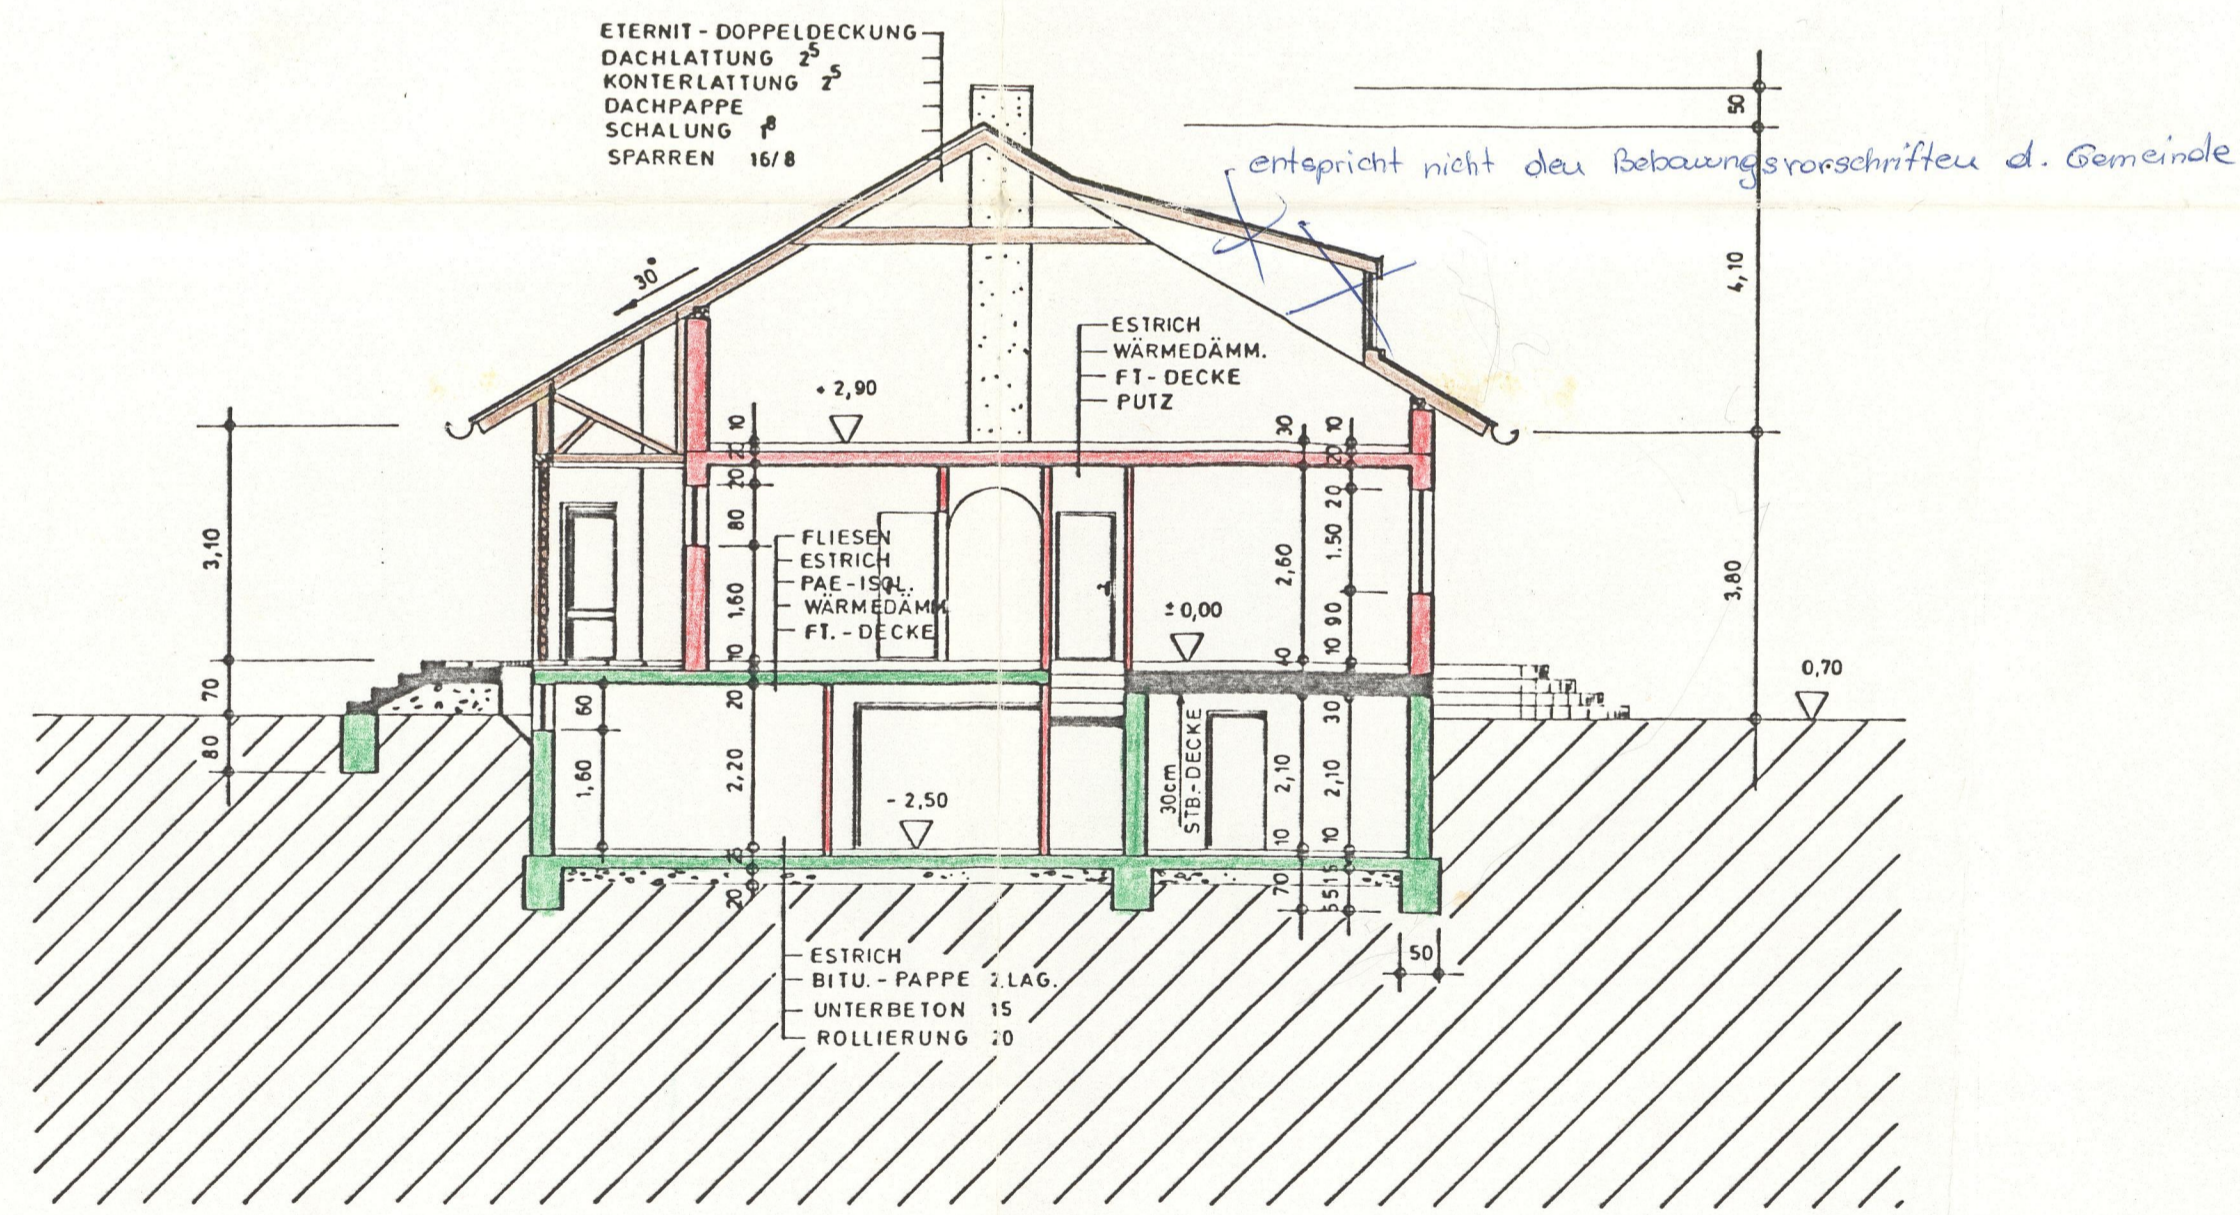

LEGENDE:

	ZIEGELMAUERWERK	VERBAUTE FLÄCHE:	176,05 m²	WOHNHAUS:	176,05 m²	GARAGE:	27,95 m²
	BETON	UMBAUTER RAUM:	945,48 m²	UMBAUTER RAUM:	945,48 m²	UMBAUTER RAUM:	92,73 m²
	HOLZ	NUTZFLÄCHE:	118,67 m²	NUTZFLÄCHE:	118,67 m²	NUTZFLÄCHE:	22,88 m²

Zahl: 301/94
BENÜTZUNG BEWILLIGUNG
OHNE GARAGE


EINREICHPLAN M 1:100

ZUR ERRICHTUNG EINES EINFAMILIENHAUSES FÜR HERRN U. FRAU GERHARD UND LEOPOLDINE GELBMANN AUS PARNDORF MEIERHOFGASSE 8. AUF DEM GRST. NR. 1785/229 KG. PARNDORF.




BAUWERBER: *Gelbmann Gerhard*
 GRUNDEIGENTÜMER: *Gelbmann Leopoldine*

EINFRIEDUNG

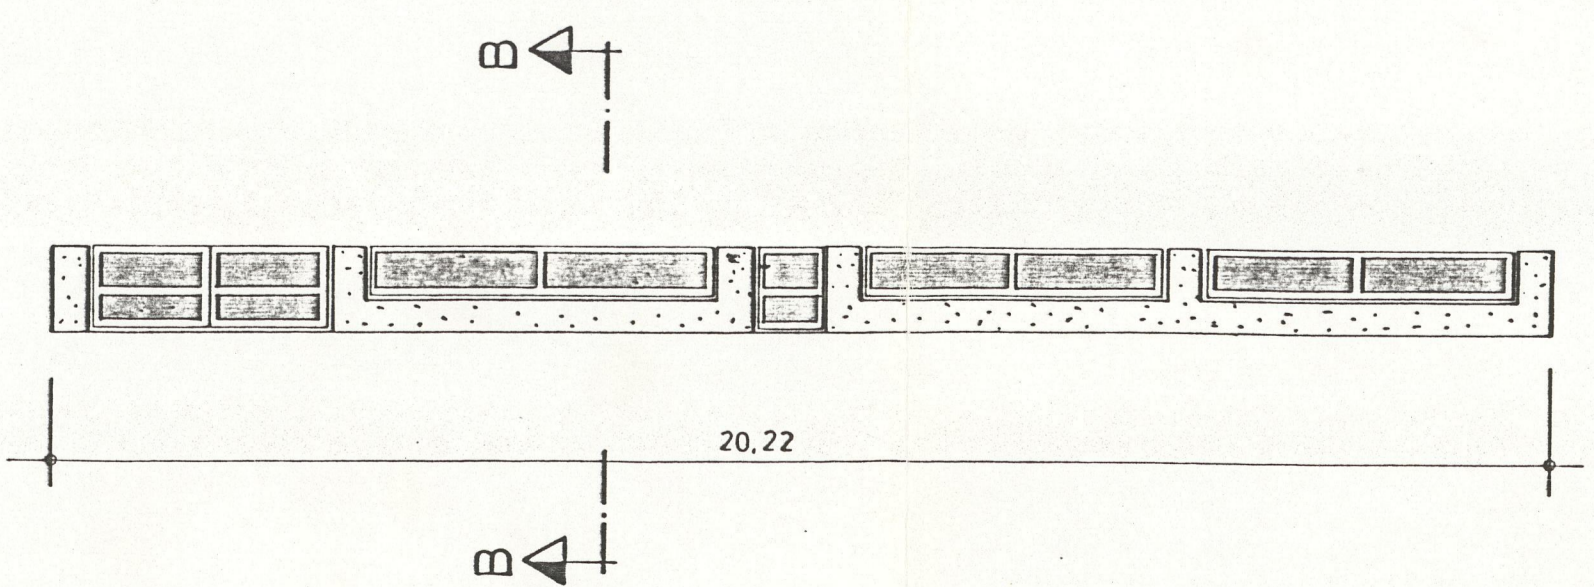

SNITT B-B

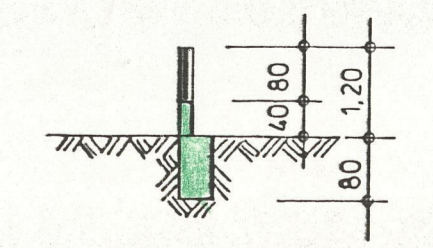

GARAGE MIT STEH ZUM DACHBODEN!
 AUSWECHSLUNGSPLAN BEILEGEN!

BAUFÜHRER u. PLANVERFASSER: *M. M. TICH / G. S. m. b. H.*
 BAUBEHÖRDE: *Gemeinde PARNDORF*
 17.12.1990