

ERDGESCHOSS 1:100

LEGENDE:

— BESTAND

PARIE
A
D
B
E
C
F

VEREIDHRUNG


BESTANDSPLAN

GST.NR. 302/22; 361
E.Z. 419
K.G. TULLNERBACH

1 : 100
1 : 500



PLANNERS : E.S.P.R.I.T.
Immobilienentwicklung G.M.B.H.
Habergasse 1/3-4
A-1040 Wien
Tel/Fax: +43 1 908 16 59

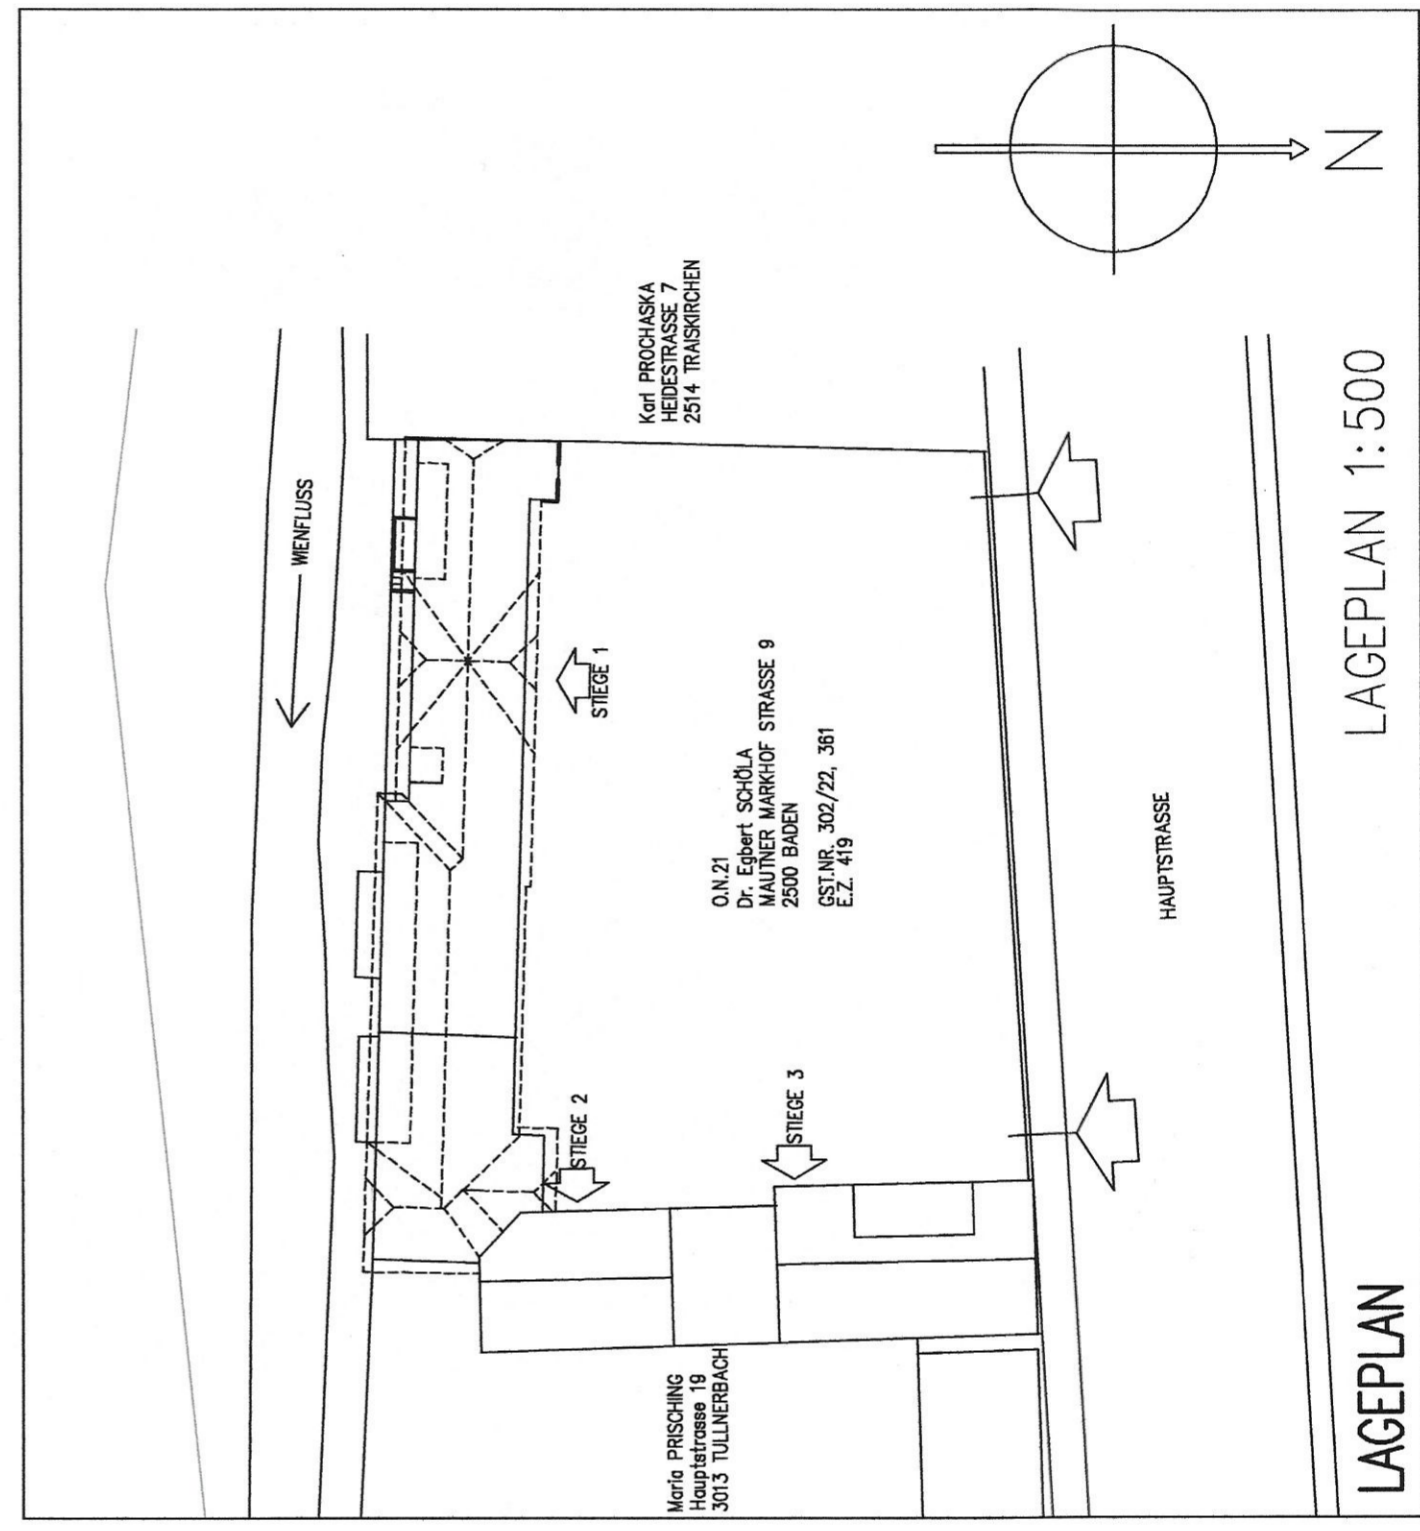

LAGEPLAN 1:500

LAGEPLAN

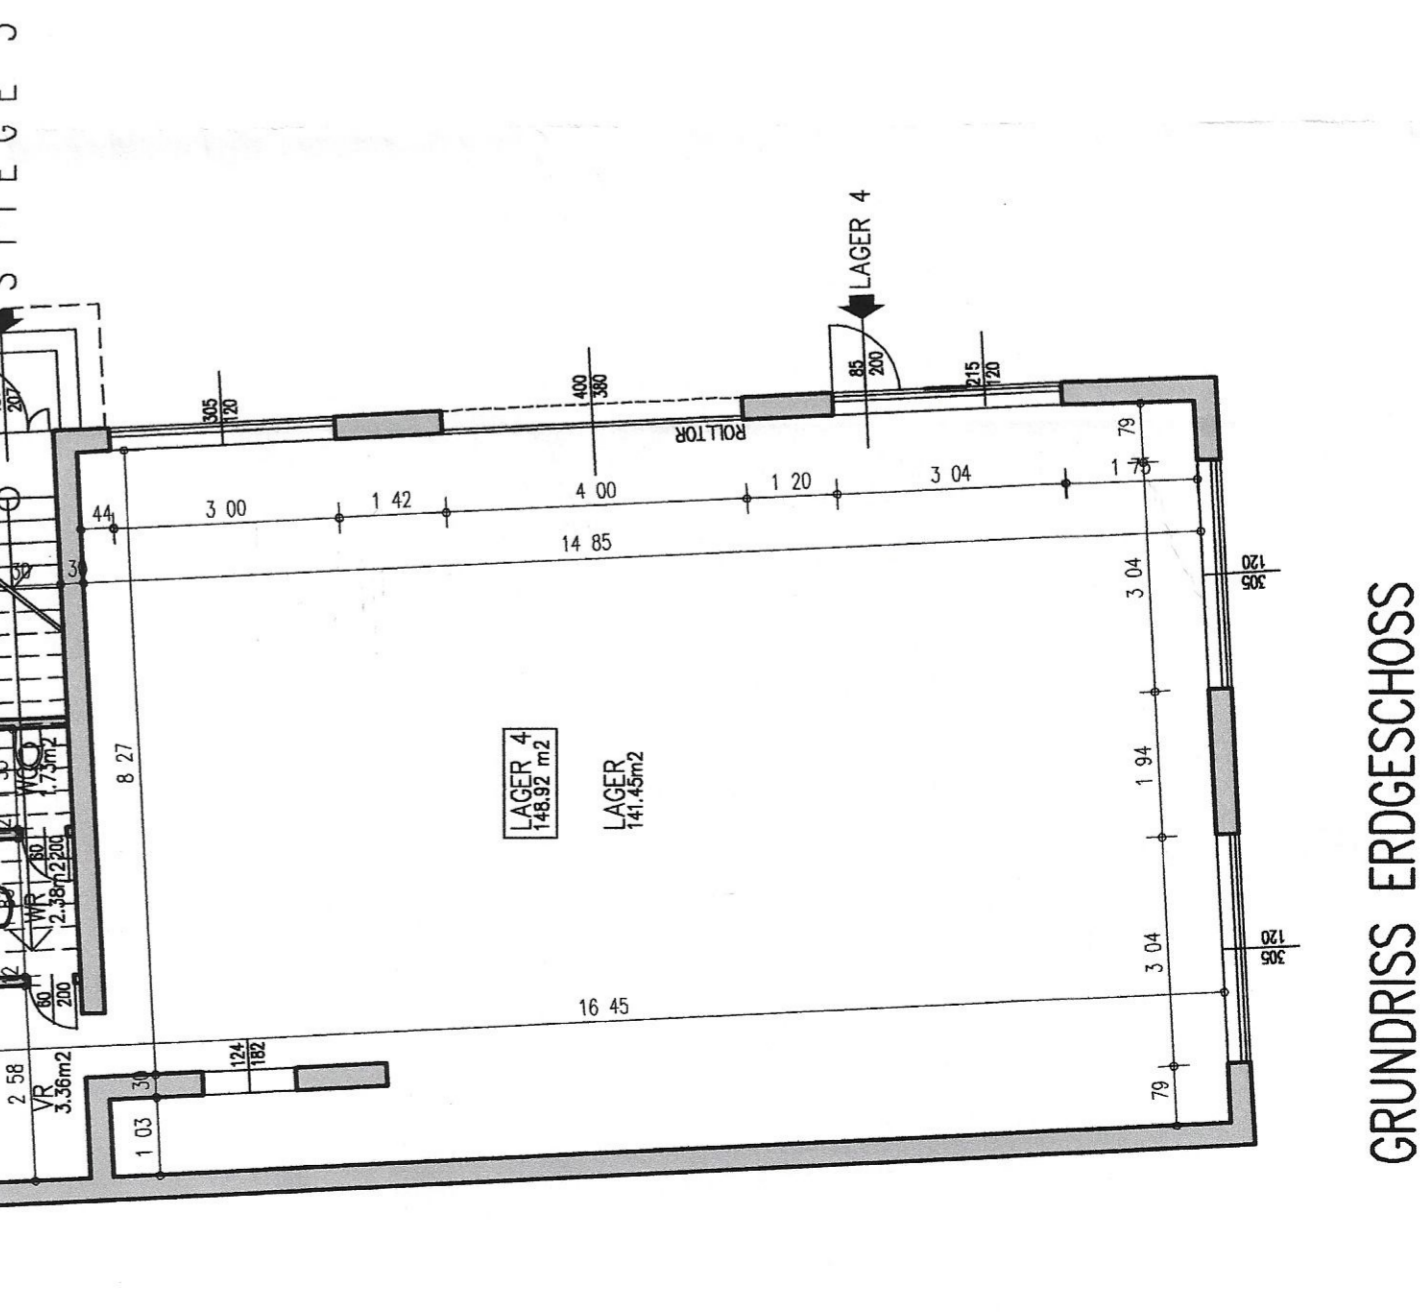

GRUNDRISSE ERDGESCHOSS

Pl. Nr.: 2012/TU/BP-01a

WIEN, 02.08.2012