



Ansicht West




Ansicht Ost

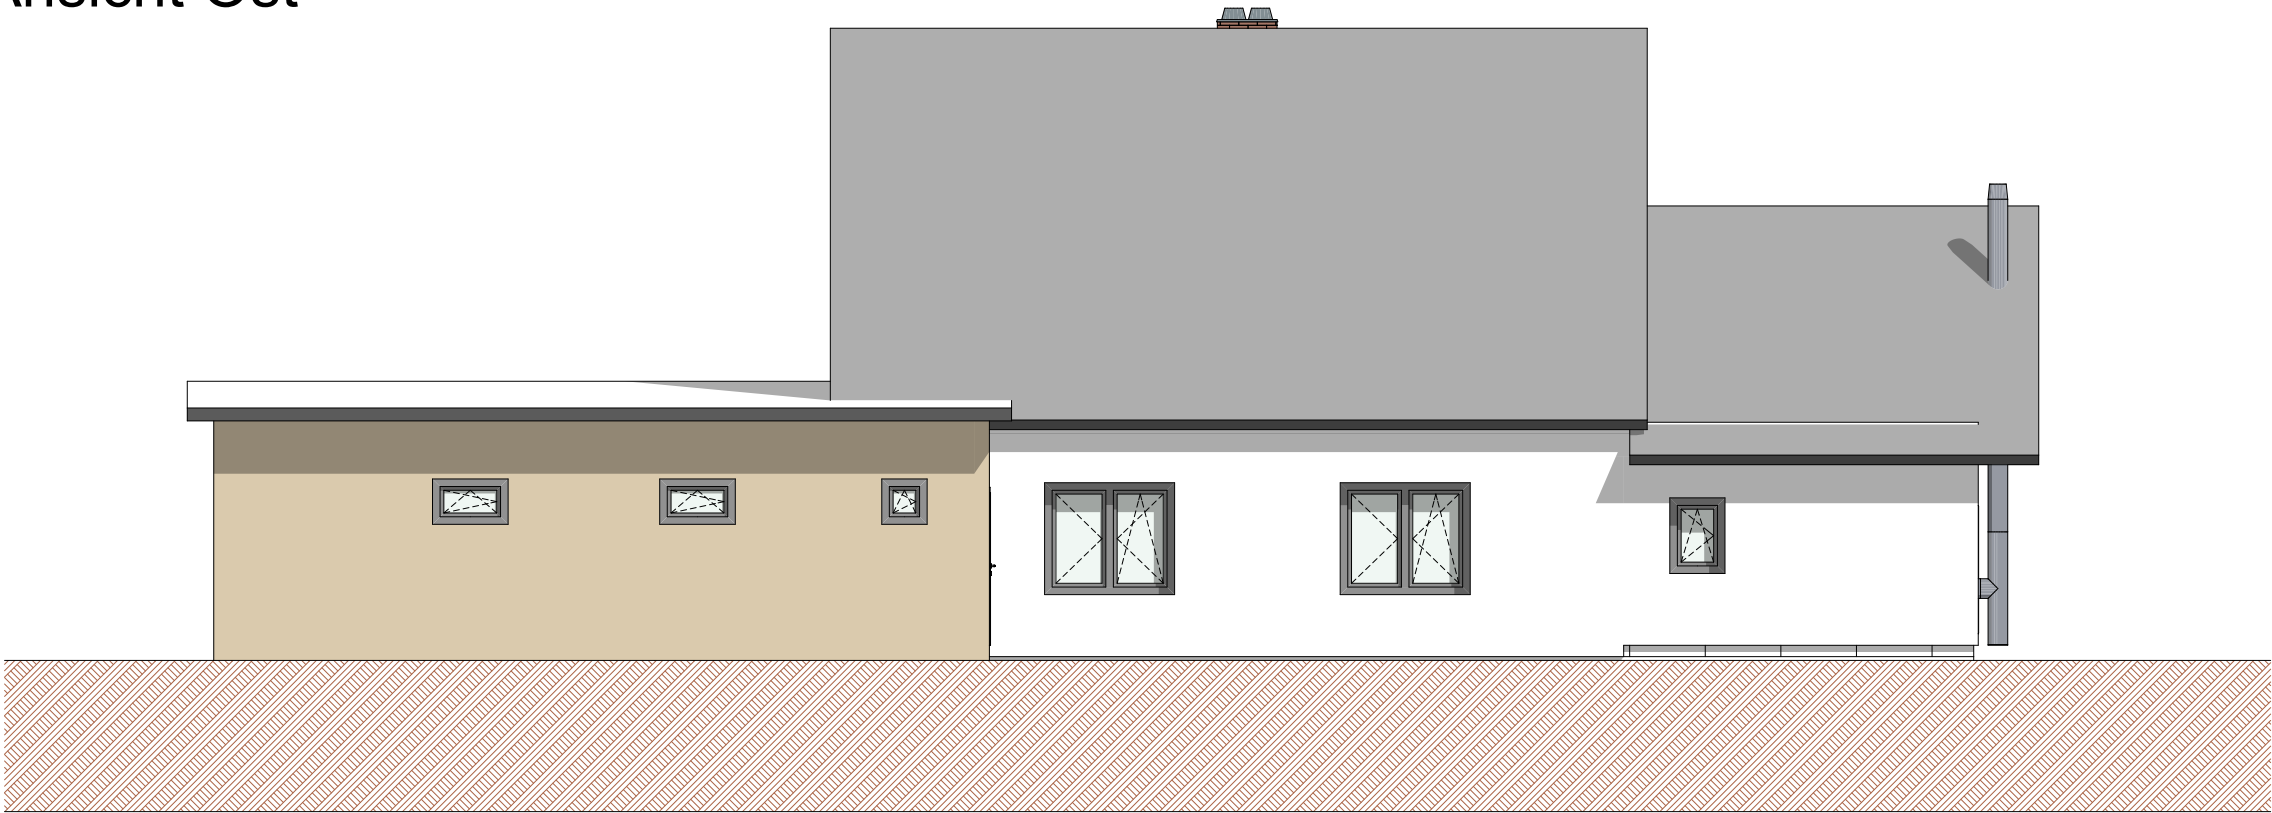


Schnitt A-A

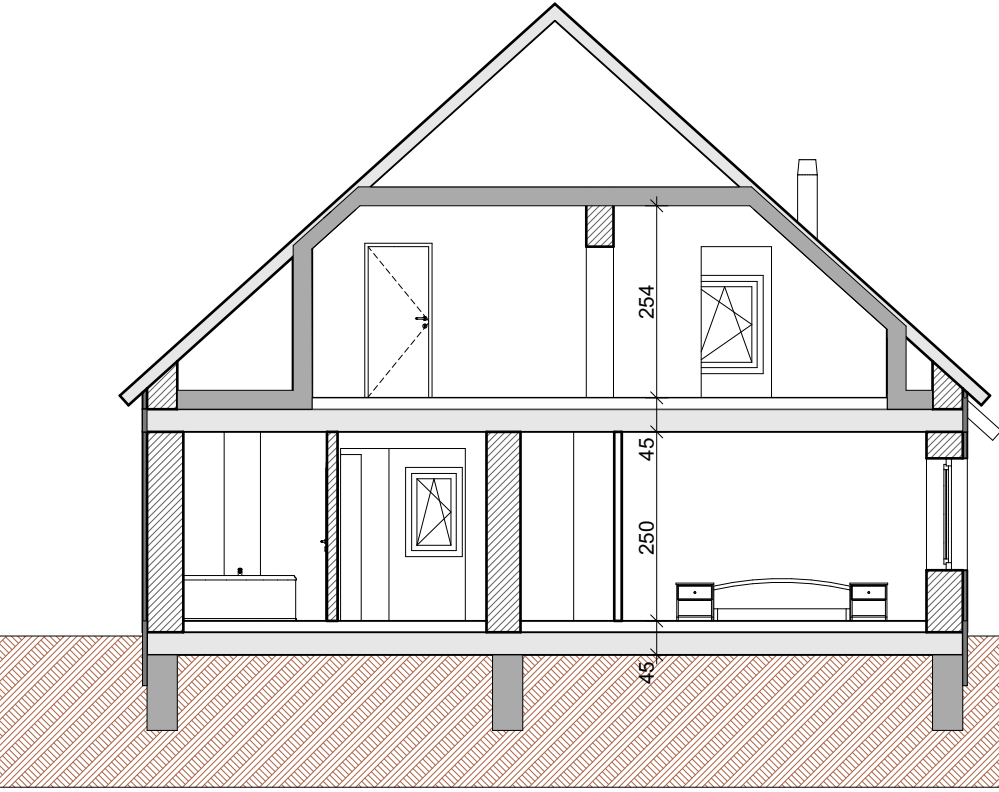

Ansicht Süd

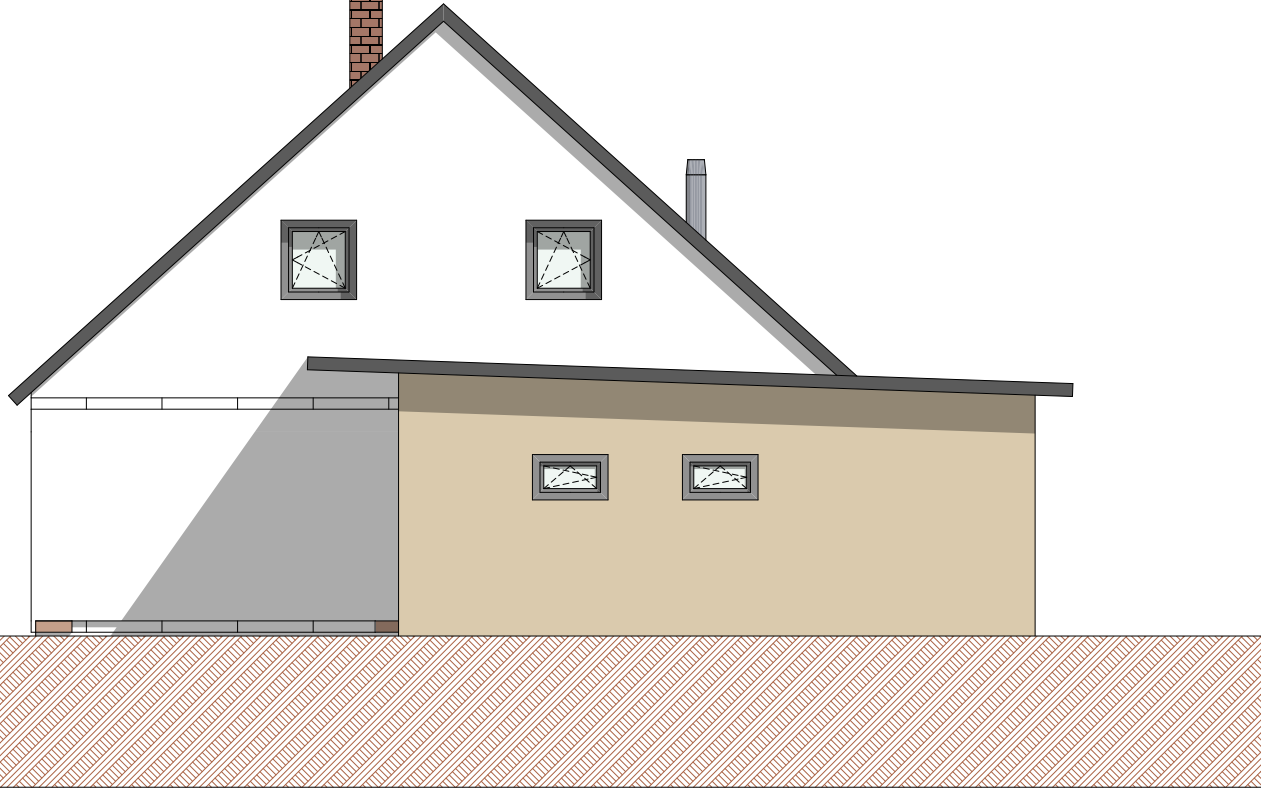

Ansicht Nord

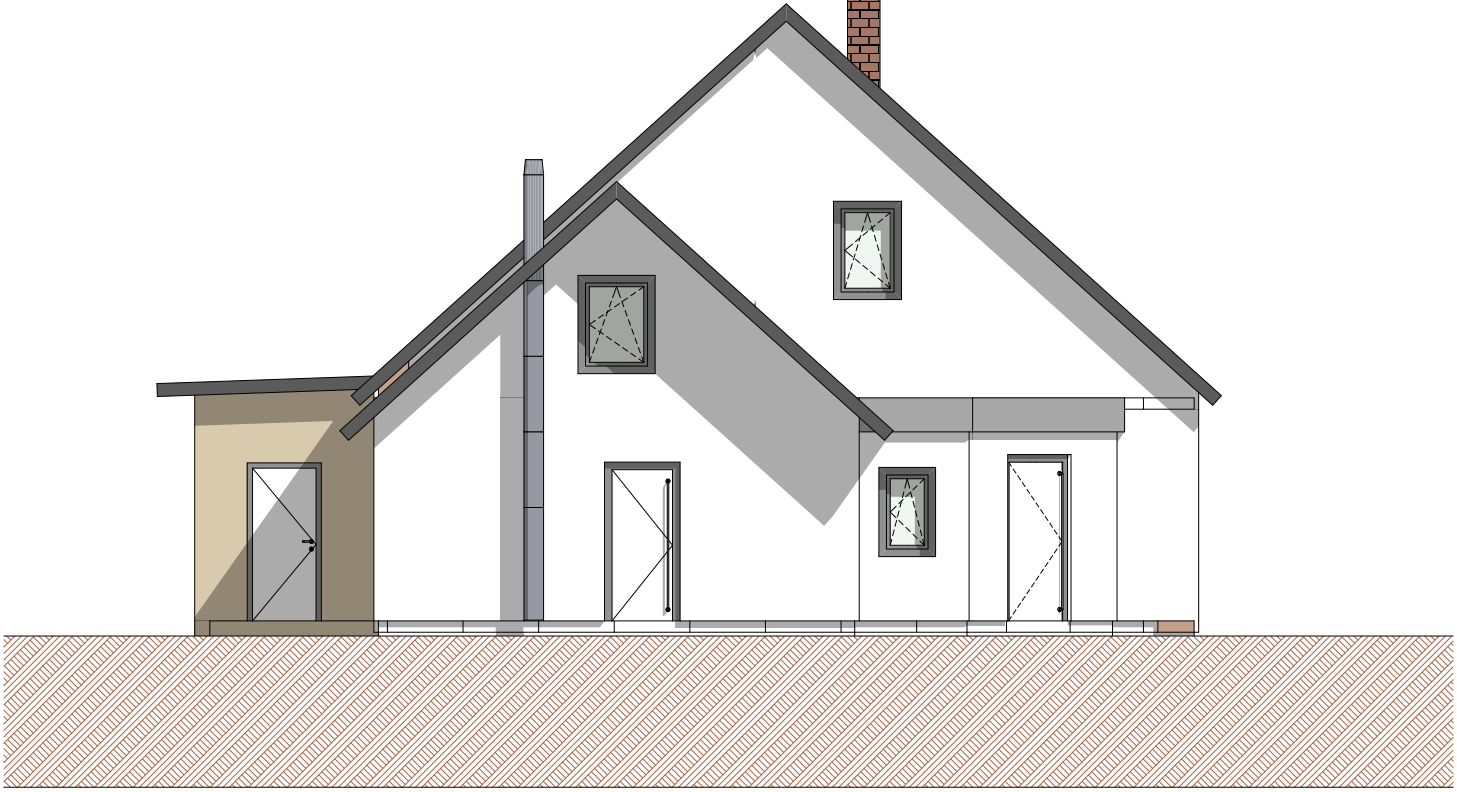

LEGENDE

	Wanddurchbruch		Mauerwerk (wärmedämmend)		Wanddurchbruch
	Deckendurchbruch		Mauerwerk (nicht wärmedämmend)		Deckendurchbruch
	Bodenschlitz		unbewehrter Beton		Fussbodendurchbruch
	Bodendurchbruch		bewehrter Beton		Fundamentdurchbruch
	OK Fertigbau		Stein		Wandschlitz senkrecht
	UK Fertigbau		Stahl (allgemein)		Wandschlitz waagrecht
	OK Rohbau		Holz (allgemein)		Wandaussparung
	UK Rohbau		Holzwerkstoffe		Deckenaussparung
	Höhenangabe einer waagrecht Fläche		Dämmstoff (hart)		Deckenschlitz
	Höhenangabe eines Punktes in einem Bauwerk - Fertigmaß		Dämmstoff (weich)		Fussbodenaussparung
	Höhenangabe eines Punktes in einem Bauwerk - Rohbaumaß		Kunststoff (allgemein)		Fussbodenschlitz
	Ø		Dichtstoff (allgemein)		Fundamentaussparung
			Glas		Fundamentschlitz
			Gips (Gipskartonplatte)		Kernbohrung
			Erdmaterial (allgemein)		Rohbaulichte
					Architektlichte
					Stocklichte
					Glaslichte
					Stockmaß
					Feuerwiderstandsklasse
					Oberkante
					Unterseite
					Deckenoberkante
					Deckenunterkante
					Fussbodenoberkante
					Fundamentunterkante
					Fundamentoberkante
					Sturzunterkante
					Sturzhöhe


Bei dieser Zeichnung bzw. Ausarbeitung handelt es sich um geistiges Eigentum des Planers, welches somit gesetzlich geschützt ist. Jegliche Vervielfältigung, Veröffentlichung, Überarbeitung, Benützung oder Weitergabe an Dritte in Verbindung mit einem anderen Projekt oder einer anderen Arbeit, bedarf der ausdrücklichen schriftlichen Zustimmung des Planers.

Die ausführende Firma akzeptiert, bei Planübergabe die am Plan dargestellten Konstruktionen, Ausführungsarten und Anordnungen, wobei geschriebene Planmaße gegenüber gezeichneten Dimensionen unbedingt Vorrang haben. Weiters verpflichten sich Auftragnehmer und Bauleitung alle Maße und Leistungen anderer Firmen in Zusammenhang mit ihrer Arbeit vor Arbeitsbeginn auf der Baustelle gewissenhaft zu kontrollieren, um eine ordnungsgemäße Ausführung zu gewährleisten. Abweichungen von dargestellten Inhalten oder schriftlichen Vereinbarungen sind mit dem Planer sowie der Bauleitung vor Bauausführung umgehend schriftlich mitzuteilen.


Dieser Plan ist vom Ausführenden mit den Plänen des Statikers und denen der Sonderplaner (MKLS, Elektro, Brandschutz usw.) auf Übereinstimmung und Vollständigkeit zu überprüfen! Etwasige Maßfehler und Unklarheiten sind dem Planverfasser sofort schriftlich mitzuteilen und abzuklären!

Die Naturmaße sind zu nehmen und die Koten zu prüfen!


Lageplan M 1:500

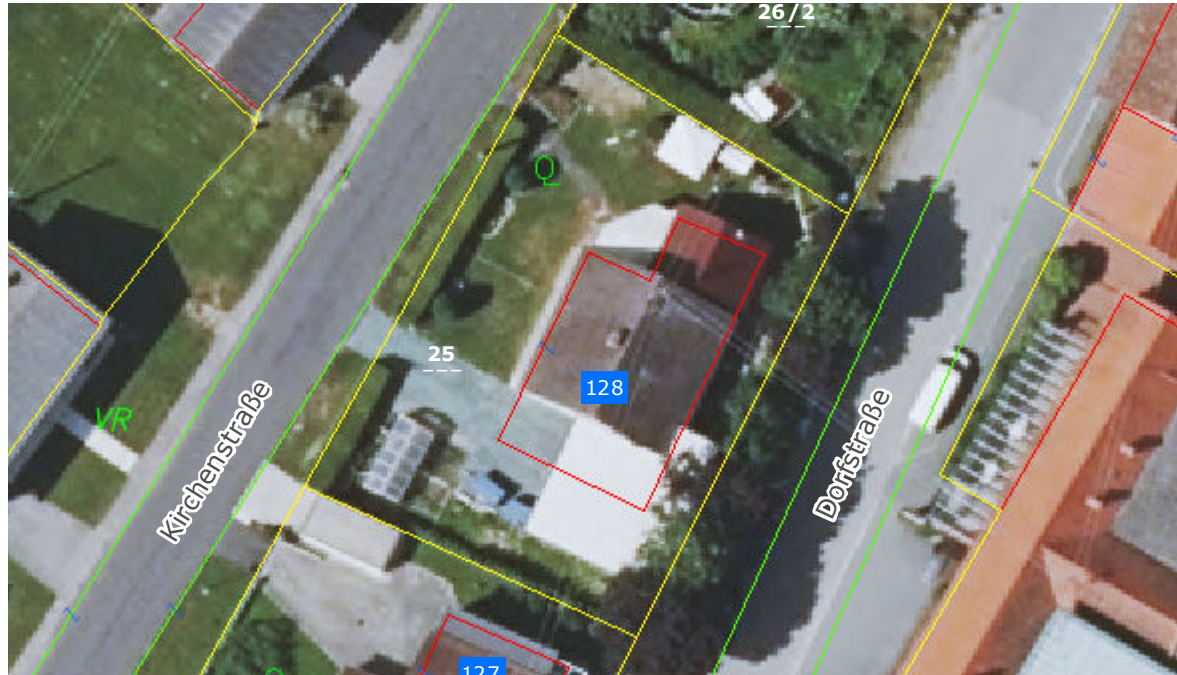

Erdgeschoss

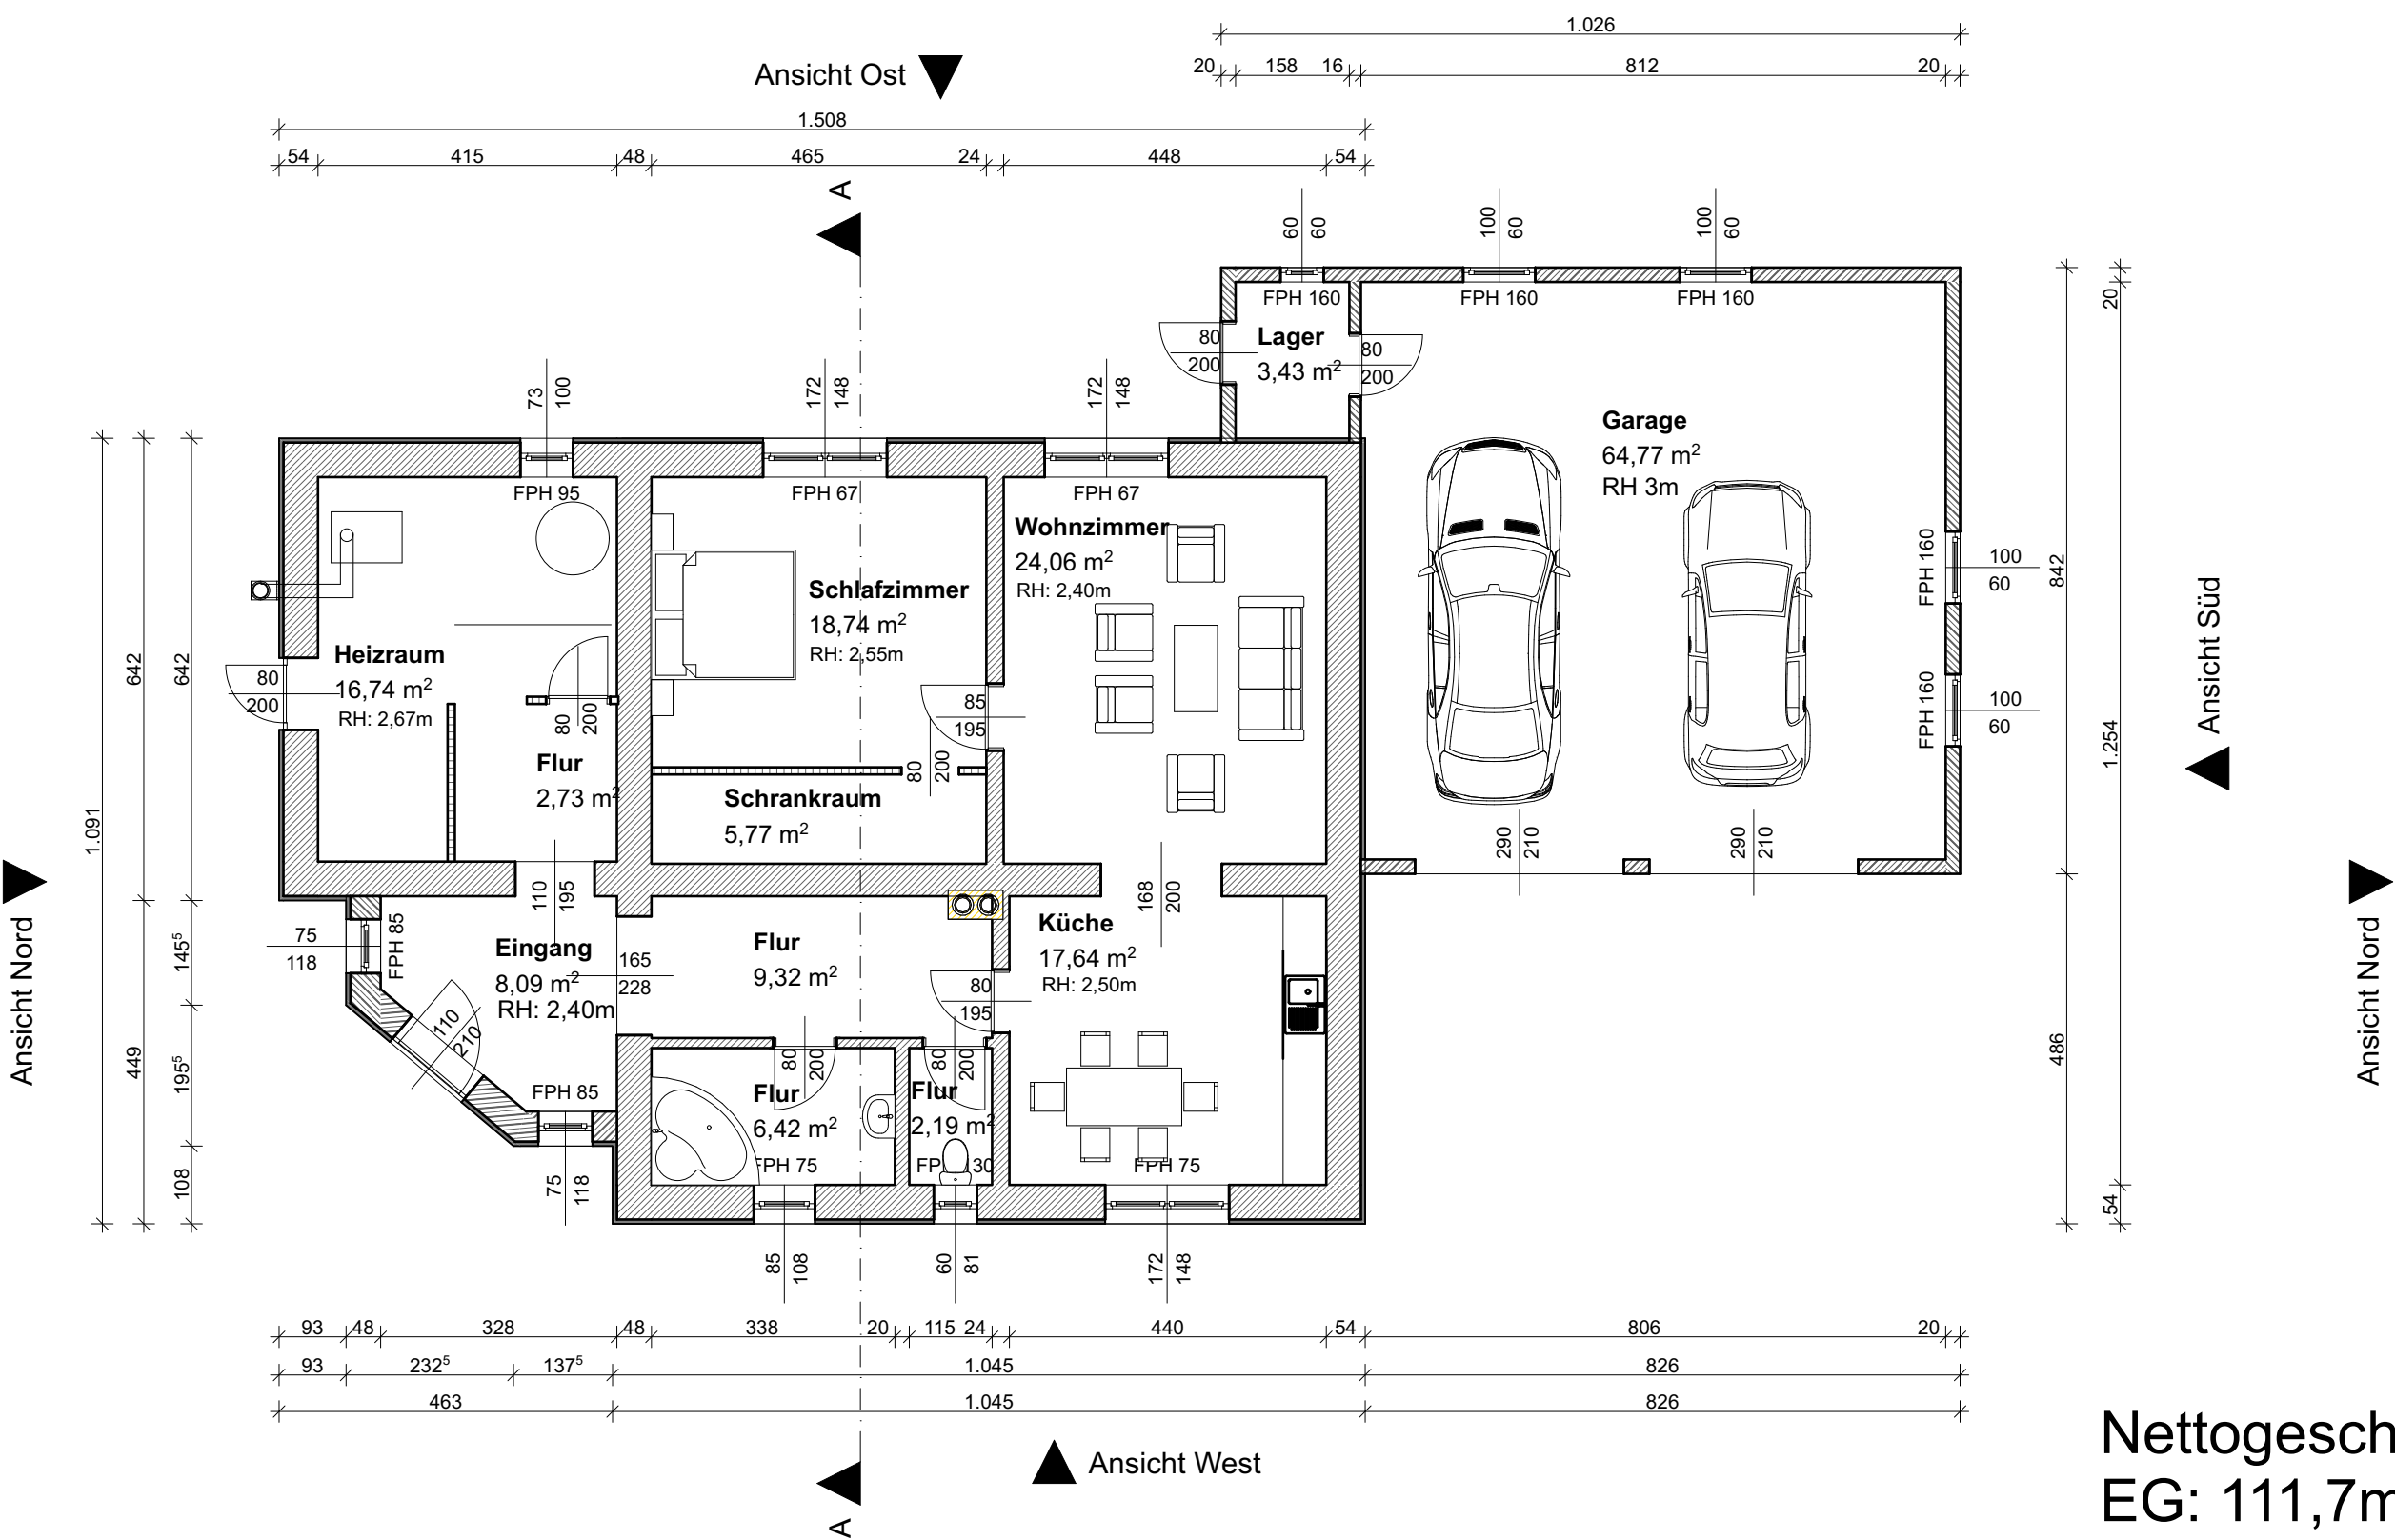

Dachgeschoss

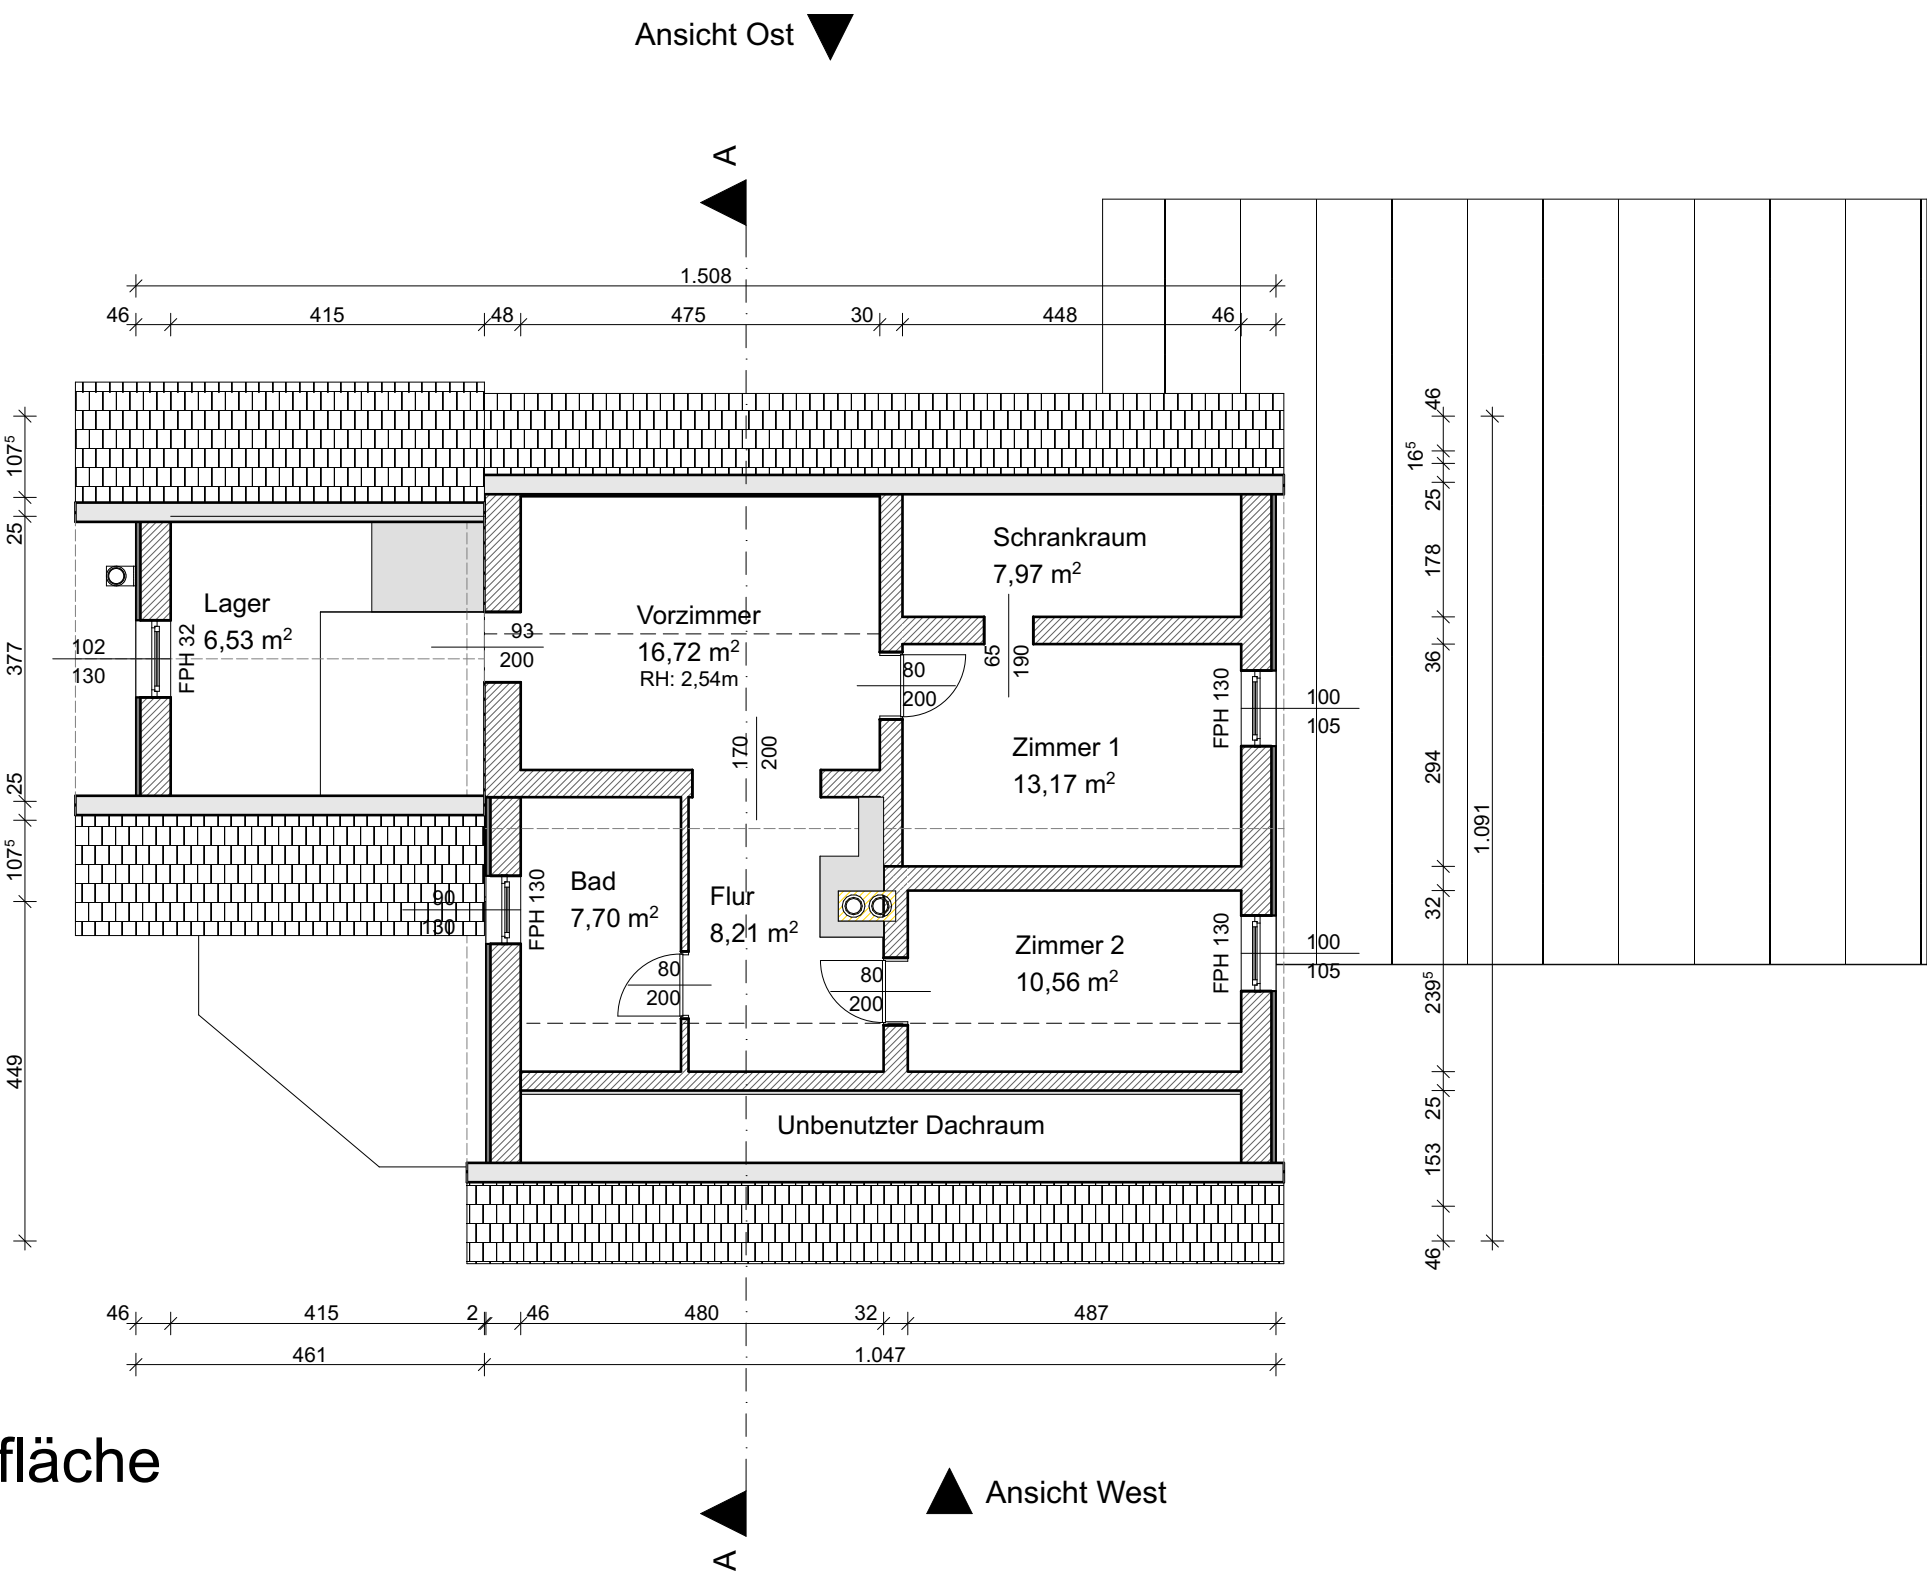

Nettogeschossfläche
EG: 111,7m²
OG: 70,9m²

BESTANSPLAN

BAUVORHABEN:
Einfamilienhaus mit Garage


Kirchengasse 128
Dobersdorf

GST.NR.: 25

KG.: 31104



Eigentümer:



PLANINHALT: Grundrisse, Ansichten, Schnitt, Lageplan

PLANNUMMER:

MASSSTAB:
1:100, 1:500

GEZ.:
Christian
Gadringer

DATUM:
11.04.2022