

BESTANDSPLAN M 1:100

GUTENBERGSTRASSE 5
6020 JNNSBRUCK


5. STOCK

WOHNUNG	TÜRN.R.	WOHNFLÄCHE	NAMEN
	11	34'75 M ²	
	12	30'70 M ²	
	13	29'72 M ²	
	14	29'78 M ²	

ABTEIL	NR	M ²	NAME
	3	5'80	
	4	5'88	
	9	7'68	

ABTEIL	NR	M ²	NAME
	11	7'02	
	12	4'37	
	14	9'00	

JNNSBRUCK IM OKTOBER 1985

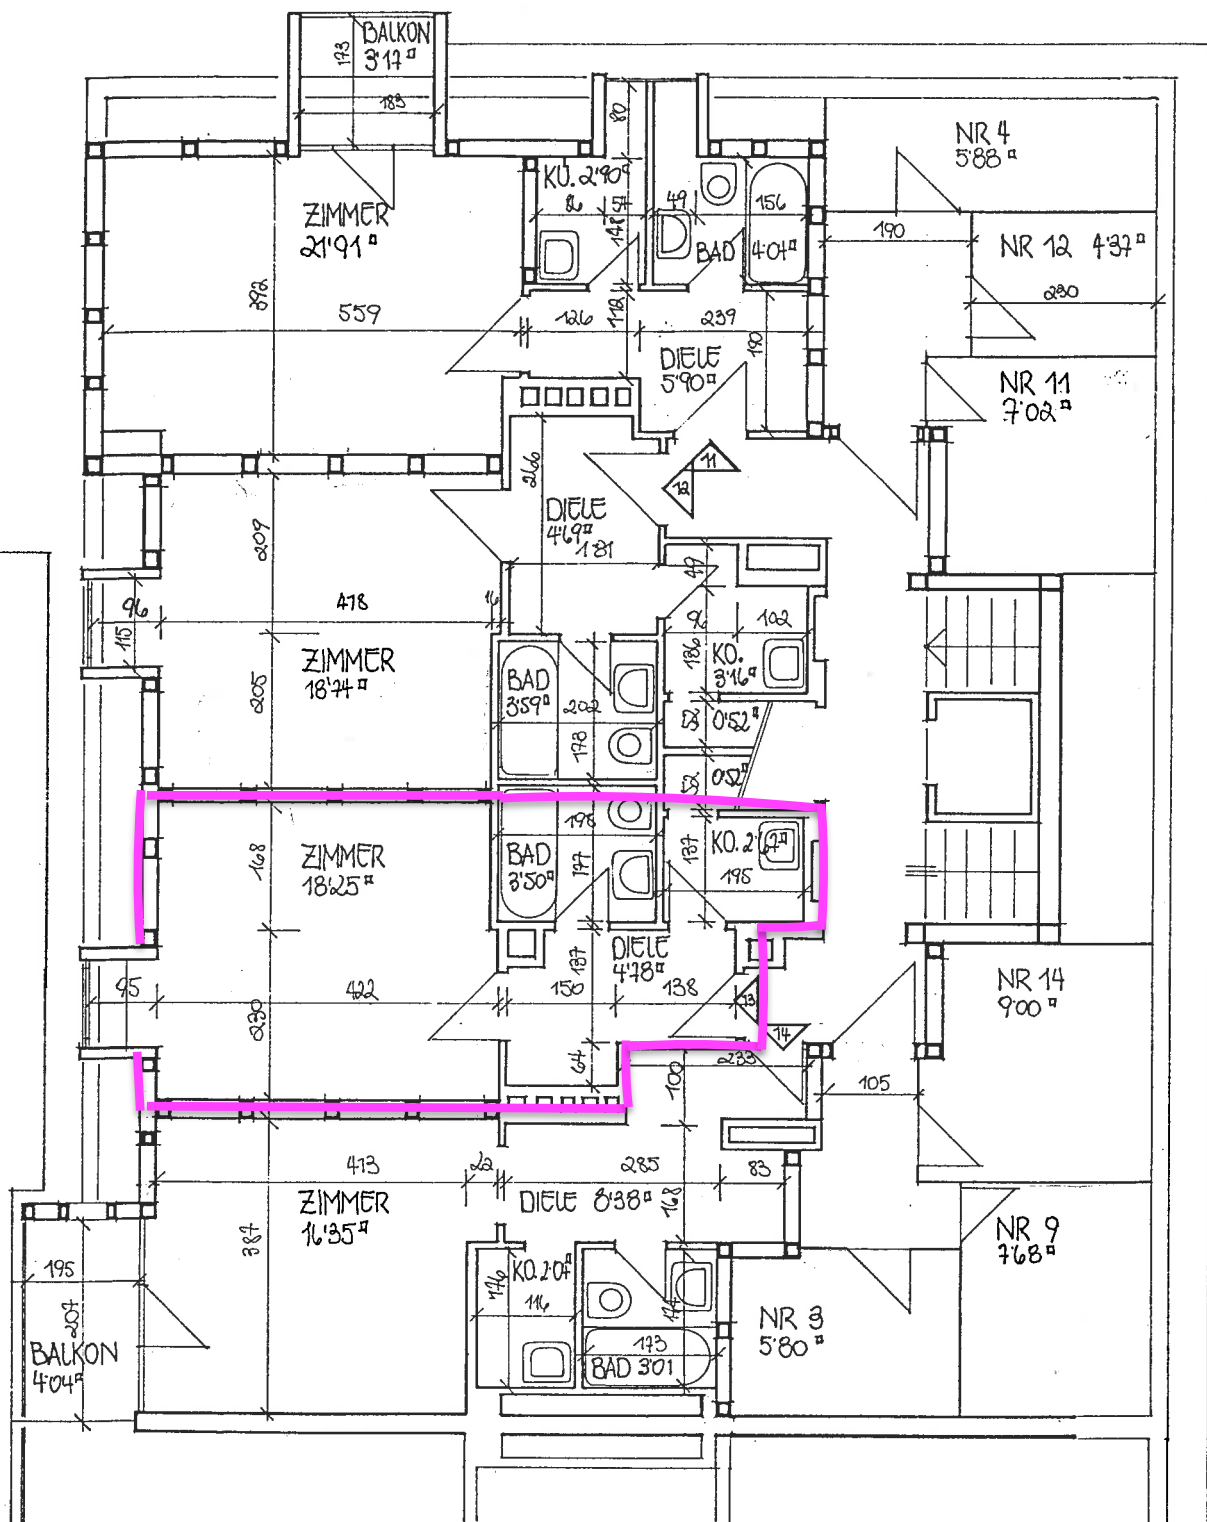

5