


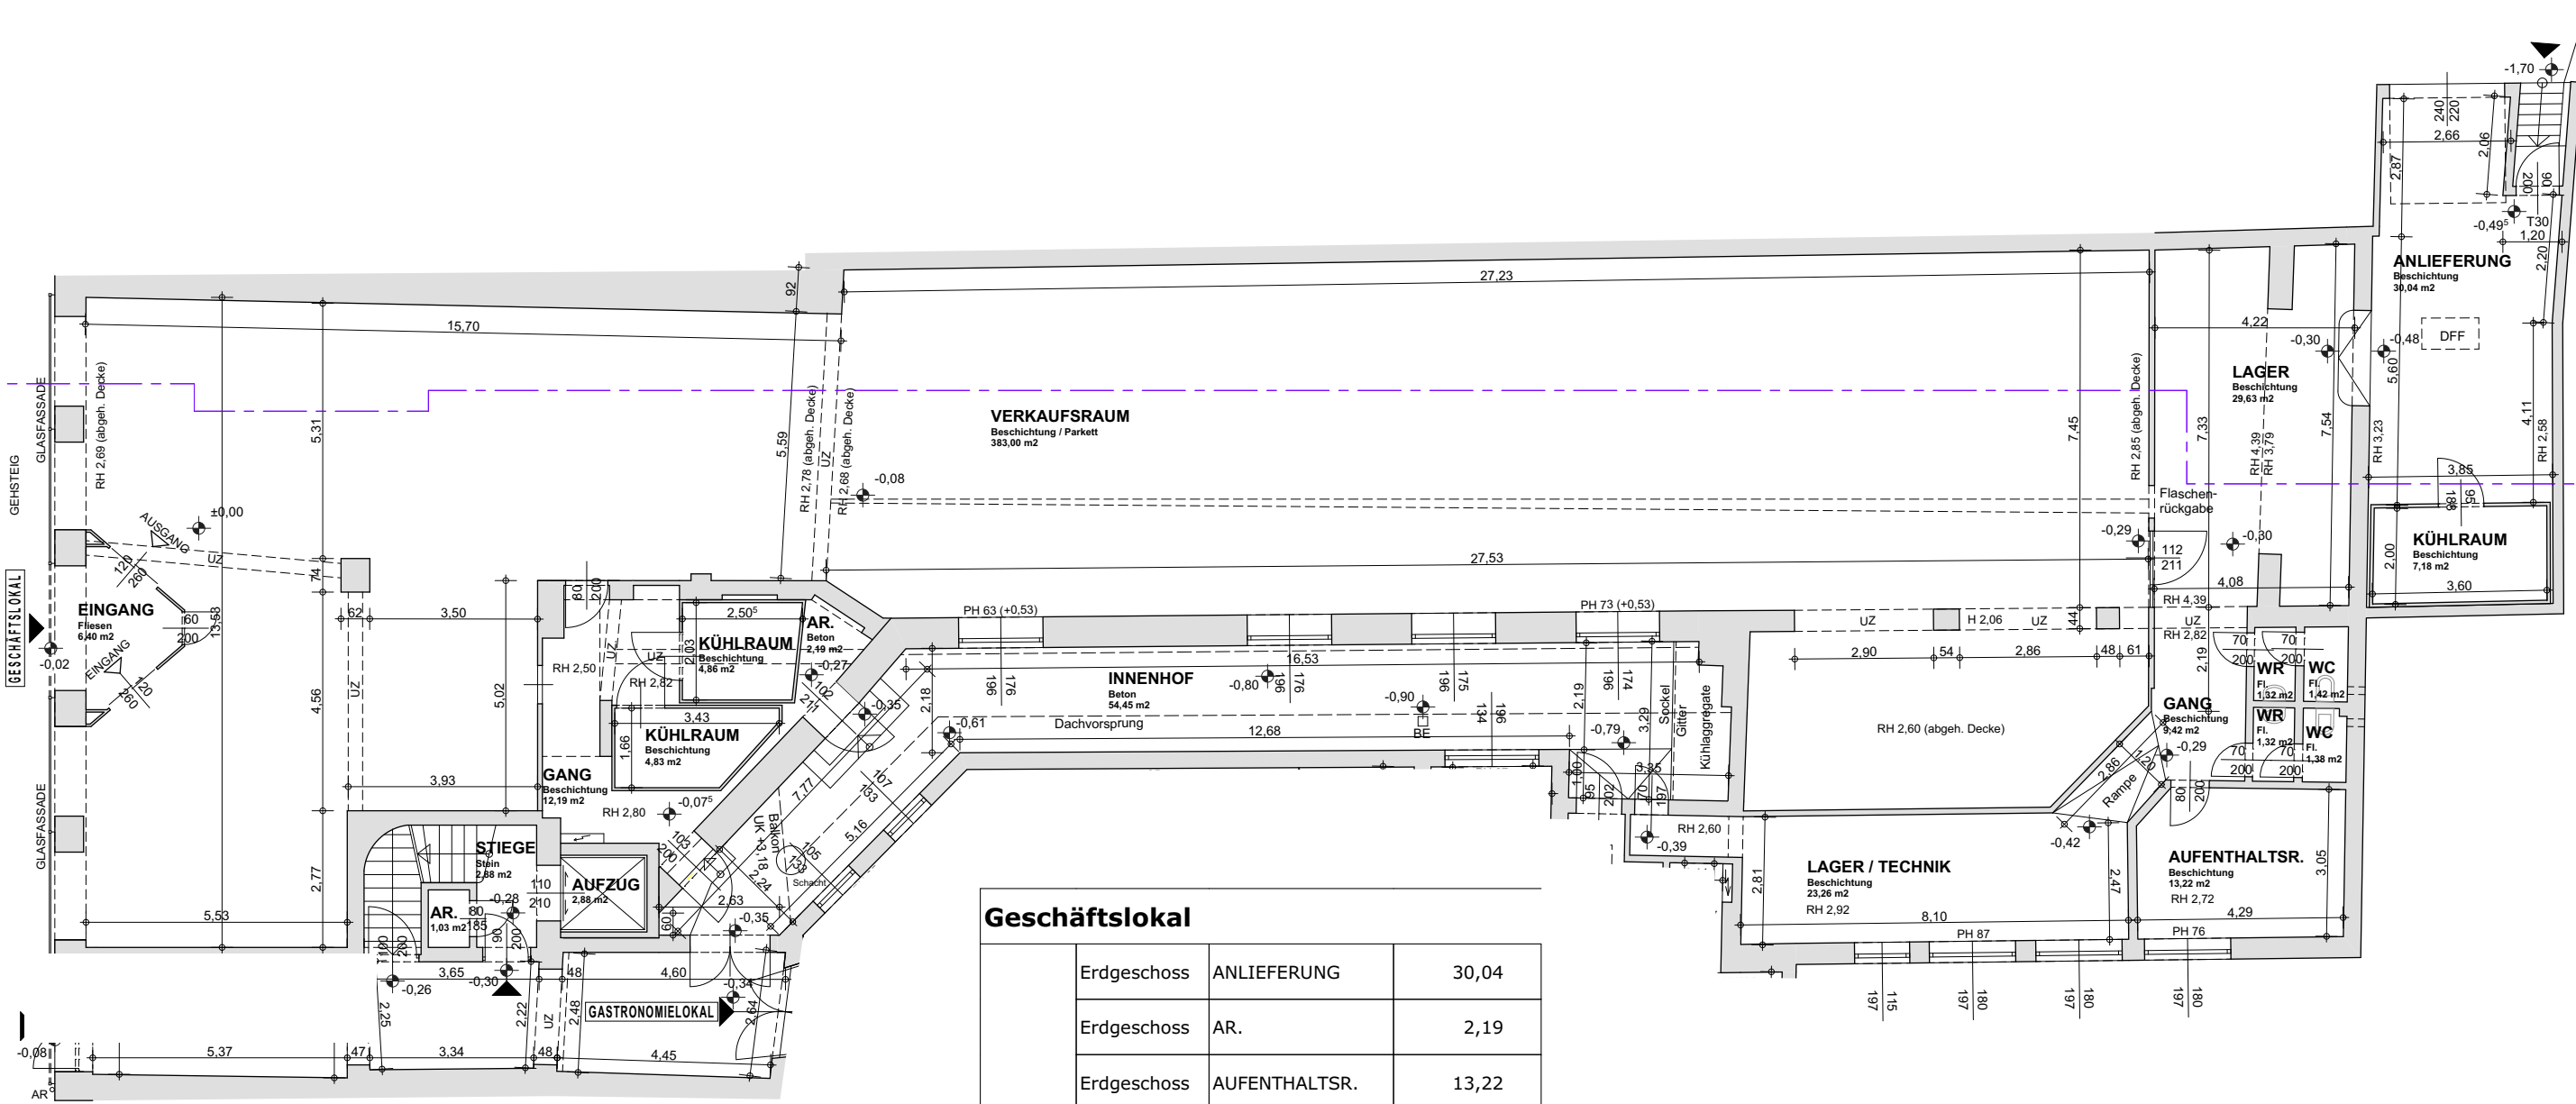

ERDGESCHOSS


Geschäftslokal			
Erdgeschoss	ANLIEFERUNG		30,04
Erdgeschoss	AR.		2,19
Erdgeschoss	AUFENTHALTSR.		13,22
Erdgeschoss	EINGANG		6,40
Erdgeschoss	GANG		9,42
Erdgeschoss	GANG		12,19
Erdgeschoss	KÜHLRAUM		4,83
Erdgeschoss	KÜHLRAUM		4,86
Erdgeschoss	KÜHLRAUM		7,18
Erdgeschoss	LAGER		29,63
Erdgeschoss	LAGER / TECHNIK		23,26
Erdgeschoss	VERKAUFSRAUM		383,00
Erdgeschoss	WC		1,38
Erdgeschoss	WC		1,42
Erdgeschoss	WR		1,32
Erdgeschoss	WR		1,32

531,66 m²

Hausgemeinschaft Peter u. Edeltraud Kastner
3910 Zwettl, Karl-Kastner-Straße 1

Bestehendes Geschäfts-, Bürogebäude und Lokal
in 3910 Zwettl, Neuer Markt 18

BESTANDSPLAN
M = 1 : 100

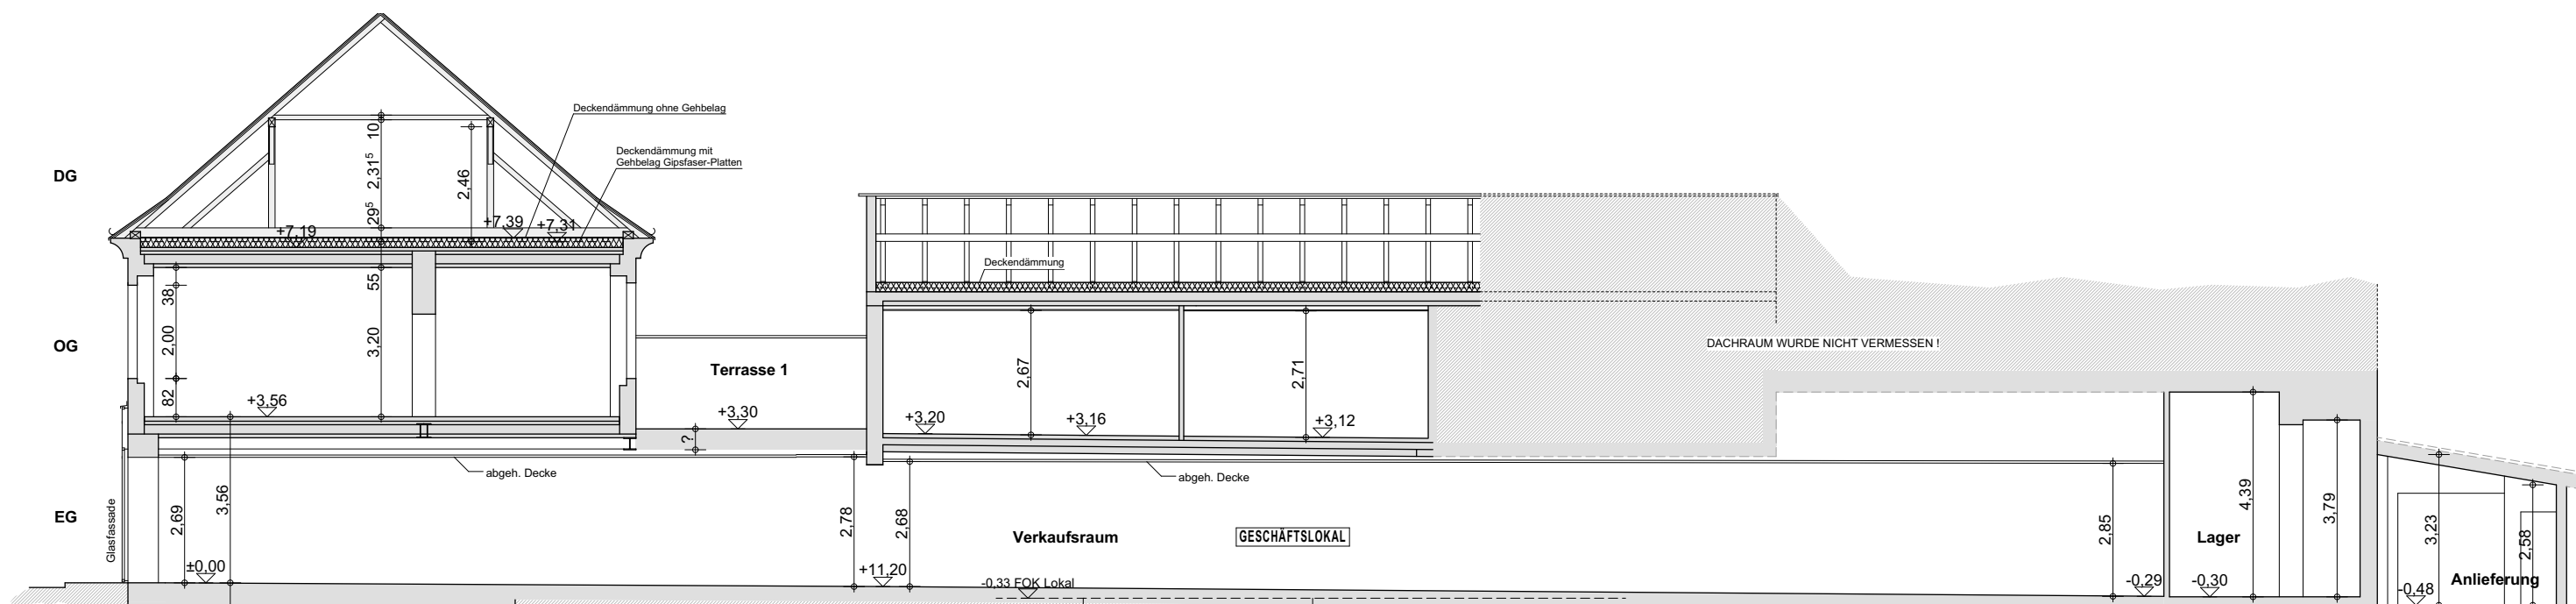

SCHNITT A-A **M 1 : 100**

Hausgemeinschaft Peter u. Edeltraud Kastner
3910 Zwettl, Karl-Kastner-Straße 1

Bestehendes Geschäfts-, Bürogebäude und Lokal
in 3910 Zwettl, Neuer Markt 18

BESTANDSPLAN - ERDGESCHOSS
M = 1 : 100