



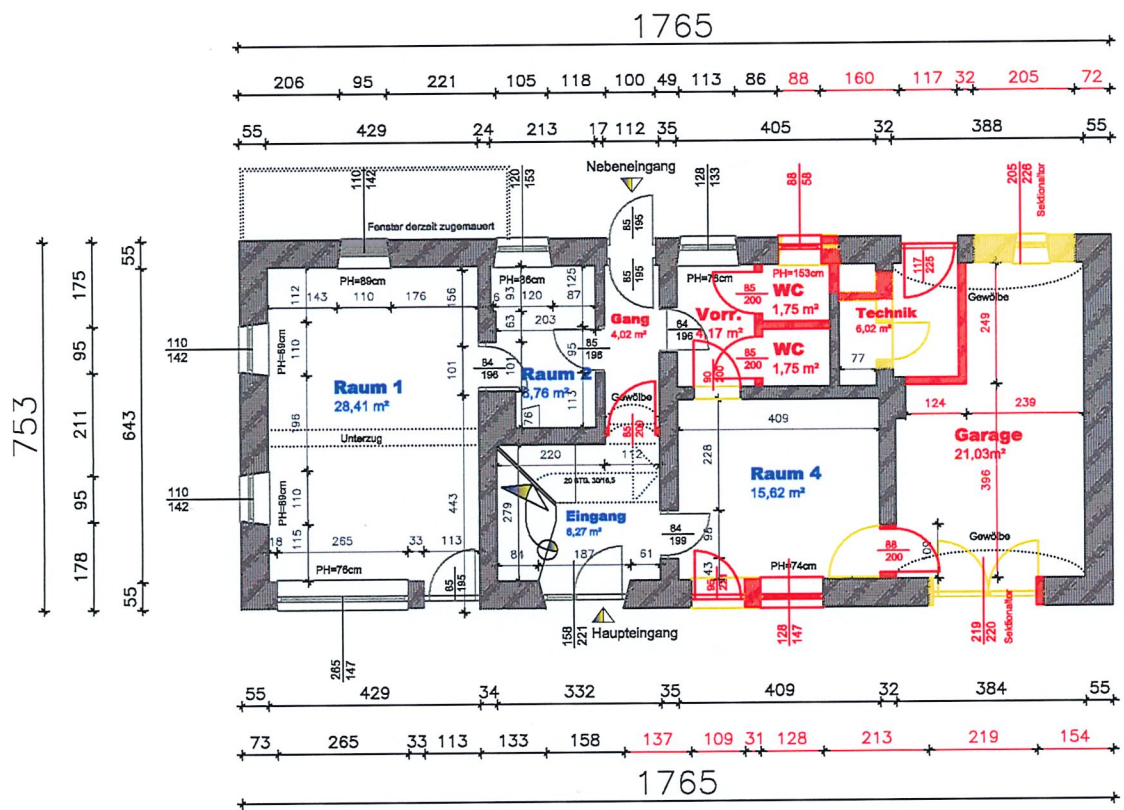

Raumhöhe Garage: 3,02 m
 Raumhöhe EG: 2,82 m
 Raumhöhe OG: 2,94 m

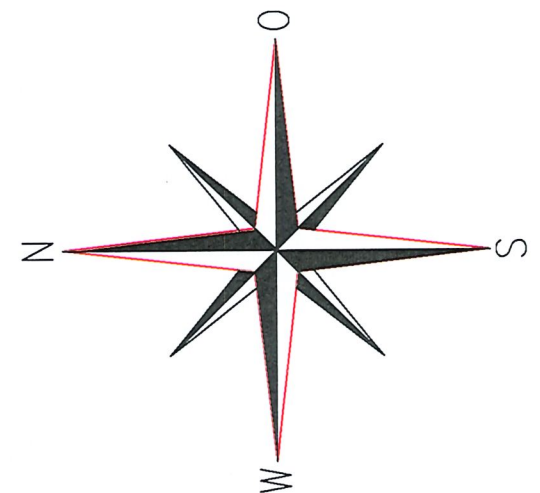

ERDGESCHOSS Wohnung 1, Nutzfläche: 96,82 m²

Weltergabe sowie Vervielfältigung dieser Unterlage, Verwertung und Mitteilung ihres Inhaltes nicht gestattet, soweit nicht schriftlich zugestanden. Verstoß verpflichtet zu Schadensersatz. Alle Rechte, auch für Patent-erteilung und GM-Erteilung, vorbehalten.

Auftraggeber:

Proj./Bauwerk:
Wohnhaus - Umbauarbeiten oskirchen

BESTANDSPLAN Grundriss ERDGESCHOSS Maßstab: 1:100

	Datum	Name	Plannr.:	Änderung	Datum	Name
Gesetzhaltet	JUNI	HOT-CUBE	Ä-01			
Gesetzhaltet	2024					
Gesetzhaltet				Zeichnung/Druck: B01.EG.		