
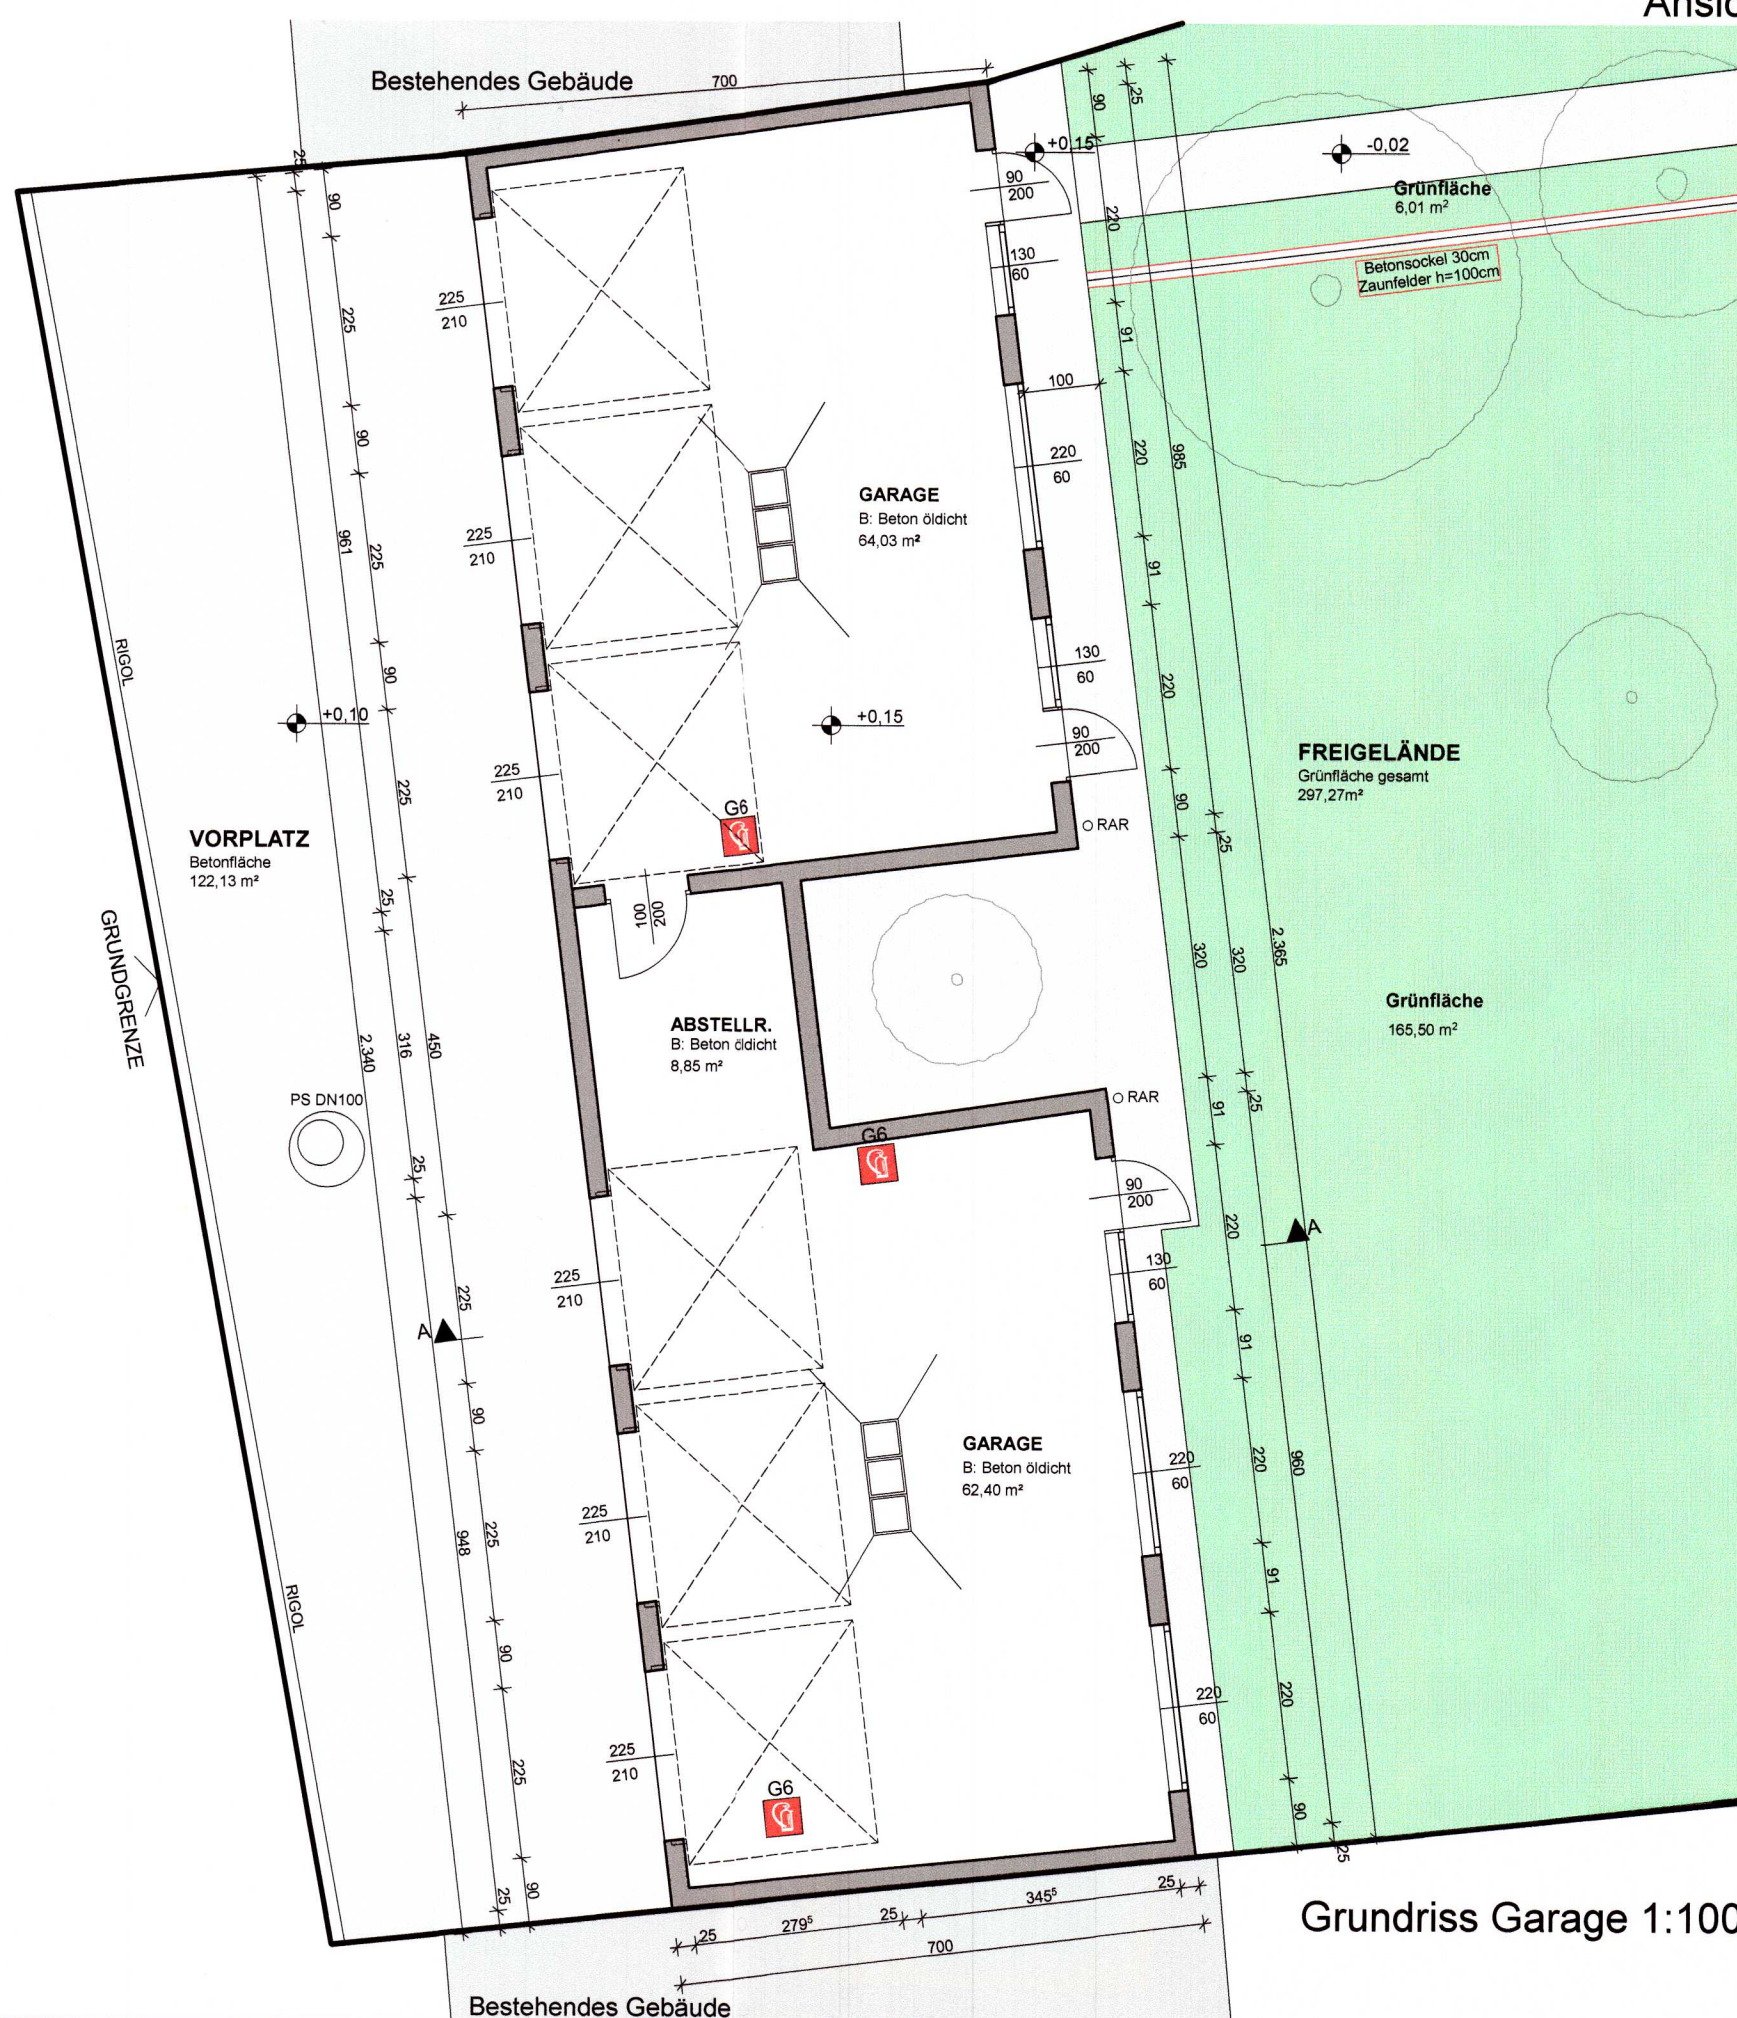
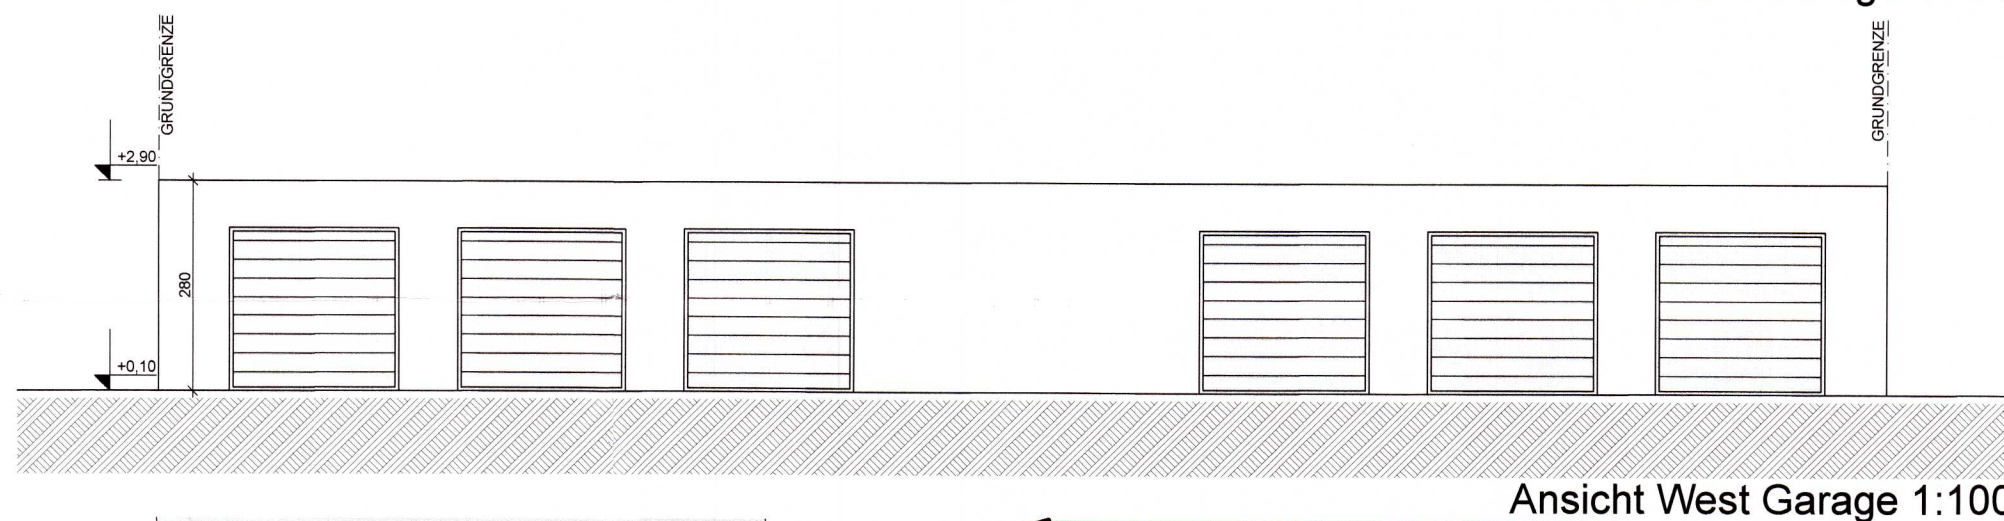
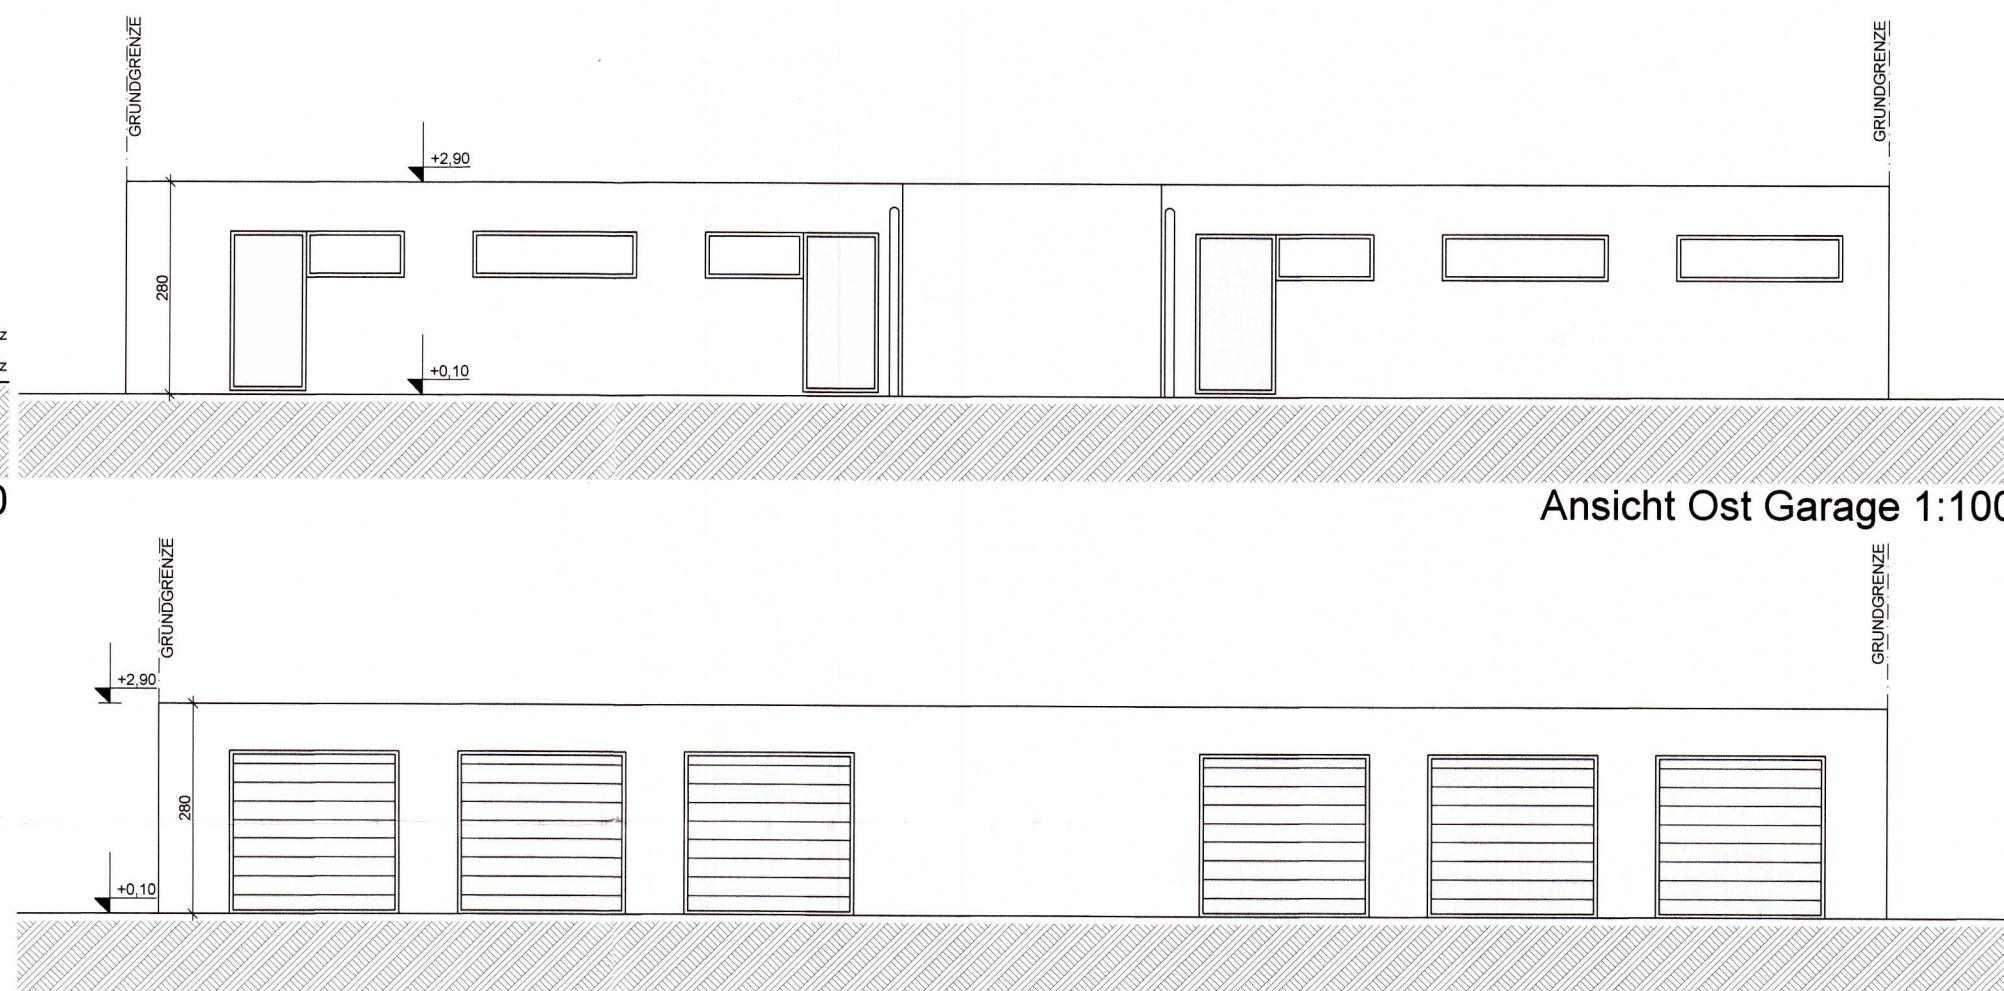
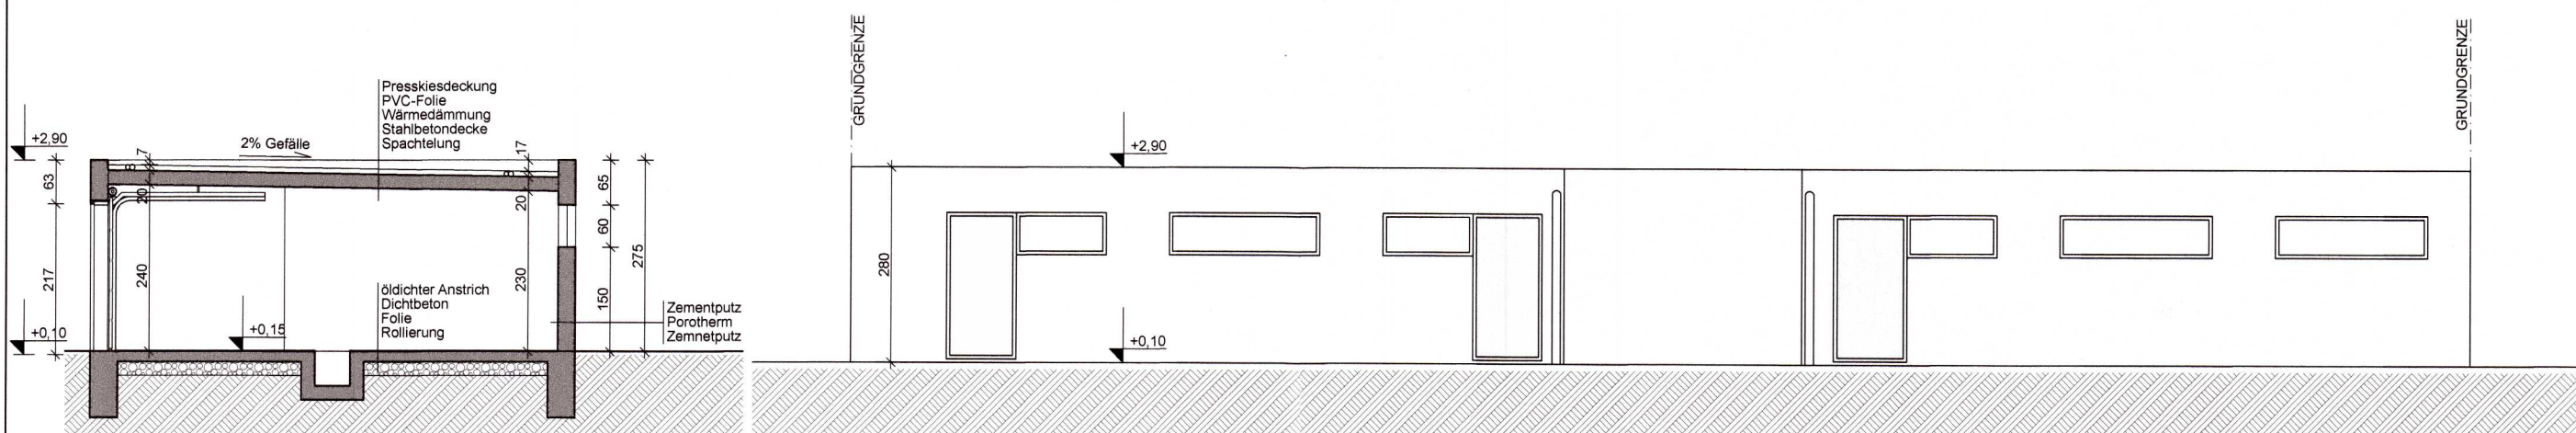


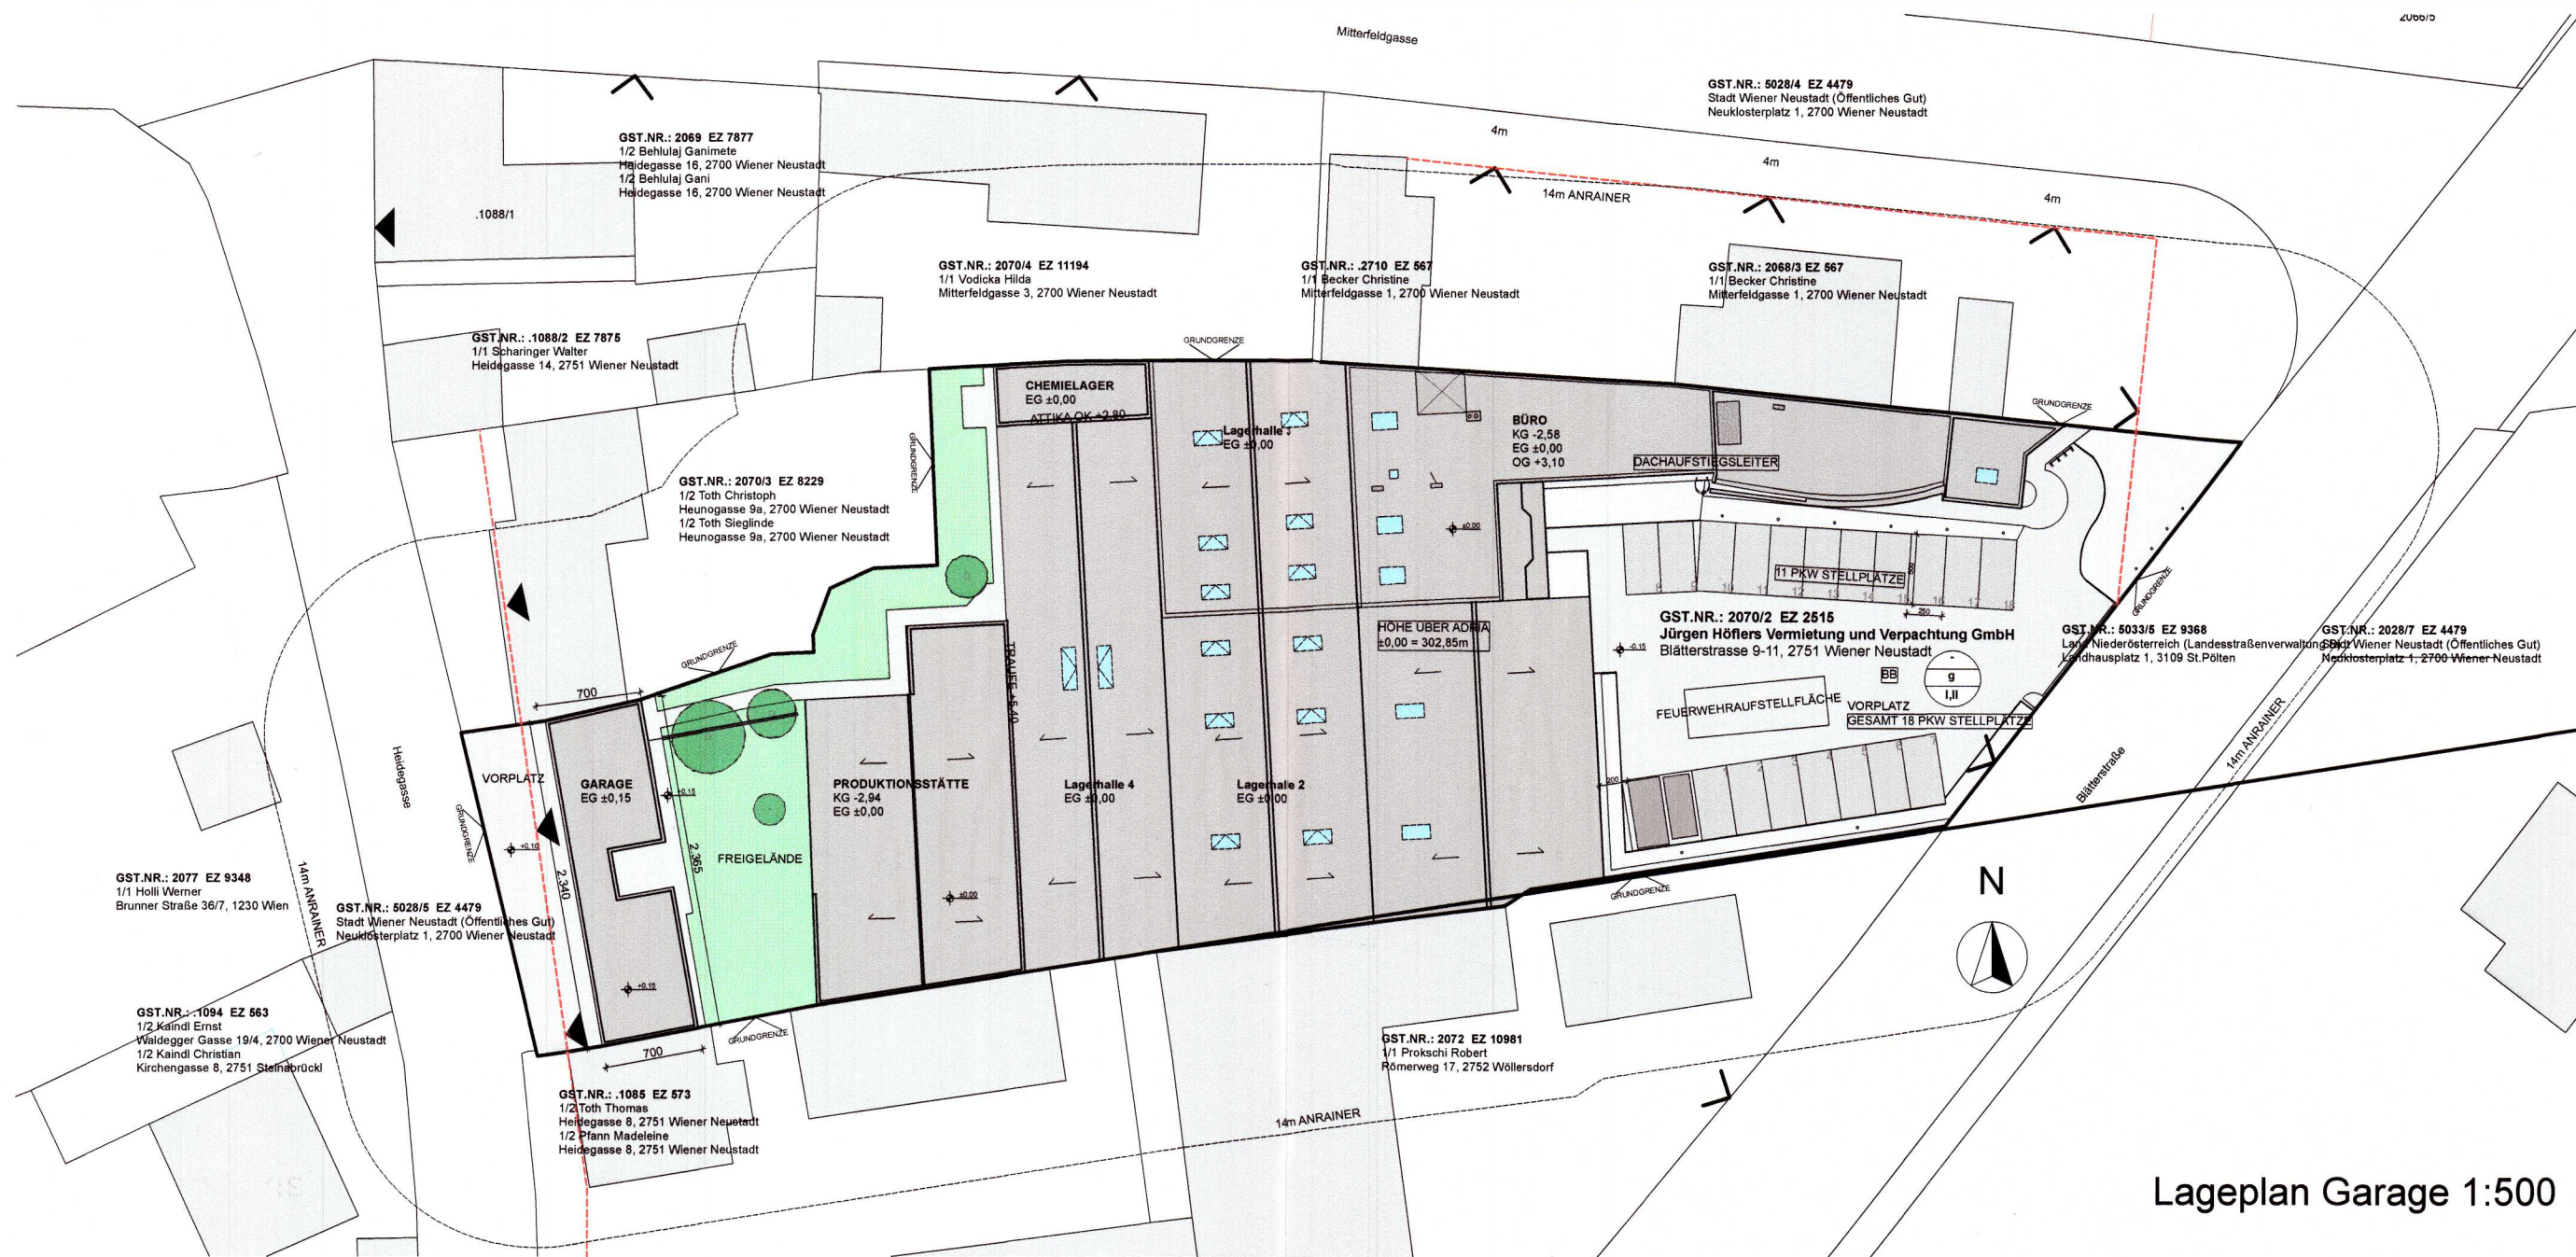

Raumwidmungen:



WF.....Windfang
VR.....Vorraum
G.....Gang
DI.....Diele
BAD.....Badezimmer
WR.....Waschraum
WK.....Waschküche
WC.....Abort (Wasserclosett)
KÜ.....Küche
KN.....Kochnische
AR.....Abstellraum
SP.....Speisekammer
SR.....Schrankraum
GA.....Garage
ZI.....Zimmer
DU.....Dusche
FL.....Flur
SZ.....Schlafzimmer
WZ.....Wohnzimmer

Höhenbezugs- und Maßangaben:

- OK.....Oberkante
- UK.....Unterkante
- DOK.....Deckenoberkante (Rohbaumaß)
- DUK.....Deckenunterkante (Rohbaumaß)
- FBOK.....Fußbodenoberkante
- FDOK.....Fundamentoberkante
- FDUK.....Fundamentunterkante
- STUK.....Sturzunterkante (Rohbaumaß)
- STH.....Sturzhöhe, gemessen von STUK bis DUK
- RPH.....Rohbauparapetthe (gemessen von FBOK)
- FPH.....fertige Parapetthe

Linien 1:50:

	Brandabschnitt
	Fluchtweg Pfeil = 1 m
	Bauteile Untersicht
	Bauteile verdeckt
	Achsen
	Böschung
	Abdichtung

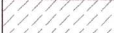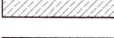		Mauerwerk (wärmedämmend)
		Mauerwerk (nicht wärmedämmend)
		Abbruch
		unbewehrter Beton
		bewehrter Beton
		Stein
		Bestand
		Holz
		Holzwerkstoffe

Öffnungen:

- WD Wanddurchbruch
- DD Deckendurchbruch
- FBD Fußbodendurchbruch
- FDD Fundamentdurchbruch
- WS Wandschlitz
- WA Wandaussparung
- DA Deckenaussparung
- FBA Fußbodenaussparung
- BR Baurichtmaß
- RBL Rohbaulichte
- AL Architekturlichte
- STL Stocklichte
- BE Boden einstand bei Türzargen
- GL Glaslichte
- STAM Stockaußenmaß
- OL Oberlichte
- DFD Dachflächenfenster
- FIX Fixverglasung
- DF Drehflügel
- DKF Dreikippflügel
- KF Kippflügel
- KL Klappflügel
- KS Schiebeflügel
- SWF Schwingflügel
- WF Wendeiflügel
- HT Hebetüre
- HST Hebeschiebetüre
- GGT Ganzglastüre
- GT Gasdichte Türe
- DT Drucktüre
- EL30C Brandschutztüren

Rauch-, Abgas- und Luftfänge:

L.....Lüftungsschacht
PT.....Putztürchen
KT.....Kehrtürchen
ABL.....Abluft
ZUL.....Zuluft

Elektrogeräte 1:100:

GS	Geschirrspülmaschine
WM	Waschmaschine
WT	Wäschetrockner

Rauch-, Abgas-, Luftfänge:

		Rauchfang
		Abgasfang
		Luftfang

Abbruch

Kanal RW

Kanal SW

Starkstrom

Gas

Fernwärme

Hauptwasserleitung

Stahl

Dämmstoff hart

Dämmstoff weich

Kunststoff

Class

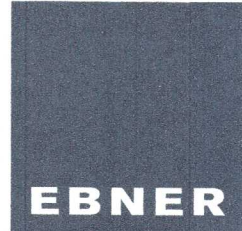
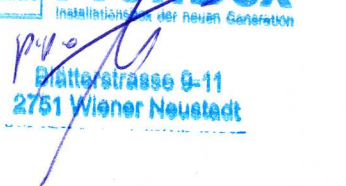

ALLE INNENLIEGENDE RÄUME WERDEN MECHANISCH BE- UND ENTLÜFTET

	PLANUNG • BAULEITUNG • STATIK Baumeister Ing. Michael Ebner Planungs- GmbH A-2700 Wiener Neustadt • Babenbergerring 5a t: +43(0)2622 23 602 • f: +43(0)2622 23 6024 ebner@planung-bauleitung.at www.planung-bauleitung.at	27. Feb. 2018  Profibox Garage BP	Bestandsplan DIESER PLAN DÜRFTE OHNE GENEHMIGUNG WEDER WEITERGELESEN NOCH VERVIELFÄLTIGT WERDEN									
BAUWERBER:  Profibox Herstellung für neuen Generation  Blätterstraße 9-11 2751 Wiener Neustadt	PROJEKT: PROFIBOX WIENER NEUSTADT											
BAUFÜHRER: PLANUNG • BAULEITUNG • STATIK  Baumeister Ing. Michael Ebner Planungs-GmbH A-2700 Wiener Neustadt • Babenbergerring 5a t: +43 (0)2622 23 6 02 • f: +43 (0)2622 23 6 024 ebner@planung-bauleitung.at www.planung-bauleitung.at FN 199716a	 Bestandsplan über die bestehende Garage für die Firma: Jürgen Höflers Profibox GmbH Blätterstraße 9-11 2751 Wiener Neustadt											
GRUNDEIGENTÜMER:  Vermietung und Verpachtung  Willendorfer Gasse 12 2751 Wiener Neustadt	Auf dem Grundstück 2070/2 mit der Einlagezahl 2515 in der Katastralgemeinde 23443 Wiener Neustadt Grundeigentümer: Jürgen Höflers Vermietung und Verpachtung GmbH Willendorfer Gasse 12 2700 Wiener Neustadt											
PLANVERFASSER: PLANUNG • BAULEITUNG • STATIK  Baumeister Ing. Michael Ebner Planungs-GmbH A-2700 Wiener Neustadt • Babenbergerring 5a t: +43 (0)2622 23 6 02 • f: +43 (0)2622 23 6 024 ebner@planung-bauleitung.at www.planung-bauleitung.at FN 199716a												
PLANINHALT: Garage	<table border="1" style="width: 100%; border-collapse: collapse;"> <tr> <td style="width: 33%;">GEZ.:</td> <td style="width: 33%; text-align: center;">TM</td> <td style="width: 33%;">PARIE:</td> </tr> <tr> <td colspan="2" style="height: 40px;"></td> <td style="text-align: center; vertical-align: bottom;">2018-01-11</td> </tr> <tr> <td colspan="2" style="text-align: center;">M 1:100, 1:500</td> <td style="text-align: center;">INDEX:</td> </tr>
PLANNUMMER: 20171188_03_bg_Garage												