




GRUNDRISS DACHDRAUFSICHT

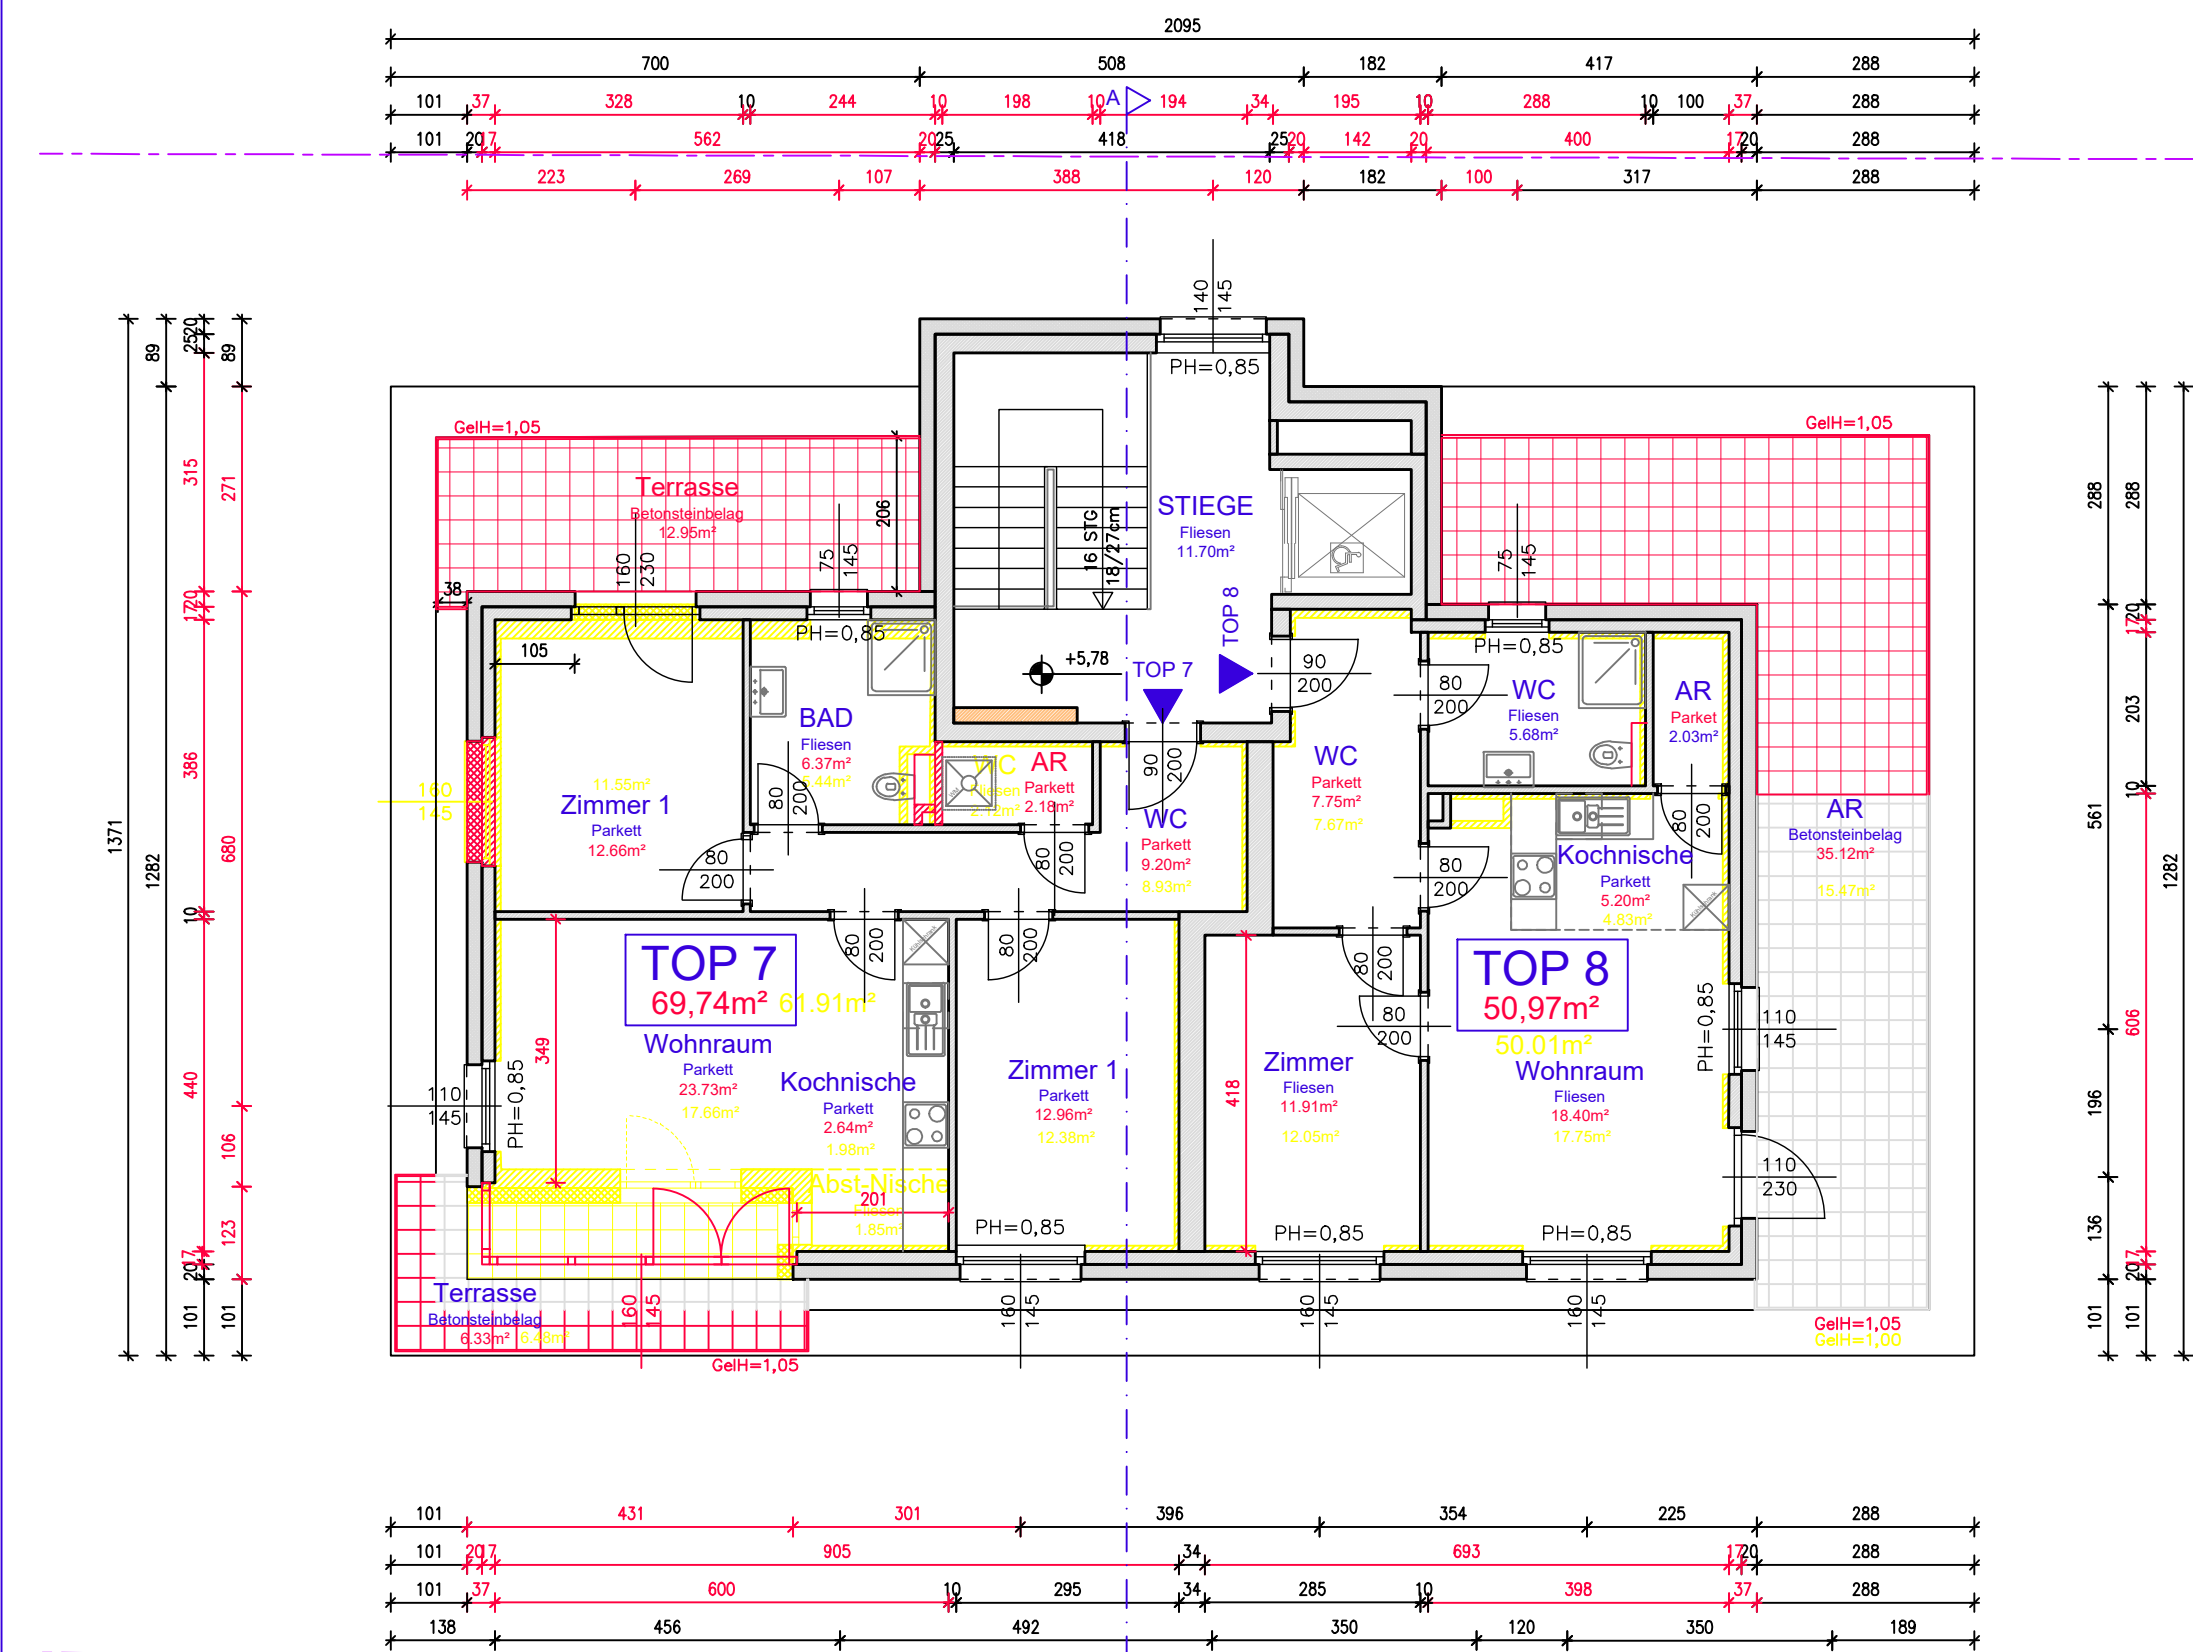


GRUNDRISS STAFFELGESCHOSS

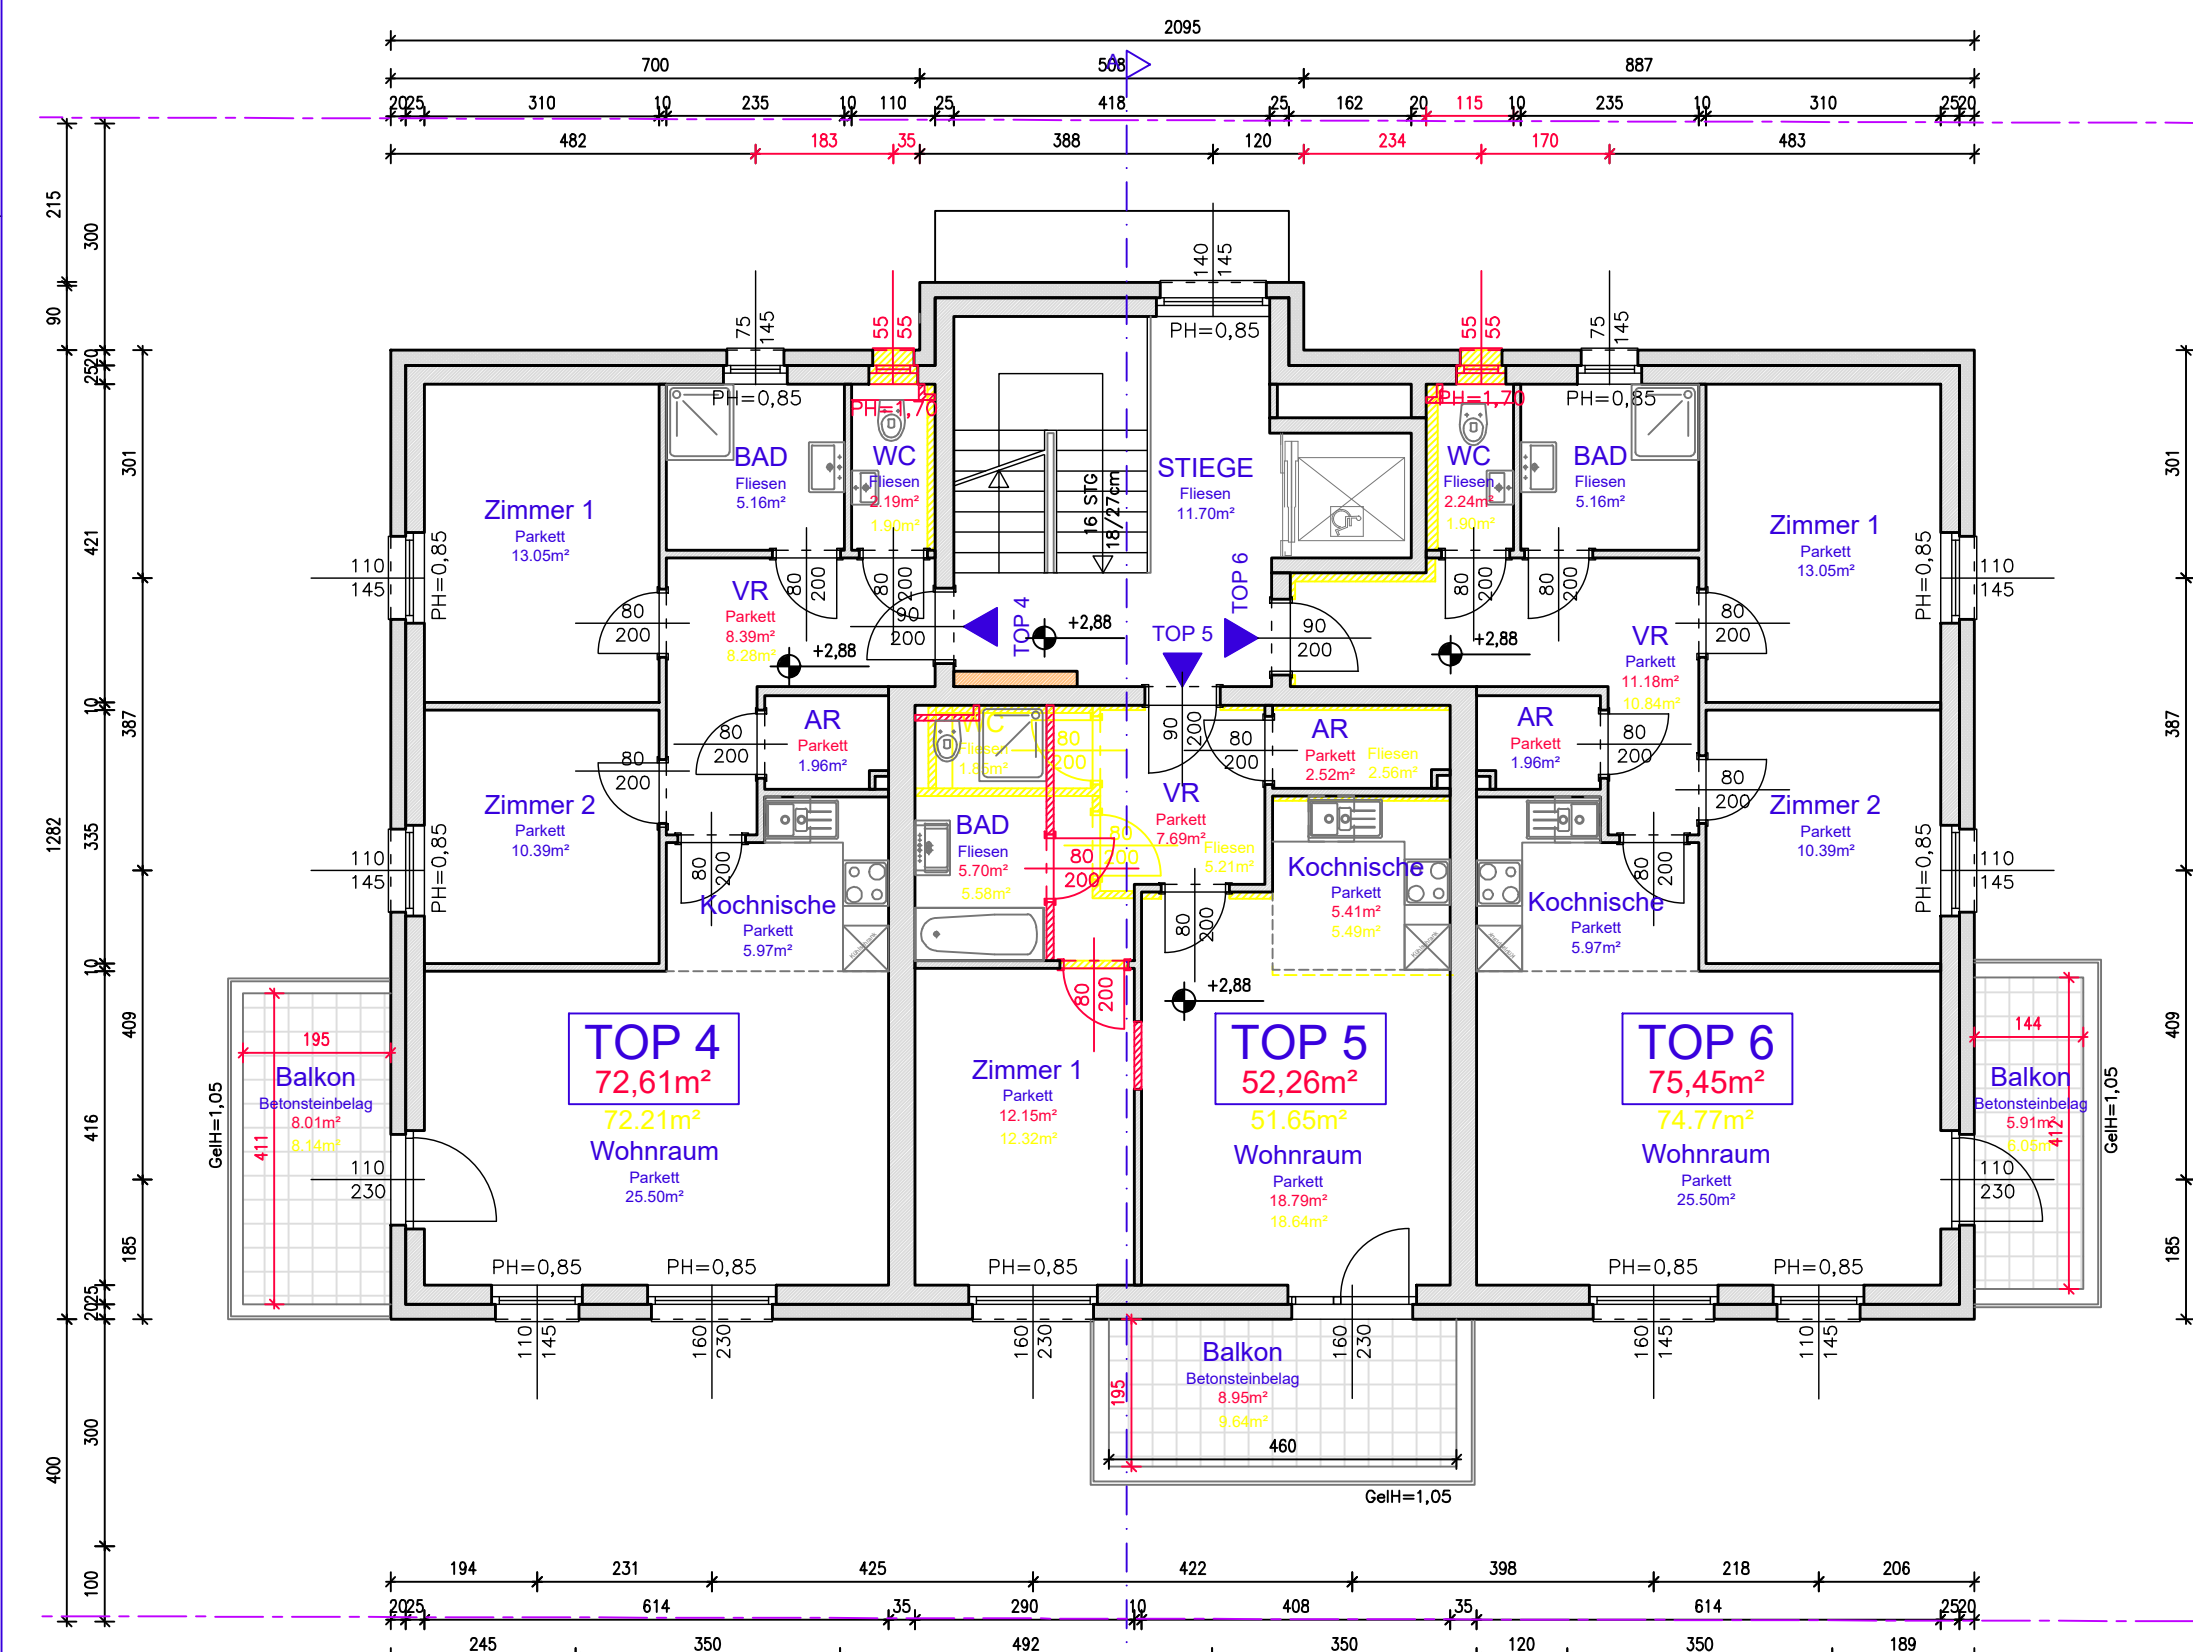


GRUNDRISS 1. OBERGESCHOSS

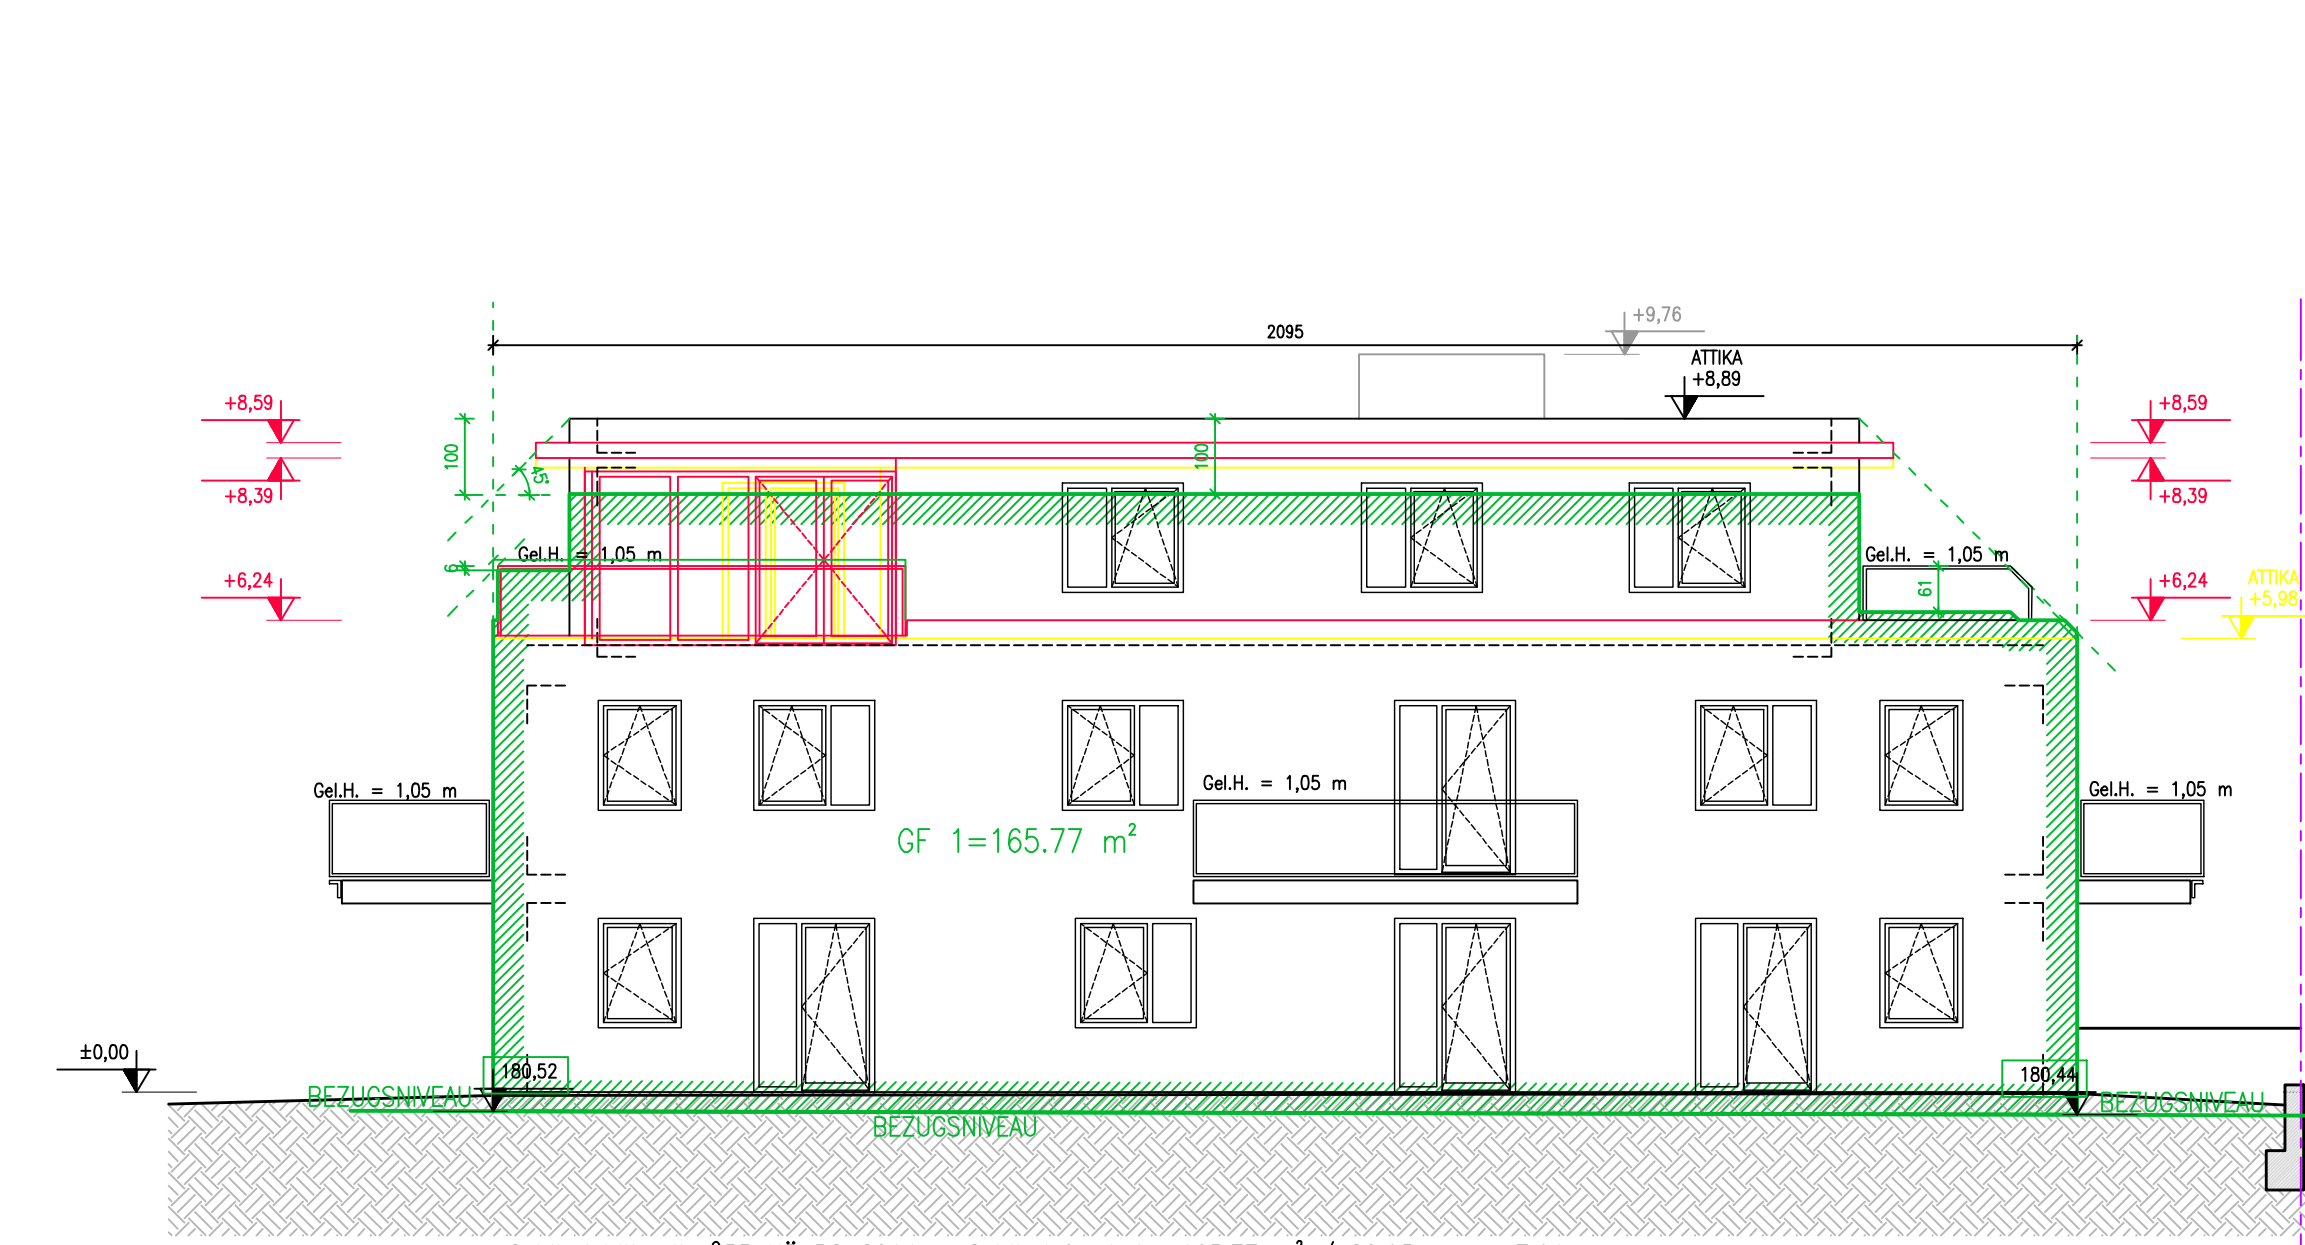


ANSICHT SÜD

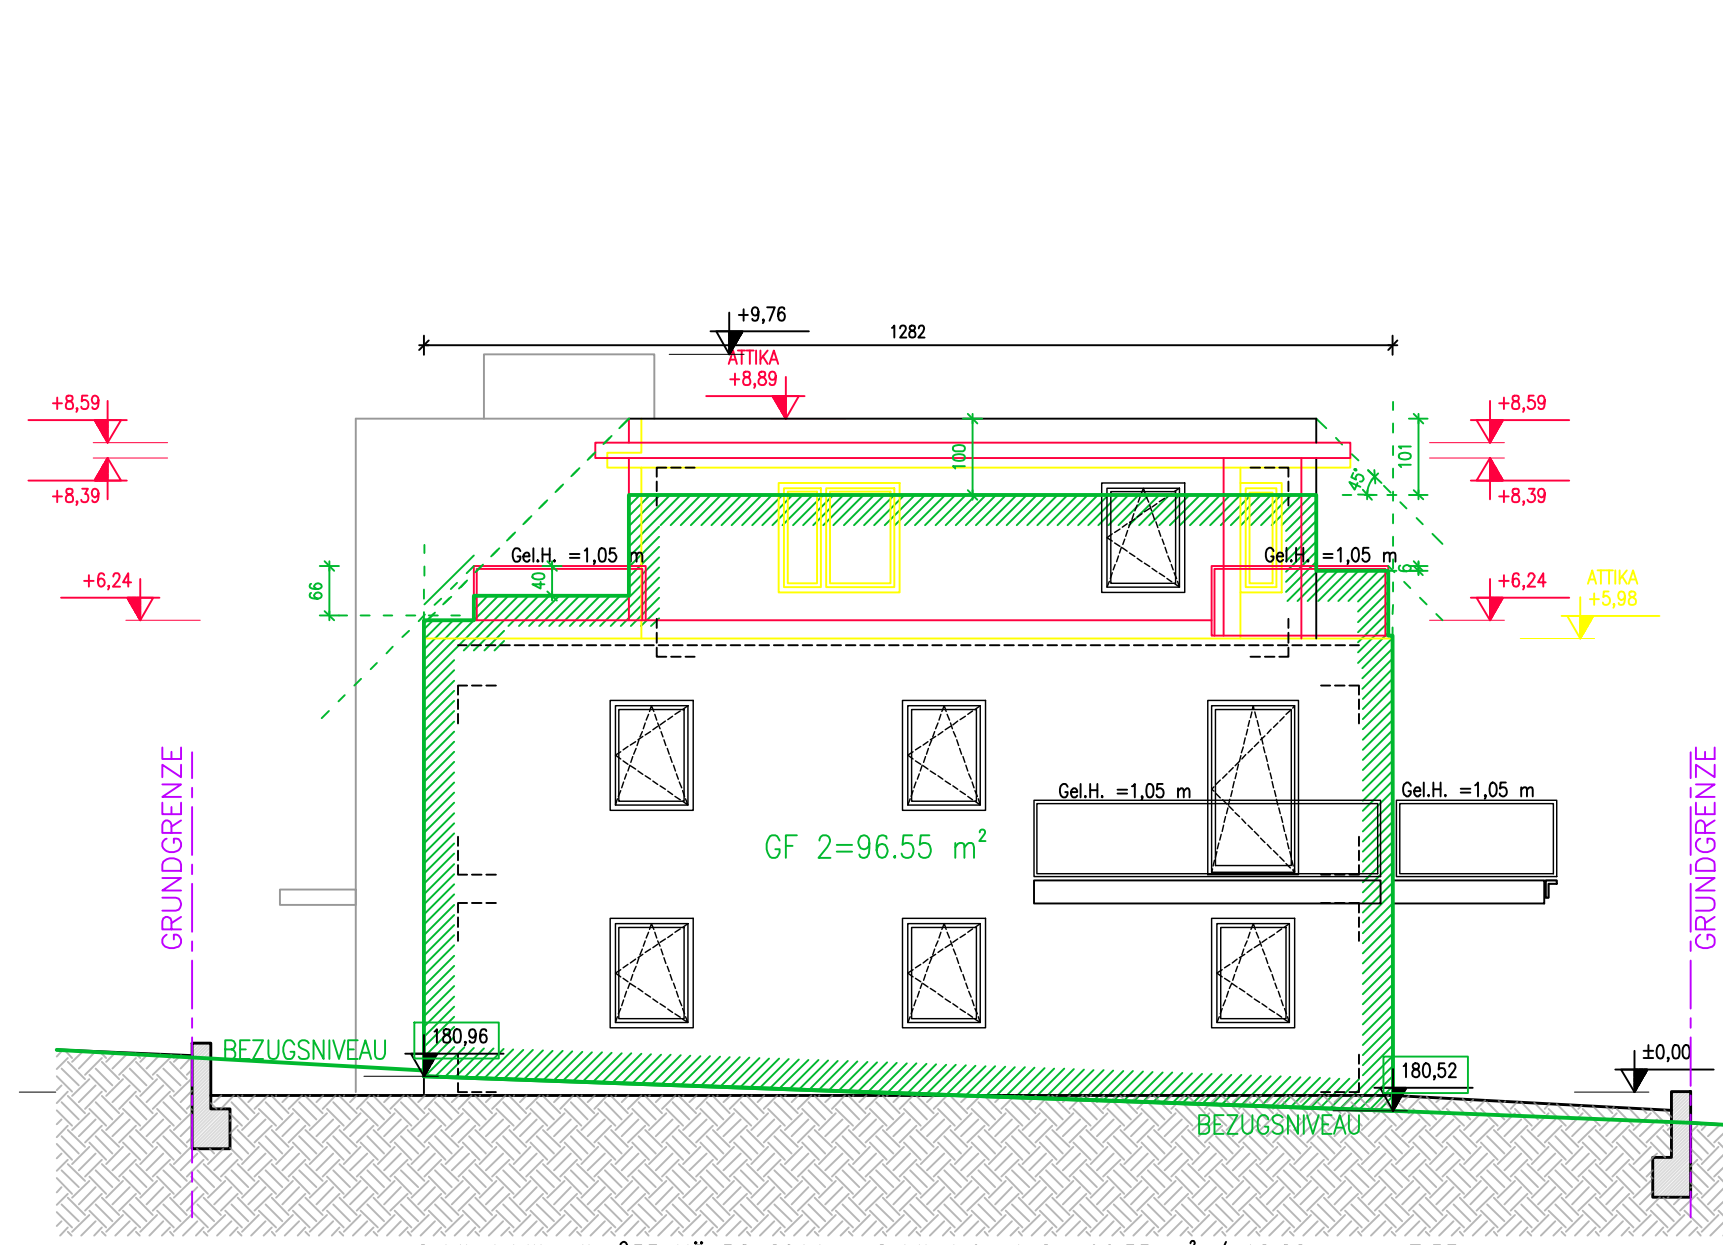


ANSICHT WEST

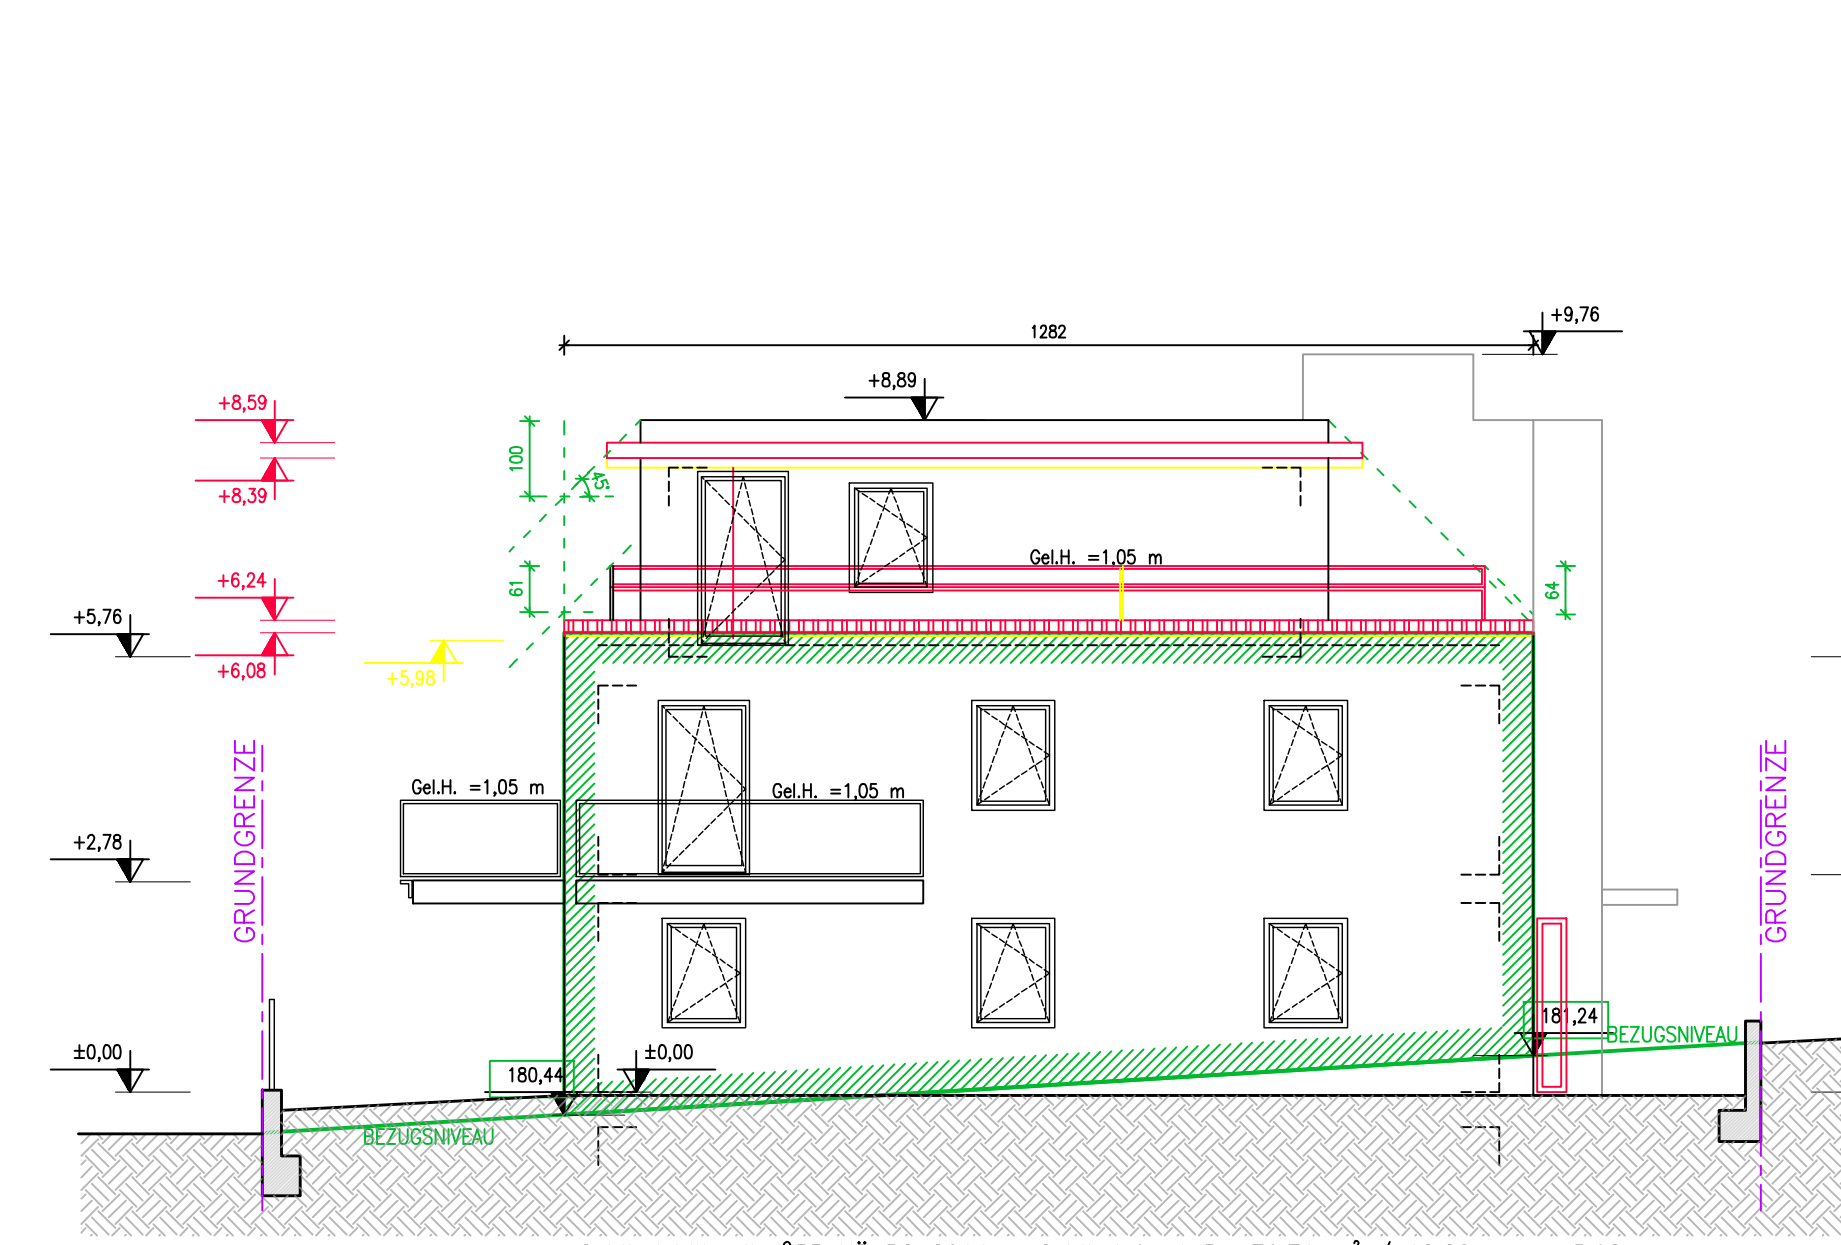


ANSICHT OST

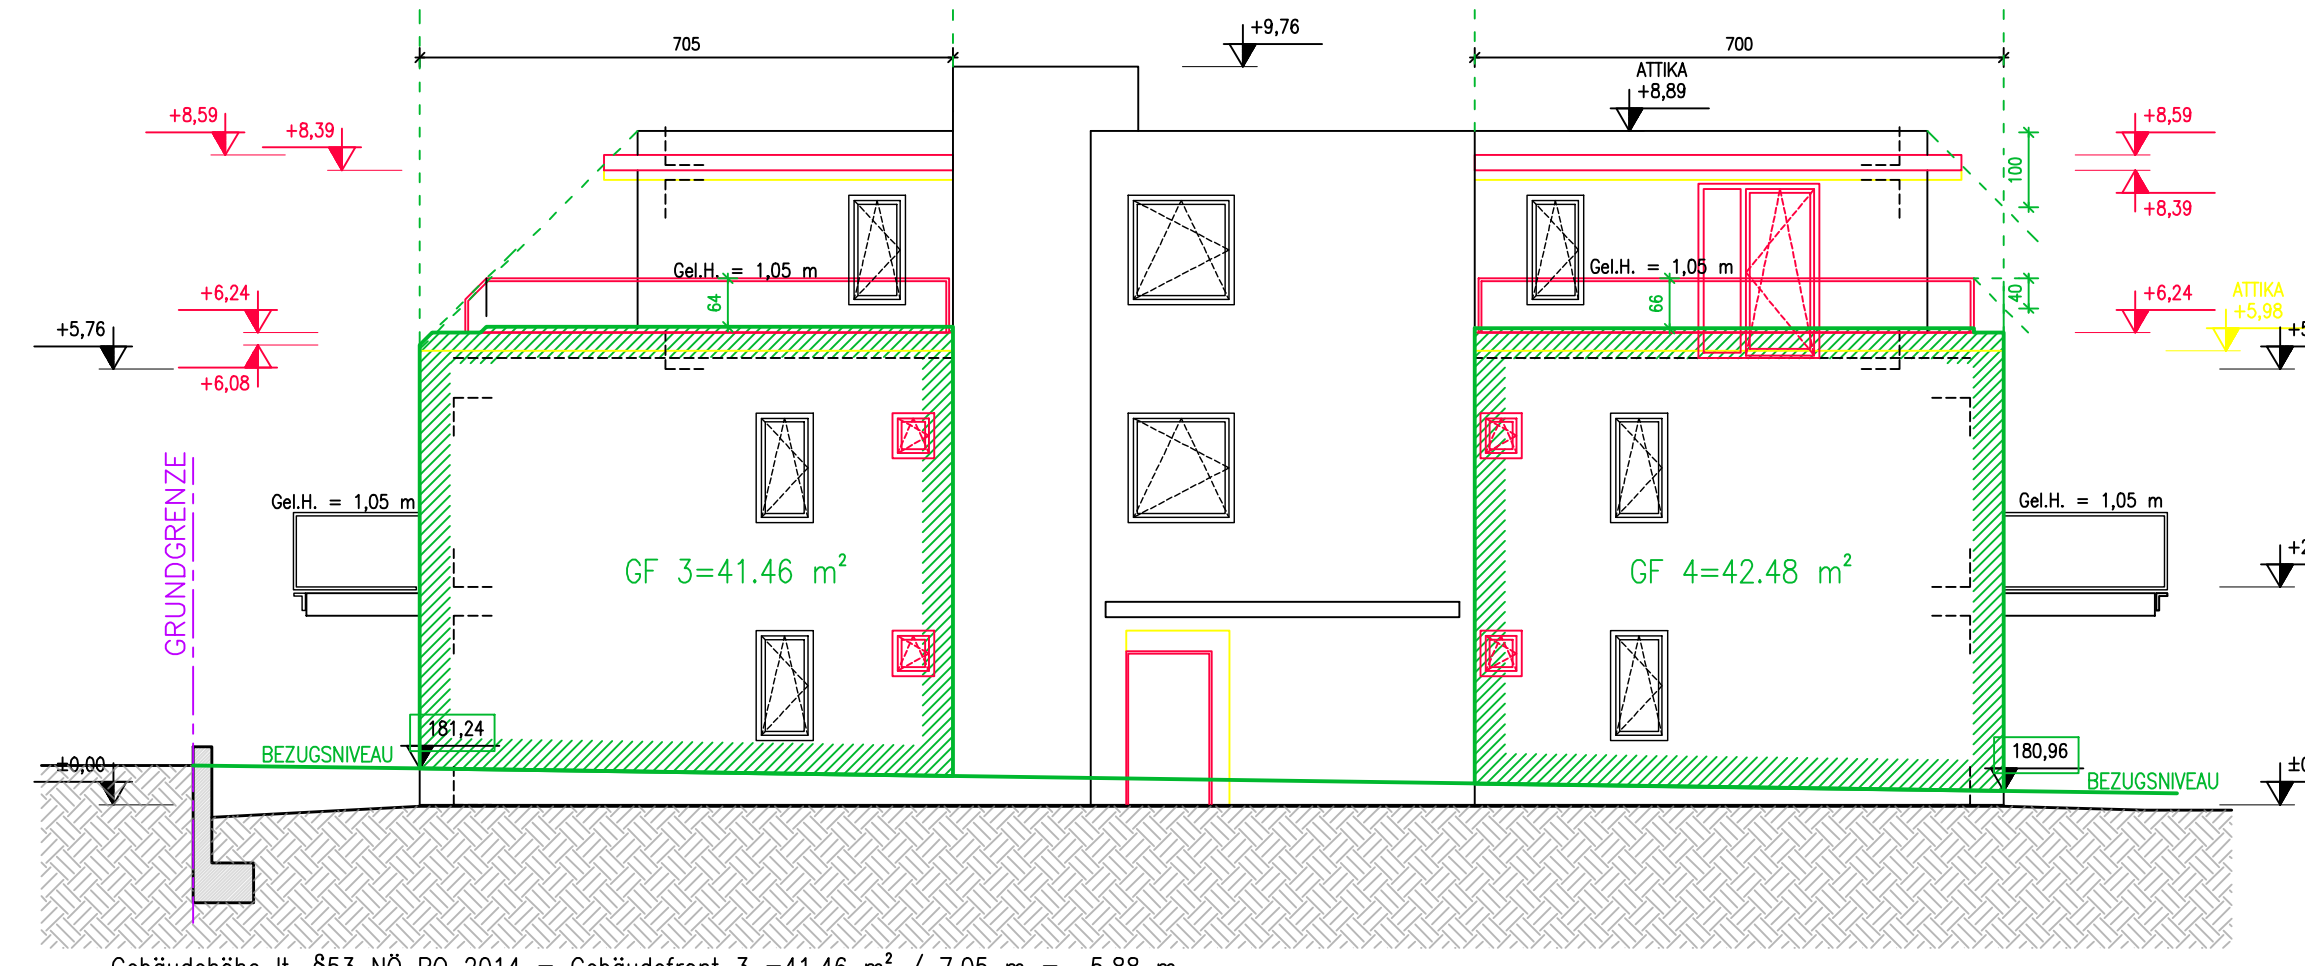

ANSICHT NORD

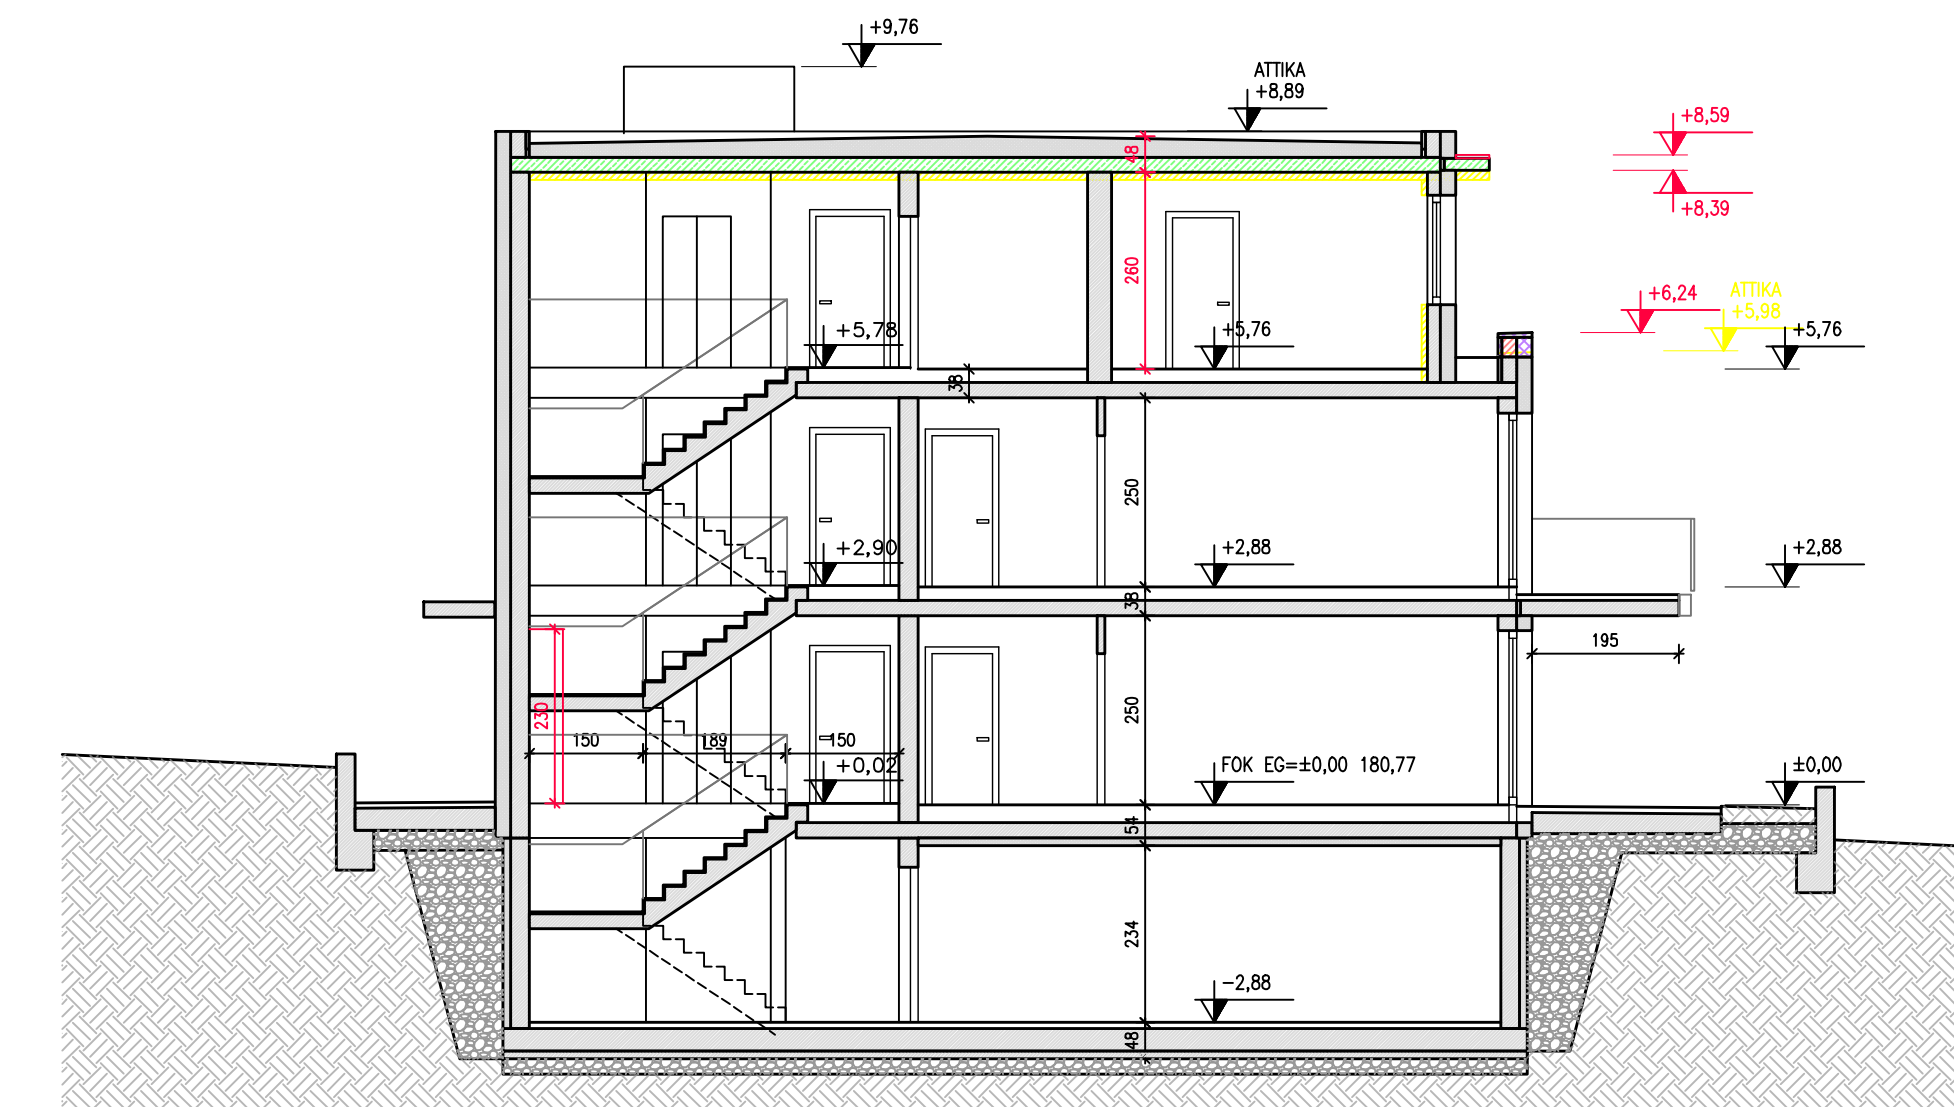

SCHNITT

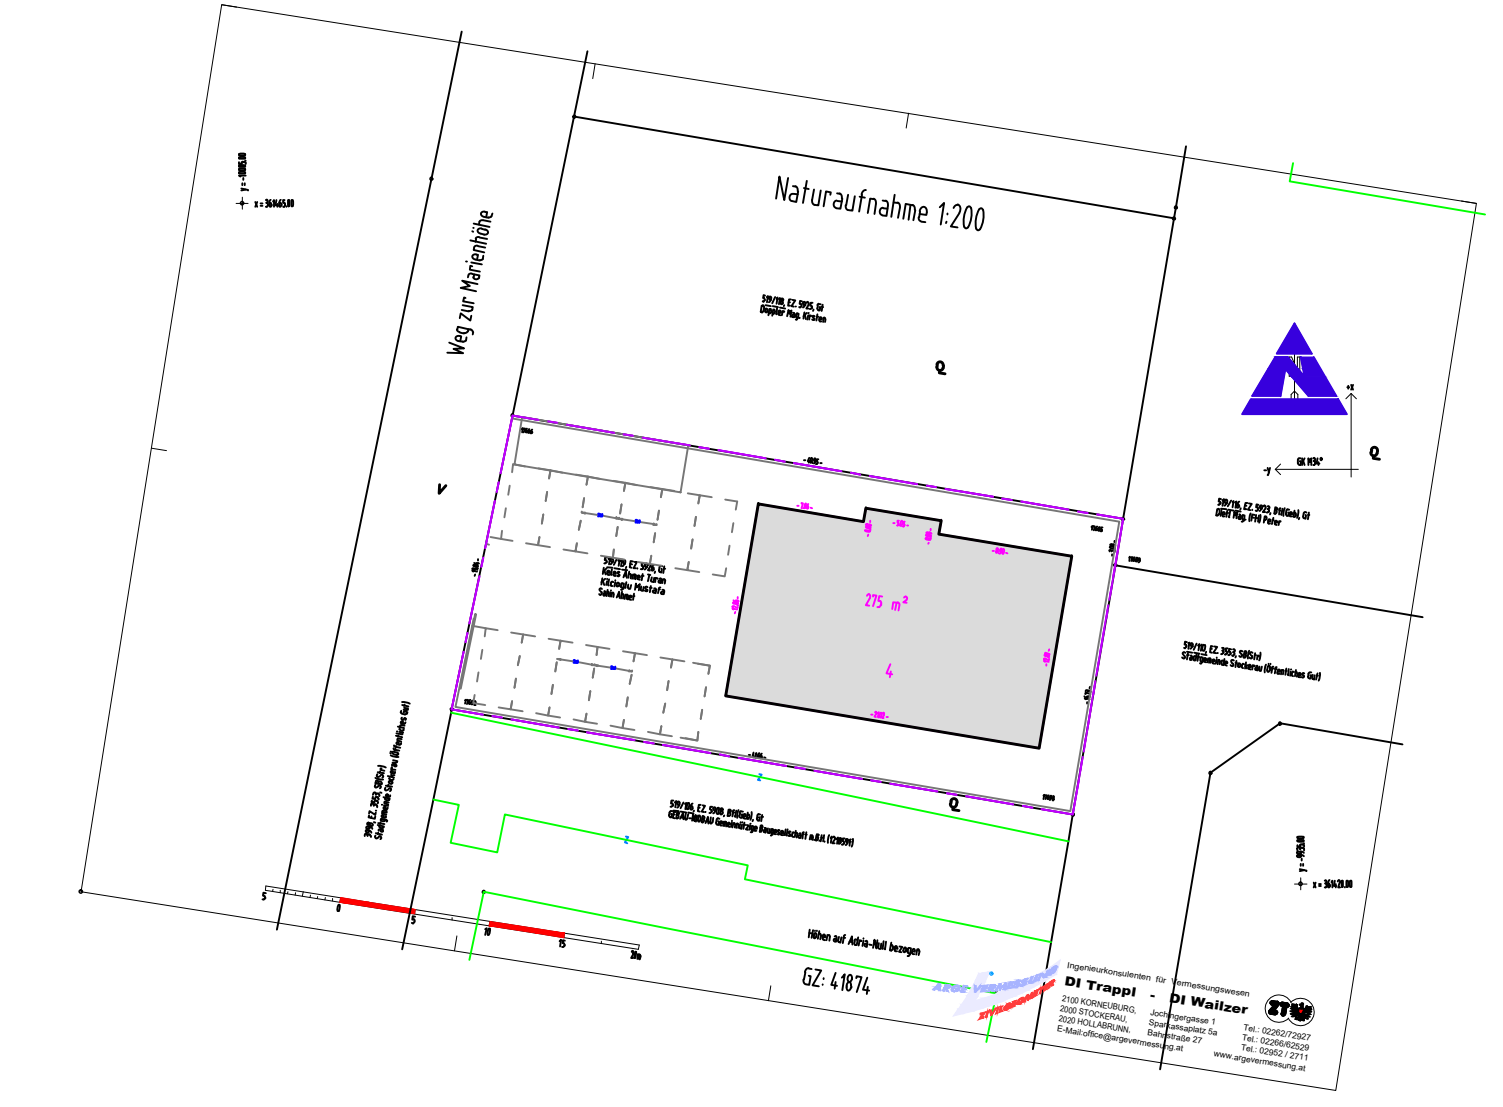

LAGEPLAN 1:500

Gebäudehöhe lt. §53 NO BO 2014 = Gebäudefront 1 = 165,77 m² / 20,95 m = 7,91 m
Gebäudehöhe 7,91 m < 8,00 m = 2 x 4,00 m (Bauwch)


Gebäudehöhe lt. §53 NO BO 2014 = Gebäudefront 2 = 96,55 m² / 12,82 m = 7,53 m
Gebäudehöhe 7,53 m < 8,00 m (Bk I)

Gebäudehöhe lt. §53 NO BO 2014 = Gebäudefront 5 = 76,71 m² / 12,82 m = 5,98 m
Gebäudehöhe 5,98 m < 8,00 m = 2 x 3,0 m (Bauwch)


Gebäudehöhe lt. §53 NO BO 2014 = Gebäudefront 3 = 41,46 m² / 7,05 m = 5,88 m
Gebäudehöhe 5,88 m < 6,04 m = 2 x 3,02 m (Bauwch)

Gebäudehöhe lt. §53 NO BO 2014 = Gebäudefront 5 = 42,48 m² / 7,00 m = 6,07 m
Gebäudehöhe 6,07 m < 6,10 m = 2 x 3,05 m (Bauwch)

- GRUNDLAGEN GEOMETRIE**
- Bezugsniveau lt. Einreichplan (Konsens) vom 2021-03-04
 - Lageplan GZ 41874, DI Walzer vom 2023-11-16
- GRUNDLAGEN BAUWERBER**
- Einreichplan (Konsens) vom 2023-03-04, DI Seidl und DI Maurer ZT GmbH
 - Bescheid Stadtgemeinde Stockerau vom 2021-05-25, GZ B-051/2020/229
 - Besprechungen und div. Korrespondenz v.: Oktober - Dezember 2023
- ALLGEMEIN**
- Vergleichen werden entsprechend OIB-Richtlinie 4, Punkt 1 ausgeführt.
 - Geländer/Böden werden entsprechend OIB-Richtlinie 4, Punkt 4 ausgeführt.
 - Rauchmelder/CO₂ Melder werden entsprechend OIB-Richtlinie 2 ausgeführt.
 - Flachdächer werden mit Flachdach-Sicherungsanlagen ausgestattet.
 - Türen: angegeben ist die nutzbare Durchgangshöhe (DL).
 - Fenster: angegeben ist die Anschlagbreite (AL).
 - Die Ausgestaltung der Abstellplätze erfolgt lt. §84 NO BO
- GRUNDLAGEN HAUSTECHNIK**
- Kanalleitungen über Dach erfüllt
 - RW-Kanal und SW-Kanal lt. Bewilligung
- GRUNDLAGEN ELEKTROTECHNIK**
- Elektroverlegung über das öffentliche Netz
 - Erdung, Blitzschutz und Potentialausgleich entsprechend der geltenden einschlägigen Normen u. Vorschriften
- FLÄCHEN:** (p. Geometrie)
- Bruttofläche: 275 m² lt. Geom. < 285,05 m² (der Gepl. lt. §130ff)
Bezieht sich auf das Fußbodenniveau im Erdgeschoss
- Hinweis 1:** Die Aufbauten stimmen mit dem Energieausweis überein!
- Hinweis 2:** Dieser Plan ist kein Ausführungsplan
- EGW 2019 143/03/03/01/1 - Seite 4/10
- 0 1m 5m M 1:100

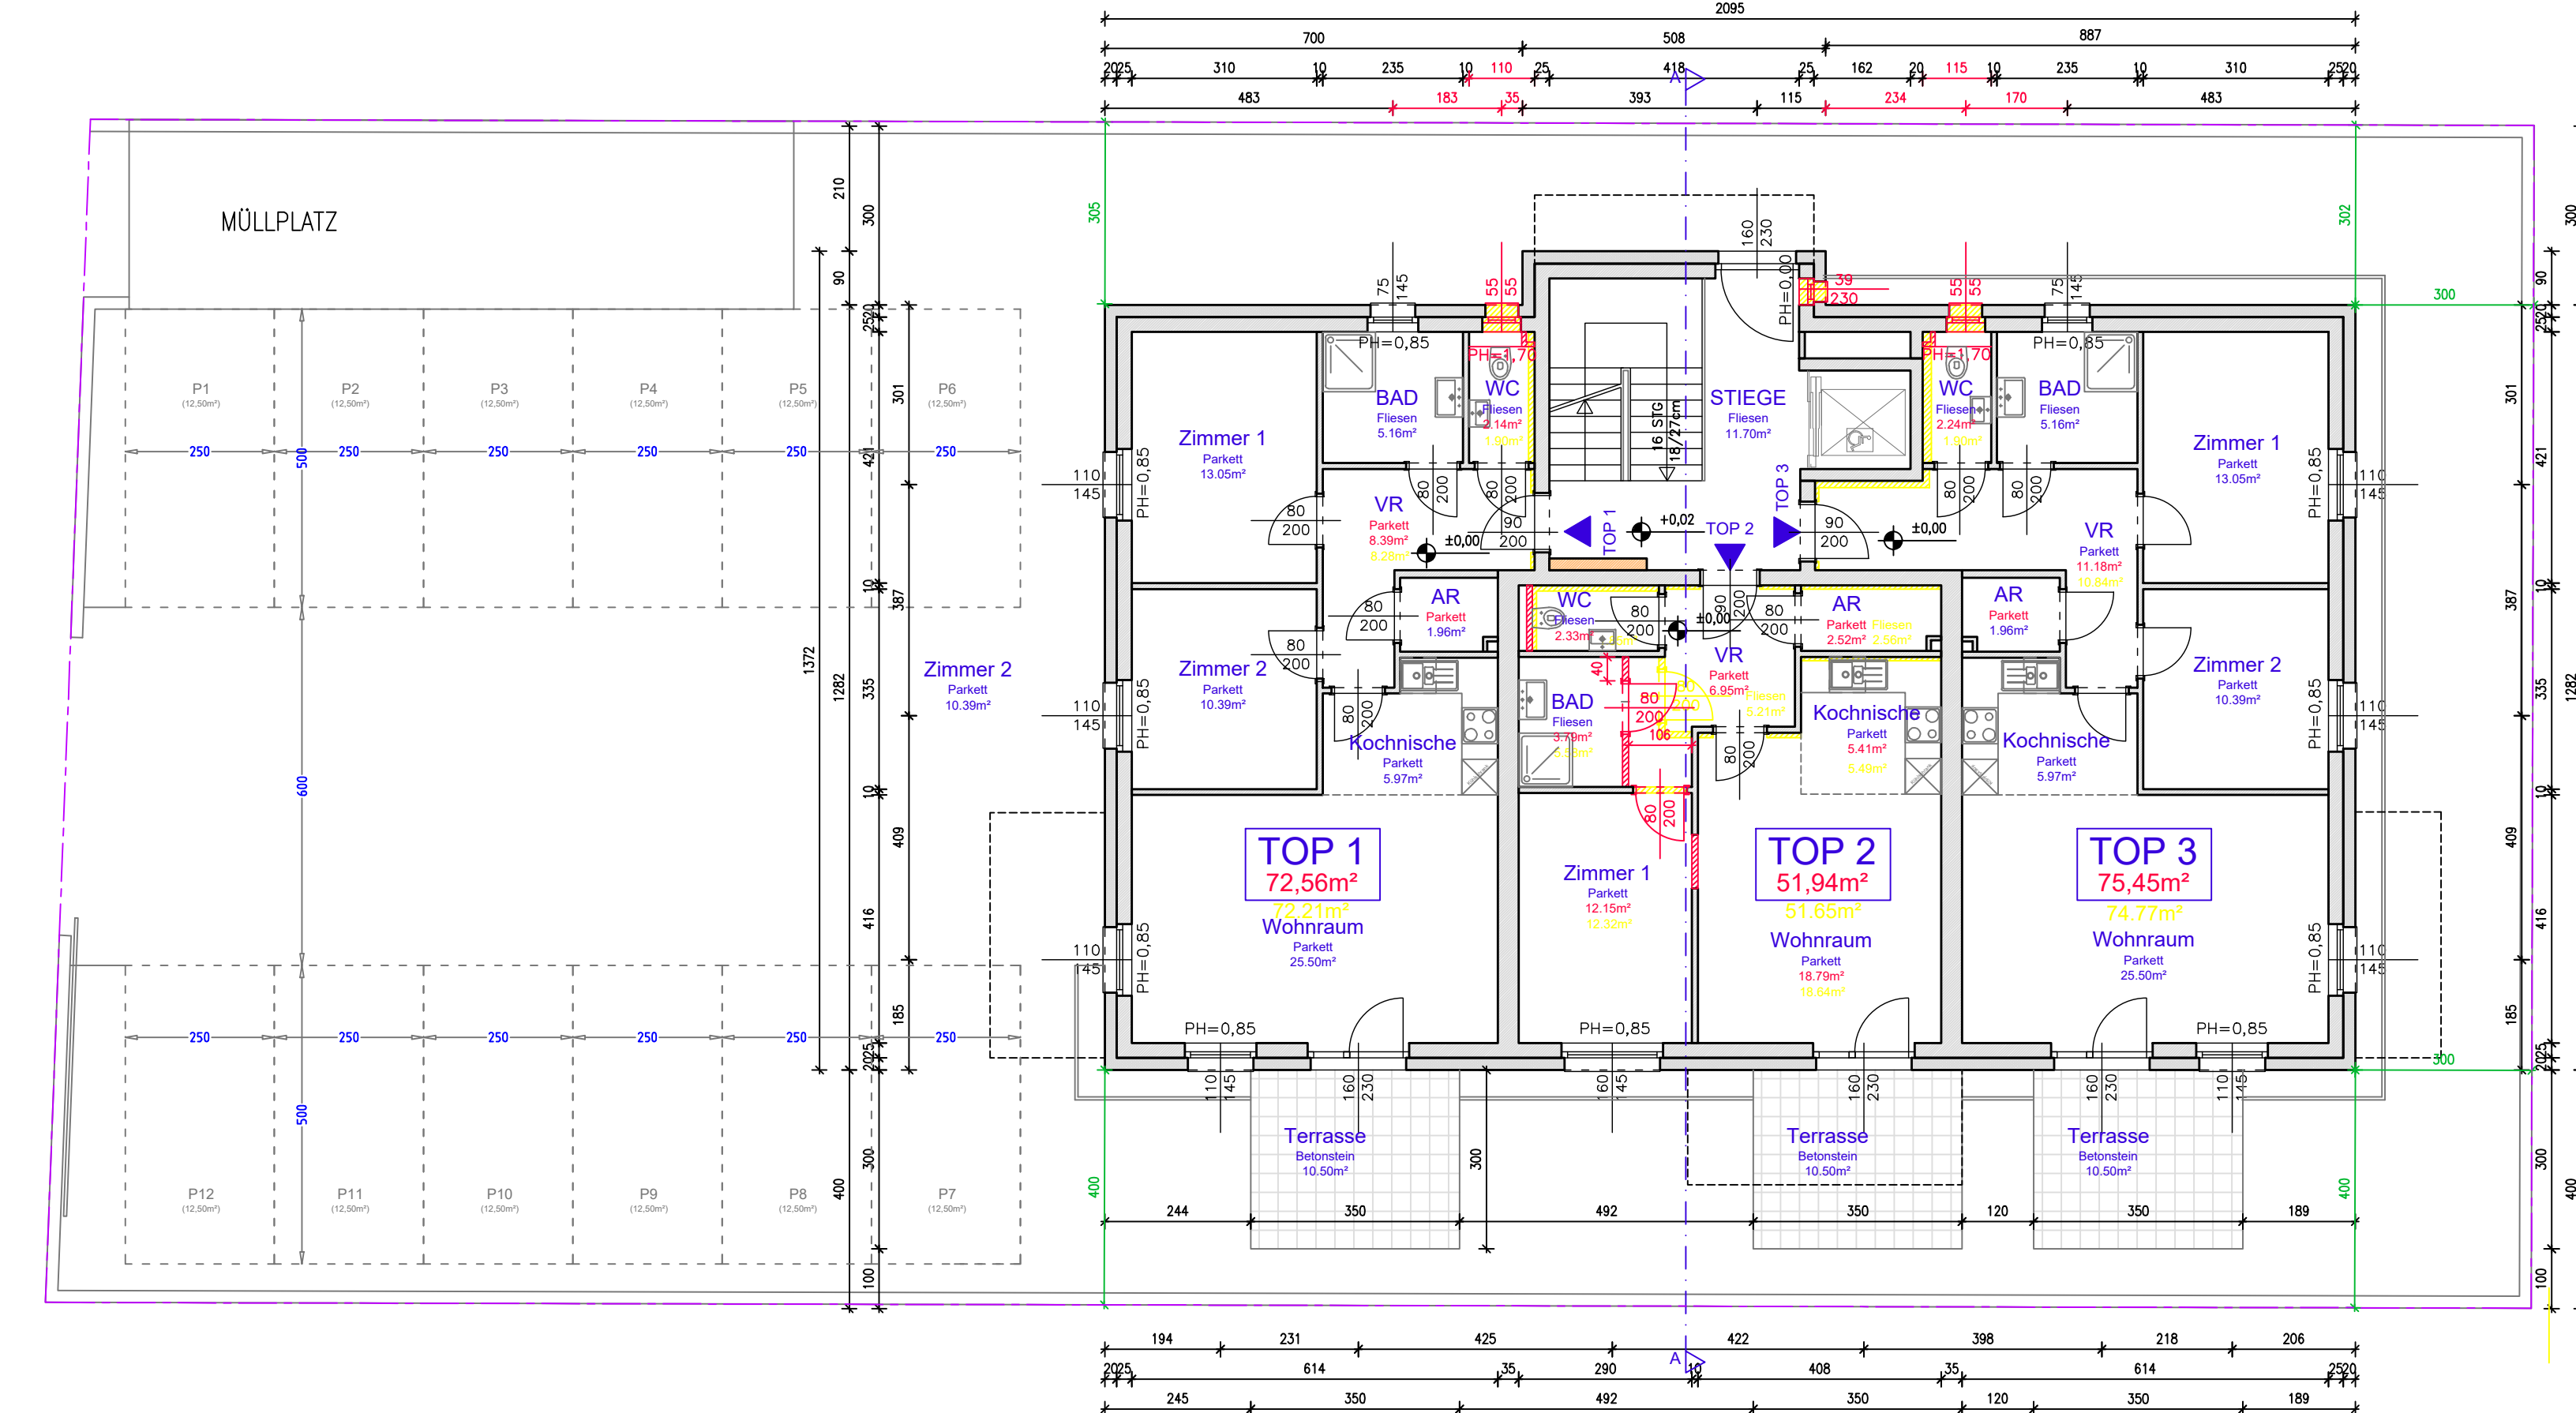

GRUNDRISS ERDGESCHOSS

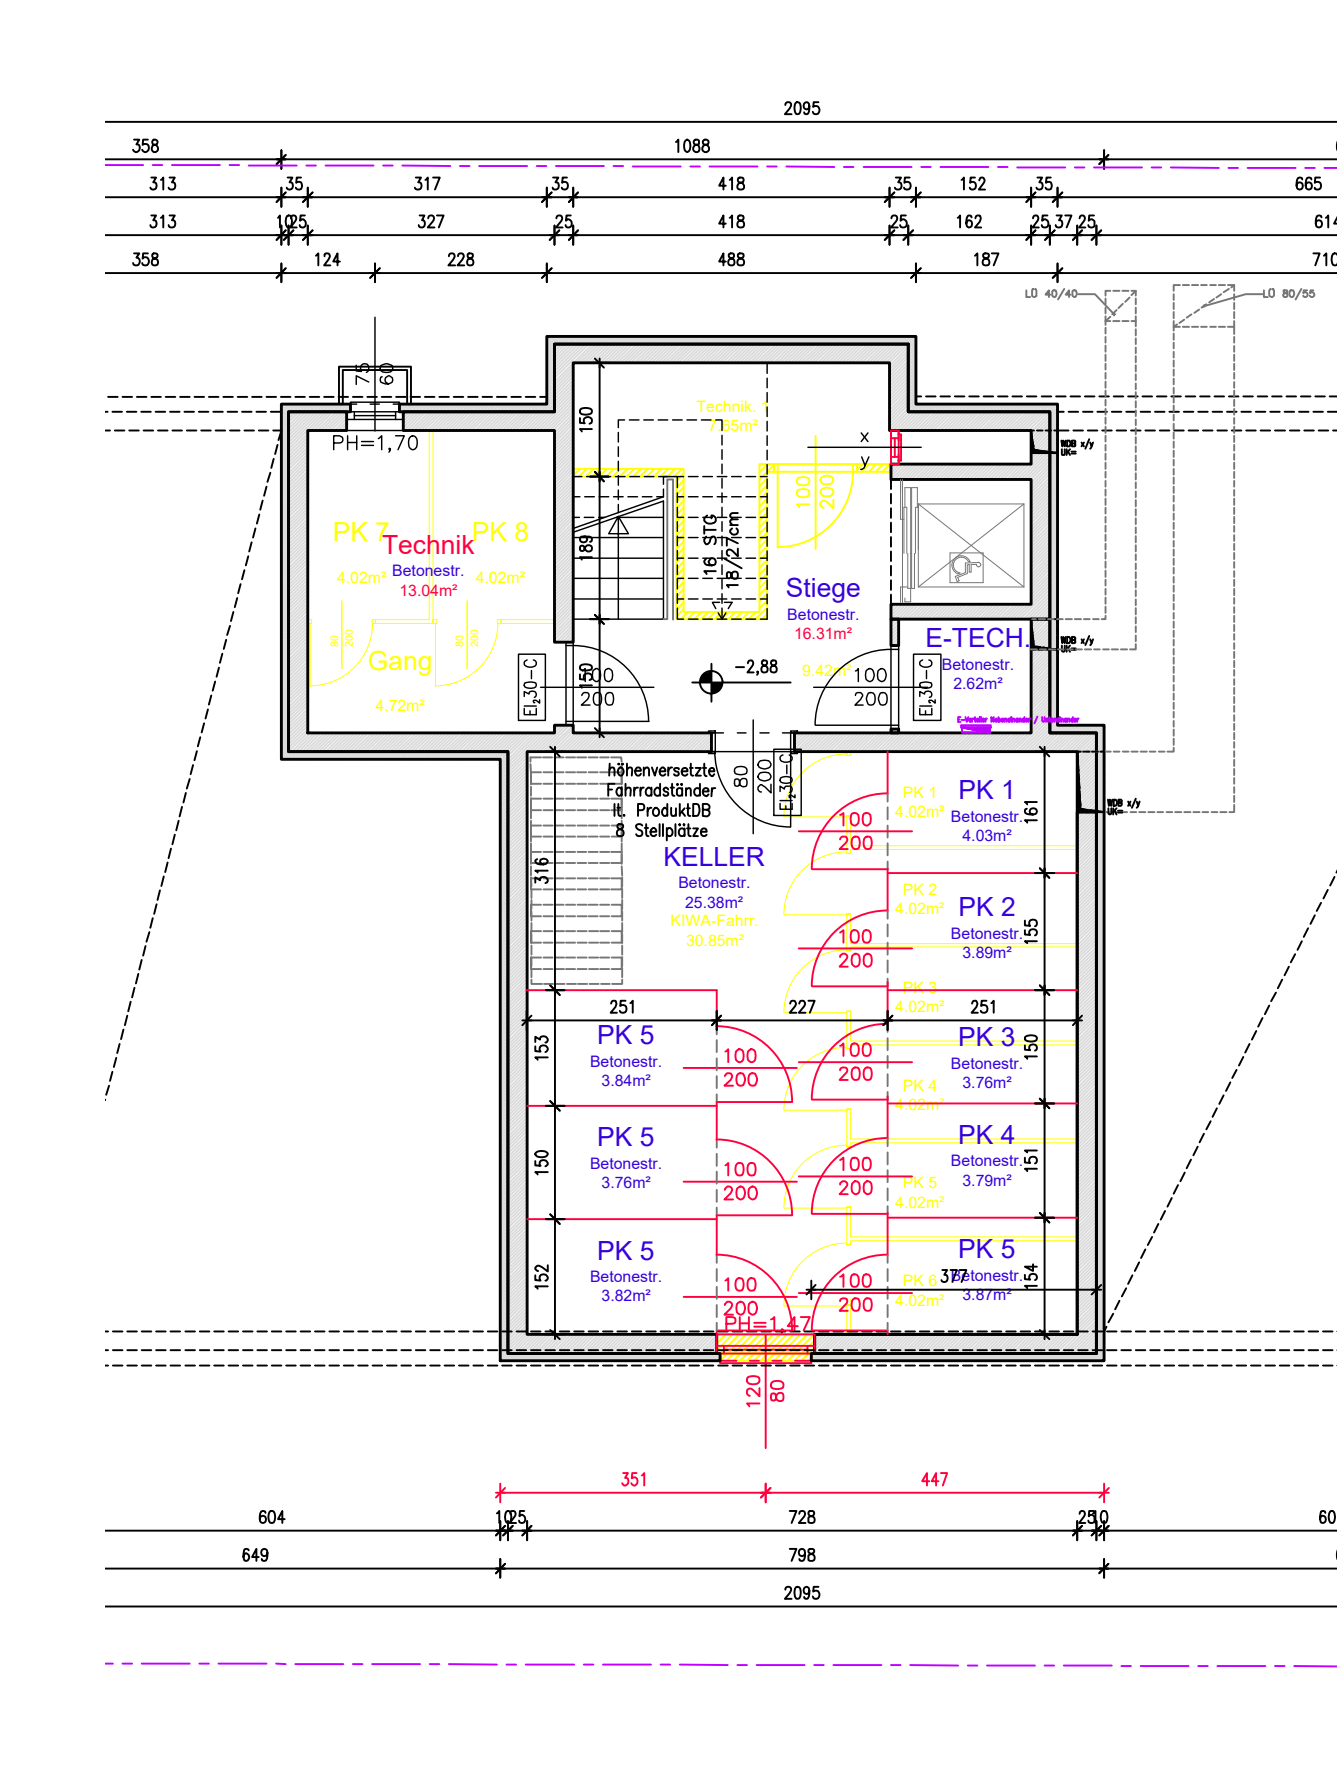

GRUNDRISS KELLERGESCHOSS

--	--	--	--	--	--	---

BESTANDSPLAN

Für die Fertigstellungsanzeige einer WHA mit 8 Wohneinheiten, 12 PKW-Stellplätze im Freien

PARIE A/B/C/D/E/F

PLANINHALT

- Grundriss Kellergeschoss
- Grundriss Erdgeschoss
- Grundriss 1. Obergeschoss
- Grundriss Staffelgeschoss
- Grundriss Dachdraufsicht
- Schnitt A-A
- Ansichten - Höhennachweis
- Lageplan

ADRESSE

Weg zur Marienhöhe 4
2000 Stockerau

Einlagezahl 5926
Grundstücknummer 519/119
Katastralgemeinde 11142

PLAN

Projektnummer 0871
Plannummer 301-1
Datum 2023-12-19

Länge 1,19m
Fläche 1,00m²
Bearbeiter SR / VL

BEHÖRDE

BAUFÜHRER

PLANVERFASSER

BERGER LENZ
Architekten ZT GmbH

BAUWERBER & GRUNDEIGENTÜMER

Ahmet Kales
Zochbauerstr. 2/2/43
1160 Wien

Mustafa Kiloglu
Fuchshofener. 11/1/19
1110 Wien

Ahmet Sahin
Hernalsdor Gürtel 23/1
1170 Wien

BERGER LENZ Architekten ZT GmbH
DI Norbert Berger
Zivildirektor
office@berger-lenz.at
www.berger-lenz.at

Kierlinger Straße 43
3400 Klosterneuburg
T: 02243 28 684
F: 02243 28 684 - 50

Zweigniederlassung:
Meyersgasse 20/3
1170 Wien
T: 01 321 0015

IBAN: AT23 3208 7000 1002 3851