


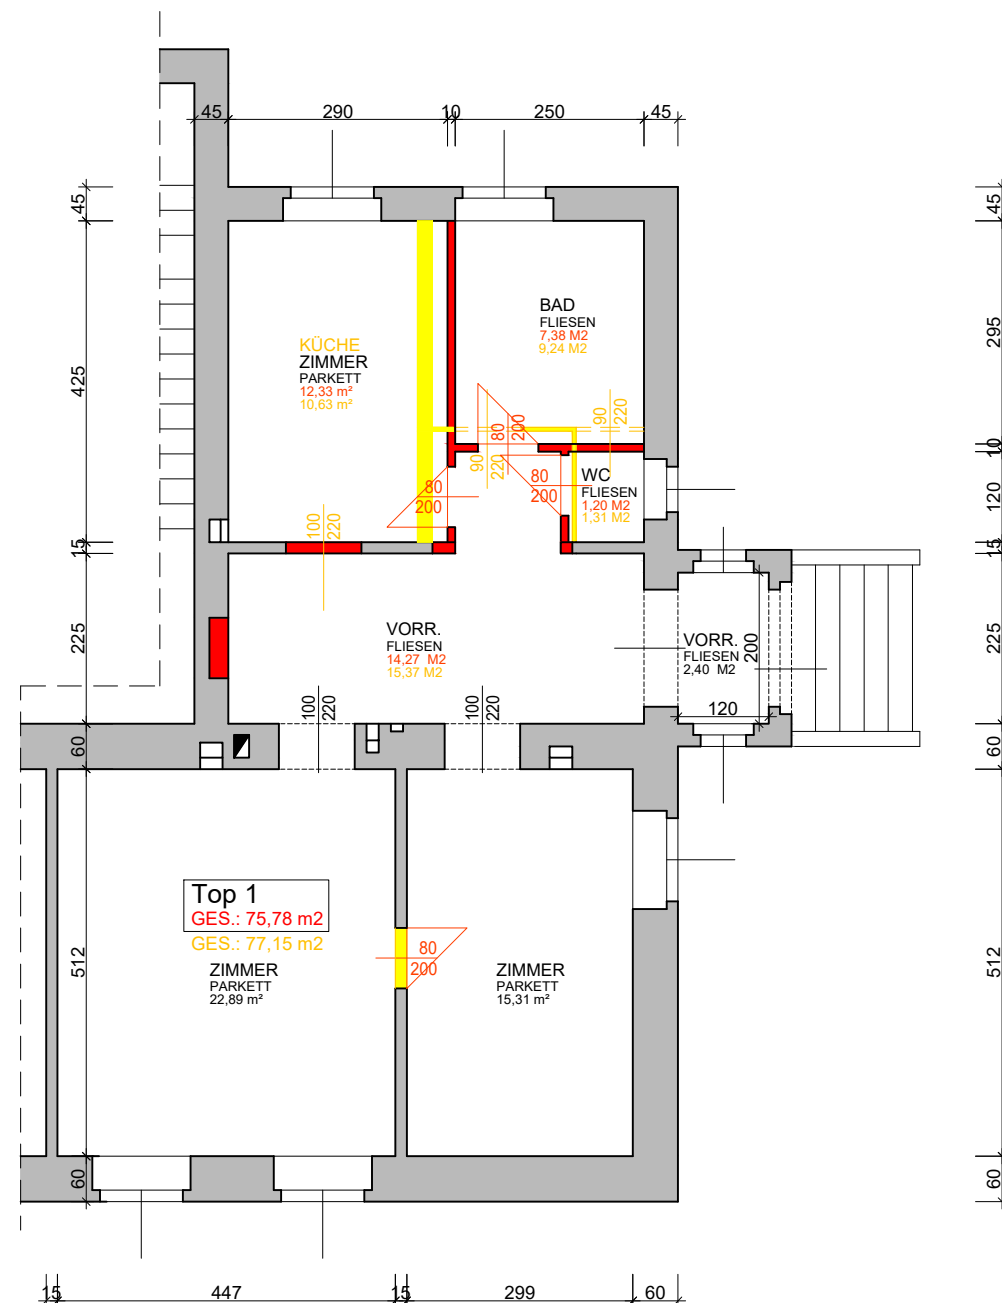

Einfachständerwand (10cm)

- 1,25 cm Gipskartonplatte 12,5mm
- 7,50 cm Metall-C-Profil (75 mm), dazwischen Mineralwolle
- 1,25 cm Gipskartonplatte 12,5mm

Wand zw. Zimmer und Vorr. (15cm)

- 1,50 cm Kalkzement-Putz
- 12,0 cm NF-Ziegel
- 1,50 cm Kalkzement-Putz

L E G E N D E	
BESTAND	
ABBRUCH	
NEU	

Fussbodenaufbau Nassraum

- 1,50 cm Fliesenbelag im Dünnbett
- 0,30 cm Kunststoffeuchtigkeitsabdichtung an den Wänden hochgezogen
- 5,00 cm Estrich PAE-Folie
- 2,00 cm TEL Mineralwolle TDP T 20/20
- 6,00 cm Leichtbeton
- Decke Bestand

PARIE:

EINREICHPLAN

BAUVORHABEN: 1130 Wien, Erdgeschoss, Top 1

PROJEKT: Einbau eines Bades und eines WC-s

KATASTRALGEMEINDE: 01213 Speising

GRUNDSTÜCKSNR.:

EINLAGEZAHL:

PLANINHALT:

GRUNDRISS M. 1 : 100

GRUNDEIGENTÜMER:

PLANVERFASSER:
Ing. Martin Schmoigl
Baumeister G. m. b. H.
Felberstrasse 122/4
1150 Wien

BAUFÜHRER:
Ing. Martin Schmoigl
Baumeister G. m. b. H.
Felberstrasse 122/4
1150 Wien

VERMERKE

DATUM:
27.02.2021

PLANNR.:
M 5-1-01