



ERDGESCHOSS

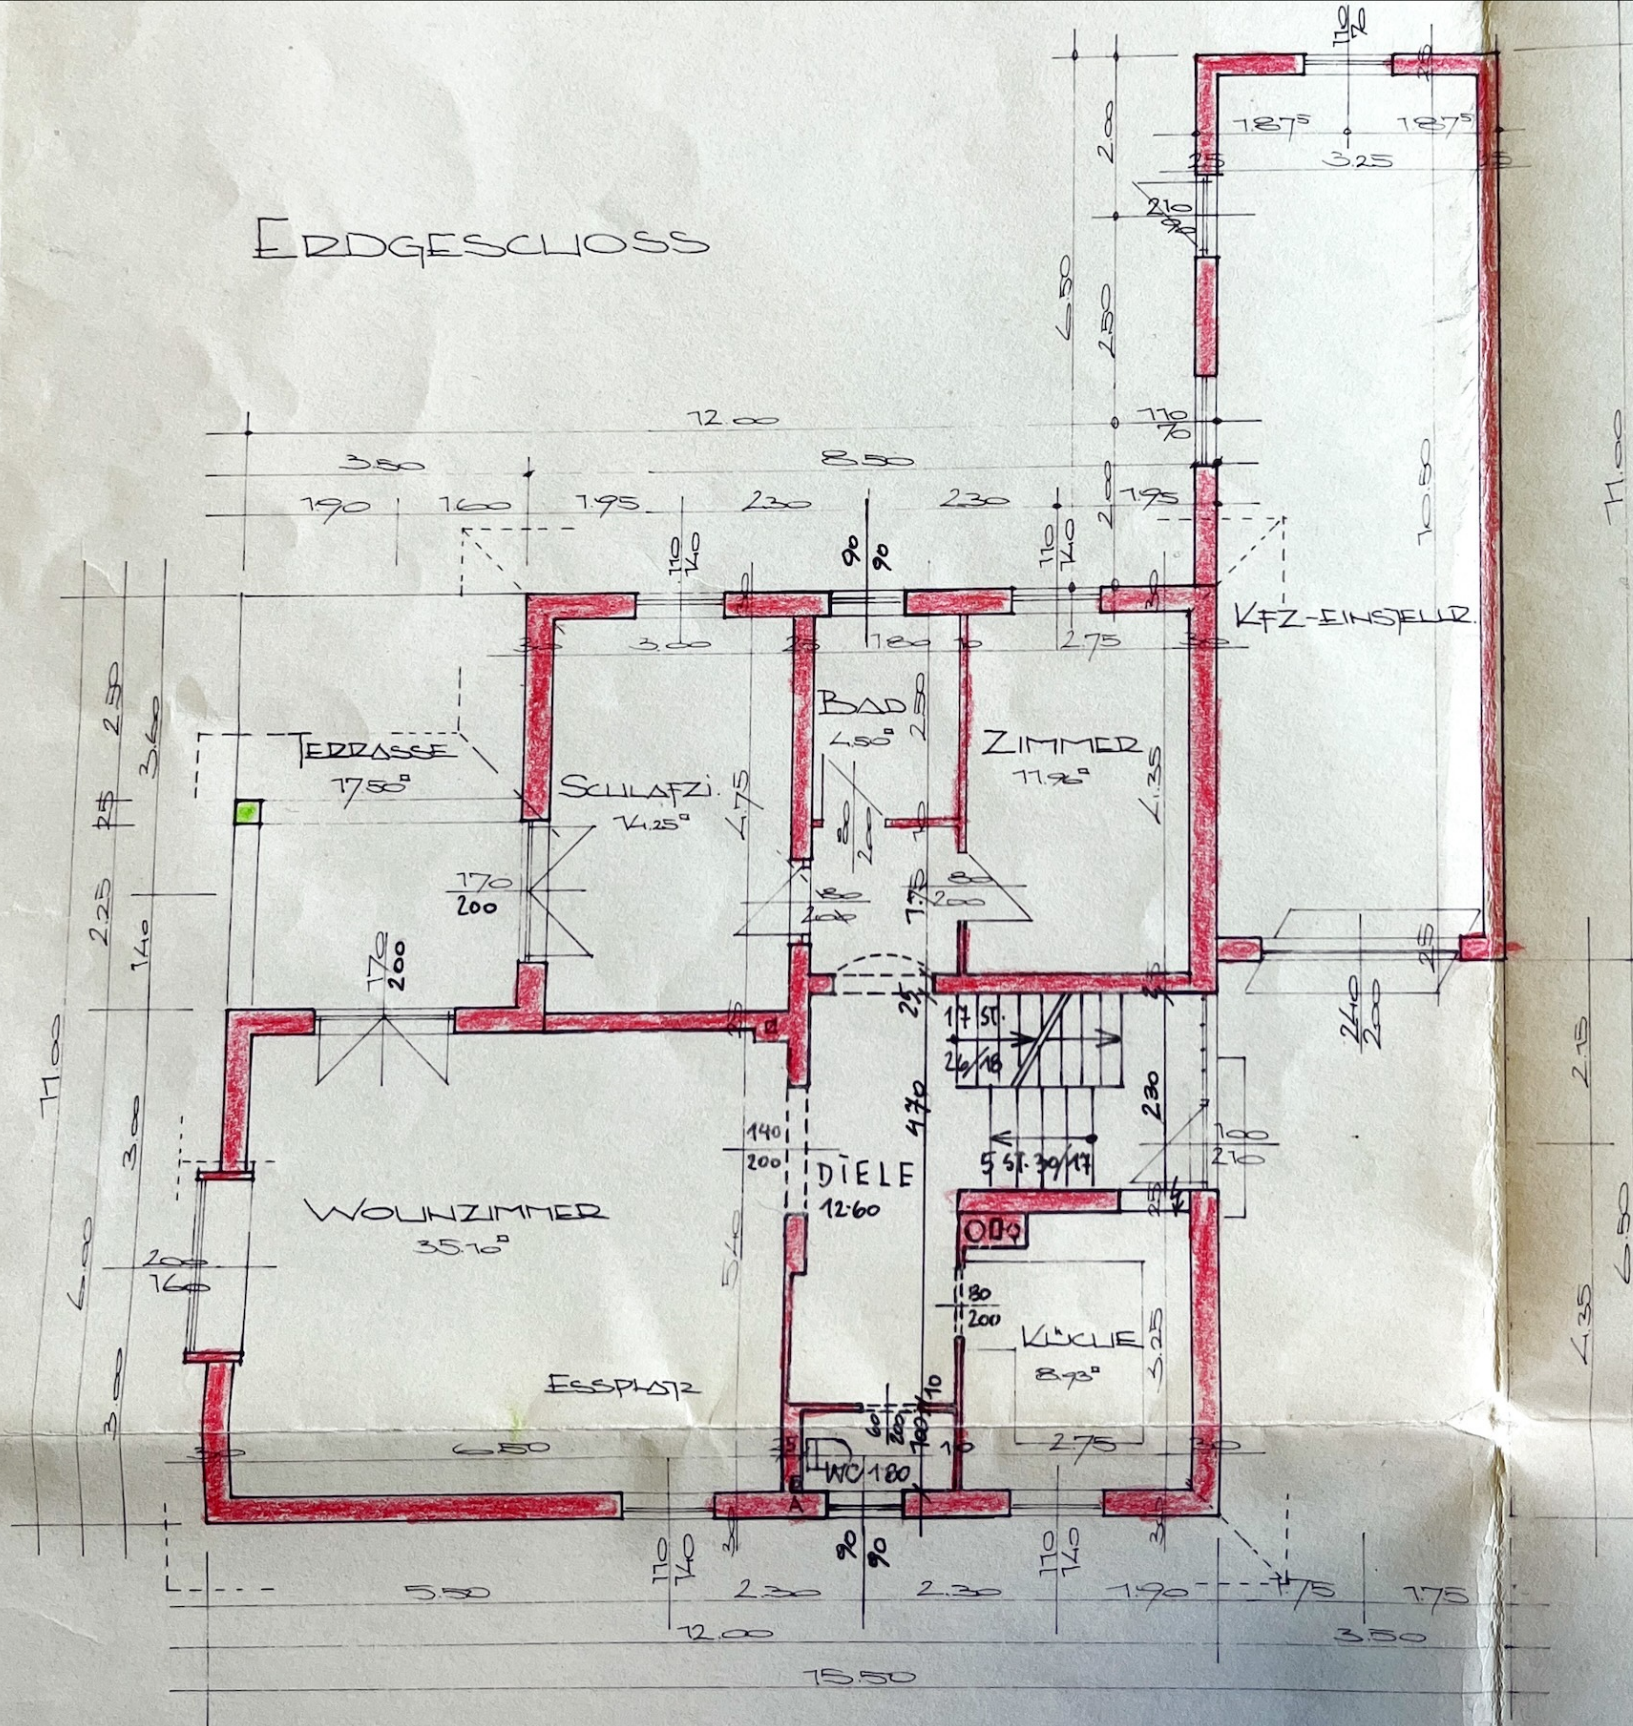

77.8

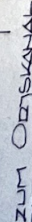

BESTANDSPLAN

21. 12. 1980

BAULEITER:

ING. WILHELM VONDAL
HOCH- u. TIEFBAU GESELLSCHAFT M. B. H.
2283 OBERSIEBENBRUNN

BAUWERBER: FR. ILSE WIED, GEB. SCHÖNGRÜNDNER
LENAUGASSE 11/20 1080 WIEN

AUSWECHSELPLAN AM 22. JÄNNER 1981
BAUBEHÖRDLICH GENEHMIGT.



Der Bürgermeister:



i.M.

EinzeichPLAN

Auswechselan


FÜR DIE ERRICHTUNG EINES WOHNHAUSES
FÜR FR. ILSE SCHWONGRUNDNER IN
LEOPOLDS DORF I.M.F., FLUGFELDSTR.
PARZ.NR. 548/3, EZ. 772

MASZTAB

 $7:700$

SITUATION

7:500

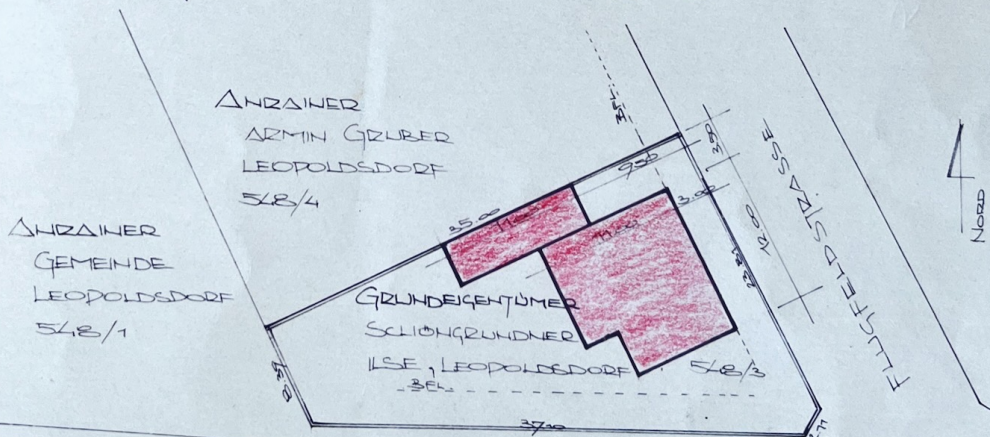

RIASDORFERS TRASSE

BAULIER :

PLANVERFASSEN: