

- TOP 1
 KELLER: 7,58m²
- TOP 4
 KELLER: 77,24m²
 SCHUPPEN: 40,71m²
- TOP 2
 KELLER: 7,37m²
- ALLGEMEINFLÄCHE: 69,82m²
- TOP 3:
 KELLER: 19,98m²
 GARAGE: 19,12m²
 CARPORT: 15,68m²

BESTANDSPLAN

STAND: 24.02.2015

PROJEKT:
 WOHN- u. GESCHÄFTSHAUS
 POSTGASSE 52
 9462 BAD ST. LEONHARD
 PARZELLE : .57/ 81
 KG: BAD ST. LEONHARD



PLANINHALT:
 GRUNDRISS UNTERGESCHOSS
 M 1: 100
 DATUM: 24.02.2015

H/B = 297 / 420 (0.12m²)

TOP 3
WOHNFLÄCHE: 37,48m²

TOP 4
NUTZFLÄCHE: 146,87m²

ALLGEMEINFLÄCHE: 23,19m²



BESTANDSPLAN

STAND: 24.02.2015

PROJEKT:
WOHN- u. GESCHÄFTSHAUS
POSTGASSE 52
9462 BAD ST. LEONHARD
PARZELLE : .57/ 81
KG: BAD ST. LEONHARD



PLANINHALT:
GRUNDRISS ERDGESCHOSS
M 1: 100
DATUM: 24.02.2015

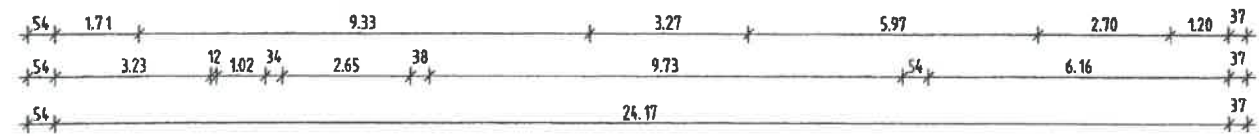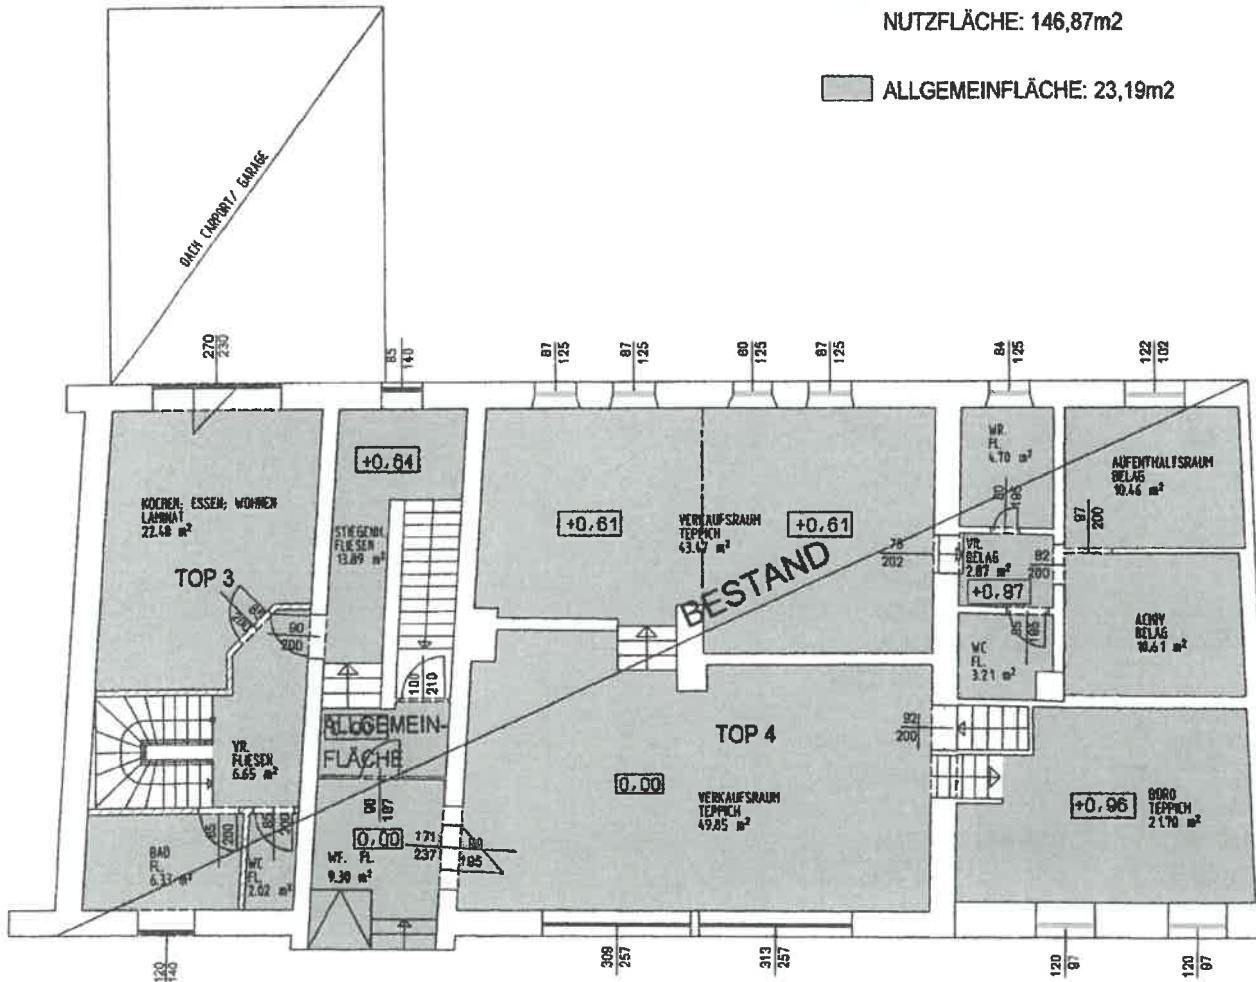



H/B = 297 / 420 (0.12m²)

TOP 1
WOHNFLÄCHE: 85,06m²
BALKON: 8,14m²

TOP 3
WOHNFLÄCHE: 59,26m²
BALKON: 5,72m²

TOP 2
WOHNFLÄCHE: 66,88m²
BALKON: 8,14m²

ALLGEMEINFLÄCHE: 16,04m²

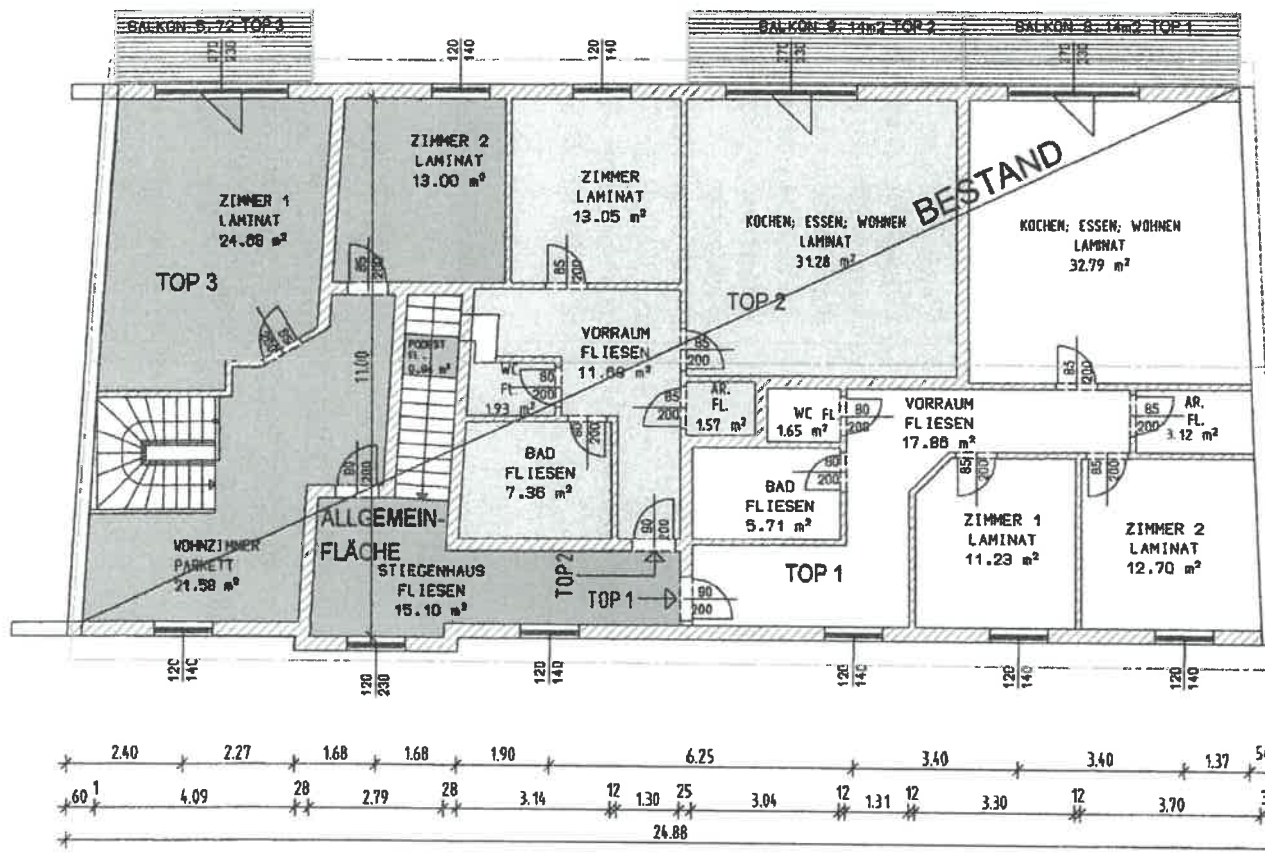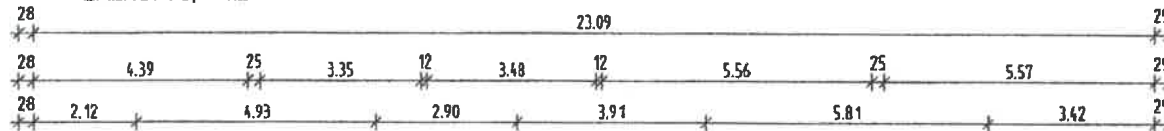

BESTANDSPLAN

STAND: 24.02.2014

PROJEKT:
WOHN- u. GESCHAFTSHAUS
POSTGASSE 52
9462 BAD ST. LEONHARD
PARZELLE : .57/ 81
KG: BAD ST. LEONHARD



PLANINHALT:
GRUNDRISS OBERGESCHOSS
M 1: 100
DATUM: 24.02.2015