

MARKTPLATZ 23

MARKTPLATZ 25

Wohnen
Parkett
25,61 m²

Büro
Parkett
9,65 m²

Diele
Parkett
21,07 m²

Schlafen
Parkett
20,93 m²

Kind
Parkett
7,88 m²

1. STG.
17,57 / 27,0

OG - 1:50

Lindpointner Helmut, Oberneukirchen

BESTANDSPLAN


OG

29.02.2024

1:50

EG - 1:50

MARKTPLATZ 23

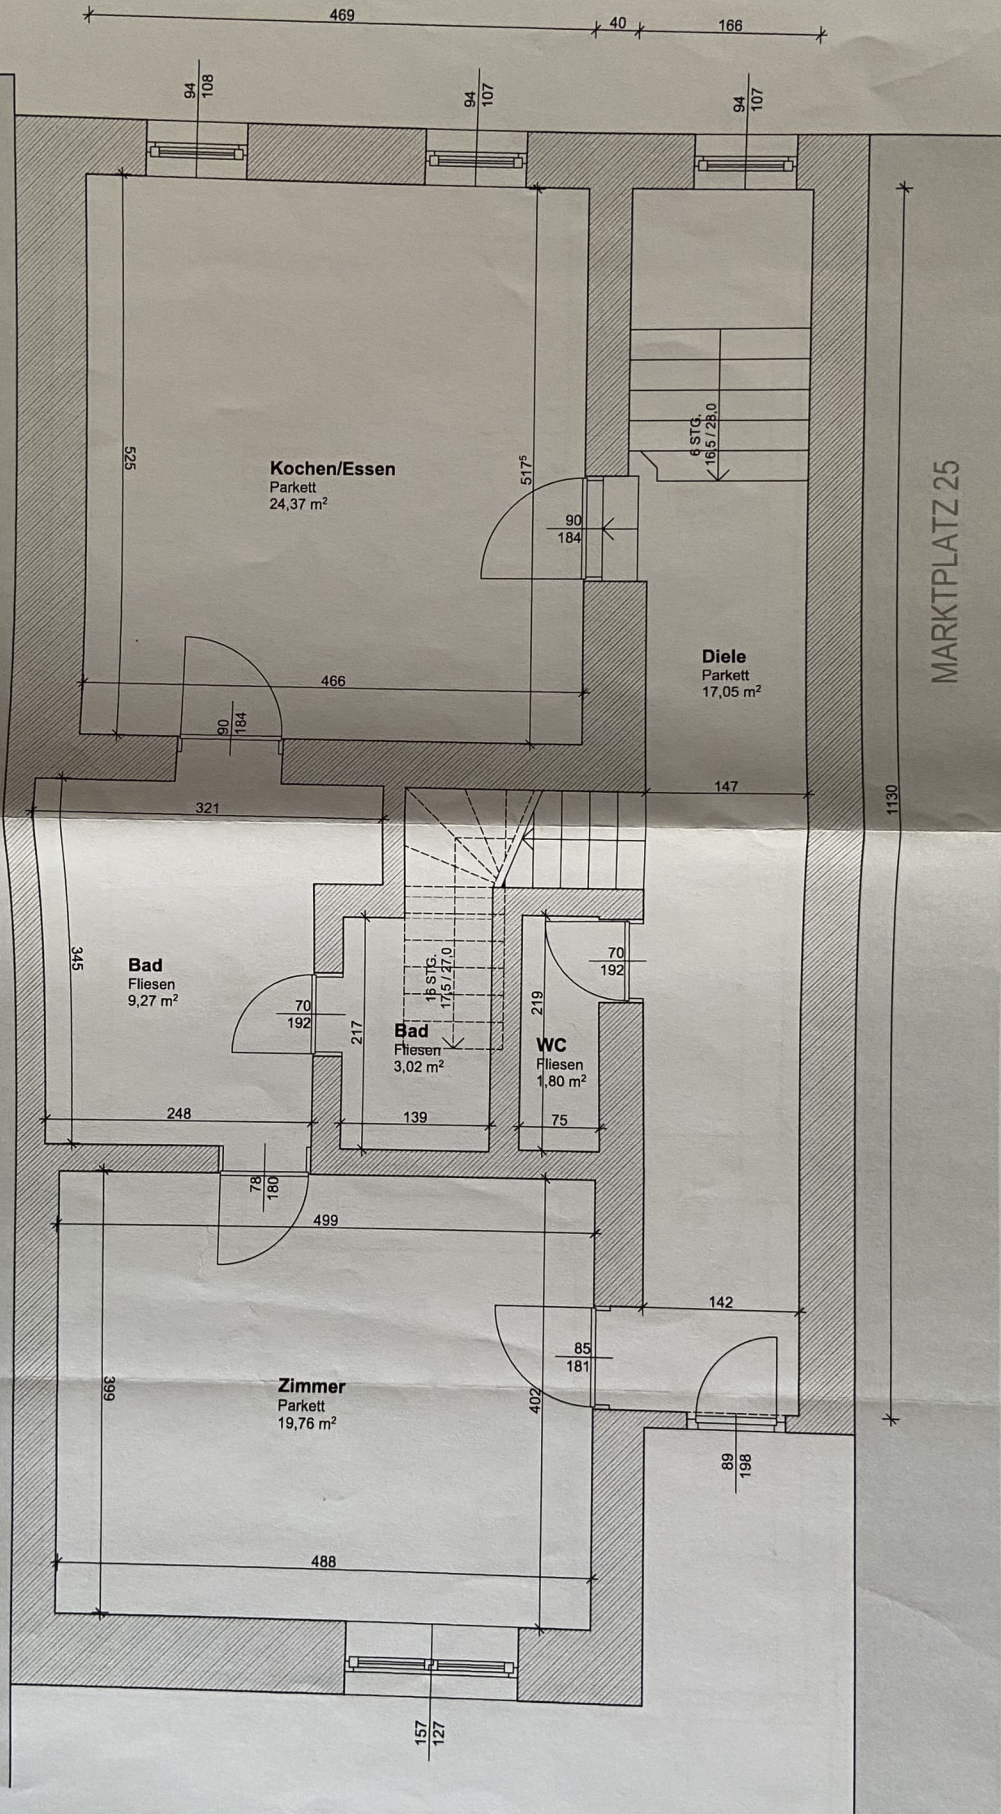

Lindpointner Helmut, Oberneukirchen

BESTANDSPLAN


EG

29.02.2024

1:50

EINGANG

186
104

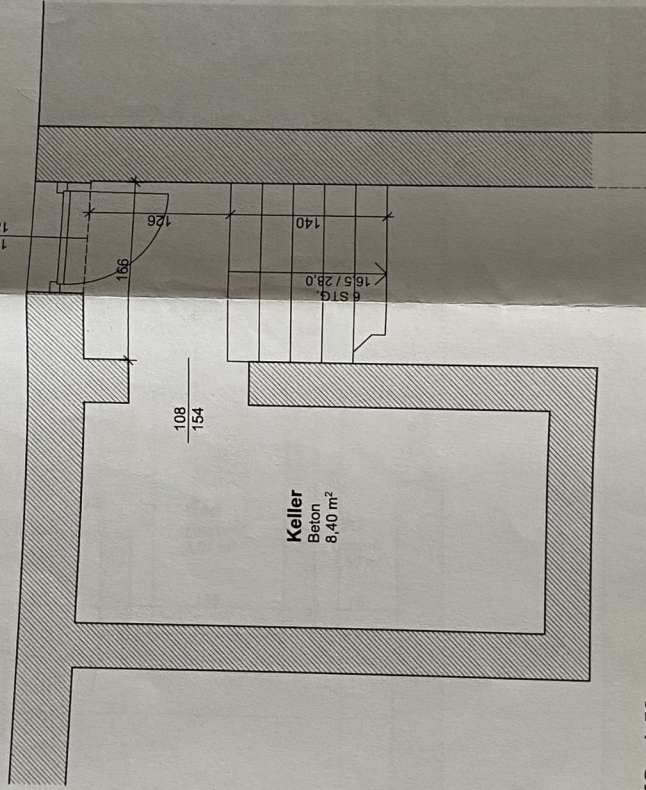

KG - 1:50

Lindpointner Helmut, Oberneukirchen

BESTANDSPLAN

KG

1:50

29.02.2024

SIMADER

Baumeister und Zimmermeister GmbH
Sägewerk und Baustoffhandel