


**Flächenaufstellung Kellergeschoss:**

Keller Zubau	43,68m <sup>2</sup>
Technikraum	1,96m <sup>2</sup>
Kühlraum	5,43m <sup>2</sup>
Vorraum	3,25m <sup>2</sup>
Keller 1	17,05m <sup>2</sup>
Tankraum	17,00m <sup>2</sup>
<b>Gesamtfläche</b>	<b>88,37m<sup>2</sup></b>

**Grundriss Erdgeschoss**  
M 1:100

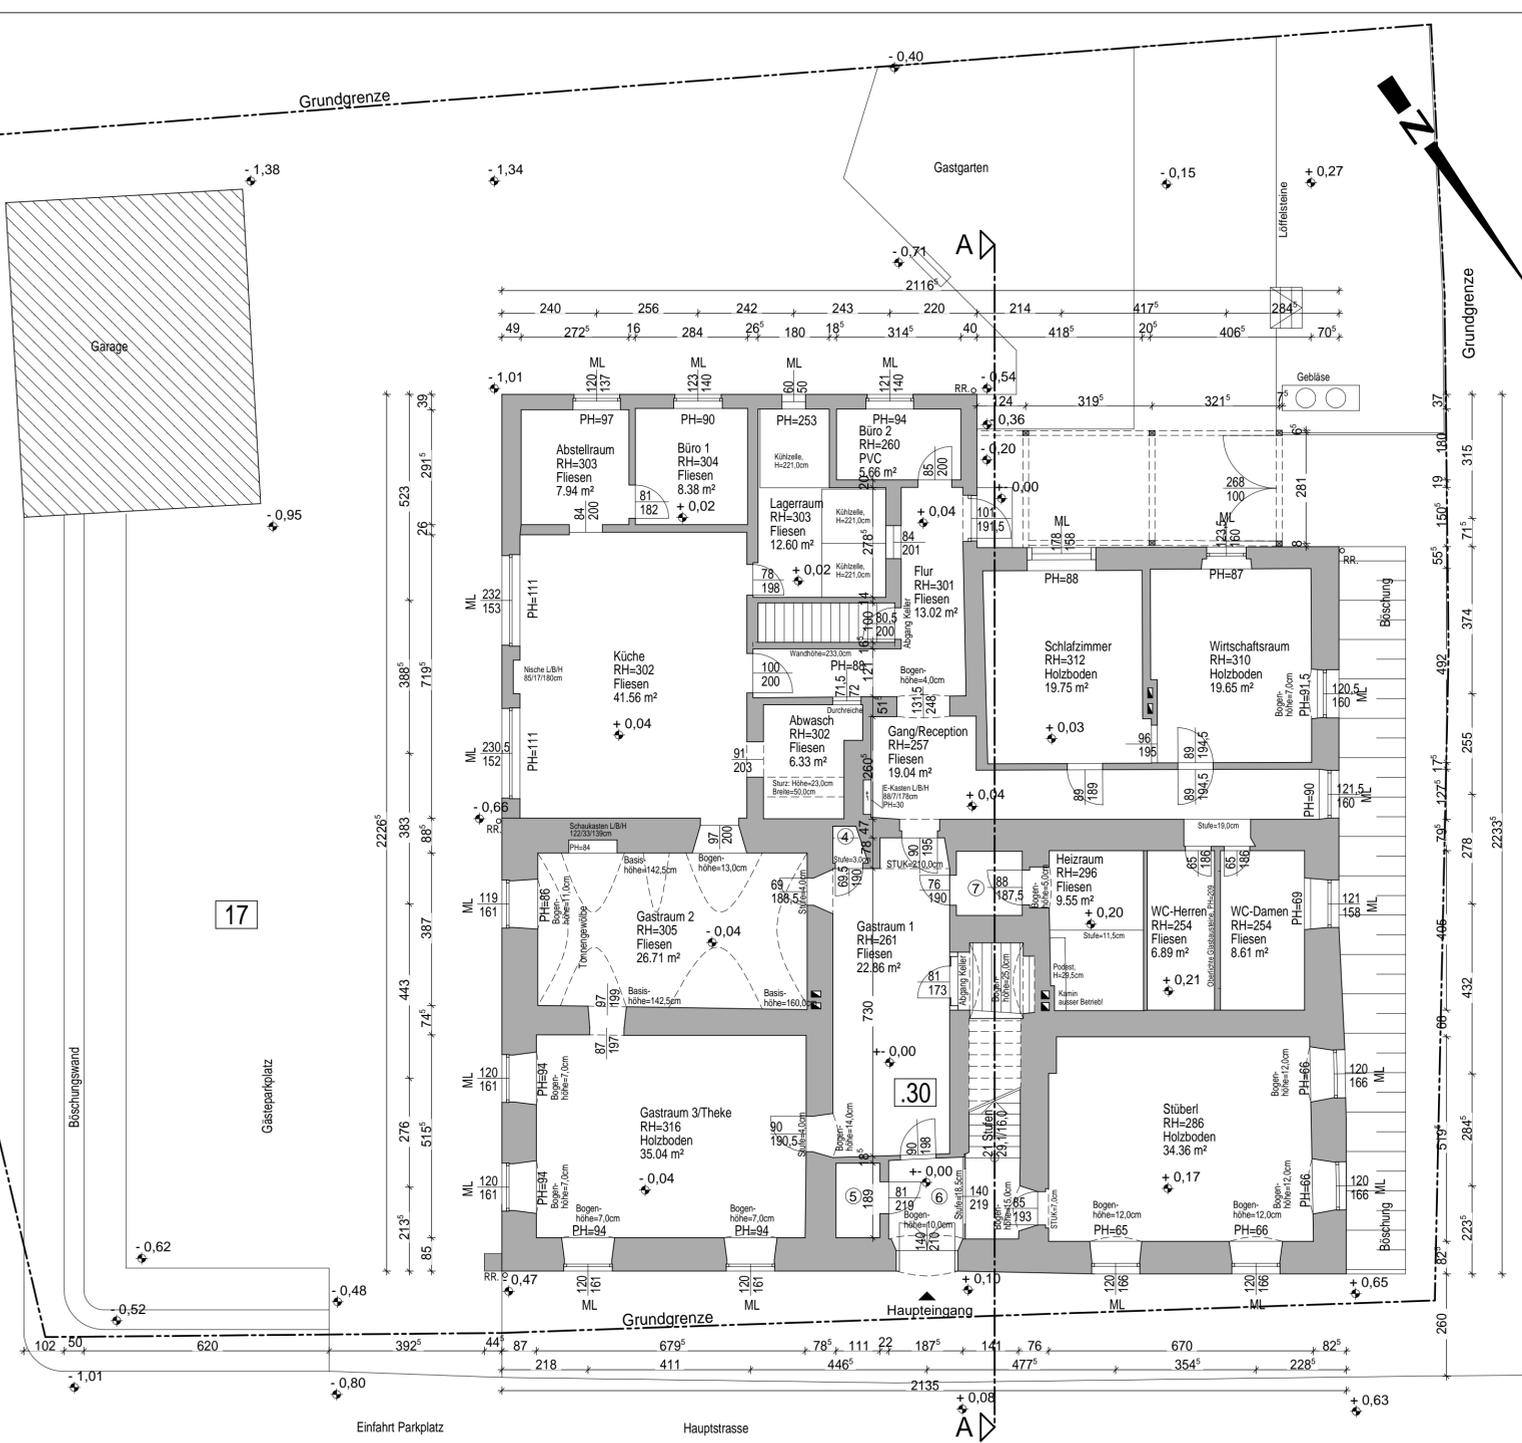

**Bestandsplan Gasthof Forsthaus - Fam. Übeleis**

**Grundrisse**

Stand: 25.04.2006  
M 1:100