



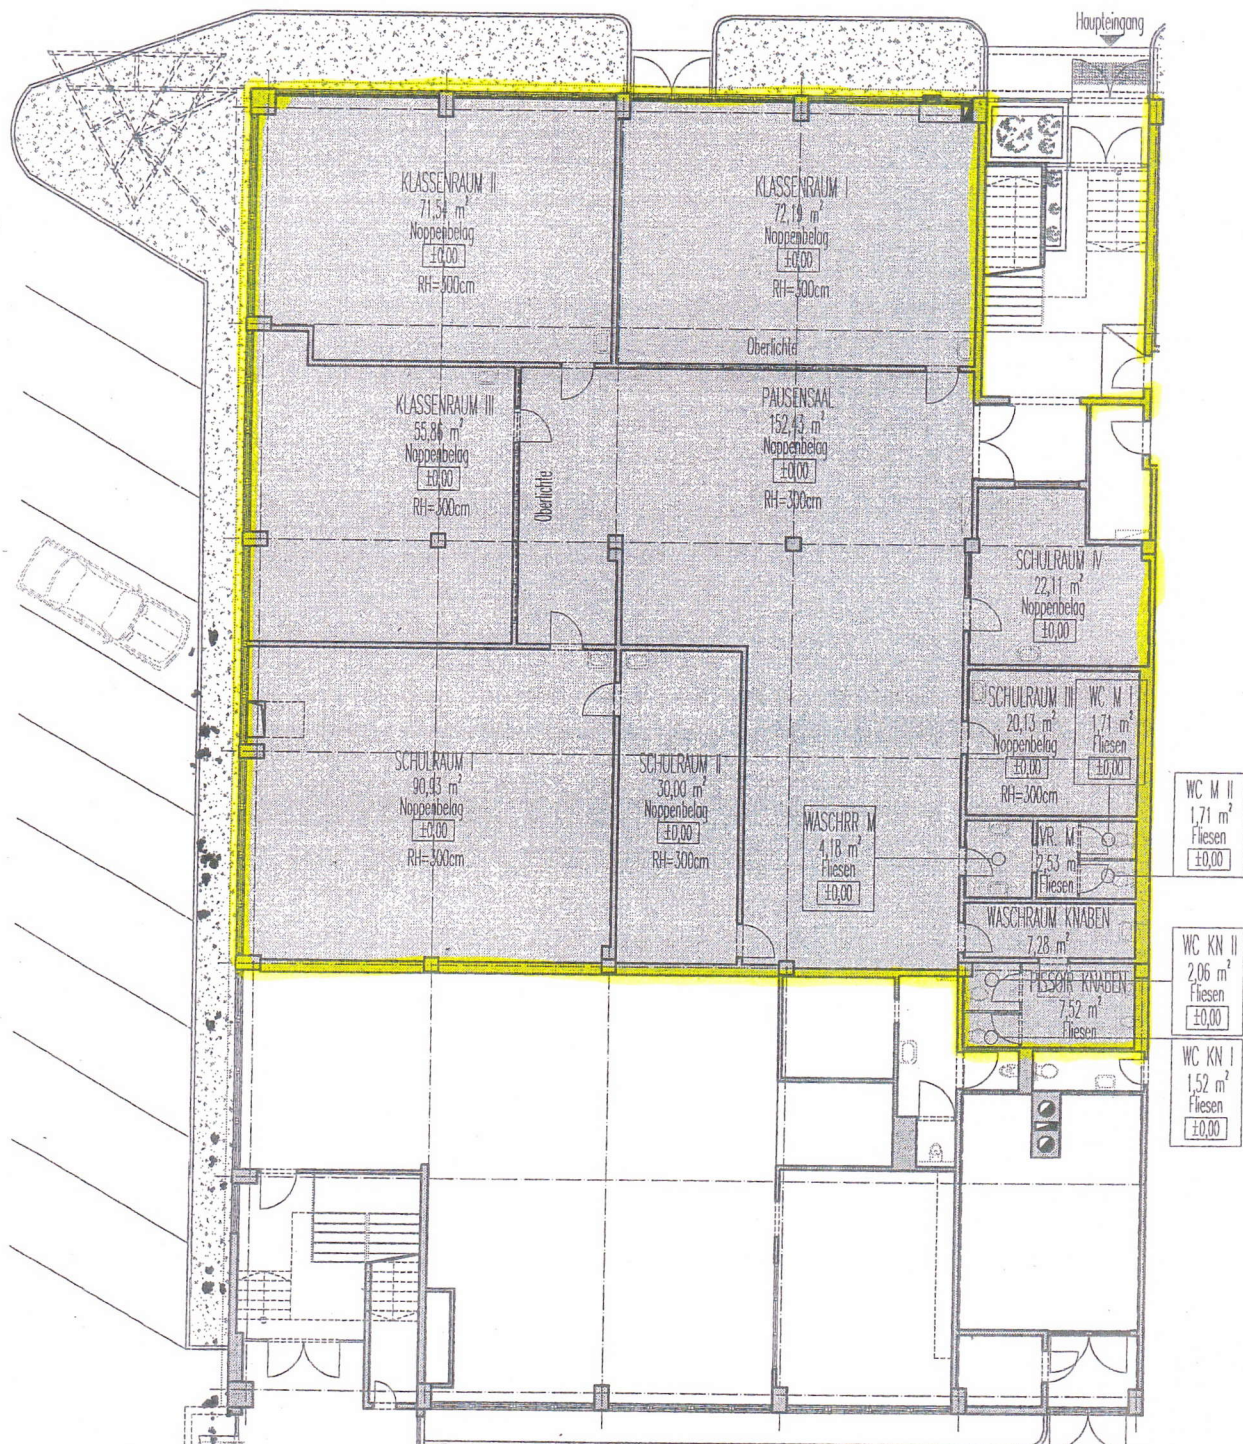

KLASSENRAUM I = 72,19 m ²	SCHULRAUM I = 90,93 m ²	WASCHRAUM M = 4,18 m ²	WASCHRAUM KN = 7,28 m ²	VORRAUM = 6,41 m ²
KLASSENRAUM II = 71,54 m ²	SCHULRAUM II = 30,00 m ²	VORRAUM M = 2,53 m ²	PISSOIR KNABEN = 7,52 m ²	
KLASSENRAUM III = 55,86 m ²	SCHULRAUM III = 20,13 m ²	WC MÄDCHEN I = 1,71 m ²	WC KNABEN I = 1,52 m ²	
PAUSENSAAL = 152,43 m ²	SCHULRAUM IV = 22,11 m ²	WC MÄDCHEN II = 1,71 m ²	WC KNABEN II = 2,06 m ²	

SUMME NETTOGESAMTNUTZFLÄCHE SCHULE 1 = 550,11 m²

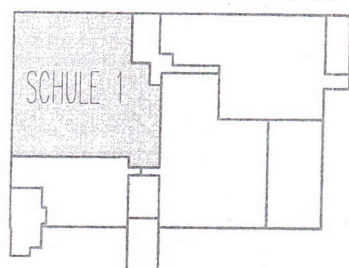

BESTANDSPLAN M 1:200

SCHULE 1, Holzbauernstraße 20, 4050 Traun

GR.NR. 478/19

EZ: 4117

KG: Traun

Roman + Eva Edlbauer

gez. am: 28.01.2013

Tannbergstr. 6

durch: Otto Philipp Oberberger

4132 Lembach im Mühlkreis

☎: 07286 / 8239