


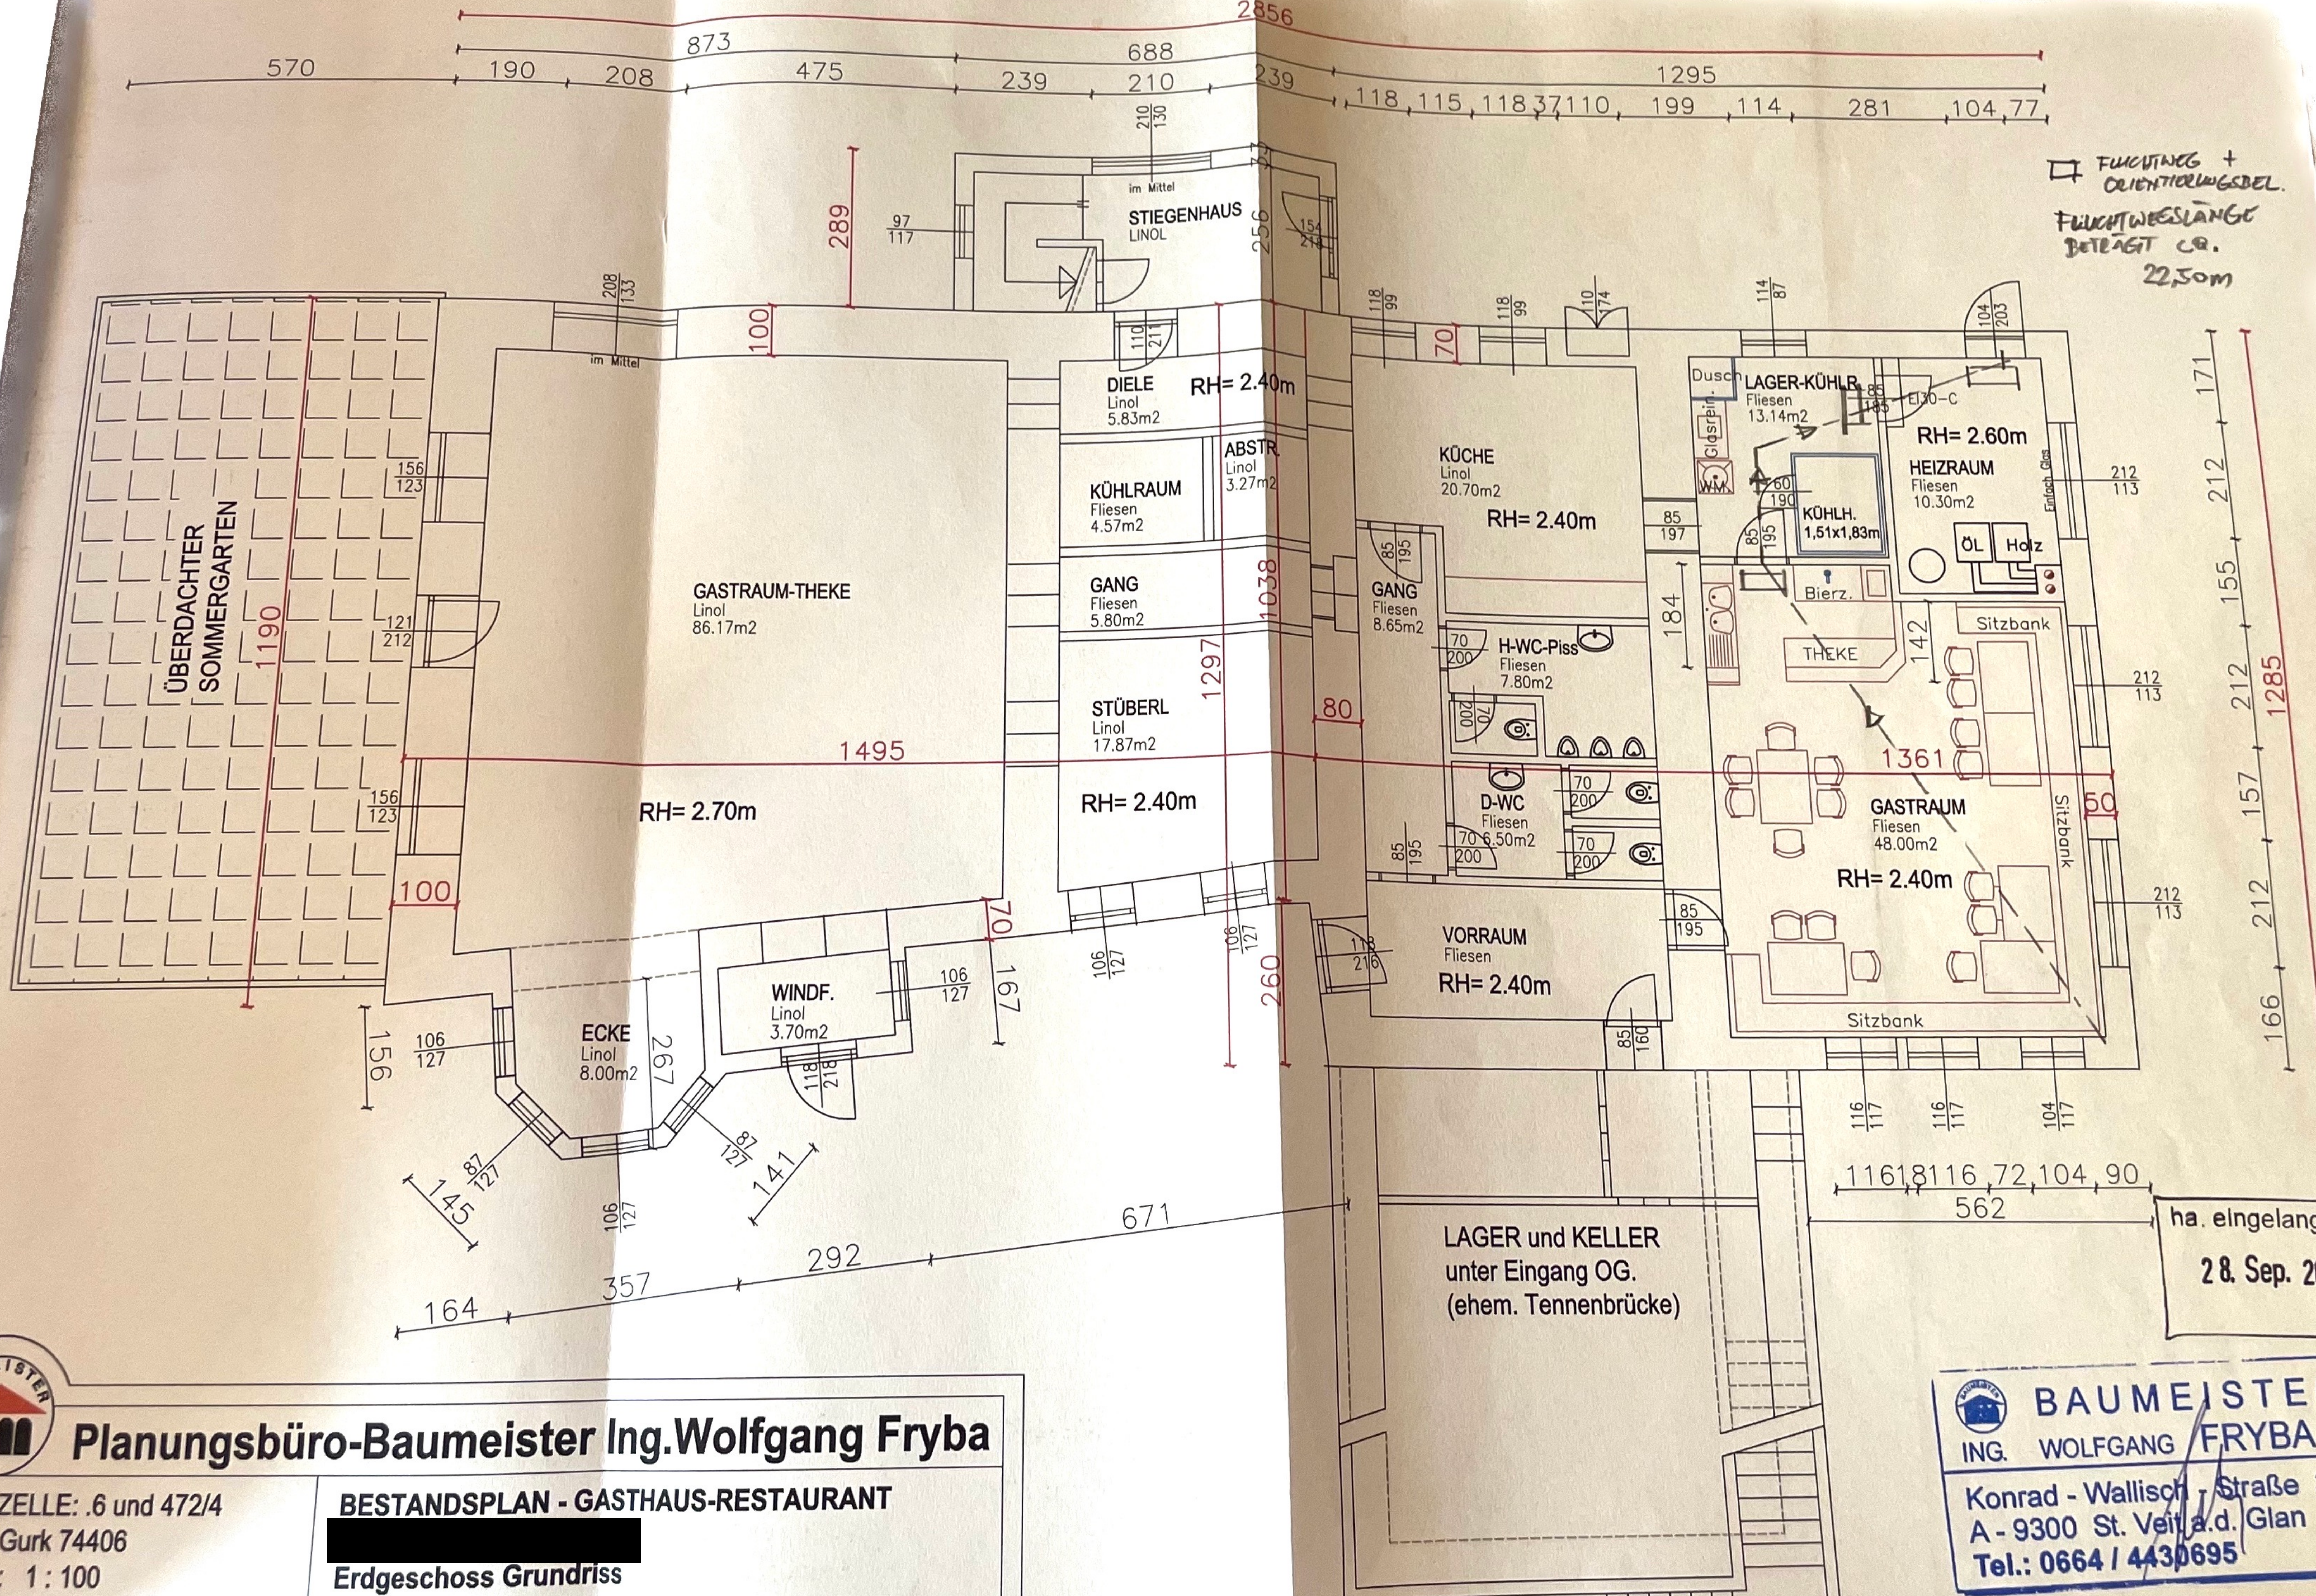


Planungsbüro-Baumeister Ing. Wolfgang Fryba

PARZELLE: .6 und 472/4
KG.: Gurk 74406
MST.: 1:100

BESTANDSPLAN - GASTHAUS-RESTAURANT
[Redacted]
Erdgeschoss Grundriss

BAUMEISTER
ING. WOLFGANG FRYBA
Konrad - Wallisch Straße 34
A - 9300 St. Veit a.d. Glan
Tel.: 0664 / 4430695

Datum: August 2020 Geändert: September 2021

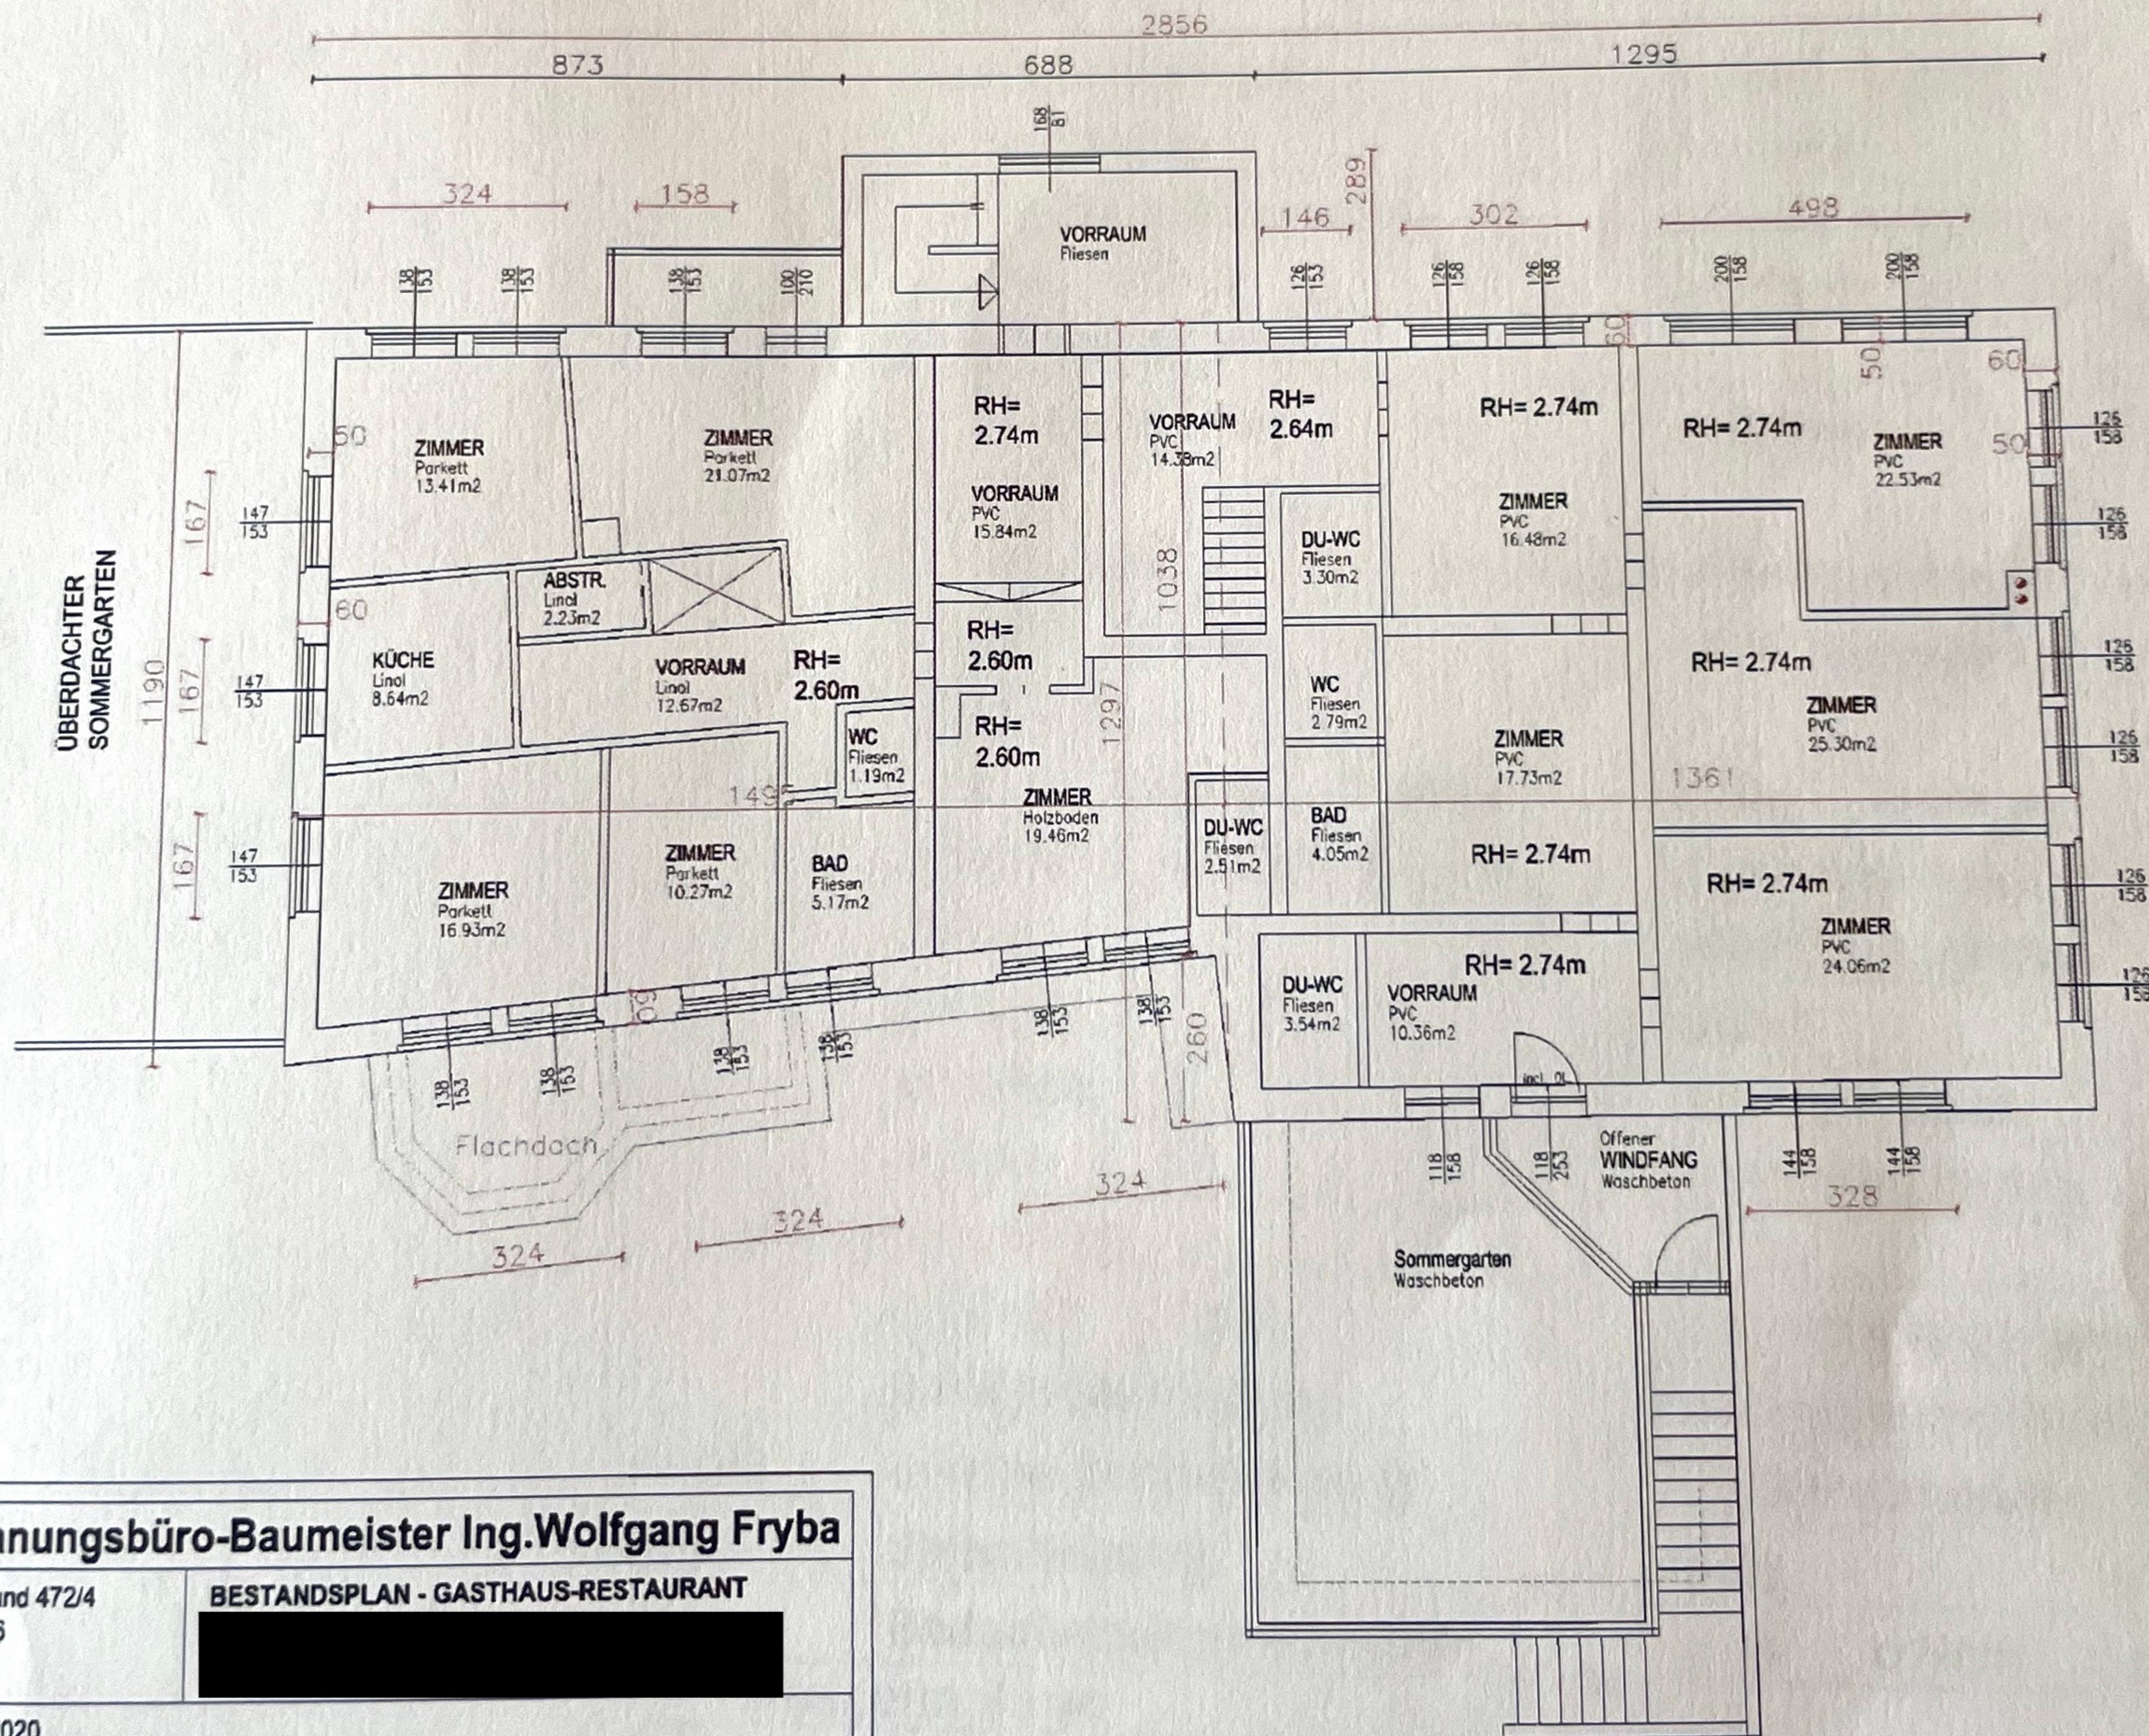

Planungsbüro-Baumeister Ing. Wolfgang Fryba

PARZELLE: .6 und 472/4

KG.: Gurk 74406

MST.: 1 : 100

BESTANDSPLAN - GASTHAUS-RESTAURANT



Datum: August 2020

PLANUNG: BM. ING. FRYBA

