




Südwestansicht

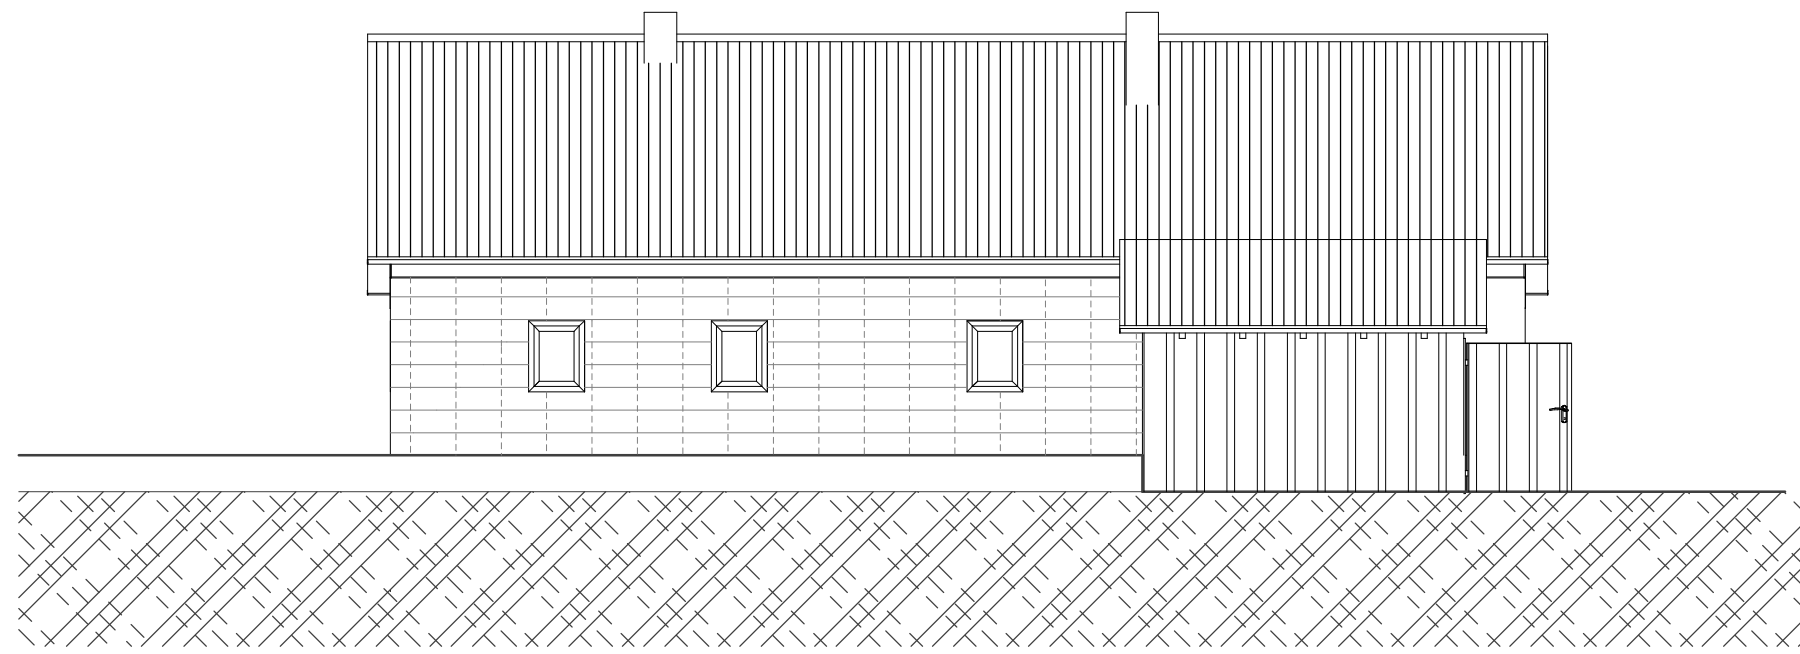


Südostansicht

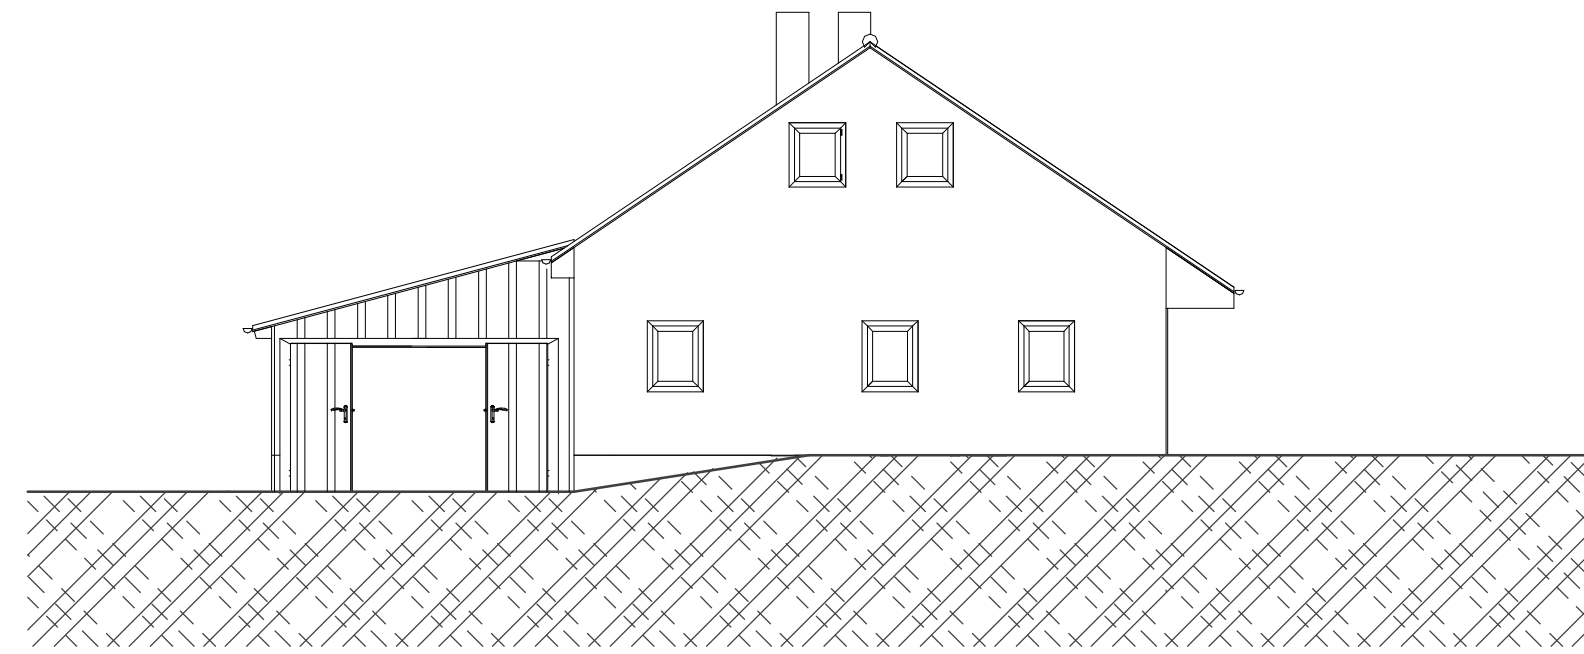


Nordostansicht

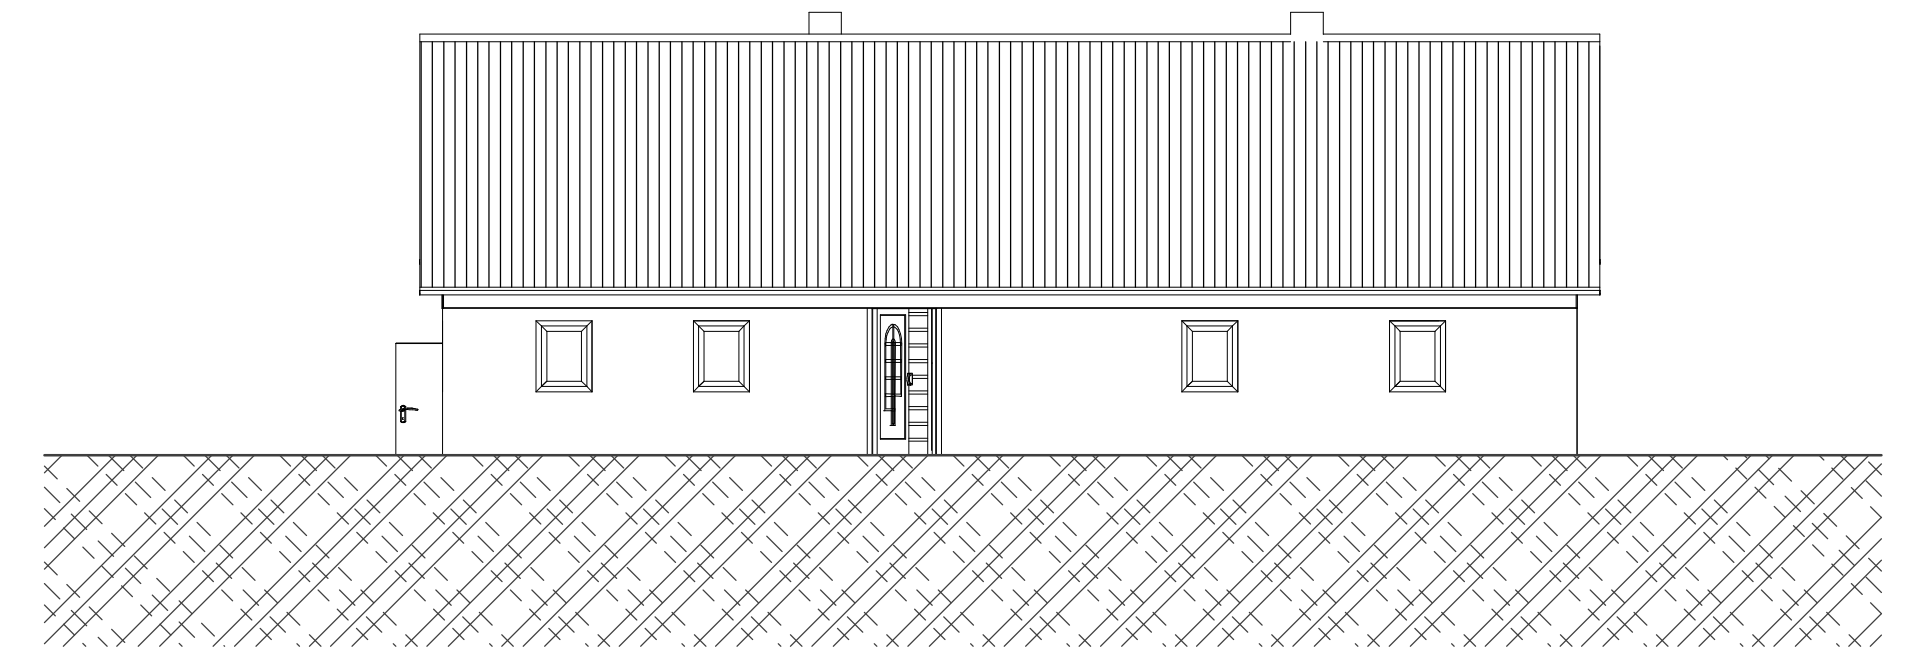

Dachgeschoß

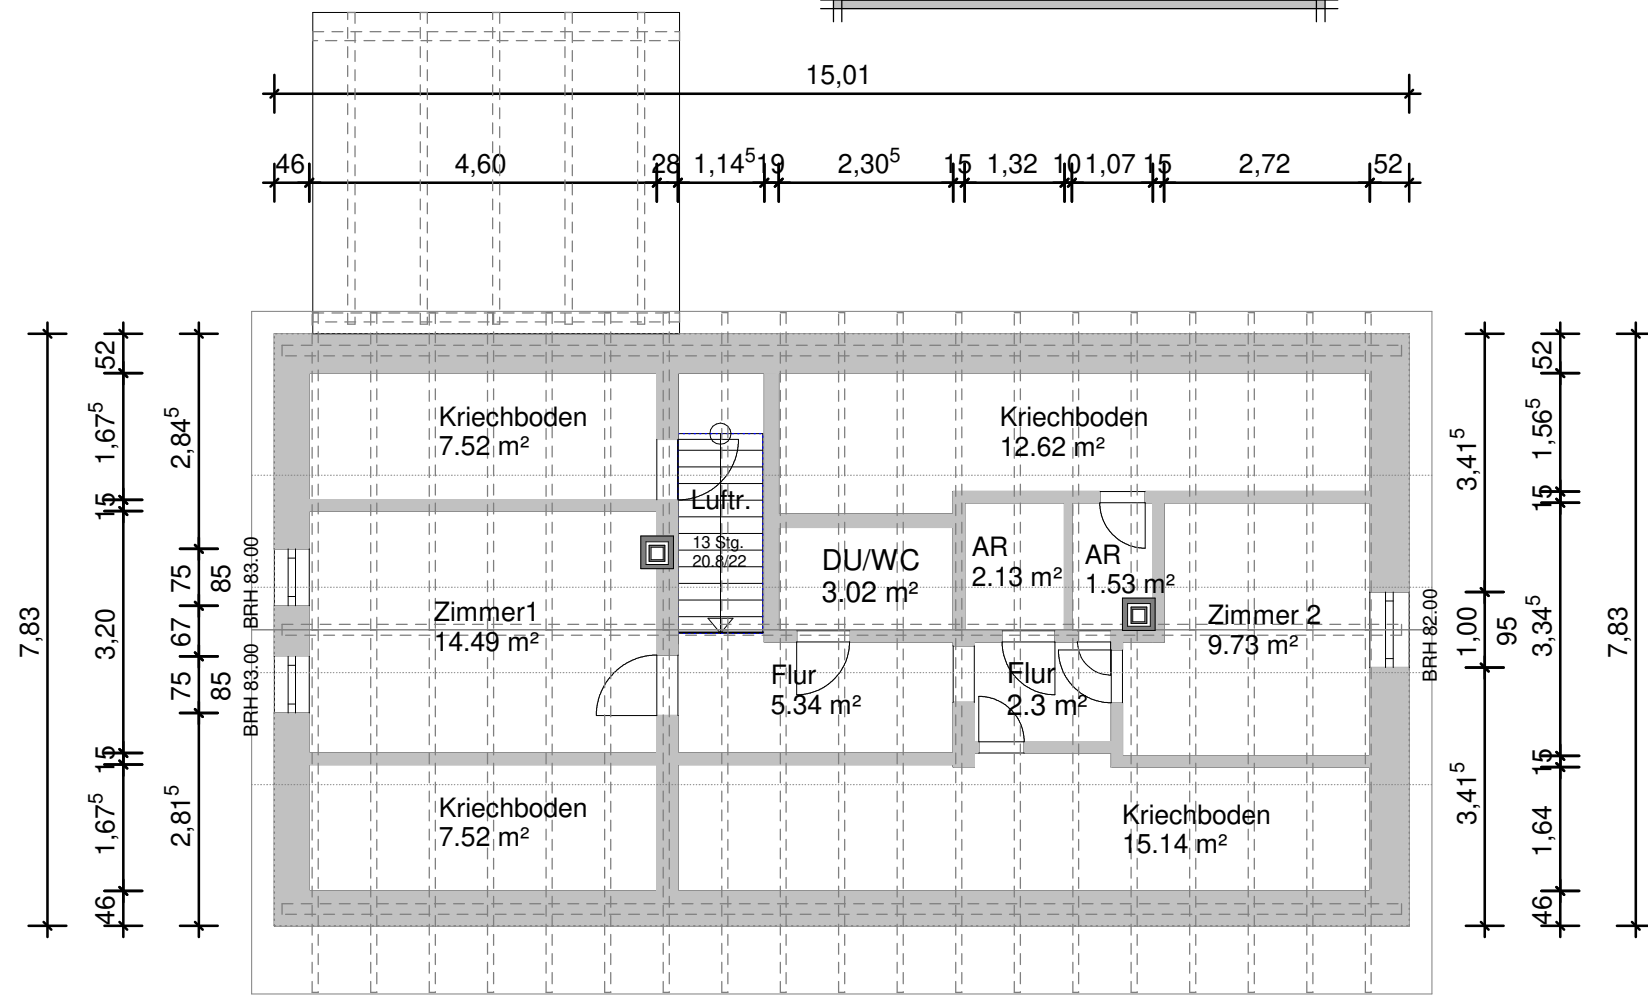


Kellergeschoß

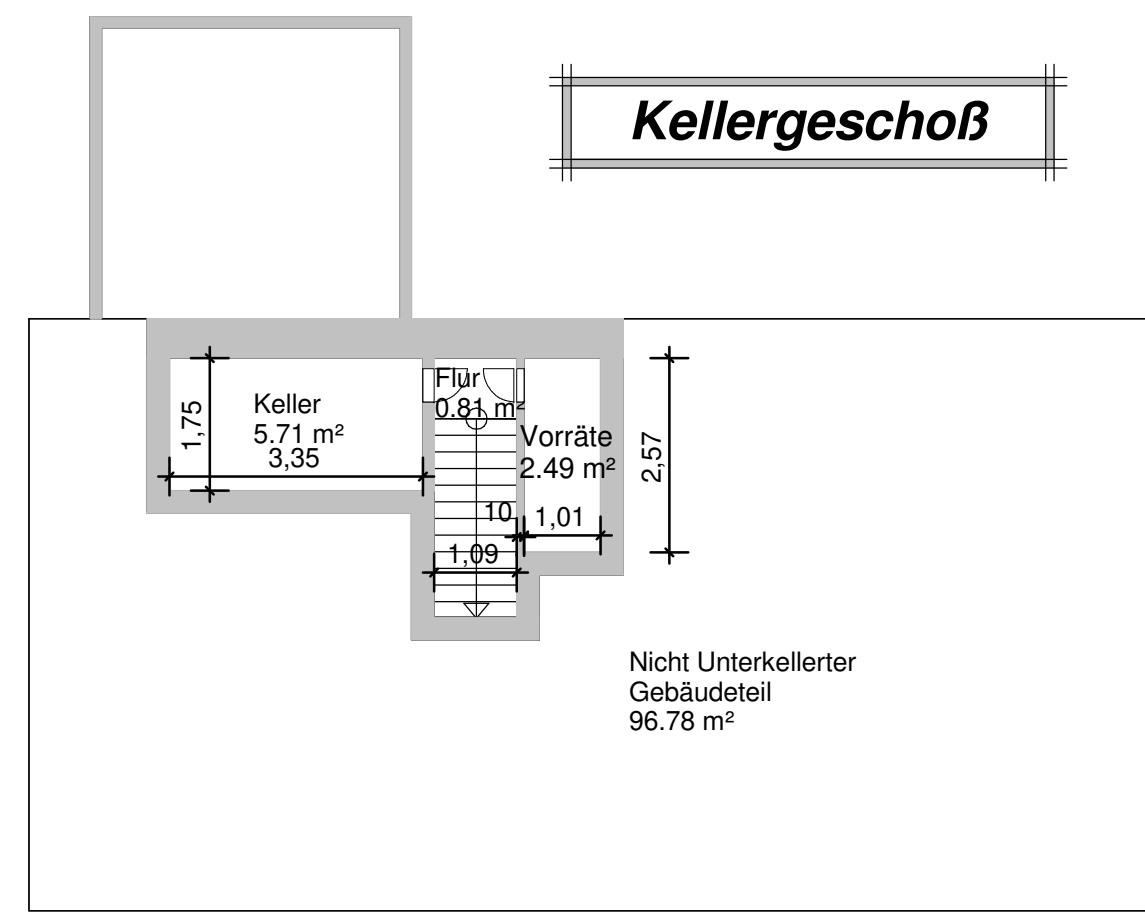





Nordwestansicht



Schnitt A - - A

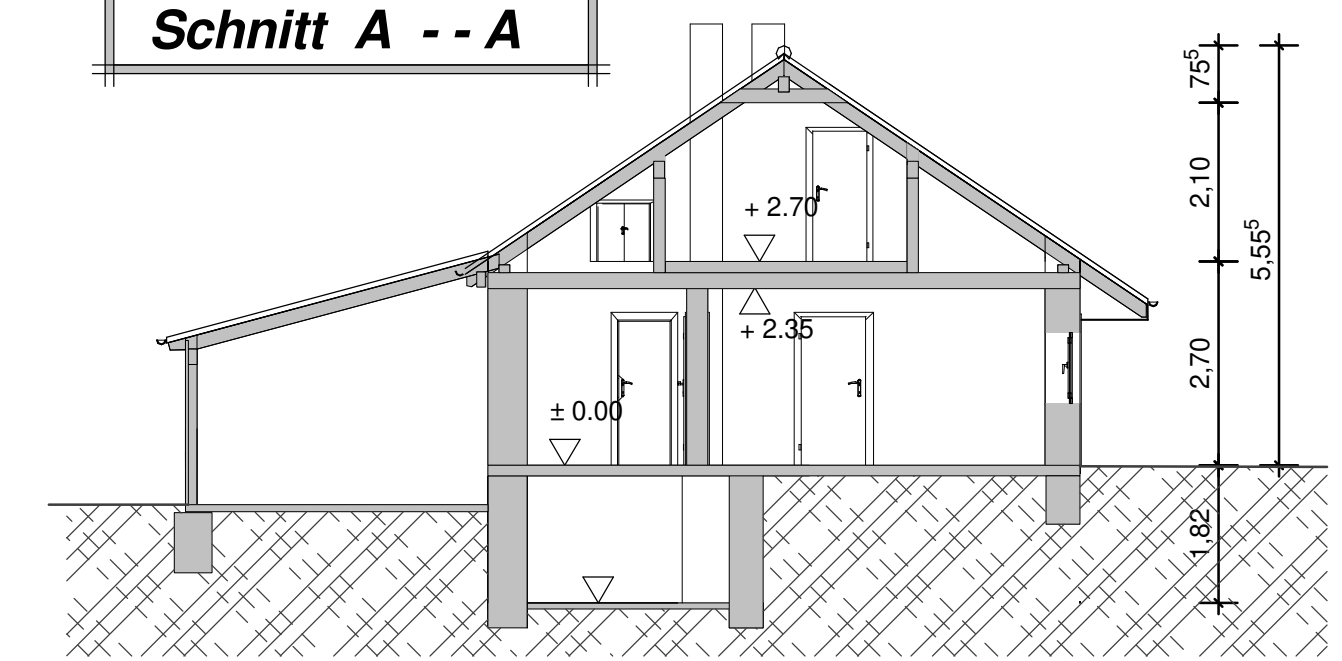

- 1.82

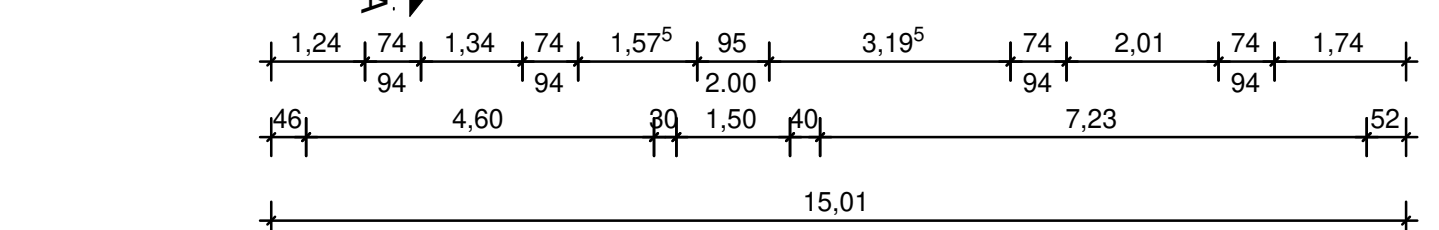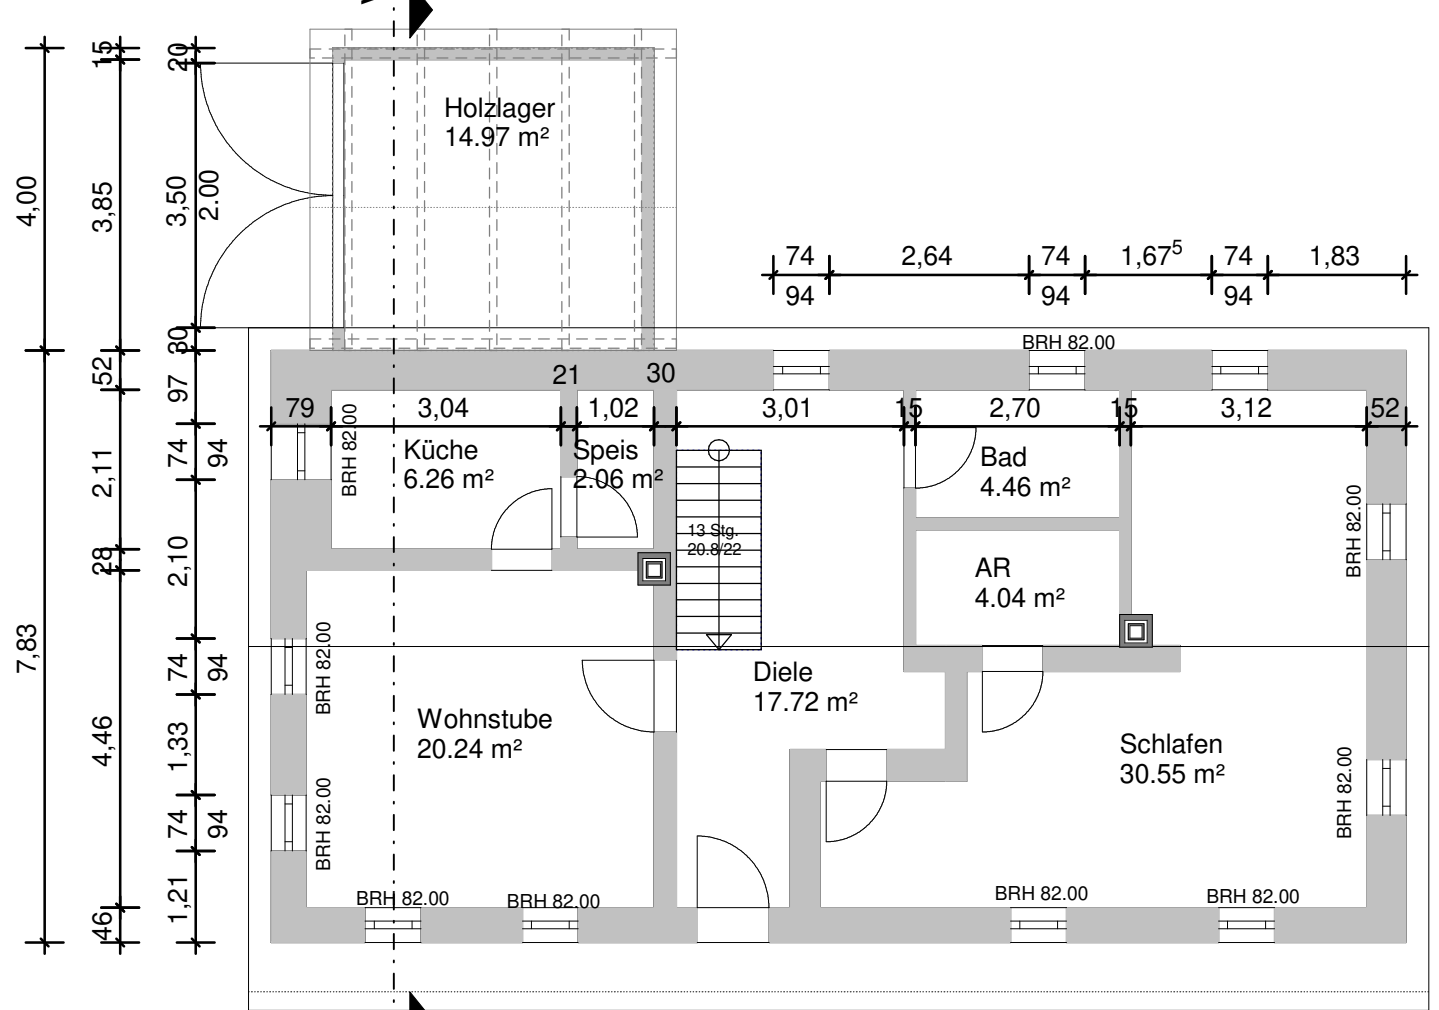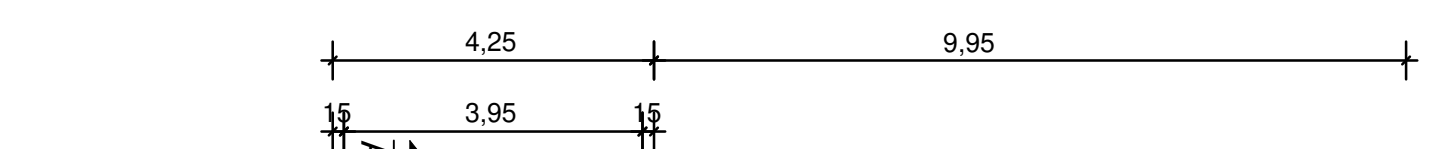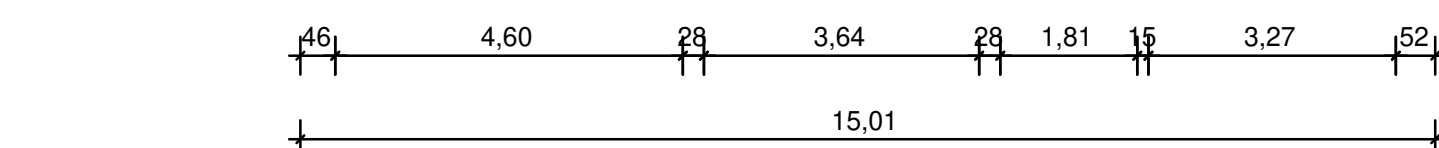

Erdgeschoß




BESTANDSPLAN

Vorabzug PUHRINGER BAUPLANUNG/AUSFÜHRUNG

Best. Wohnhaus Kriegswald 7, Julbach

Gebäudekl.: 1

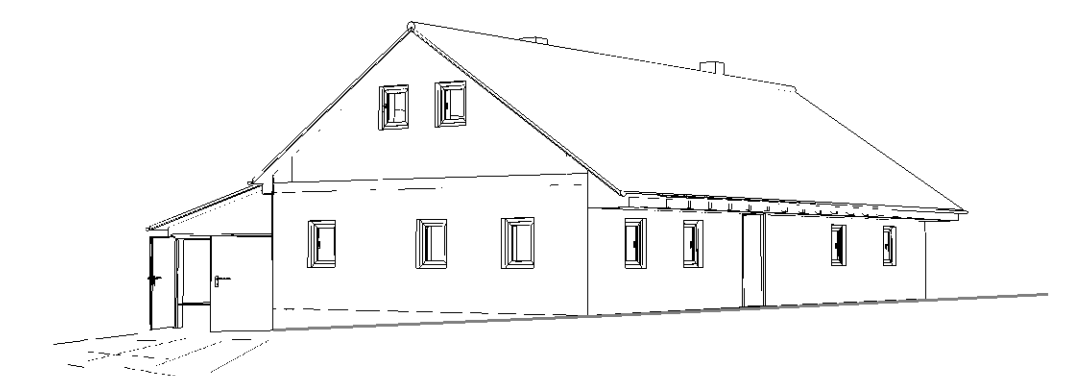

Wichtiger Hinweis!
Laut Bauarbeiterkoordinationsgesetz vom 1-7-1999 ist durch den Bauherrn ein Planungs- und Baustellenkoordinator zu bestellen.
Dieser Einreichplan ist kein Ausführungsplan.
Es wird weiters darauf hingewiesen, das Naturmaß zu nehmen und gegebenenfalls mit der Bauführung abzustimmen.
Die im Plan dargestellten Deckenstärken, Unterzüge, Fundamente, Stützen, Sparren, usw. sind lt. Angaben des Statikers zu dimensionieren.
Die angegebenen Fenster und Türmaße, Abwasserdimensionierungen, Kamingrößen, ... sind vor Baubeginn mit den Professionisten abzuklären.

KG.: 47004 Julbach	EZ.: 191	Grundst. Nr.: 3361/1
BAUHERR(N): Helga Teuschl und Dr. Herbert Teuschl Kriegswald 7 4162 Julbach	UNTERSCHRIFT:	
GRUNDEIGENTÜMER(N): Helga Teuschl und Dr. Herbert Teuschl Kriegswald 7 4162 Julbach	UNTERSCHRIFT:	
BEHÖRDE:		
PLANVERFASSER: Als beauftragter Planverfasser wird hiermit die Übereinstimmung dieses Bauvorhaben mit dem Bebauungsplan und allen baurechtlichen Vorschriften bestätigt.	BAUFÜHRUNG: Als beauftragter Bauführer wird die Überwachung der Bauausführung über das gesamte Bauvorhaben bestätigt.	
Legende: Bestand Mauerwerk Unbewehrter Beton	Bewehrter Beton Holz Dämmung Abbruch	
Plan NR.: PÜ 2024/Teu./06/01	Gezeichnet: Pühringer	Planung M = 1 : 100 Lageplan M = 1 : 500
		Ort: Vordranger Datum: 12.6.2024

Die Pläne der Firma Pühringer BAU - PLANUNG - AUSFÜHRUNG (Vordranger 2, 4163 Klaffer am Hochlicht Handy - 0650 / 33 86 311) und deren Inhalte genießen Urheberrechtlichen Schutz. Ohne ausdrücklicher schriftlicher Zustimmung der Firma Pühringer dürfen, Entwürfe, Skizzen, Pläne etc. weder geändert, kopiert, vervielfältigt, verbreitet oder anderweitig weitergegeben werden. Für den Fall der Urheberrechtsverletzung behalten sich die Firma Pühringer Ansprüche jedweder Art gegenüber den Schädiger vor.