




Ihre EHL Planmappe


Strauchergasse 14, 8020 Graz


Wir leben
Immobilien.




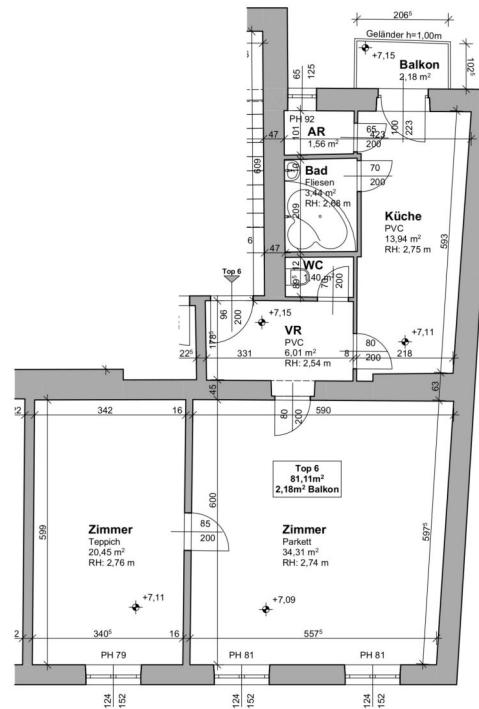



	BESTANDSPLAN		
	projekt: 8020 Graz, Strauchergasse 14		
	planinhalt: Top 6		
	maßstab: 1:100	planformat: A4 (21,0x29,7)	
	plannummer: 026_846	datum: 31.08.2023	
Hauseigentümer:			
Empfänger	Datum	AR B 026_846	

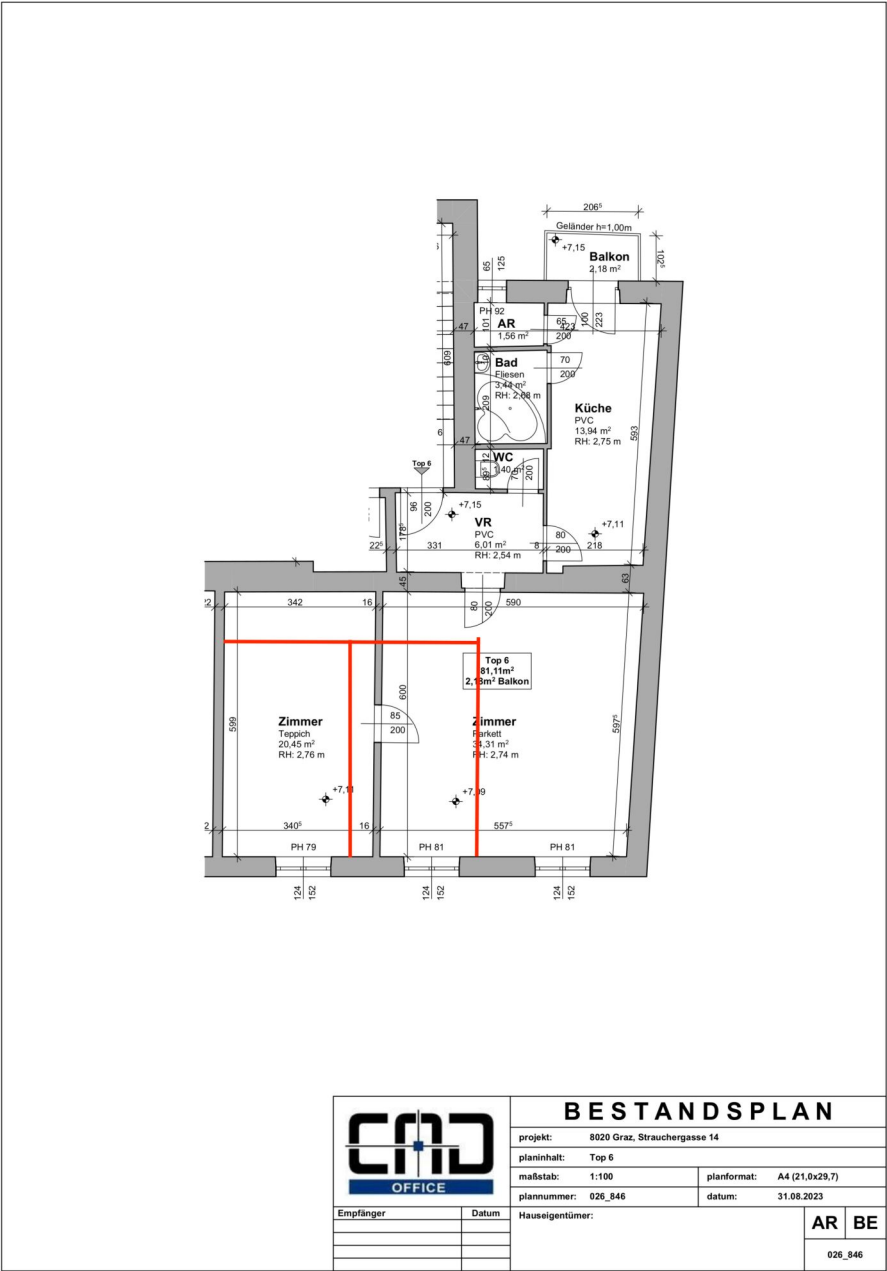

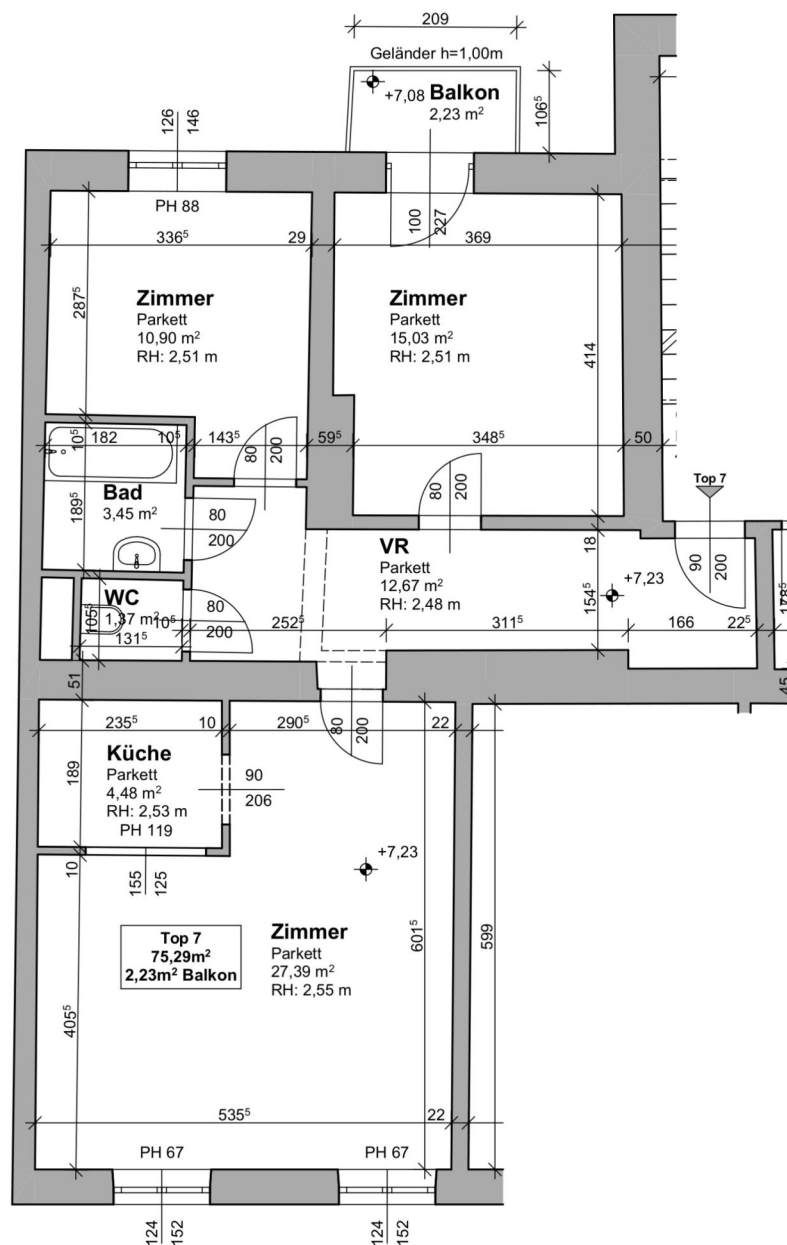

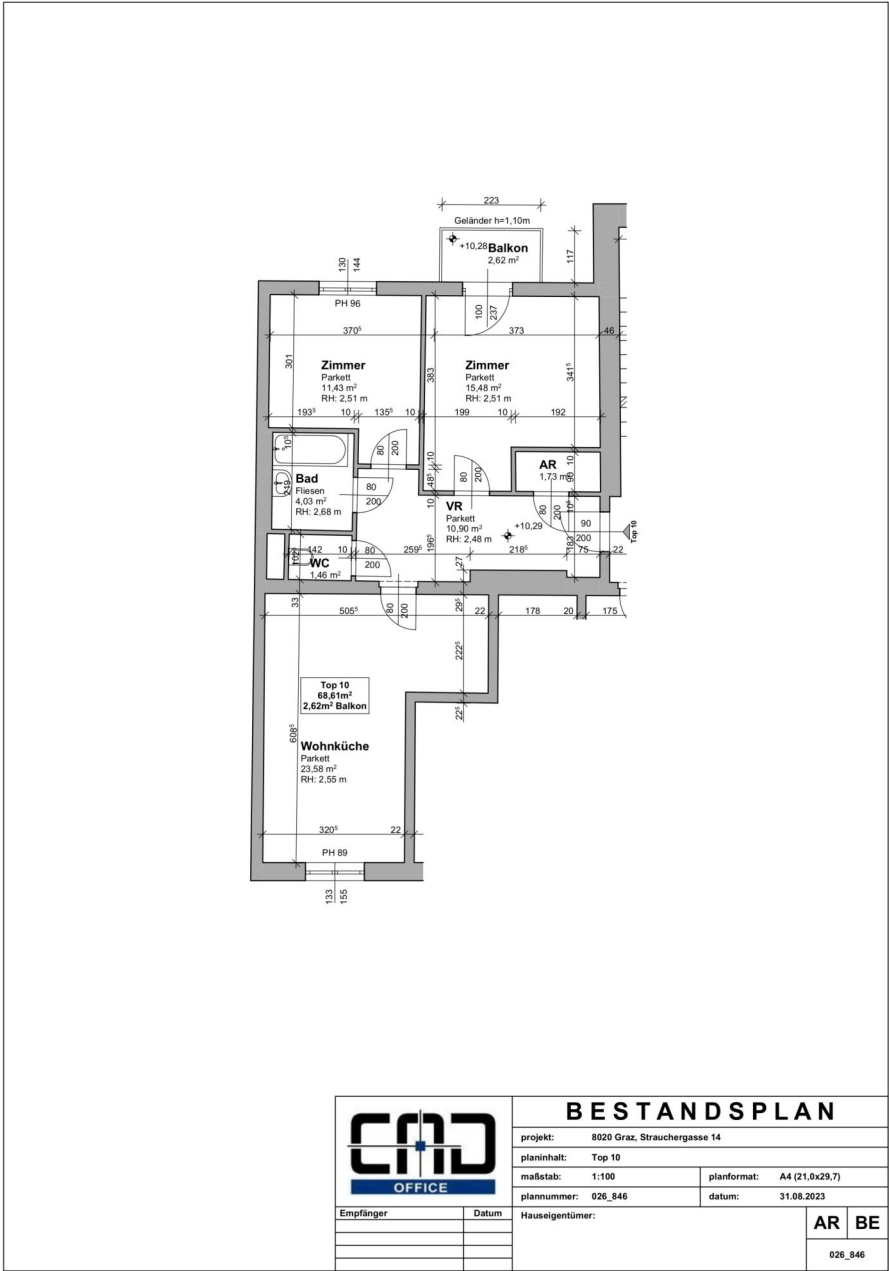

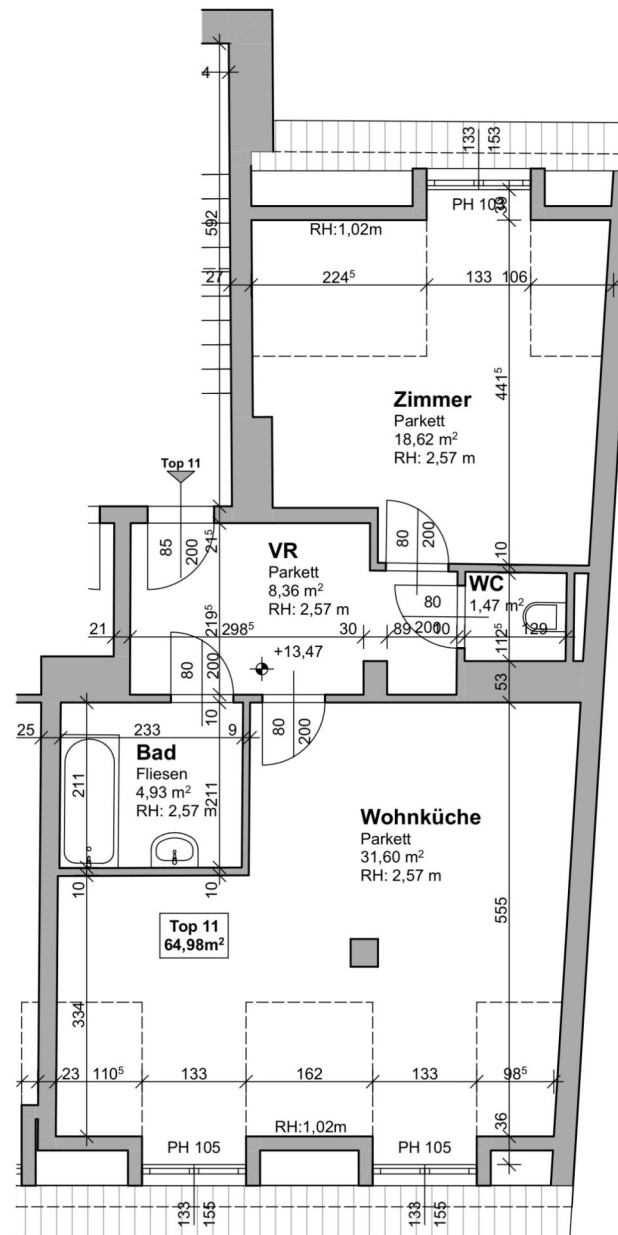

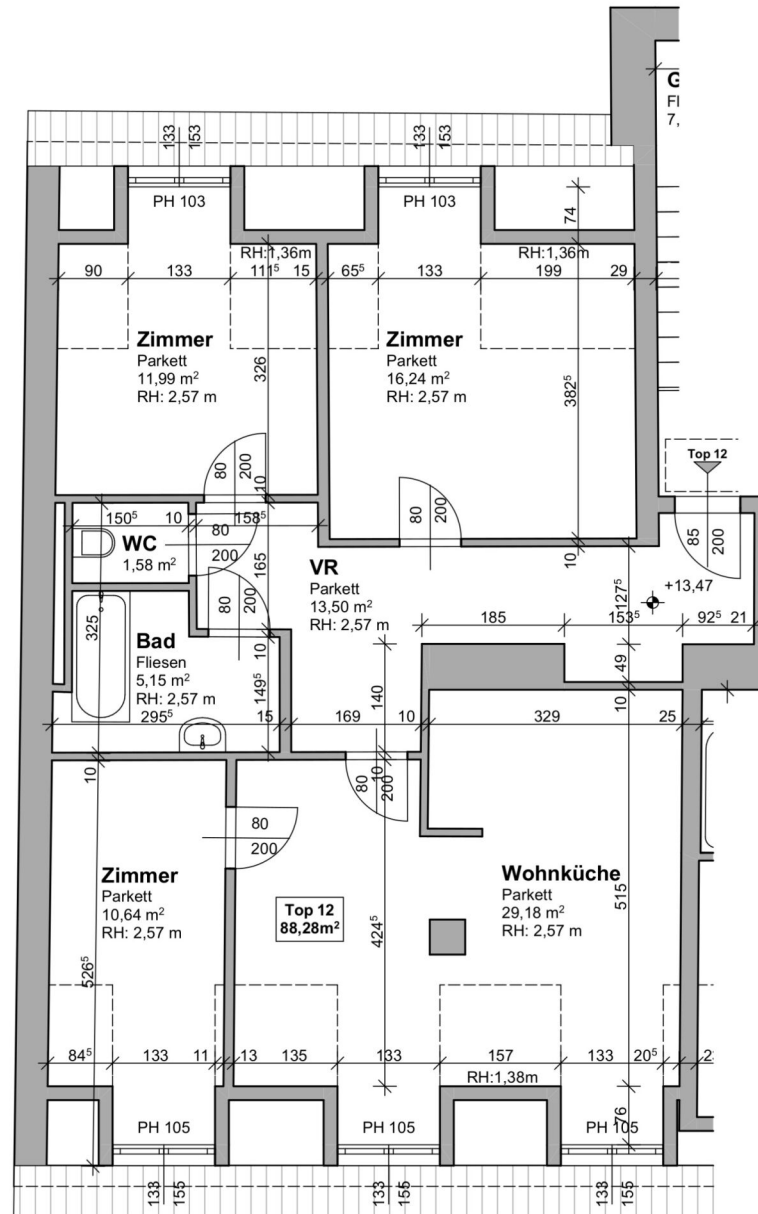

Unser Blick ist immer nach vorne gerichtet:

Die EHL-Immobiliengruppe lebt ihre Unternehmenswerte.
Täglich. Kompetent. Engagiert. Leidenschaftlich.
In allen Dienstleistungsbereichen.

Vermittlung	Wohnimmobilien	Anlageobjekte
Bewertung	Vorsorgewohnungen	Zinshäuser
Investment	Büroimmobilien	Betriebsliegenschaften
Asset Management	Einzelhandelsobjekte	Grundstücke
Market Research	Logistikimmobilien	Hotels

EHL Wohnen GmbH

Prinz-Eugen-Straße 8-10, 1040 Wien | T +43 1 512 76 90 | wohnung@ehl.at | wohnung.at



Wir leben
Immobilien.

