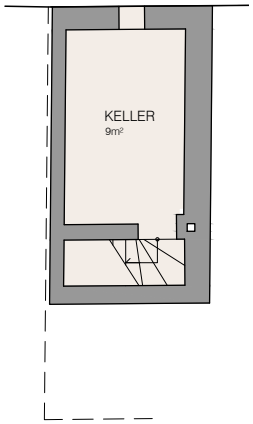

KELLER

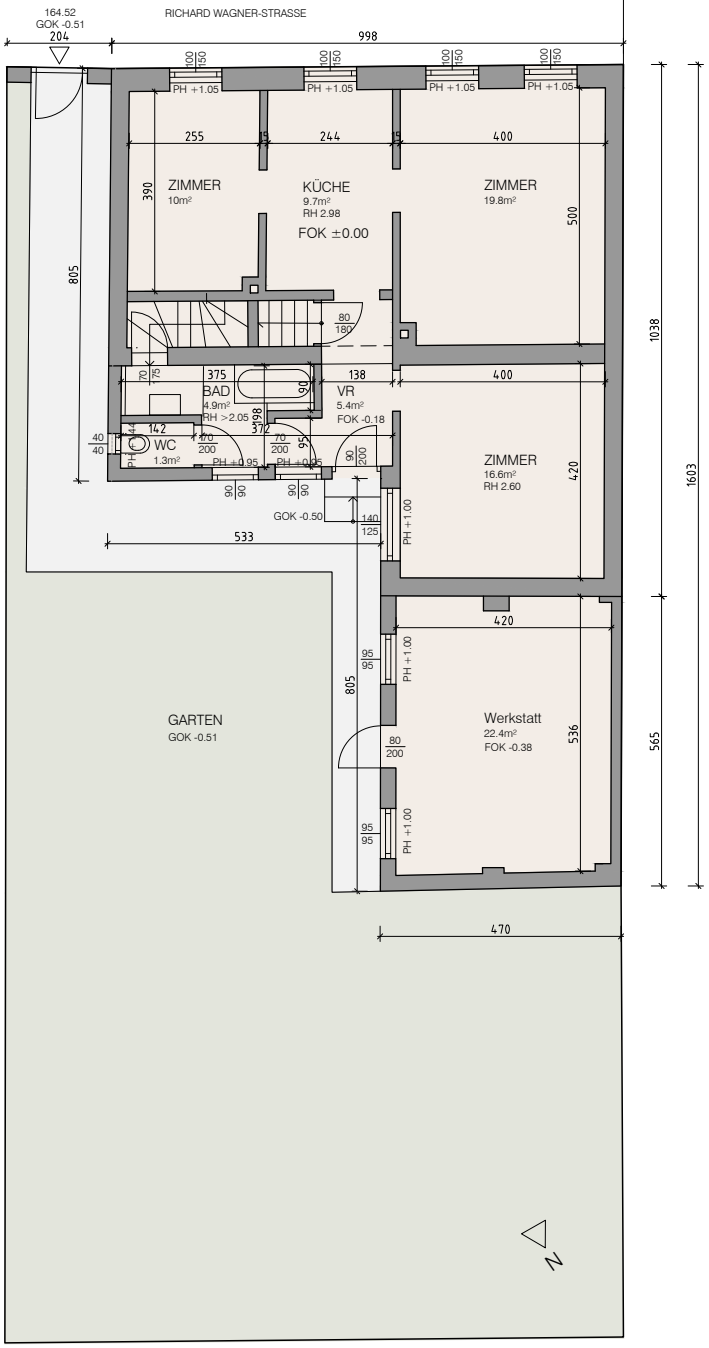

ERDGESCHOSS

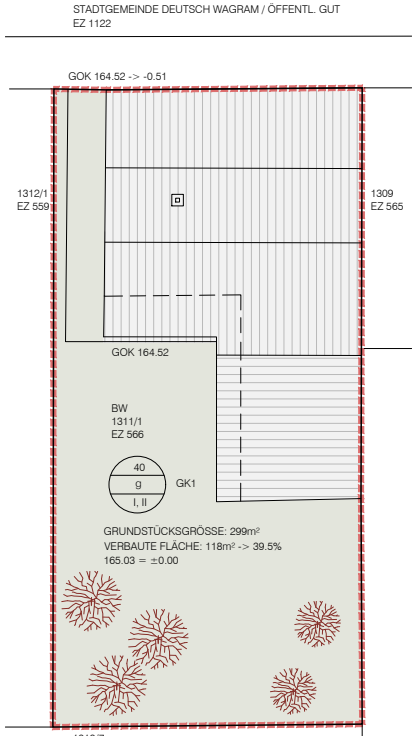

DACHAUFSICHT M200

LAGEPLAN M1000

Planart:

BESTANDSPLAN

Projekt / Objekt:

EFH DEUTSCH WAGRAM

RICHARD WAGNER-STRASSE 13

±0,00 = 165.03 ü. Adria

OBJEKTDATEN

KG- Nr.	KG- Name	Grundstück	EZ
06031	DEUTSCH WAGRAM	1311/1	566

Planinhalt:

GRUNDRISSE, LAGEPLAN

Plannummer:	Datum:	Maßstab:	
BE_1.01	30.01.2026	1:100, 1:200; LP 1:1000	Bestand Grundstücksgrenze