






SÜDANSICHT
A
3-2/ Φ150
58
290
7
292
25
220
38
88
WA.KÜ
11.71 m²
KESSEL
Φ125
2/ GEF
SOV
KELLER
P.SCH.
40/60
265
80
60
429
85
194
-250
85
194
85
194
GARAGE
28.50 m²
KELLER
9.31
80
60
250
200
NORM
KIPPT.
165
417
25
438
248
394
248
58
600
7
207
58
890
KELLERGESCHOSS


OSTANSICHT
A
KÜCHE
PVC 11.71
BAD
PVC 4.72
L 15/15
WOHNZ.
18.90 PVC
SCHLAFZ.
17.40 PVC
ERDGESCHOSS



NORDANSICHT
A
50 235 190 7 175 25 225 50
497
245
148
220
80
220
80
HAUSP.
1245
540
PVC 490
L 15/13
+285
KINDERZ
19.78
KINDERZI
1826
80
120
-065
755
50
166
211
17
127
154
156
50
180
100
85
144
80
150
80
150
215
577
215
50
455
7
395
50
850
7. STOCK
A

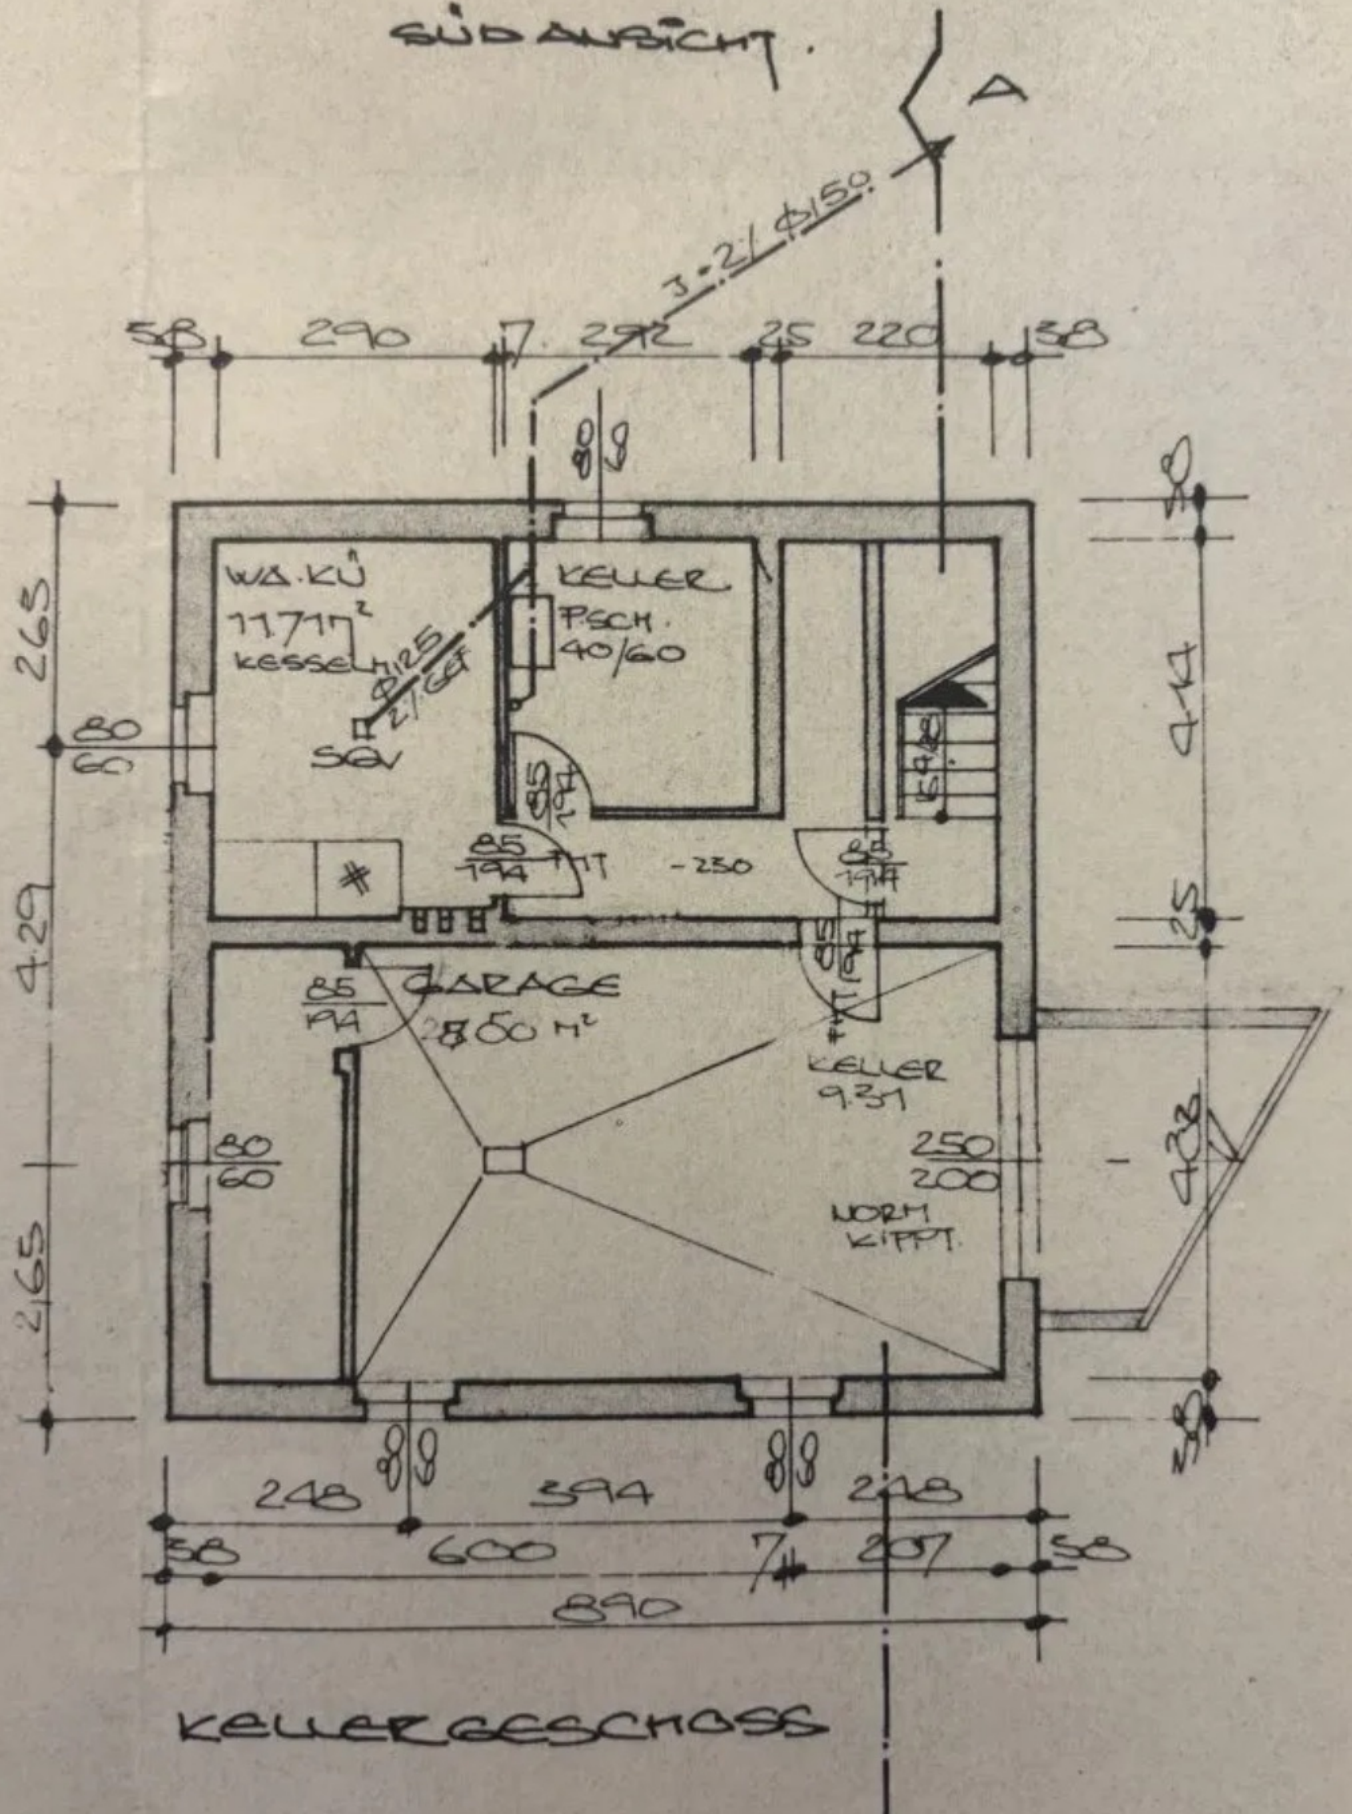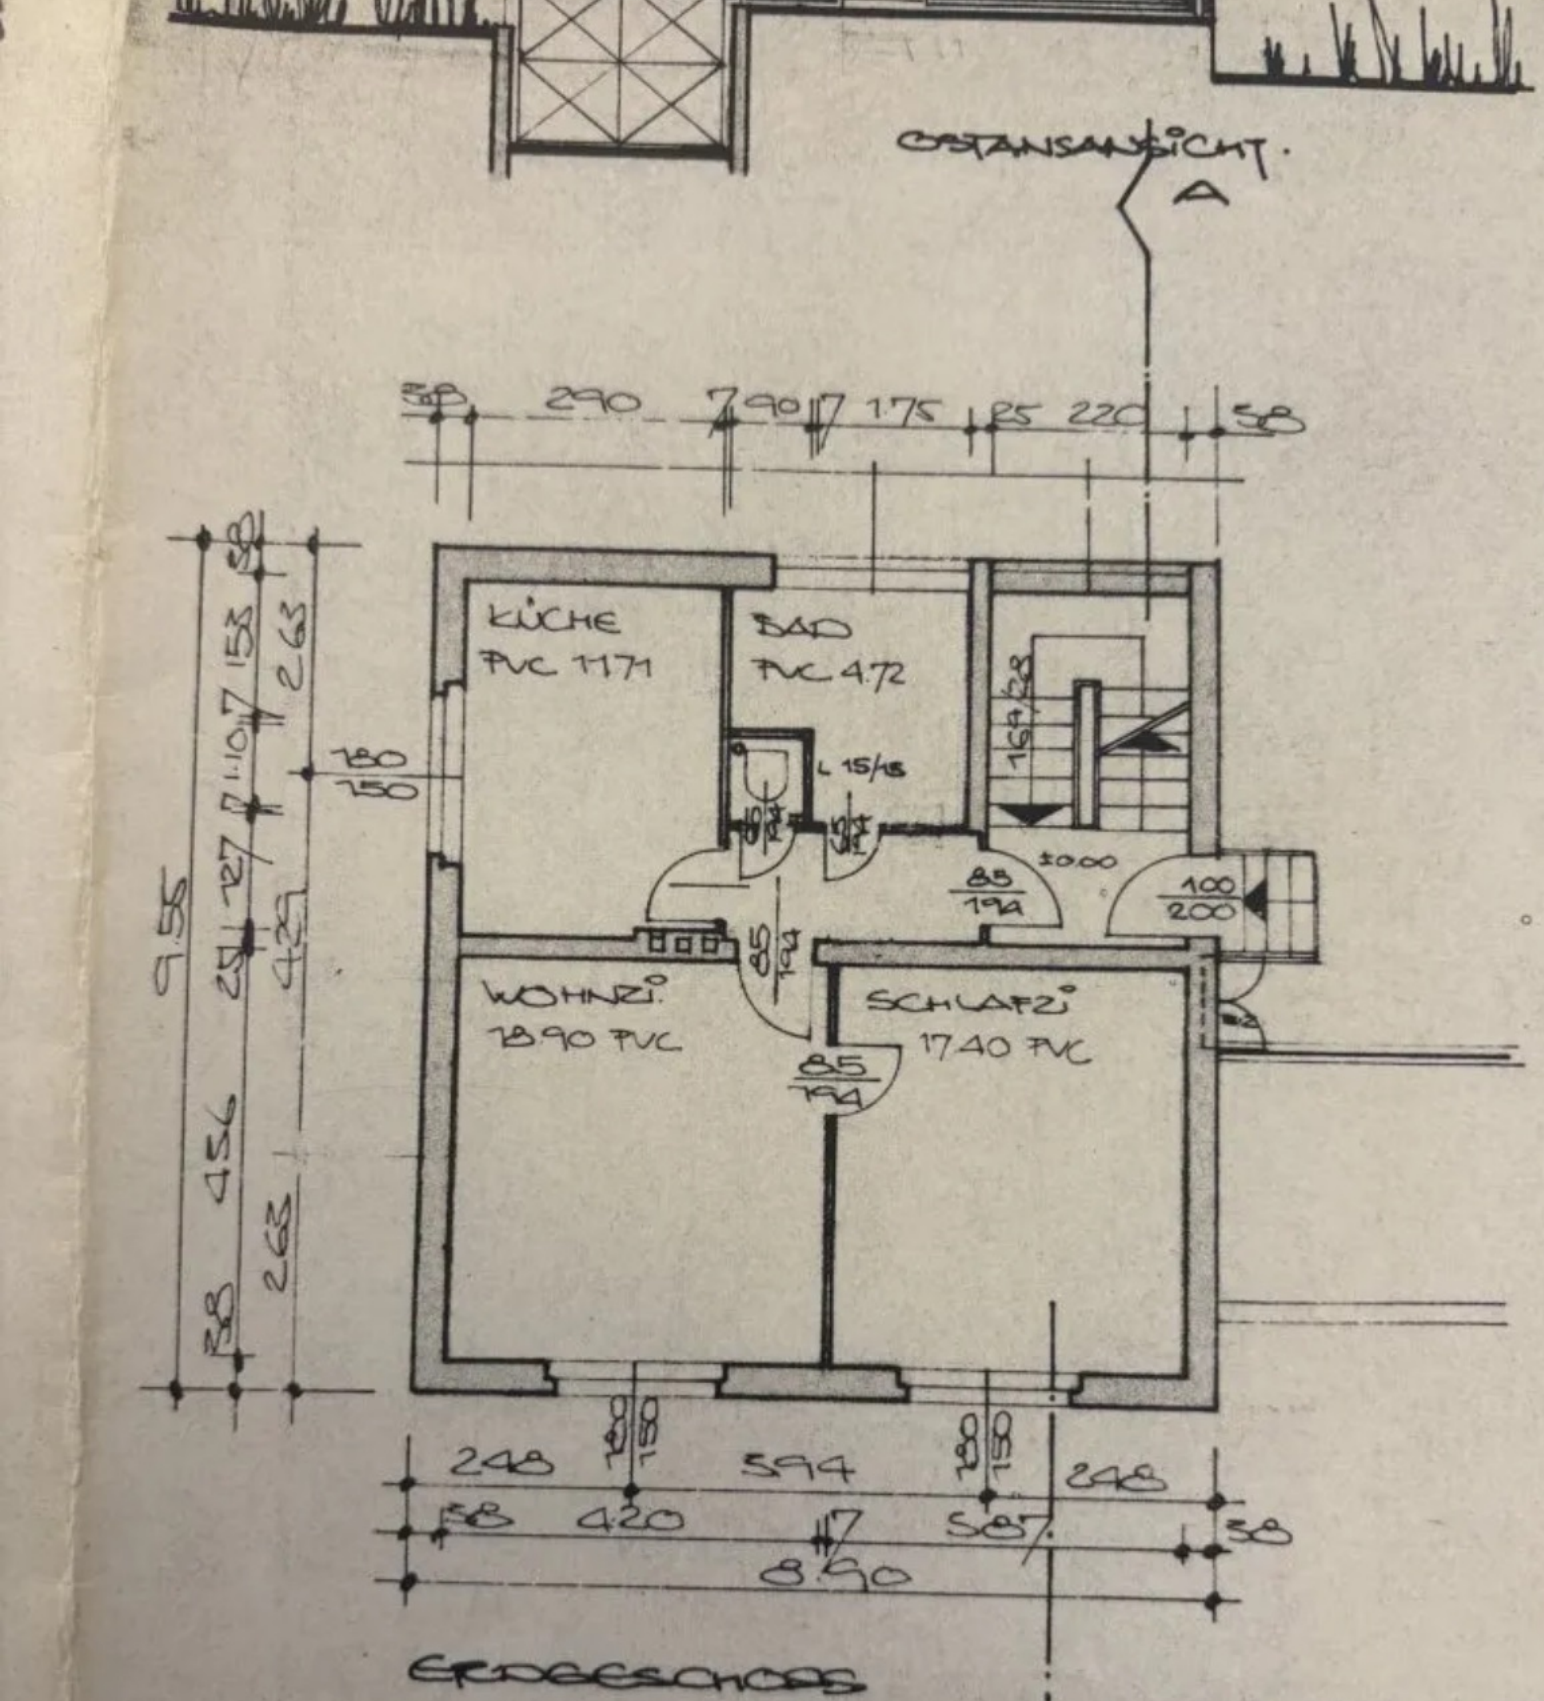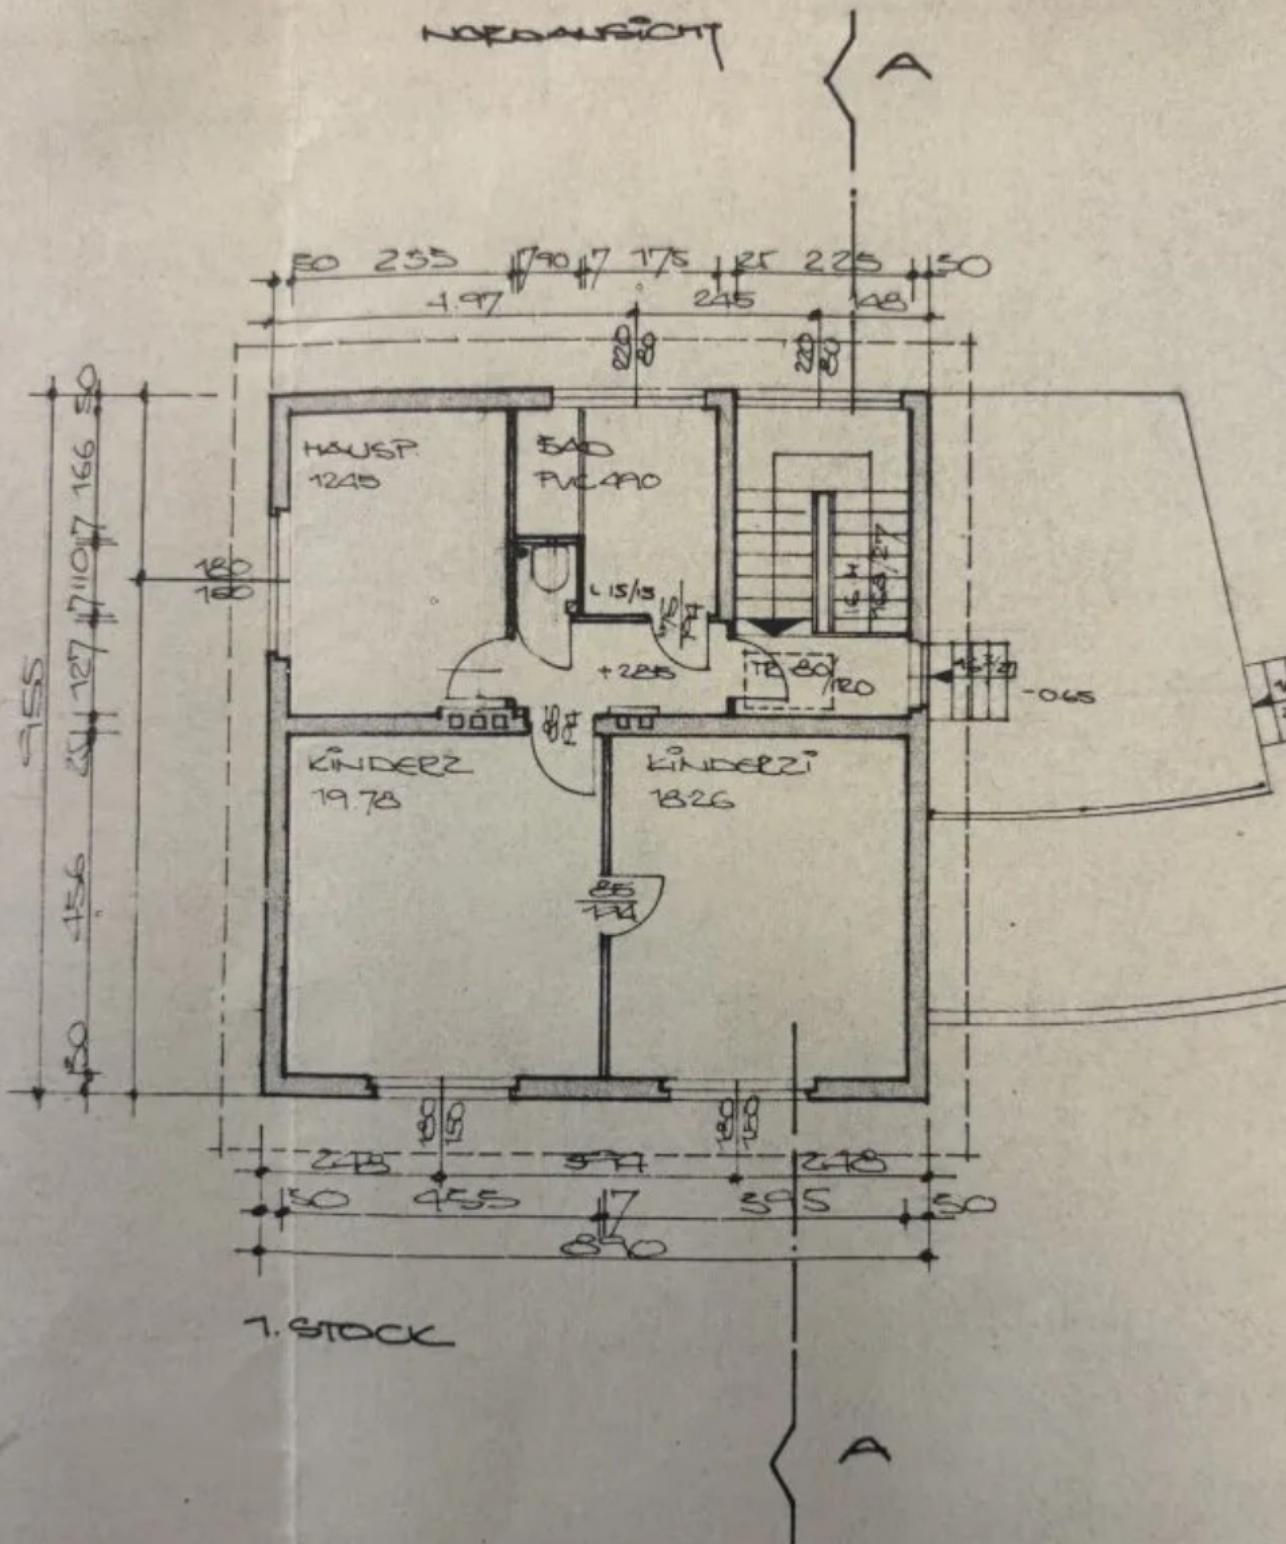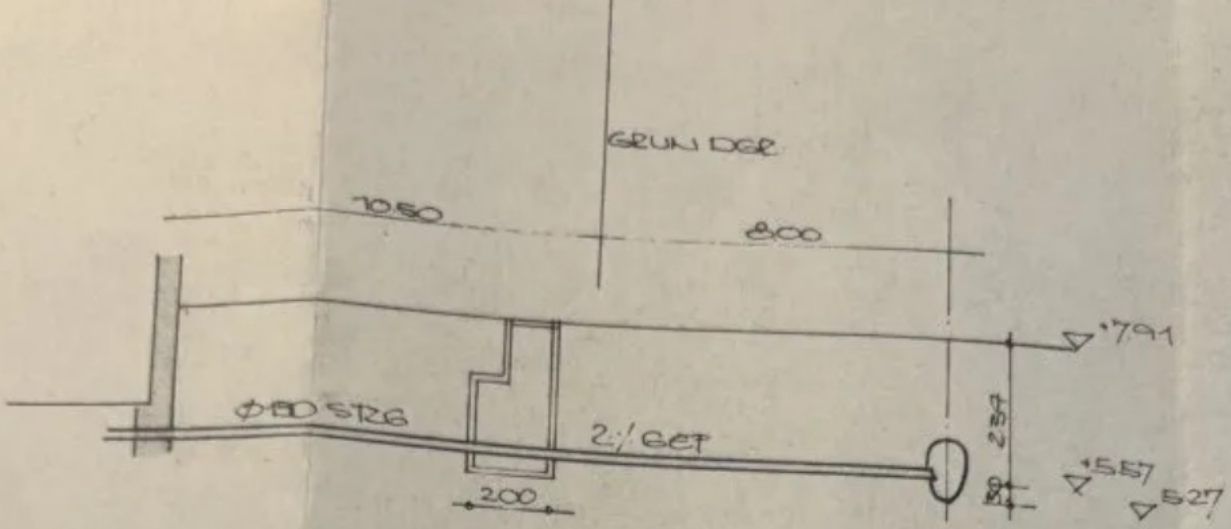

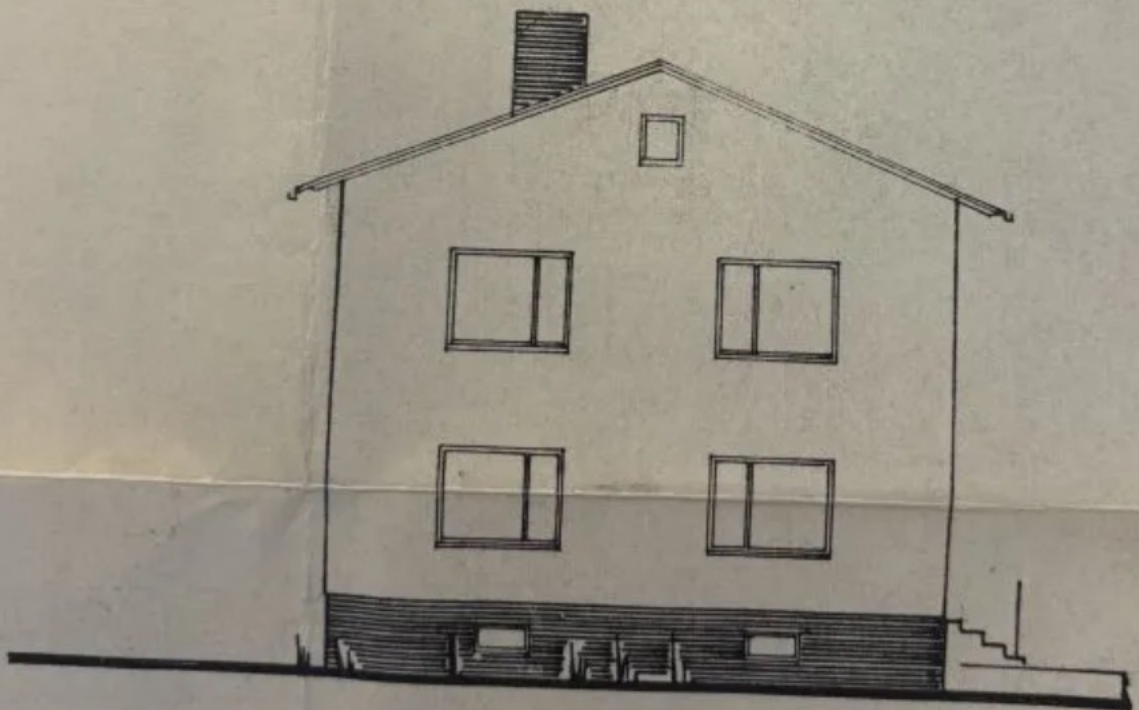

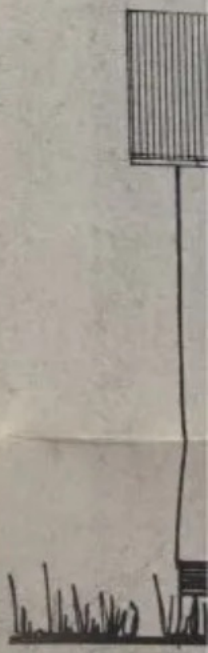

SÜDANSICHT.

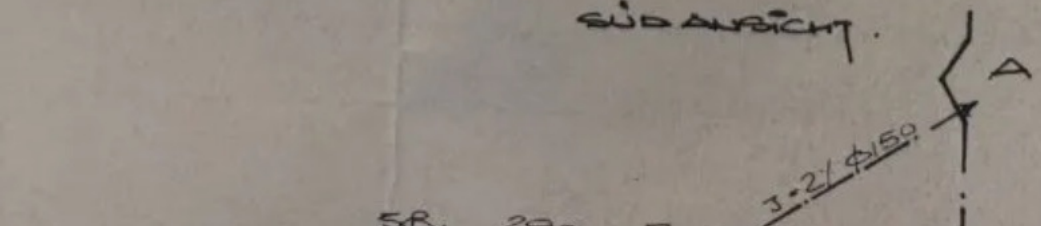

30ER HOHLBLOCK.

750

30ER ZIEGEL

150


100

EINFRIEDUNG

SCHALSTEINS

OSTANSICHT.

A

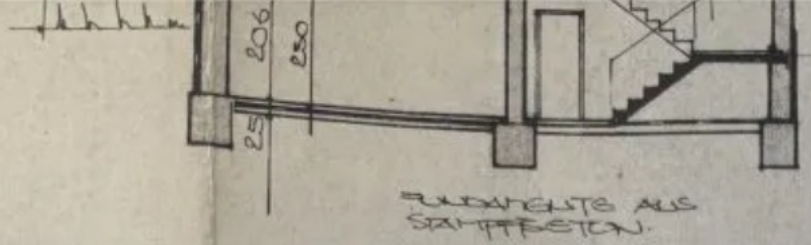


FUNDAMENTE AUS STAMPFBETON.


SCHNITT A-A.

5CM BESCHOTTERUNG
5CM DRUCKAUSGL.
18CM EISENBETON DECKE


KELLERFUSSBODEN:
20CM EISB 55CM
ISOLIERUNG
5CM MAGERBETON
ASPHALTPAPIER
20CM ROLLIERUNG

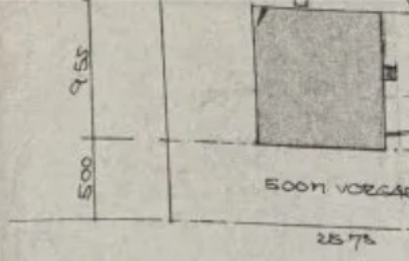

MÜHLWEG.

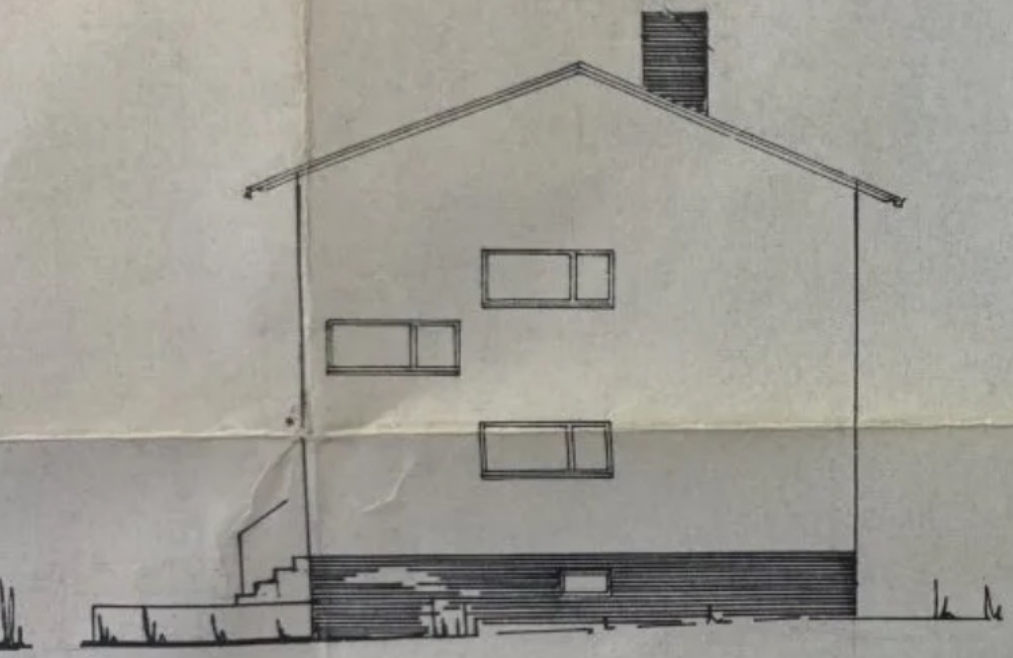


NORDANSICHT

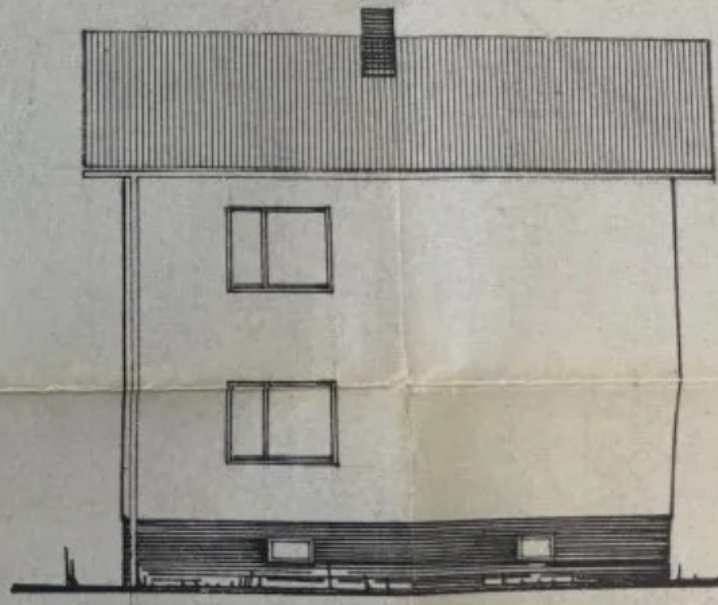

WESTANSICHT.

A


PARIE **B**

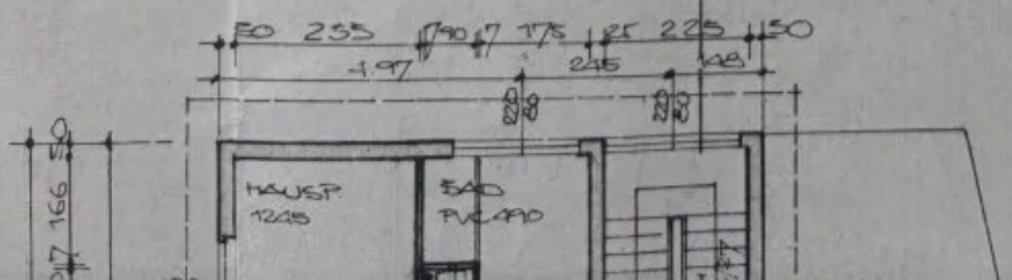

BESTANDSPLAN

GSTNº 752/1

ETERNIT GRAU
DATUNG 3/5
STÄRKEN 10/14
MITTELWELLE 16/20

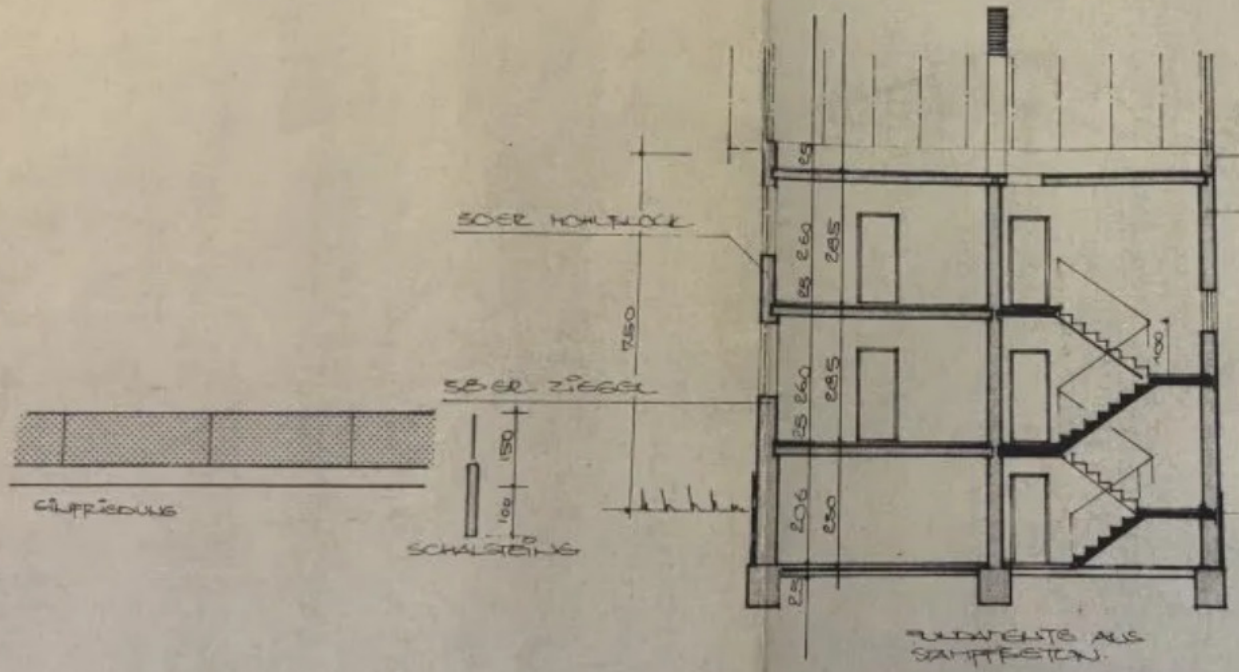

DECKE ÜBER 1. STOCK
5 CM ZEM. ESTR.
3 CM AUSGLEICH
18 CM EISENBETON DECKE

50-ER HOHLBLOCK

ERDGESCHOSS DECKE
PVC
ESTRICH 5 CM
2 CM TEL WOLLE
5 CM DRUCKAUSGL.
18 CM EISENBETON DECKE

KELLERDECKE:
PVC
2 CM NOVOPAN AUF POLS-
TERHOLZ LATTENROST
5 CM BESCHÜTTUNG
5 CM DRUCKAUSGL.
18 CM EISENBETON DECKE

KELLERFUSSBODEN:
ZEM. ESTR. 5 CM
ISOLIERUNG
5 CM MAGERBETON

*) LUFTWECHSEL AUS
SCHAMOTTESTEIN.

SCHNITT A-A.

