




Ihre EHL Planmappe

Strauchergasse 14, 8020 Graz


Wir leben
Immobilien.



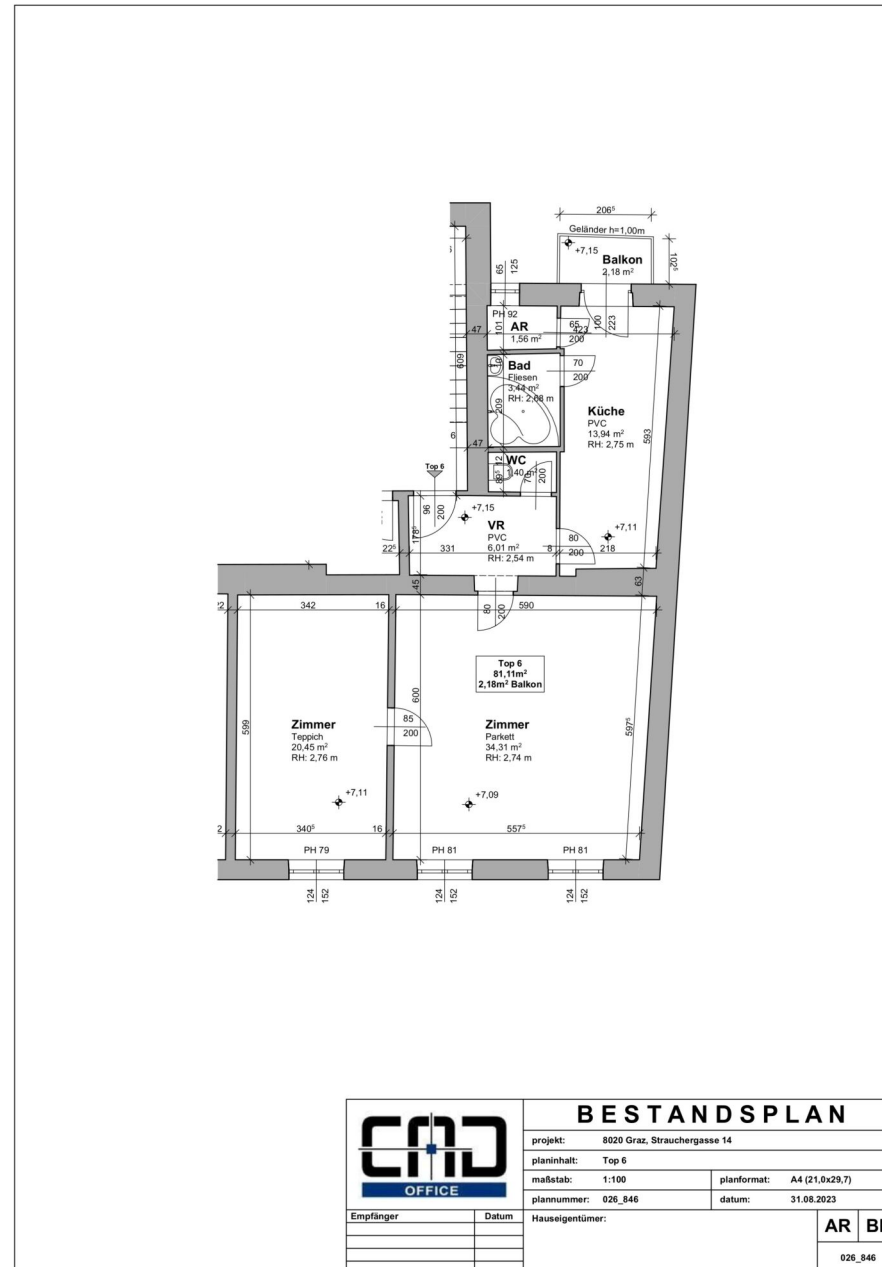



3 ZIMMER 81,11 m² WOHNFLÄCHE

KAUFPREIS EIGENNUTZER: € 249.500

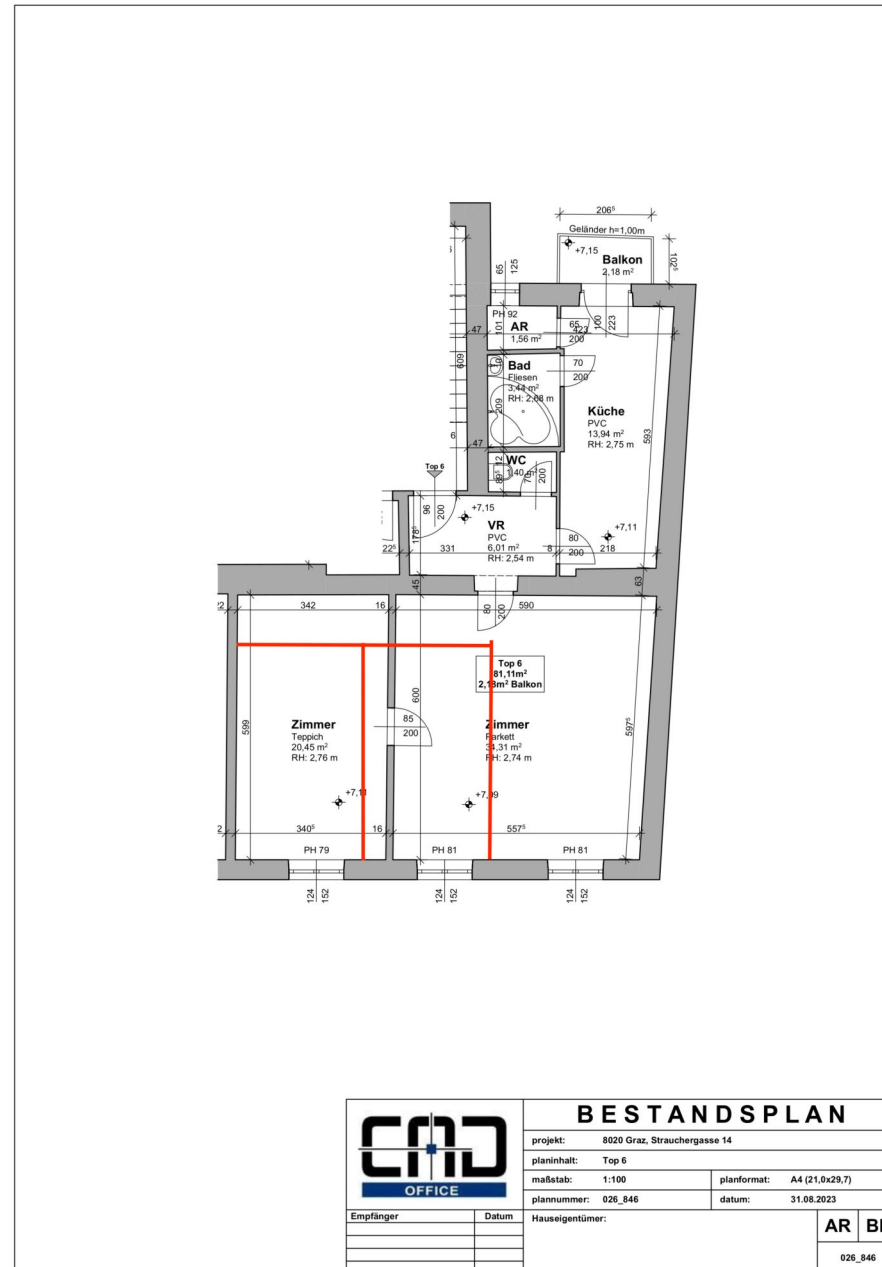


	BESTANDSPLAN		
	projekt: 8020 Graz, Strauchergasse 14		
	planinhalt: Top 6		
	maßstab: 1:100	planformat: A4 (21,0x29,7)	
plannummer: 026_846		datum: 31.08.2023	
Empfänger			Hauseigentümer:
Datum			
			AR BE
			026_846

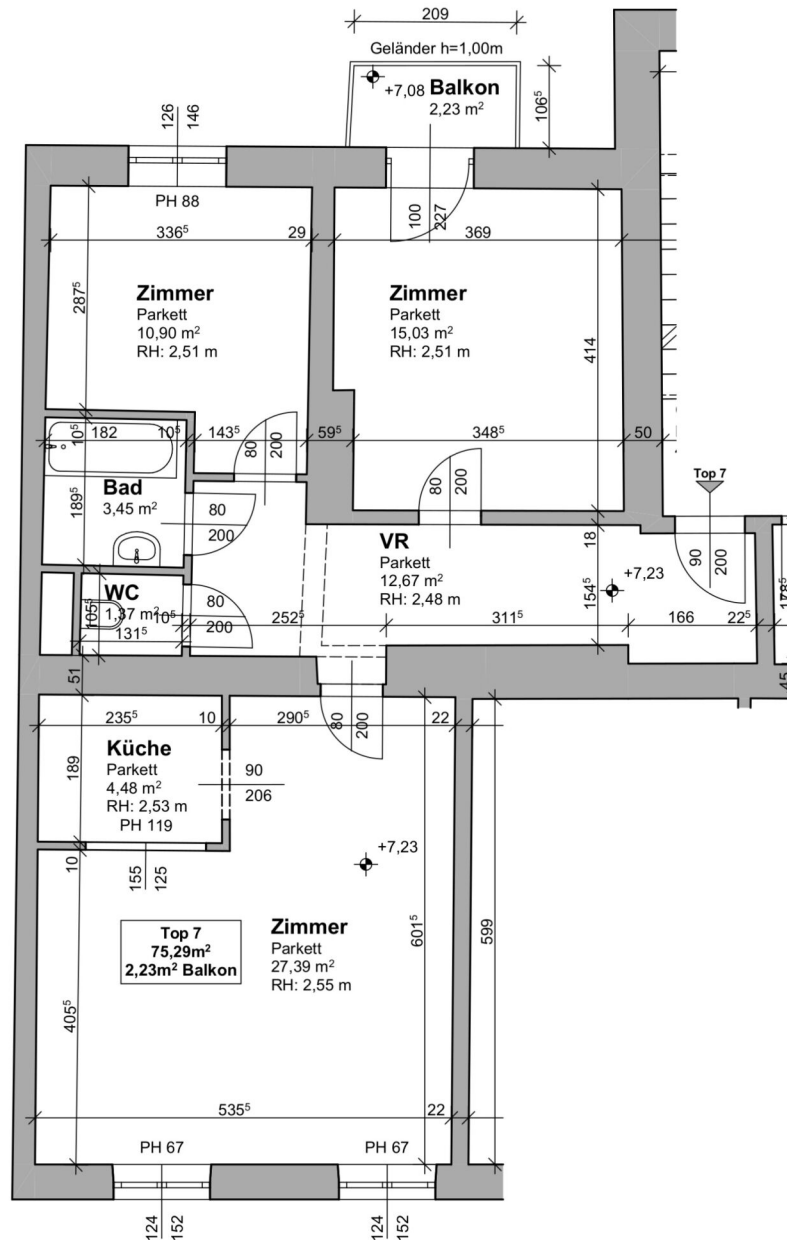


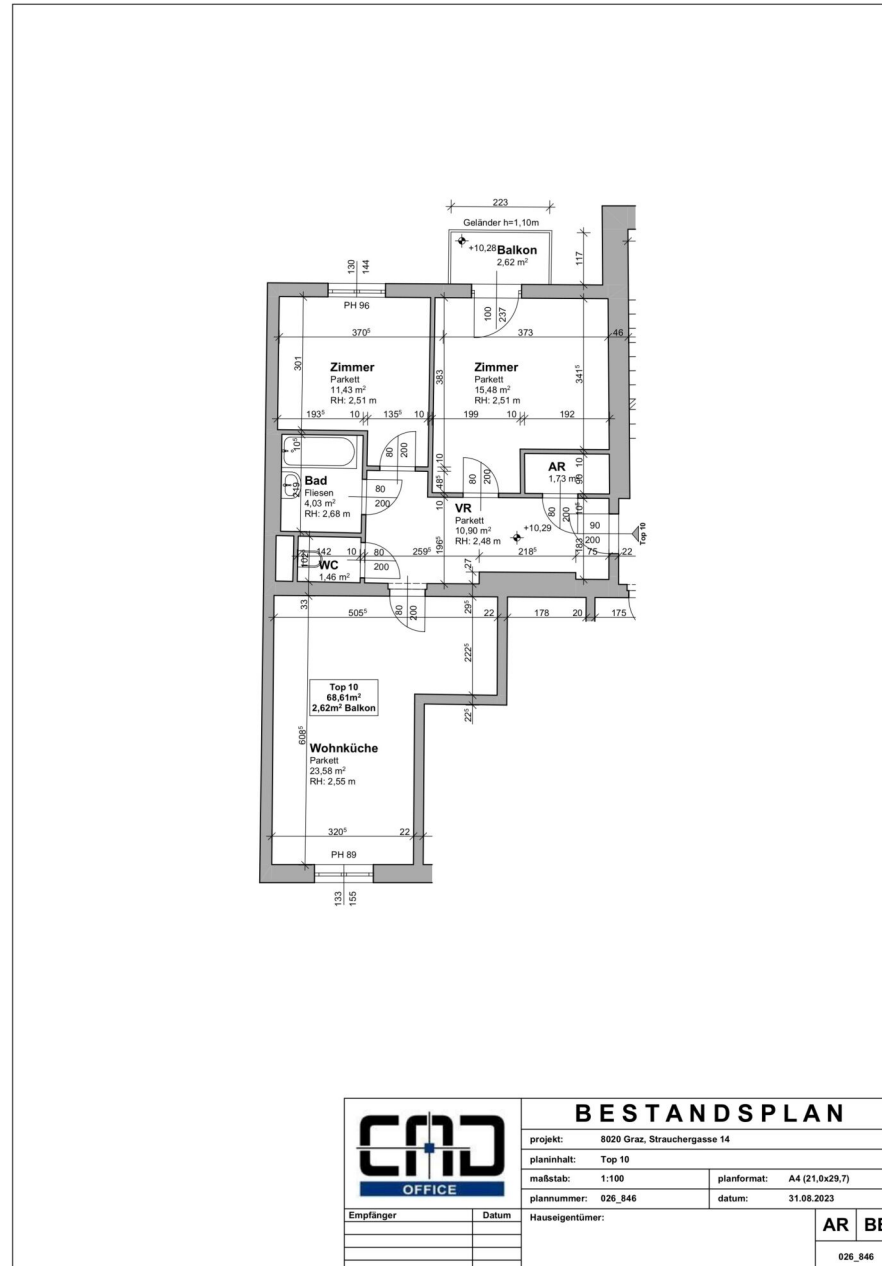

3 ZIMMER 68,61 m² WOHNFLÄCHE

	BESTANDSPLAN	
	projekt: 8020 Graz, Strauchergasse 14	
	planinhalt: Top 10	
	maßstab: 1:100	planformat: A4 (21,0x29,7)
plannummer: 026_846		datum: 31.08.2023
Empfänger	Datum	Hauseigentümer:
		AR BE
		026_846

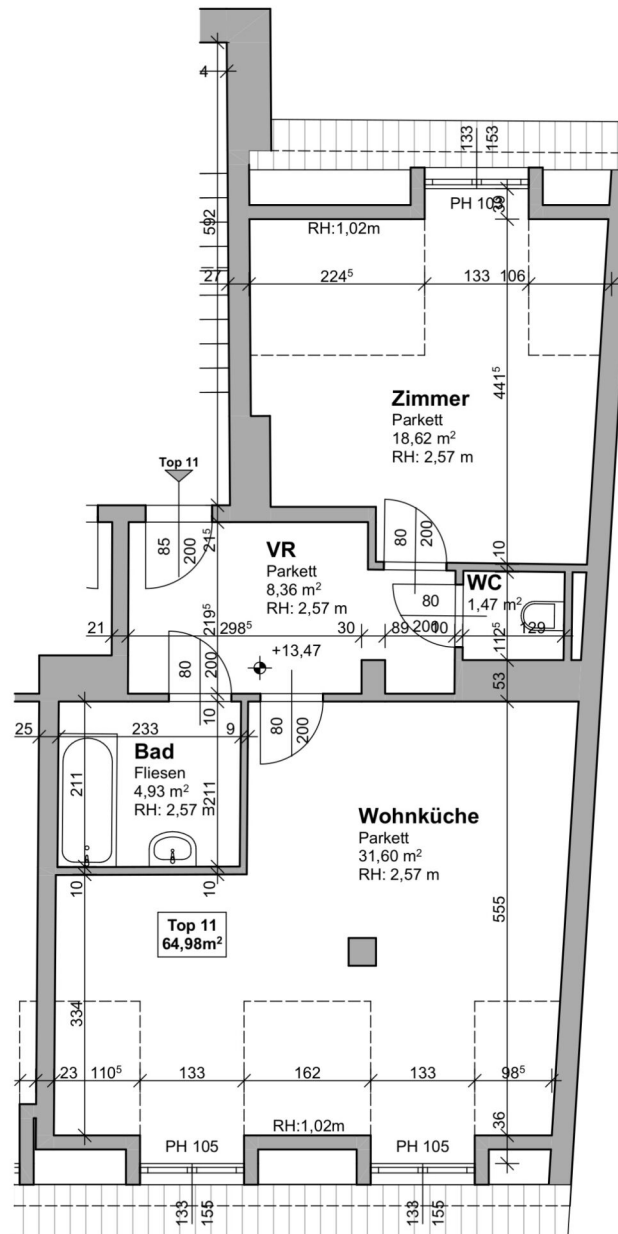

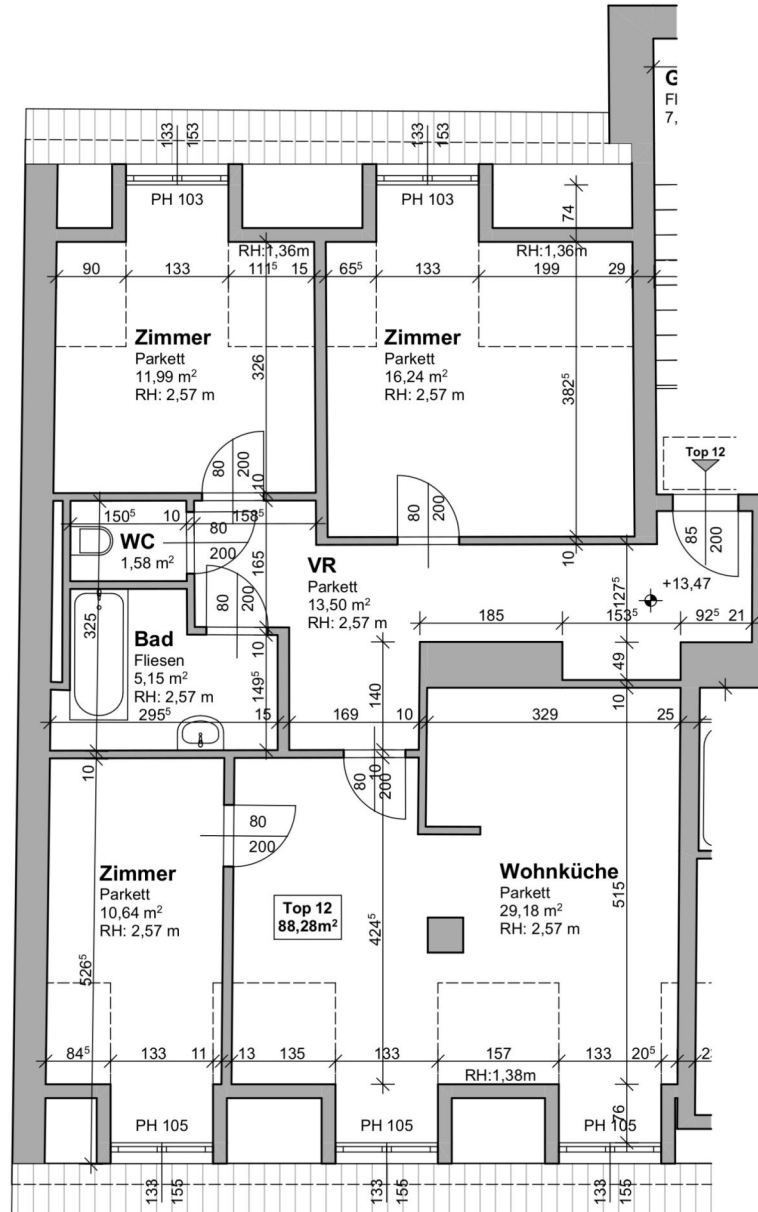

Unser Blick ist immer nach vorne gerichtet:

Die EHL-Immobiliengruppe lebt ihre Unternehmenswerte.
Täglich. Kompetent. Engagiert. Leidenschaftlich.
In allen Dienstleistungsbereichen.

Vermittlung	Wohnimmobilien	Anlageobjekte
Bewertung	Vorsorgewohnungen	Zinshäuser
Investment	Büroimmobilien	Betriebsliegenschaften
Asset Management	Einzelhandelsobjekte	Grundstücke
Market Research	Logistikimmobilien	Hotels

EHL Wohnen GmbH

Prinz-Eugen-Straße 8-10, 1040 Wien | T +43 1 512 76 90 | wohnung@ehl.at | wohnung.at



An alliance member of
 **BNP PARIBAS**
REAL ESTATE

Wir leben
Immobilien.

