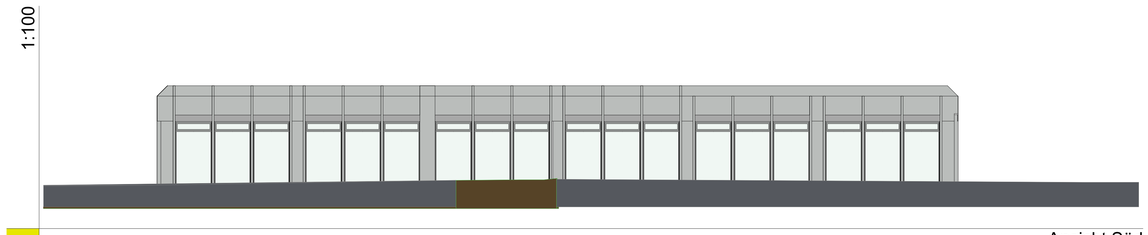

A-03

Ansicht Süd

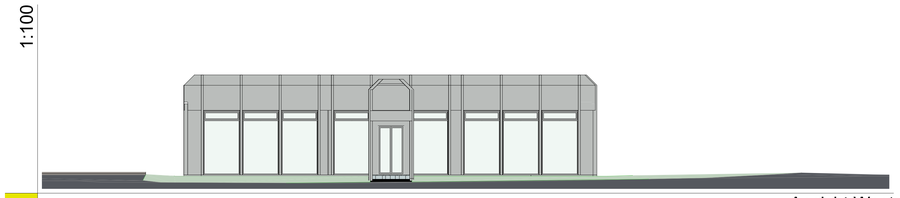

A-04

Ansicht West

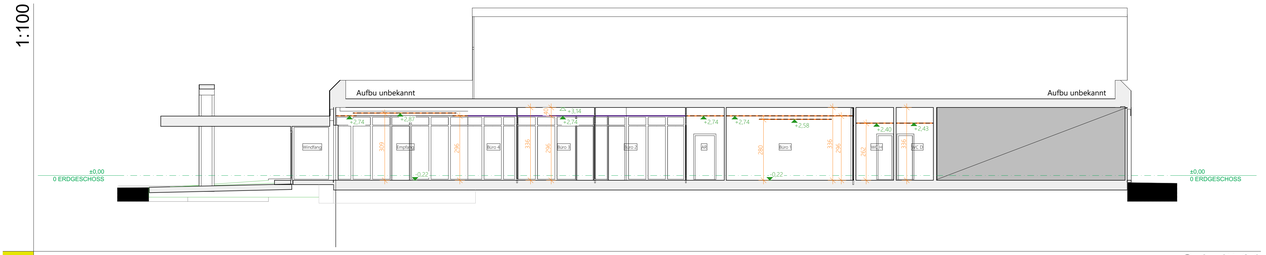

S-01

Schnitt 01

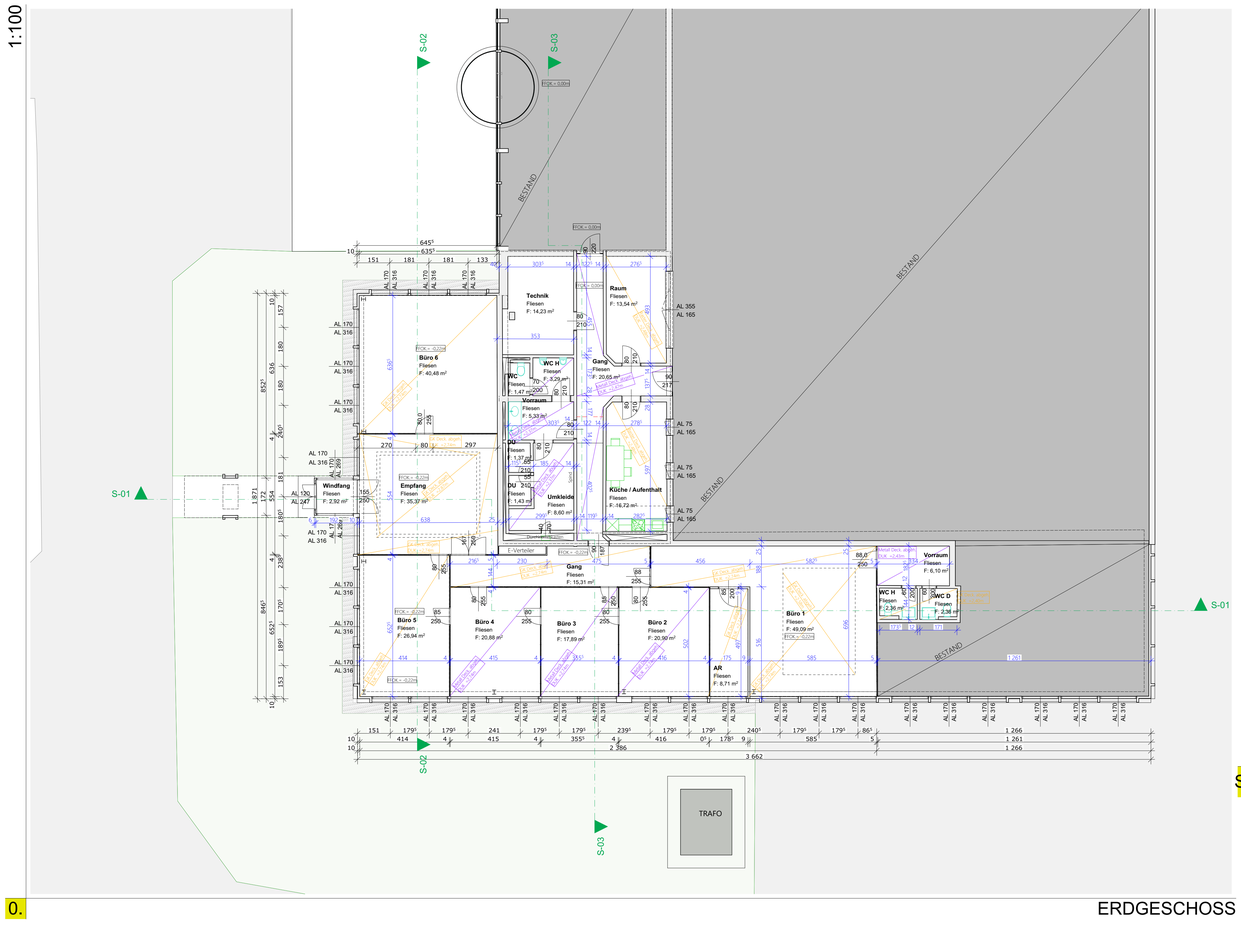

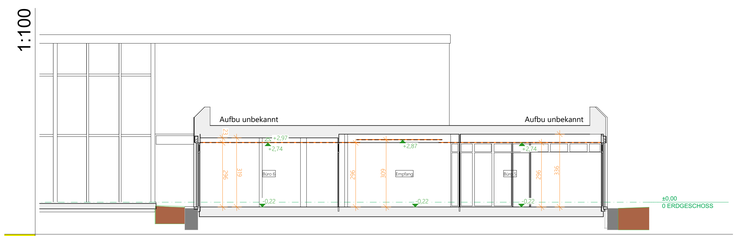

S-02

Schnitt 02

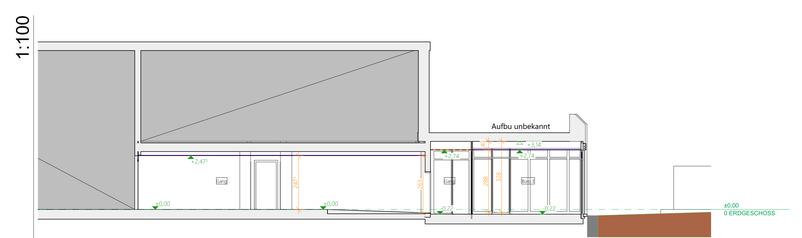

S-03

Schnitt 03

LEGENDE

- Bestand
- Abbruch
- Neubau
- Wanddurchbruch
- Bodendurchbruch
- Bodenschlitz
- Deckendurchbruch
- OK Fertigbau
- UK Fertigbau
- OK Rohbau
- UK Rohbau
- ± 0.00 Höhenangabe einer waagrechten Fläche
- ±0.00 Höhenangabe eines Punktes in einem Bauwerk – Fertigmaß
- ±0.00 Höhenangabe eines Punktes in einem Bauwerk – Rohbaumaß

- Mauerwerk (wärmedämmend)
- Mauerwerk (nicht wärmedämmend)
- unbewehrter Beton
- bewehrter Beton
- Stein
- Stahl (allgemein)
- Holz (allgemein)
- Holzwerkstoffe
- Dämmstoff (hart)
- Dämmstoff (weich)
- Kunststoff (allgemein)
- Dichtstoff (allgemein)
- Glas
- Gips (Gipskartonplatte)
- Erdmaterial (allgemein)
- GK Wand
- GK Wand mit Feuerschutzplatte
- GK Wand mit imprägnierten Platte

WDB Wanddurchbruch
DDB Deckendurchbruch
FBD Fundamentdurchbruch
FDD Fundamentdurchbruch
WS Wandschlitz
FBA Fundamentaussparung
FBS Fundamentschlitz
FDA Fundamentaussparung
FDS Fundamentschlitz
KB Kernbohrung
RKL Rohrleitungsklasse
OK Oberkante
UK Unterkante
DOK Deckenoberkante
DUK Deckenunterkante
FBOK Fundamentoberkante
FDUK Fundamentunterkante
STOK Sturzoberkante
STUK Sturzunterkante
FPF fertige Parapethöhe
PT Putzstrichen
KT Kehrstrichen
ABL Ablluft
ZUL Zuluft
VSG Verbund-Sicherheitsglas
ESG Einscheiben-Sicherheitsglas

- Naturgelände
- Leerrohr
- Medien
- Fernwärme
- Gas
- Schmutzwasser
- Wasser
- Drainage
- Strom
- Heizung
- Regenwasser

Höchster Grundwasserstand:
Höhenfestpunkt:

Fenstermaße sind Architekturlichten
Türmaße bei Innentüren sind fertige Durchgangslichte
Türmaße in Aussenwände sind Durchgangslichte
Alle Höhenangaben beziehen sich auf FFOK

Bestandsplan

05.01.BP_A_

BAUVORHABEN:
Masilko_Mauthausen

INDEX:
A

AMTLICHE VERMERKE:

BAUFÜHRER:
Ich bestätige die Übernahme der Überwachung der Bauausführung des Bauvorhaben "**Masilko_Mauthausen**" auf Grundstück GST.NR.: **457/1** KG.: **Haid** laut vorliegendem Plan

PLANVERFASSER:
BAUMENTOR GmbH
Herrenstraße 48
4320 Perg

BÜRO
Herrenstraße 48
4320 Perg

Kontaktdaten
+43 72 62 / 20 455
zentrale@baumentor.at
baumentor.at

Ich erkläre, dass das Bauvorhaben "**Masilko_Mauthausen**" auf dem GST.NR.: **457/1** KG.: **Haid** laut vorliegendem Plan mit dem Bebauungsplan und allen baurechtlichen Vorschriften übereinstimmt

BAUWERBER:
SAR ANLAGENBAU GmbH
Bahnhofstraße 34 3363 Hausmening
MAIL: @
TEL: +43

GRUNDEIGENTÜMER:
MM Holding GmbH
Schulstraße 18, 4331 Naarn im Machlande

PLANINHALT: ERDGESCHOSS, Schnitt 01, Schnitt 02, Ansicht Süd, Ansicht West, Schnitt 03

BAUGRUND: GST.NR: 457/1
EZ: 486
KG Nr.: 43103 KG.: Haid
4310 Mauthause
PEM-Straße 2

PLANNUMMER:	DATUM:	MASSSTAB:	PLANABMESSUNG:
260310	09.04.2026	1:100	Länge: 118,90 cm Breite: 84,10 cm

bau mentor
Planung + Beratung + Baubetreuung

PLANER: Bmst. Markus Fixl +43 72 62 / 20 455 30 markus.fixl@baumentor.at baumentor.at

MASSSTAB 1:100 GST.NR.: 457/1 KG.: 43103 Haid EZ.: 486 4310 Mauthause PEM-Straße 2

GEZ.: Bmst. Markus Fixl

Bei diesen Zeichnung bzw. Ausarbeitung handelt es sich um geistiges Eigentum des Planer, welches sonst gesetzlich geschützt ist. Jegliche Vervielfältigung, Unterverteilung, Bearbeitung oder Weitergabe an Dritte in Verbindung mit einem anderen Projekt oder einer anderen Arbeit, bedarf der ausdrücklichen schriftlichen Zustimmung des Planers.